


## SYMBOLLISTE

- Branncellebegrensende konstruksjon EI30
- Branncellebegrensende dør EI 30
- Planlagt rømningsretning
- Brannslange
- Manuell melder
- Brannalarmsentral
- Sprinklersentral

Alle klassifiserte dører skal ha anslag og tettelist på alle sider

## MERKNAD

- RKL 6, BKL 1
- Sprinkleranlegg
- brannalarmanlegg (kat 2) med direkte varslng til brannvesenet

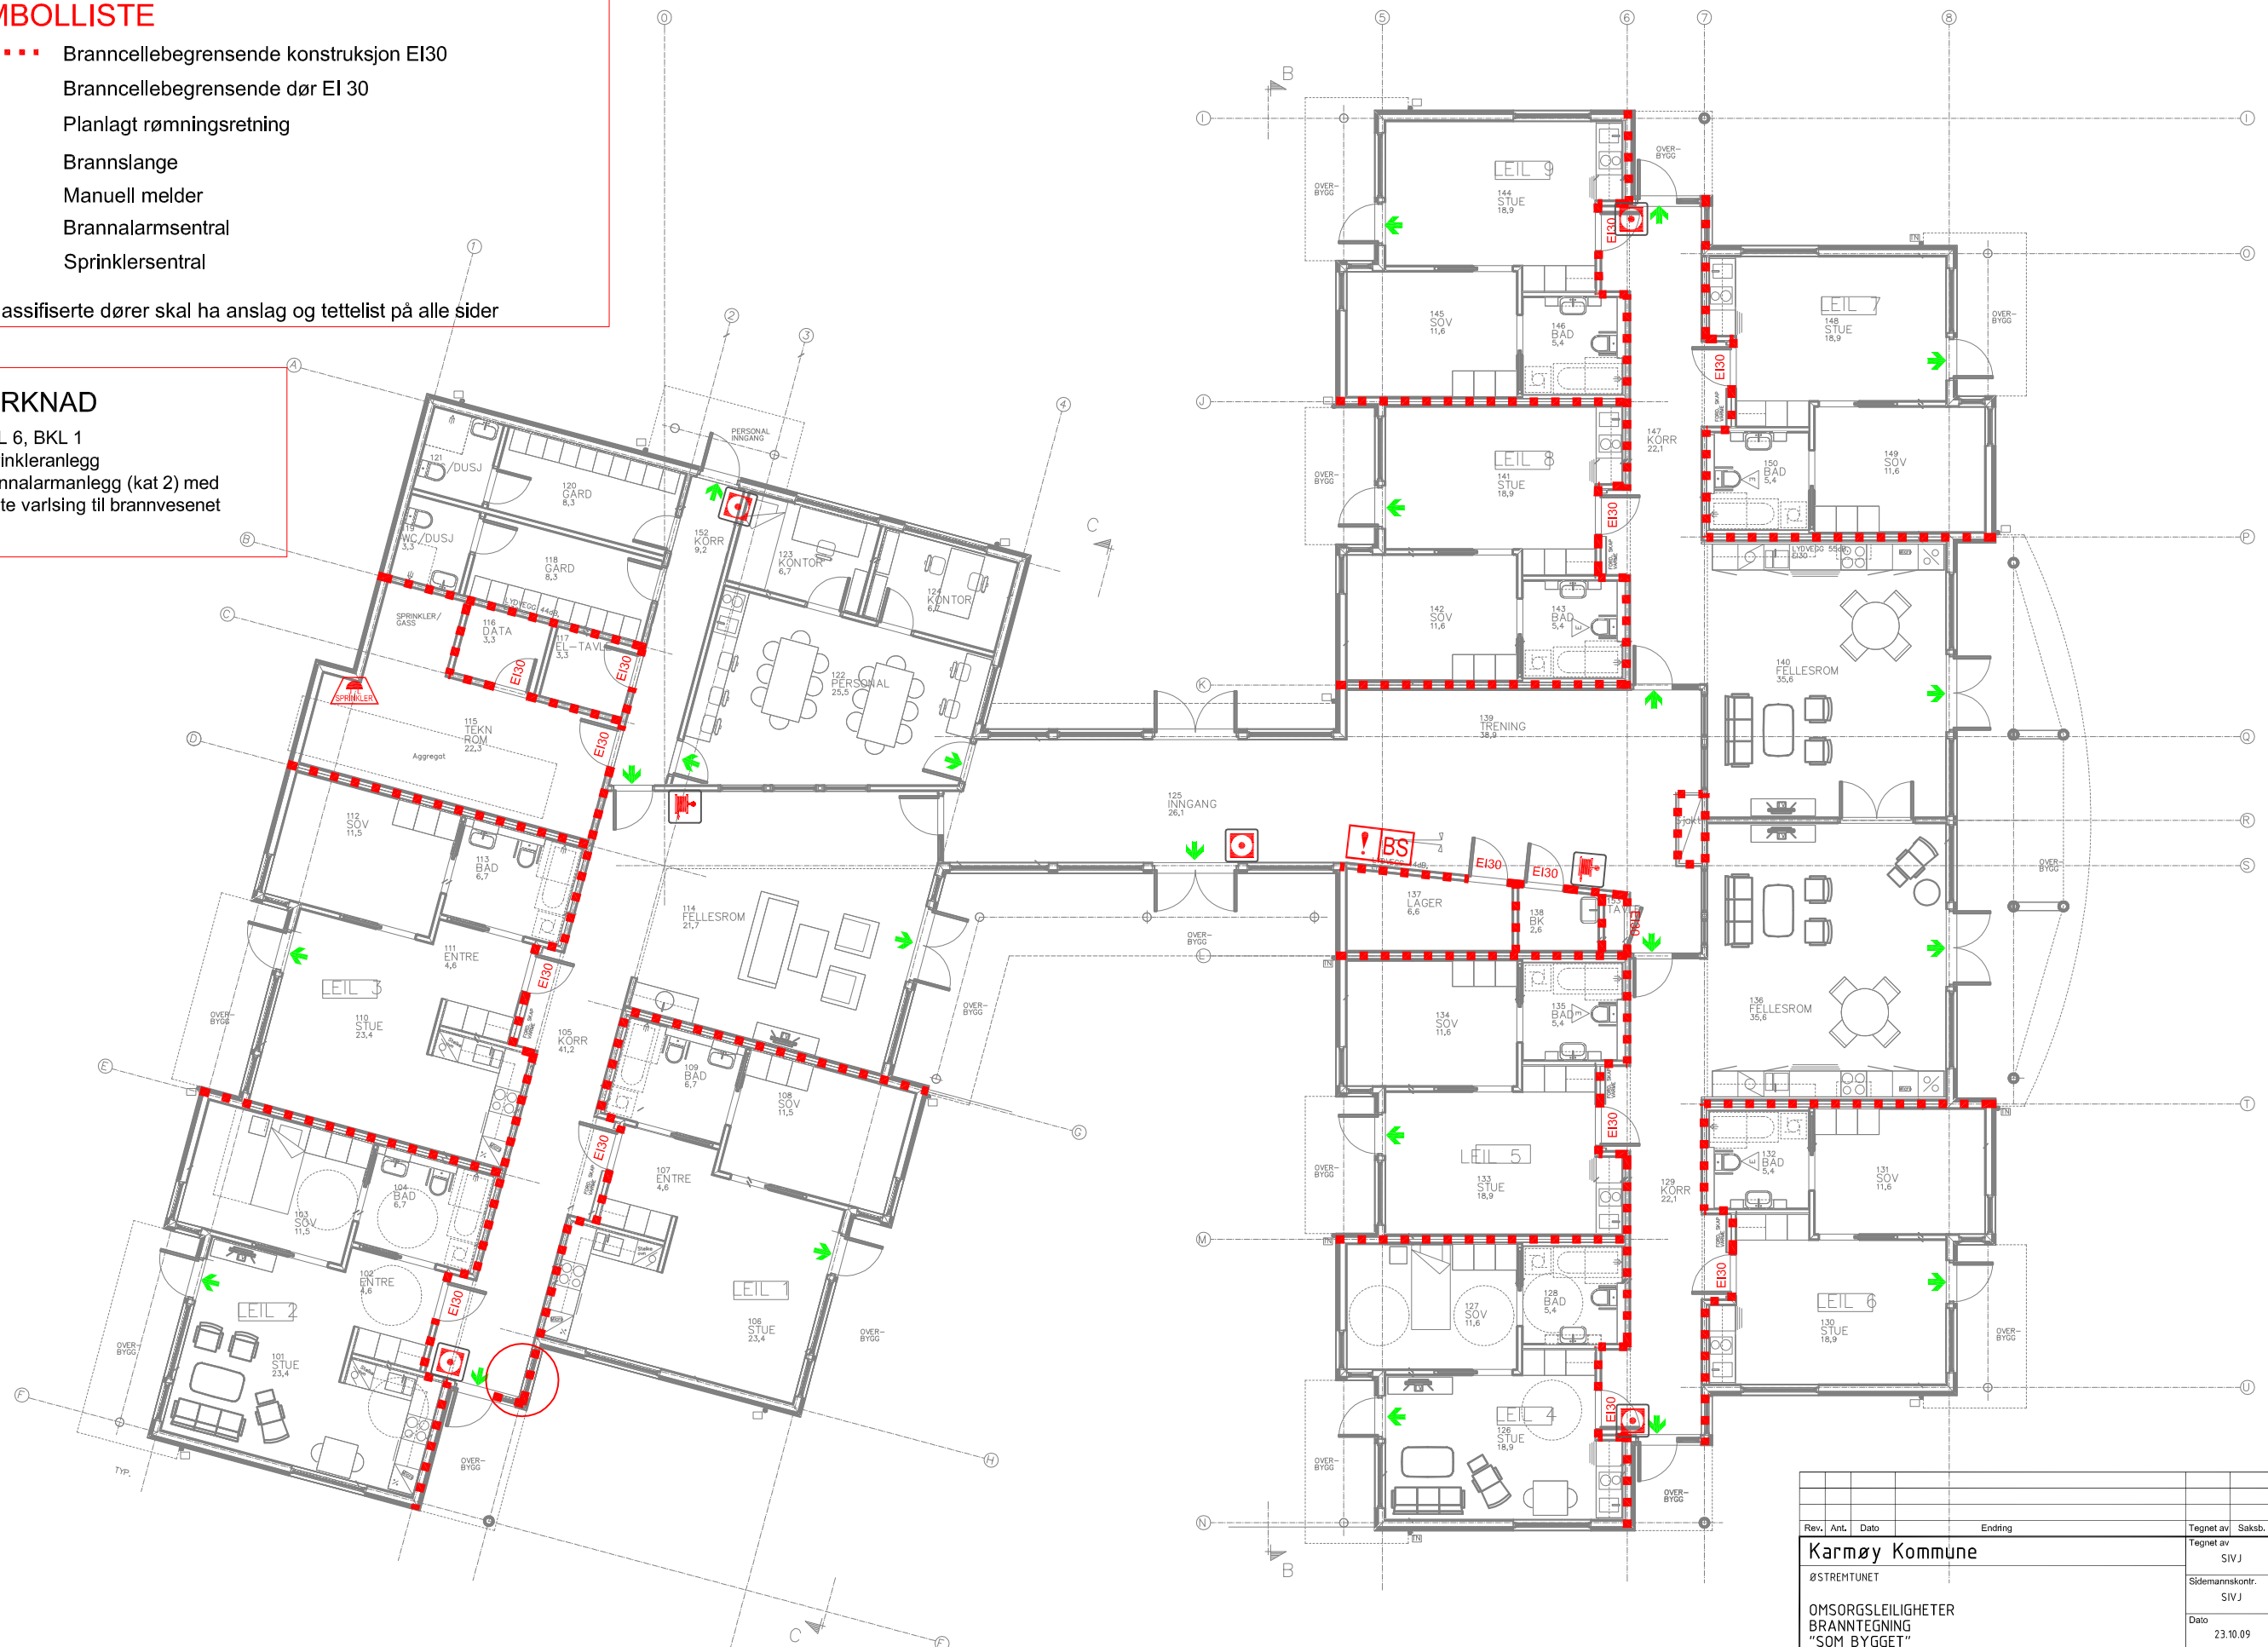

Rev.	Ant.	Dato	Endring	Tegnet av	Saksb.	Sidem.k.	Prosj.a.
Karmøy Kommune				Tegnet av	Saksb.	Sidem.k.	Prosj.a.
ØSTRENTUNET				SIV J			GAH
OMSORGSLEILIGHETER				Sidemannskont.			Prosjektansvarlig
BRANNTEGNING				SIV J			SIV J
"SOM BYGGET"				Dato			Målestokk
				23.10.09			1:150 (A3)
				Prosj. nr			
				122437			
				Tegn. nr.			Rev.
							1

COWI