


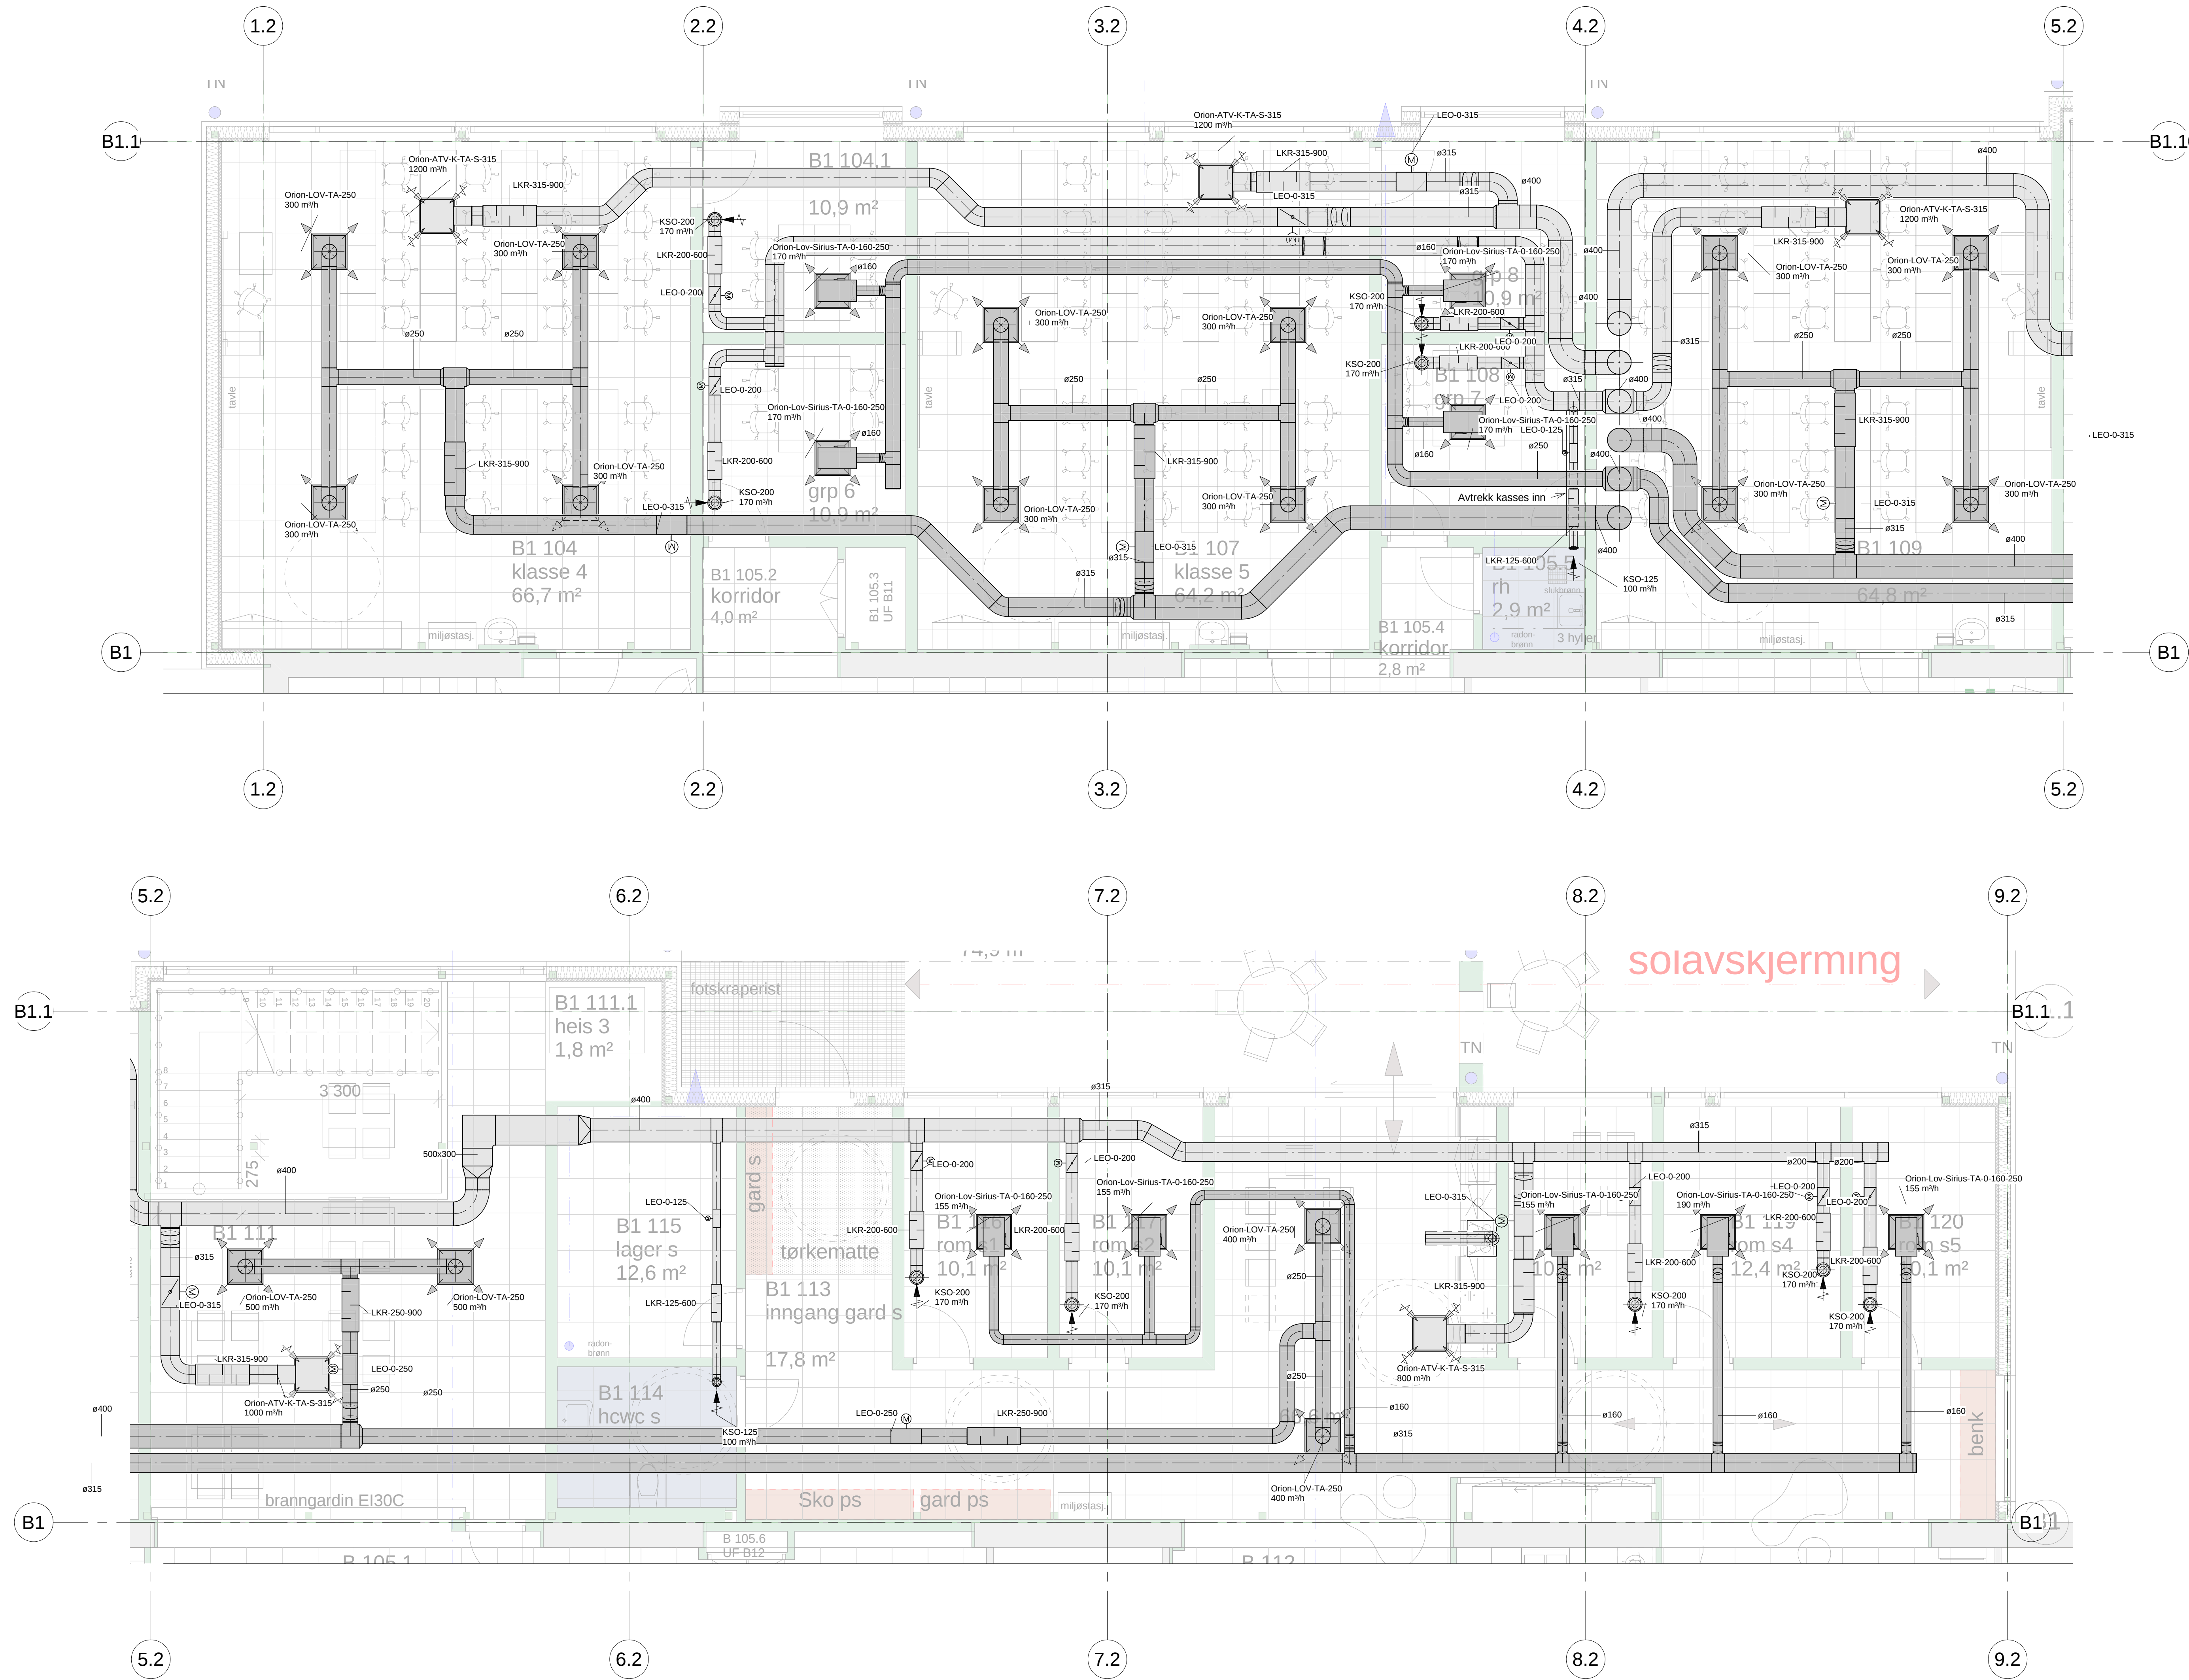

Rev	Ending	TEGN	Dato	Utført	Kont
TEGN	Plan 1	10016462-12			REV.
Notodden barne og ungdomsskole					
Notodden Kommune					
 GK Notodden Merdeveien 12B 3676 Notodden TLF: 35 02 58 50 www.gk.no					
PROJEKTR:	DISPLN:	STATUS:	TEGN	KONT:	DATO:
10016462	RIV	SOM BYGGET	CL	GS	27/06/18
TEGN		TEGN		MÅLESTOKK:	
Plan 1		10016462-12		1:50 (A0)	