


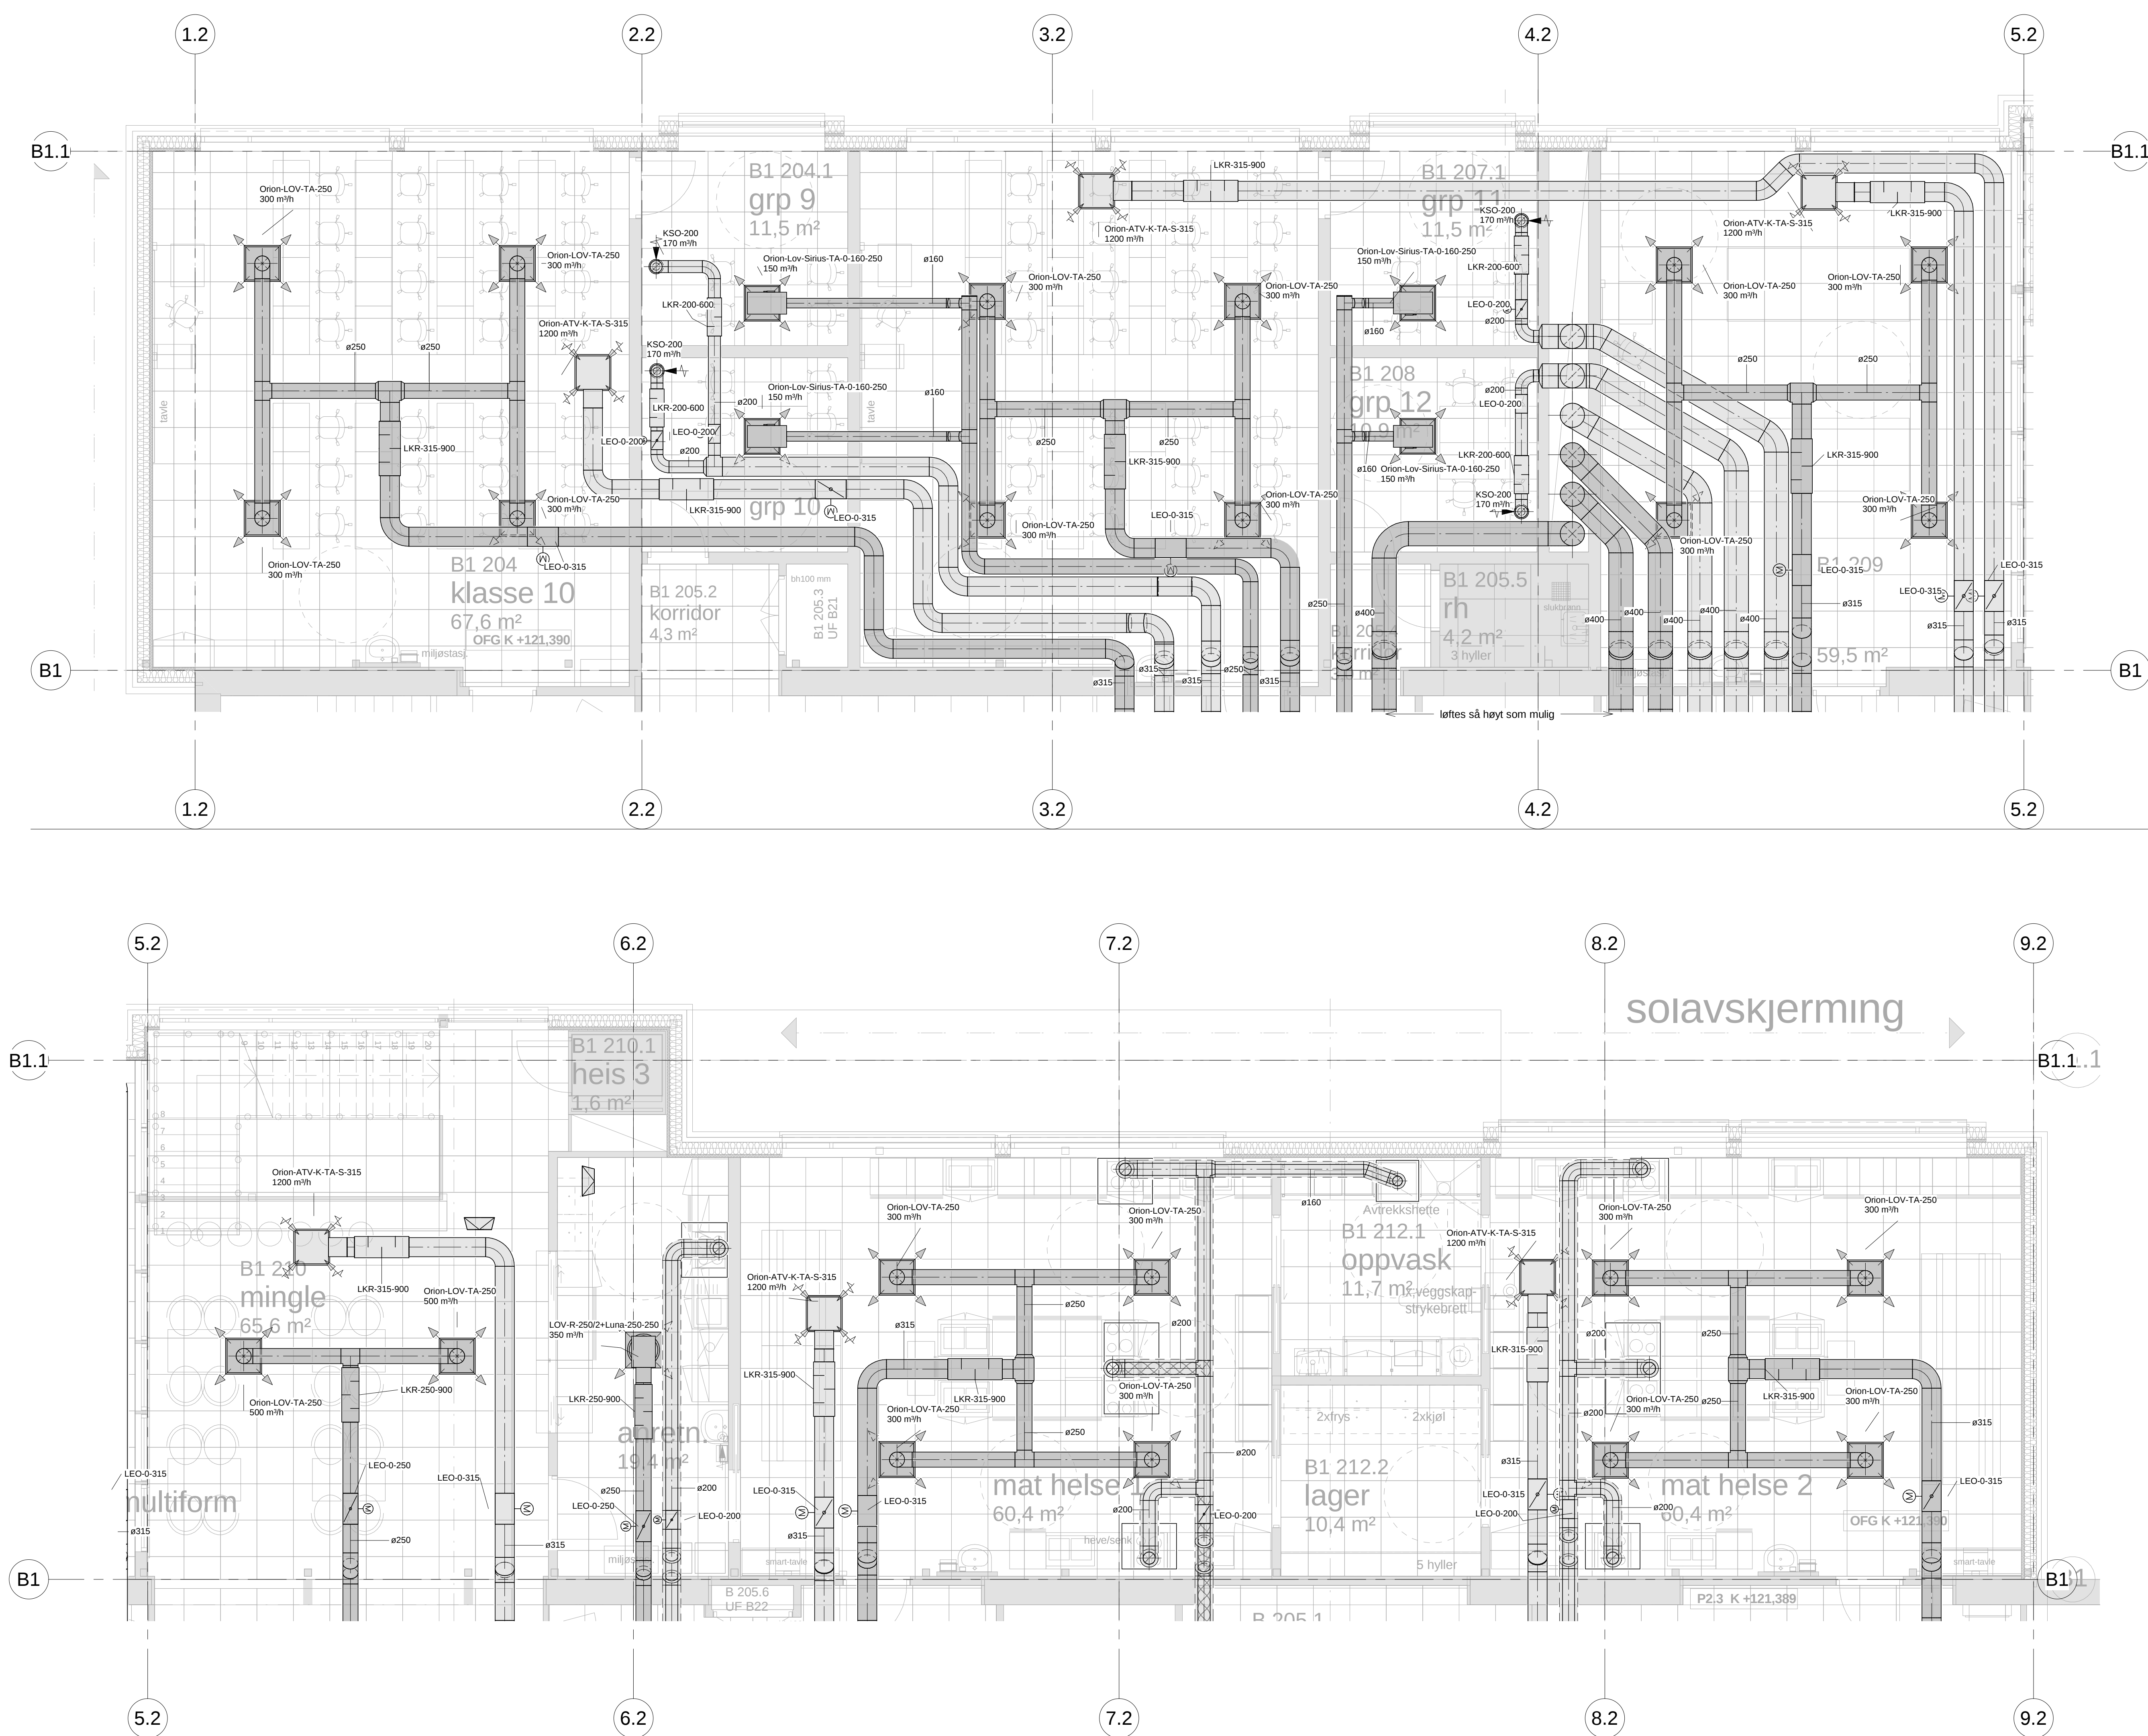

Rev	Endring	Dato	Utført	Kont.
TEGNING:	TEGN:	REV.		
Plan 2	10016462-13			
Avtrekkskanaler fra kjøkkenhetter isoleres utvendig med 50mm isolasjon				
Notodden barne og ungdomsskole				
Notodden Kommune				
 GK Notodden Merdeveien 12B 3676 Notodden TLF: 35 02 58 50 www.gk.no				
PROJEKTR:	DISPLN:	STATUS:	TEGN:AV:	KONT:
10016462	RIV	SOM BYGGET	CL	GS
TEGNING:	TEGN:	DATO:	MÅLESTOKK:	
Plan 2	10016462-13	27/06/18	1:50 (A0)	