


FORKLARINGER

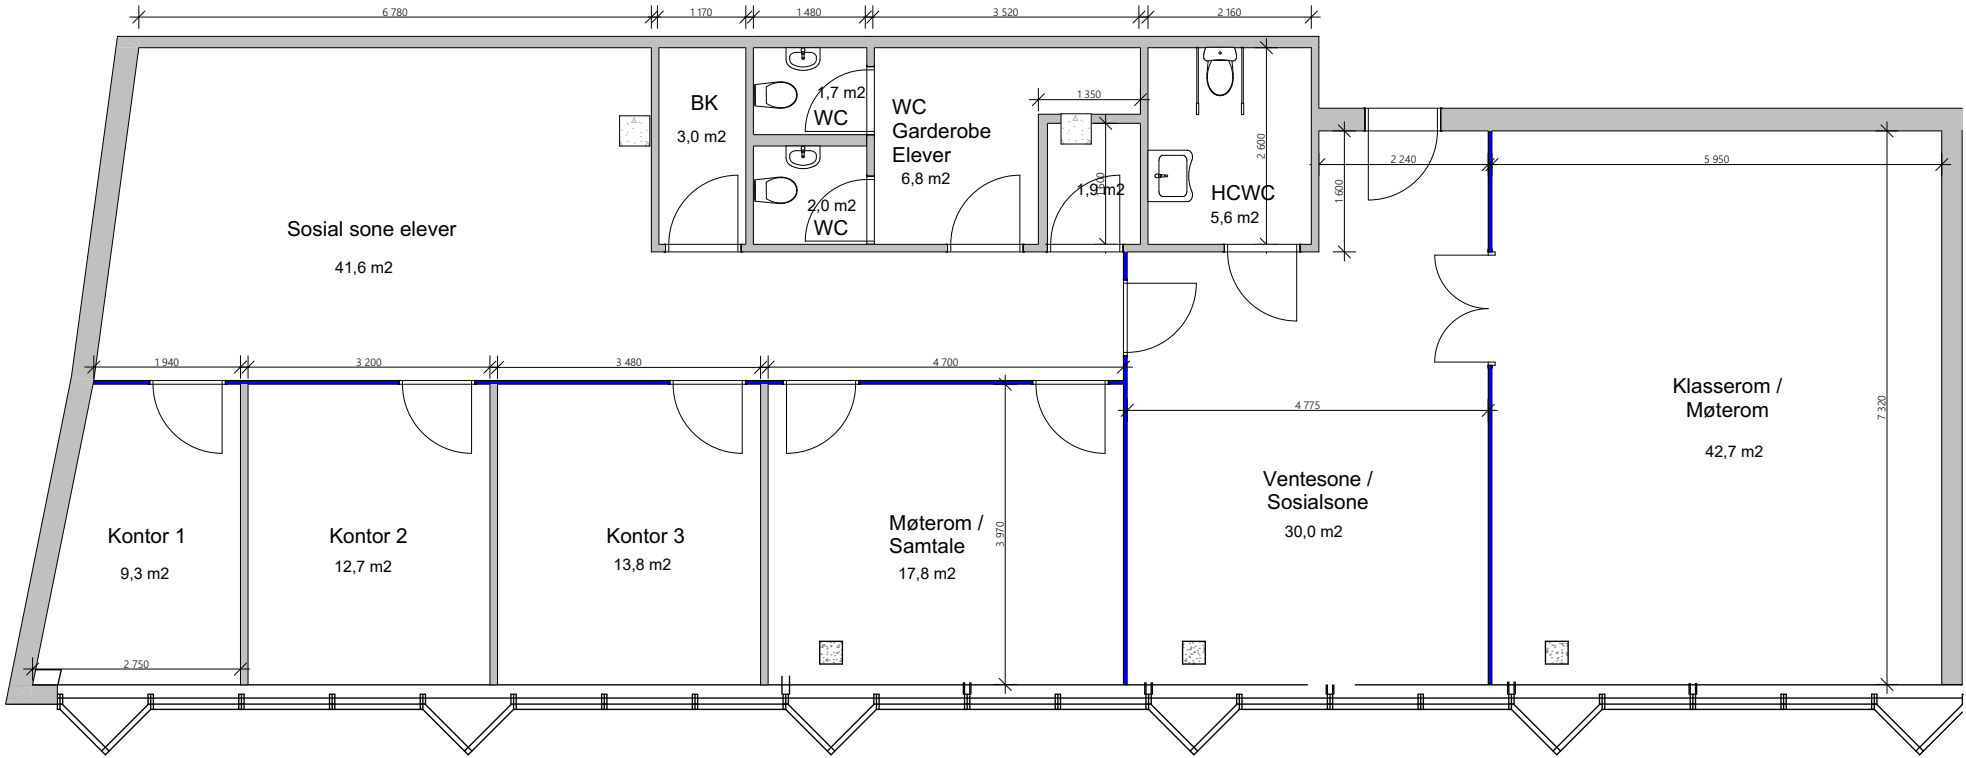

A	Justert vegger	29.08.24	WGT	
0	Tegning etablert	28.08.24	WGT	
Rev	Beskrivelse	Dato	Sign	Kontr

Tegningsnummer:
0011

IARK

IARK as
post@iark.no
Dronning Mauds gt. 3
N-0250 Oslo
www.iark.no

Oppdragsgiver:
#Project Name
Torolvs Kveldulvsonsgate 27

Status:	Tegnet: WGT	Kontrollert:	Godkjent:
Prosjektnummer: 21-0125	Opprettet: 28.08.24	Målestokk: 1:100	Format: A3

Type tegning:
Plan 03 SFysikalske - Som bygget

Tegningsnummer: 0011	Revisjon: A
-------------------------	----------------