


A	AS BUILT	TBR	BP	29.01.03
Rev.	Rev. og gjeld	Tegn.	Korr.	Dato

Prosjekt	Sandvika Teater kinovolen 2 Gnr/Bnr 7/15	Dato	29.01.03
Tegningens gjeld		Vilsmålest	1:50
Plan Kjeller		Tegnet	TBR
		Ansvarlig	BP
		Korr.	BP

Prosjektleder		
	<b>Statkraft Grøner</b> FØRREBUVEEN 11, 1327 LYSAKER Tlf: 67 12 80 00 FAX: 67 12 80 10	
Tegningenes		
AS BUILT		
Prosjektnr.	Tegning.	Rev.
310131	V-010	A



Kjølemaskin 111 kw

Isvannstank 900L

Luftutsk.

Glykol 35%

Himling sal bakre del - SQ01  
Himling galleri - SQ02  
Sal venstre side - SQ03  
Scene venstre hjørne foran - SQ05  
Scene venstre og høyre bak - SQ08  
Scene front venstre - SQ06  
Scene front høyre - SQ07  
Scene høyre hjørne foran - SQ04  
Sal høyre side - SQ09  
Galleri kammer - Manuell regulering

Retur  
Tur Fyrhus

Vent.batterier

Radiatorkurs

Kurs gammelt forvarmebatteri plugges

Fra sal

3,26 l/s

2,85 l/s

2,89 l/s

Norse Block (26000m<sup>3</sup>/h)

Kontorer  
(Eksisterende)


0,94 l/s  
0,65 l/s

Vestibyle

Norse Block (5000m<sup>3</sup>/h)

Friskluft


A	AS BUILT	TBR	BP	29.01.03
Rev.	Revisjon gjelder	Tegn.	Ktr.	Dato

Prosjekt	Sandvika Teater kinoveien 2 Gnr/Bnr 7/15	Dato	29.01.03
Målestokk	1:50	Måleenhet	mm
Tegningen gjelder	Systemskjema	Tegnet	TBR
		Ansvarelig	BP
		Kontr.	BP
Prosjektør	 <b>Statkraft Grøner</b> FORNEBUVEIEN 11, 1327 LYSAKER TLF: 67 12 80 00 FAX: 67 12 80 10		
Tegn.status	AS BUILT		
Prosjektnr.	310131	Tegn.nr.	V-040
		Rev.nr.	A








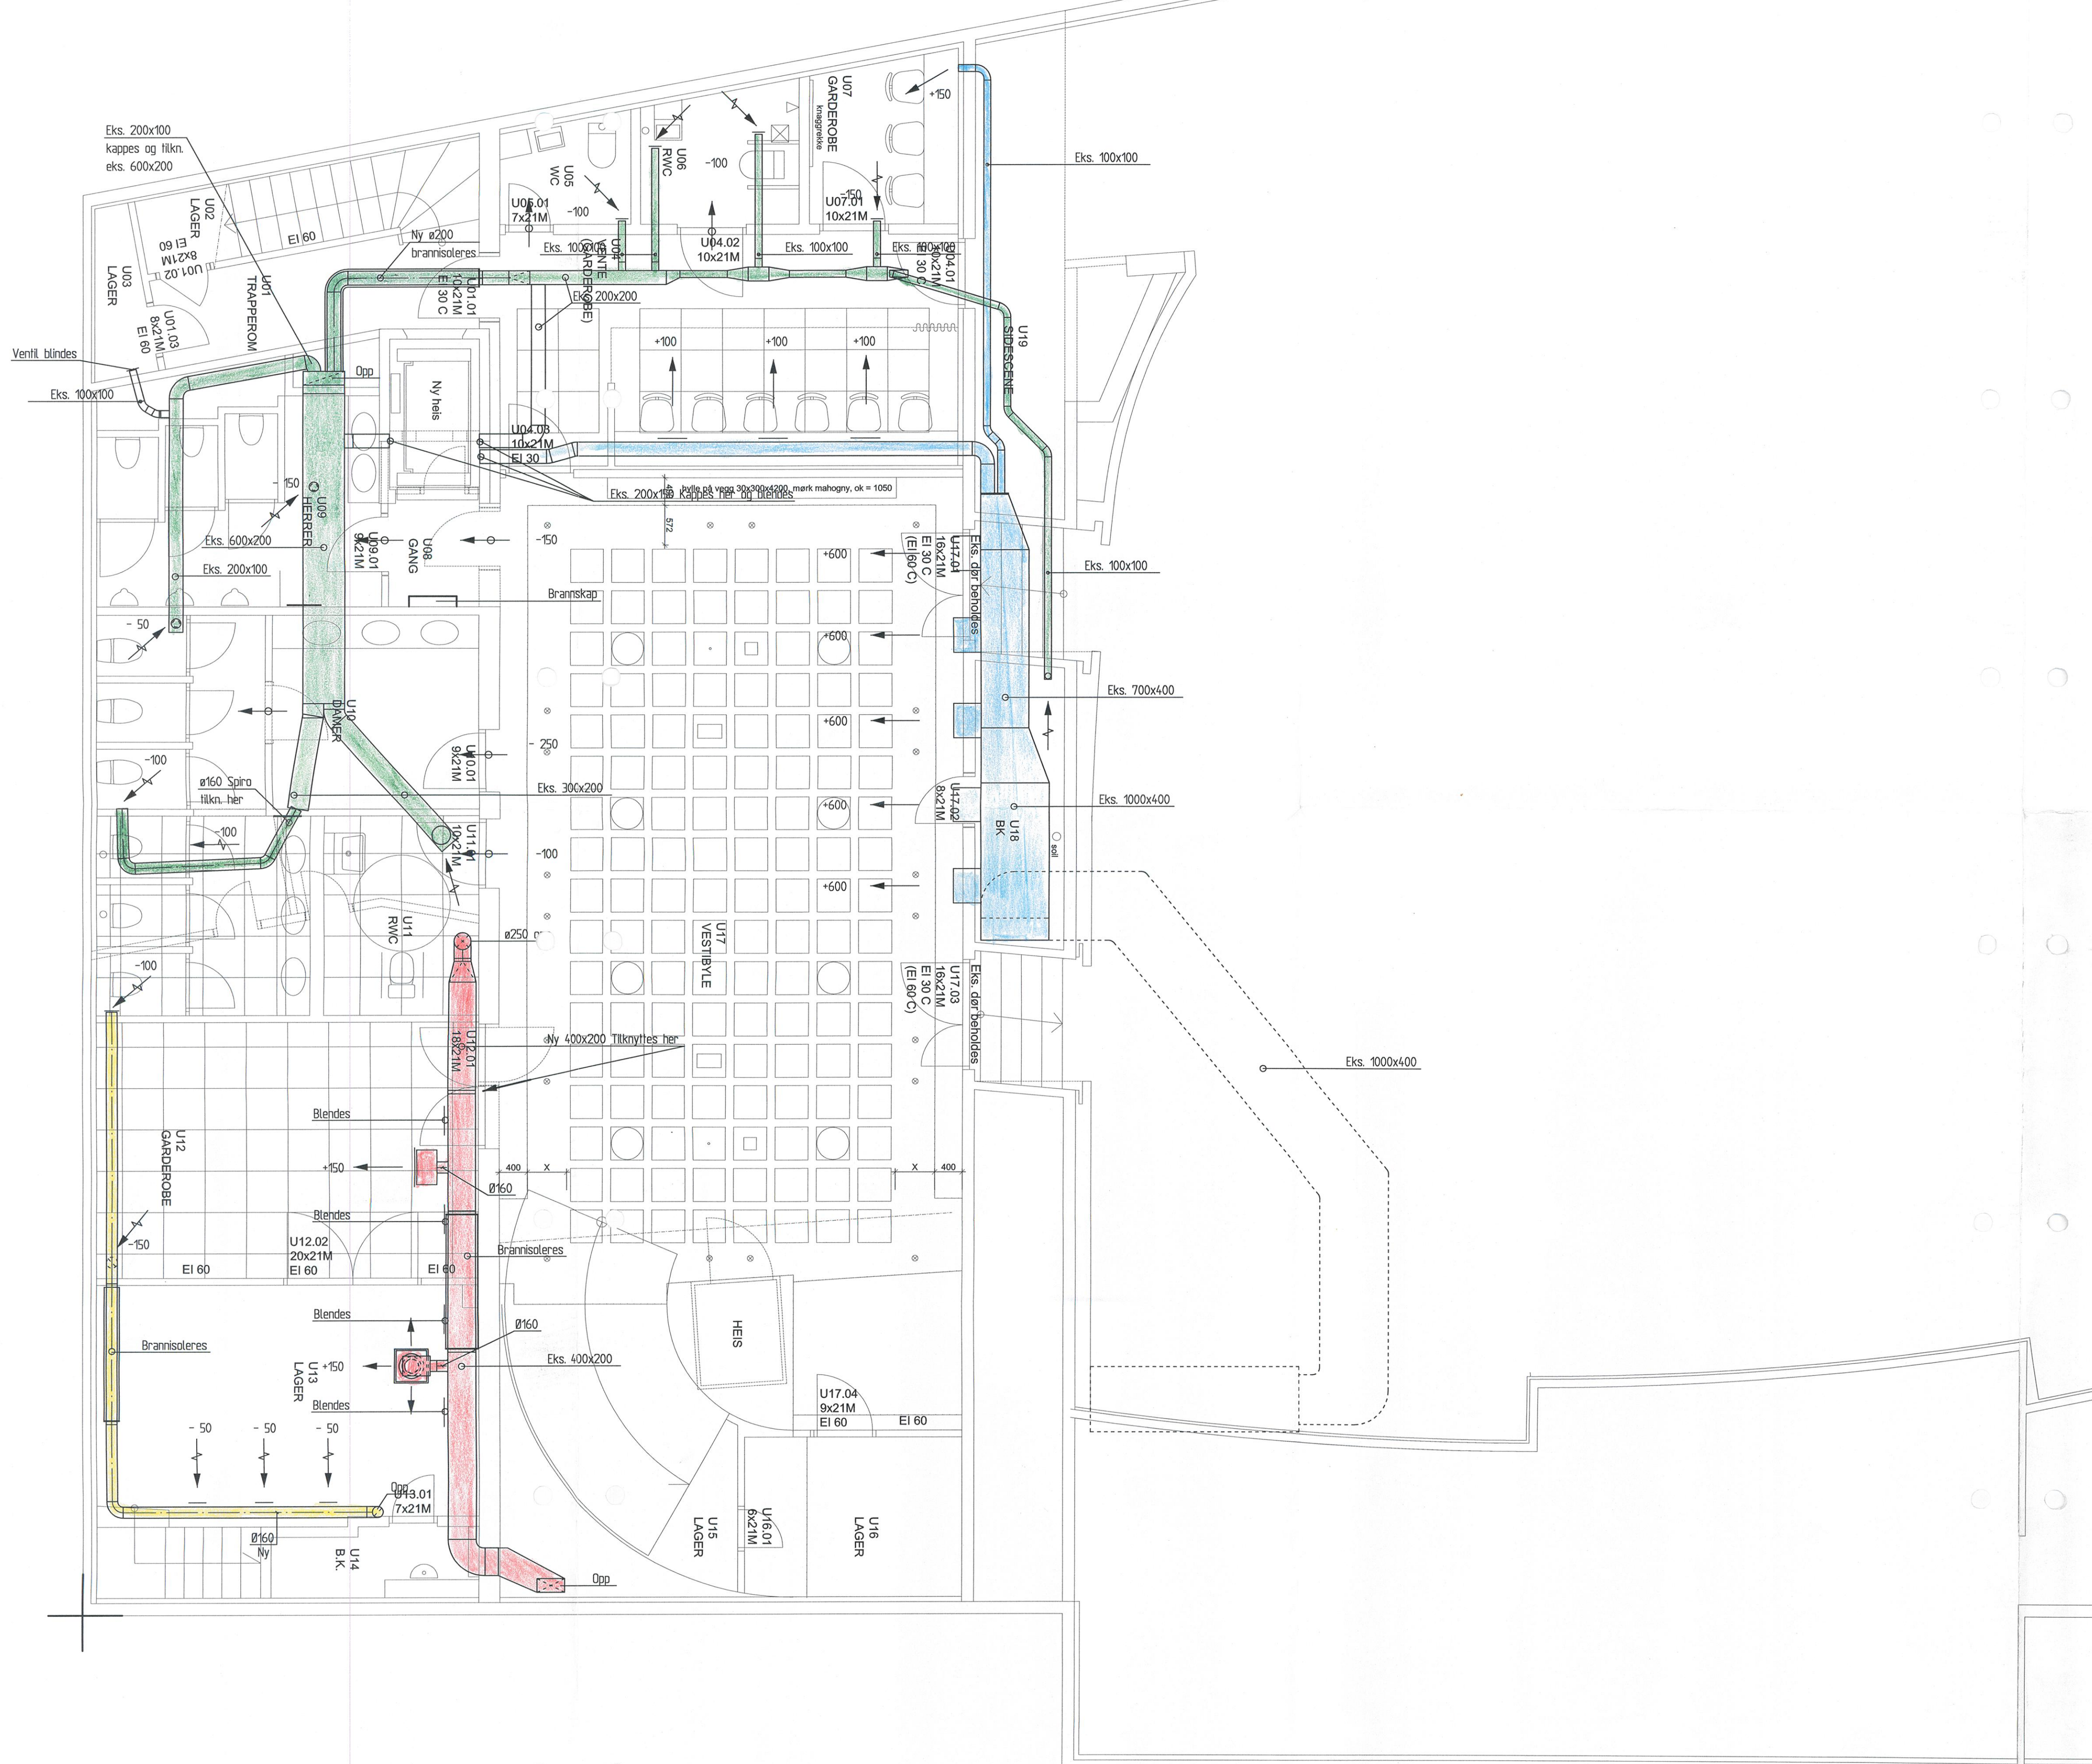


Tegningsstatus		SOM BYGGET		Oppdrag og tegningsnr.	334230 - V100	Rev.	C
Som bygget		LSK	BP	BP	11.02.09		
C Div. revisjoner		KD	BP	BP	06.10.08		
B ARBEIDSTEGNING		LSK	BP	BP	19.09.08		
A Anbudstegning		KD	BP	BP	A		
Rev.		Endring		Tegn.	Kontr.	Ansv.	Dato
				LR	BP	BP	01.02.2007
Bærum Kommune Sandvika teater KINOVEIEN 2		Målestokk		150		Format A1	
PLAN U. ETG. VVS-ANLEGG		Dokument PLAN/334230 - Kineven 2 Sandvika/09 Tegning VVS plan		Oppdragsleder: Bernt Paulsen		Oppdragsnr. 334230	
SWECO GRØNER		Tegningsnr.		V100		Rev. C	



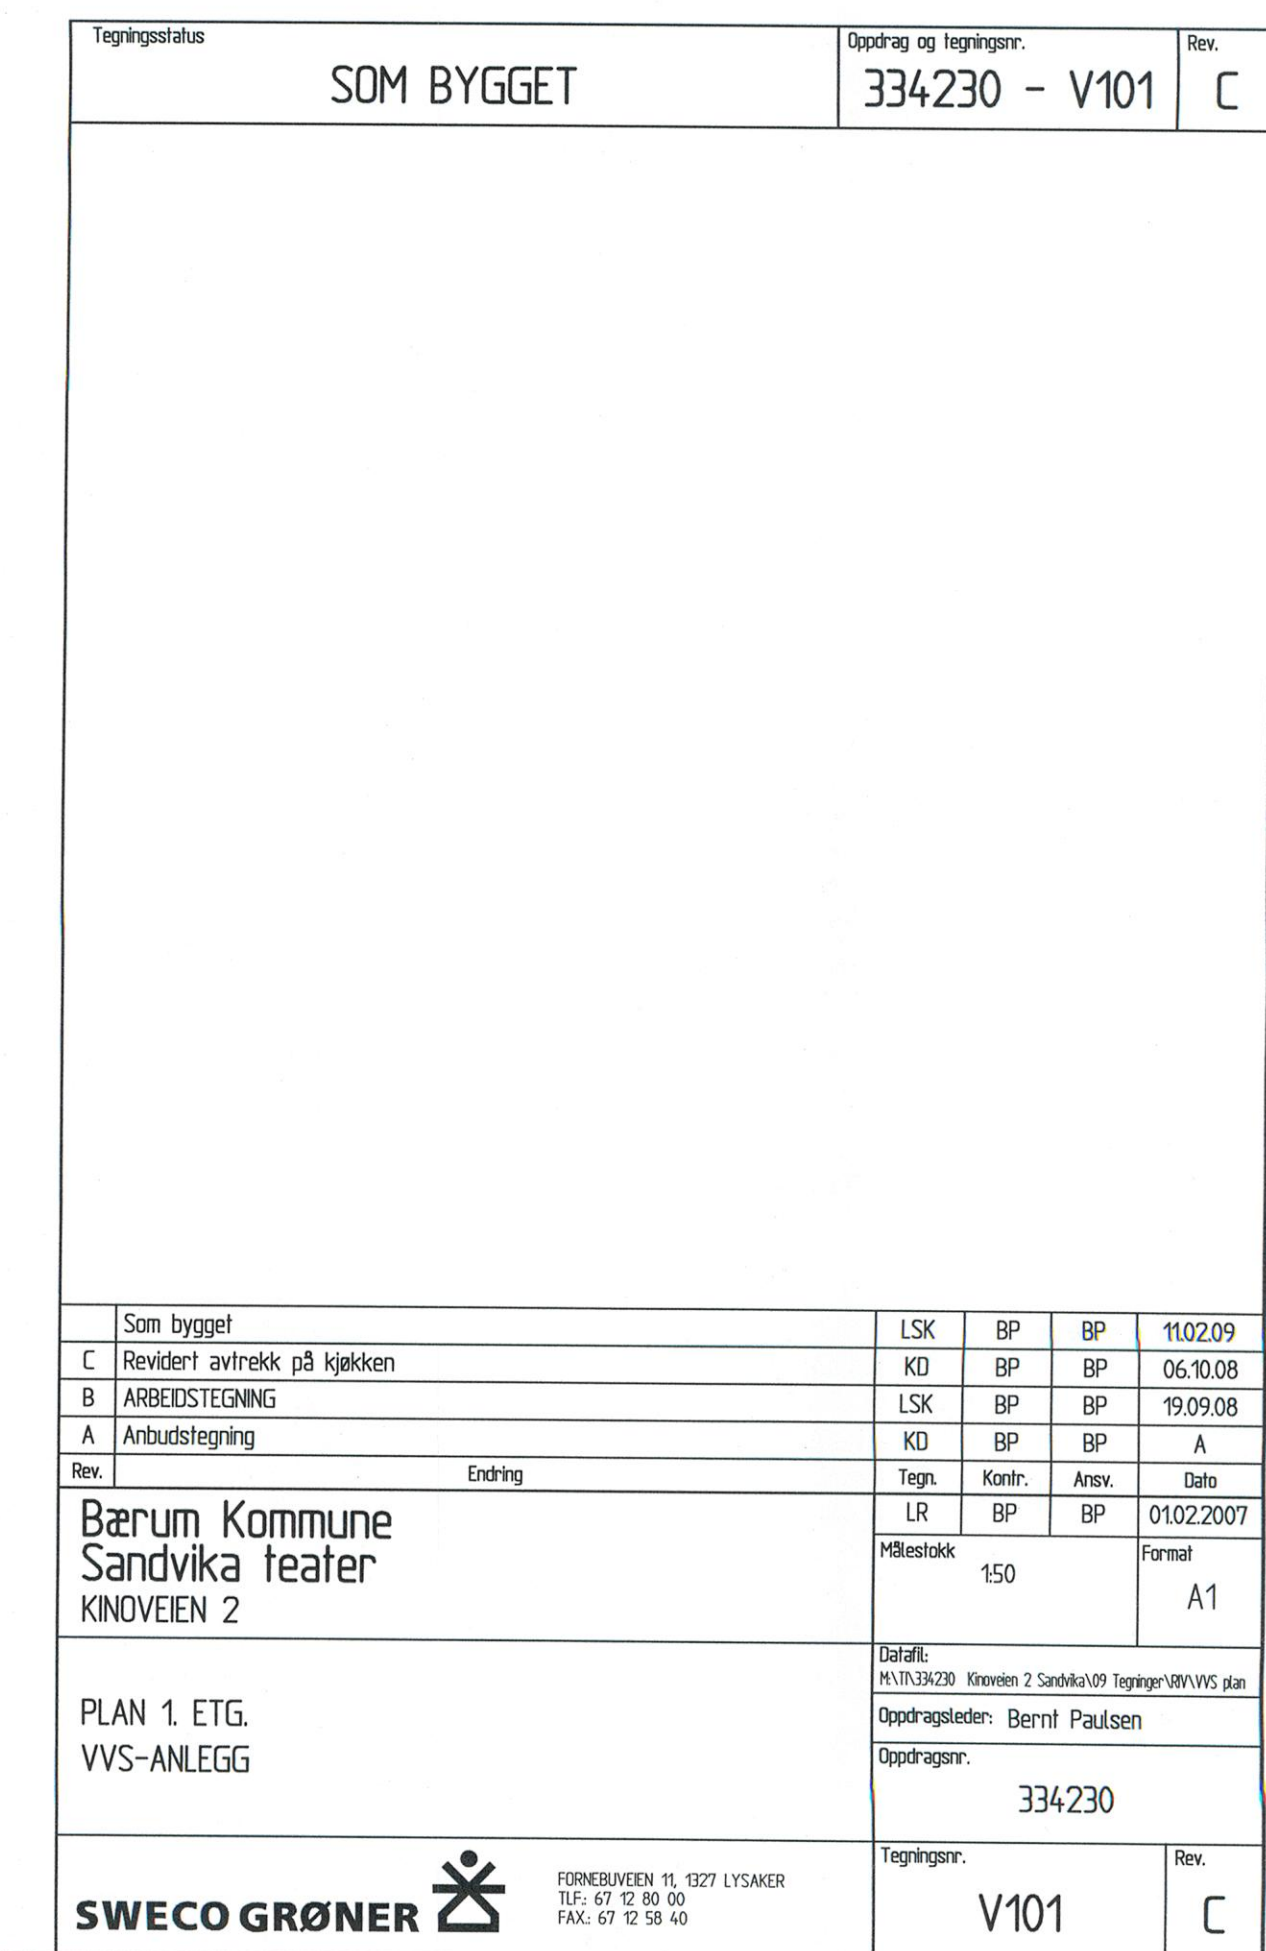


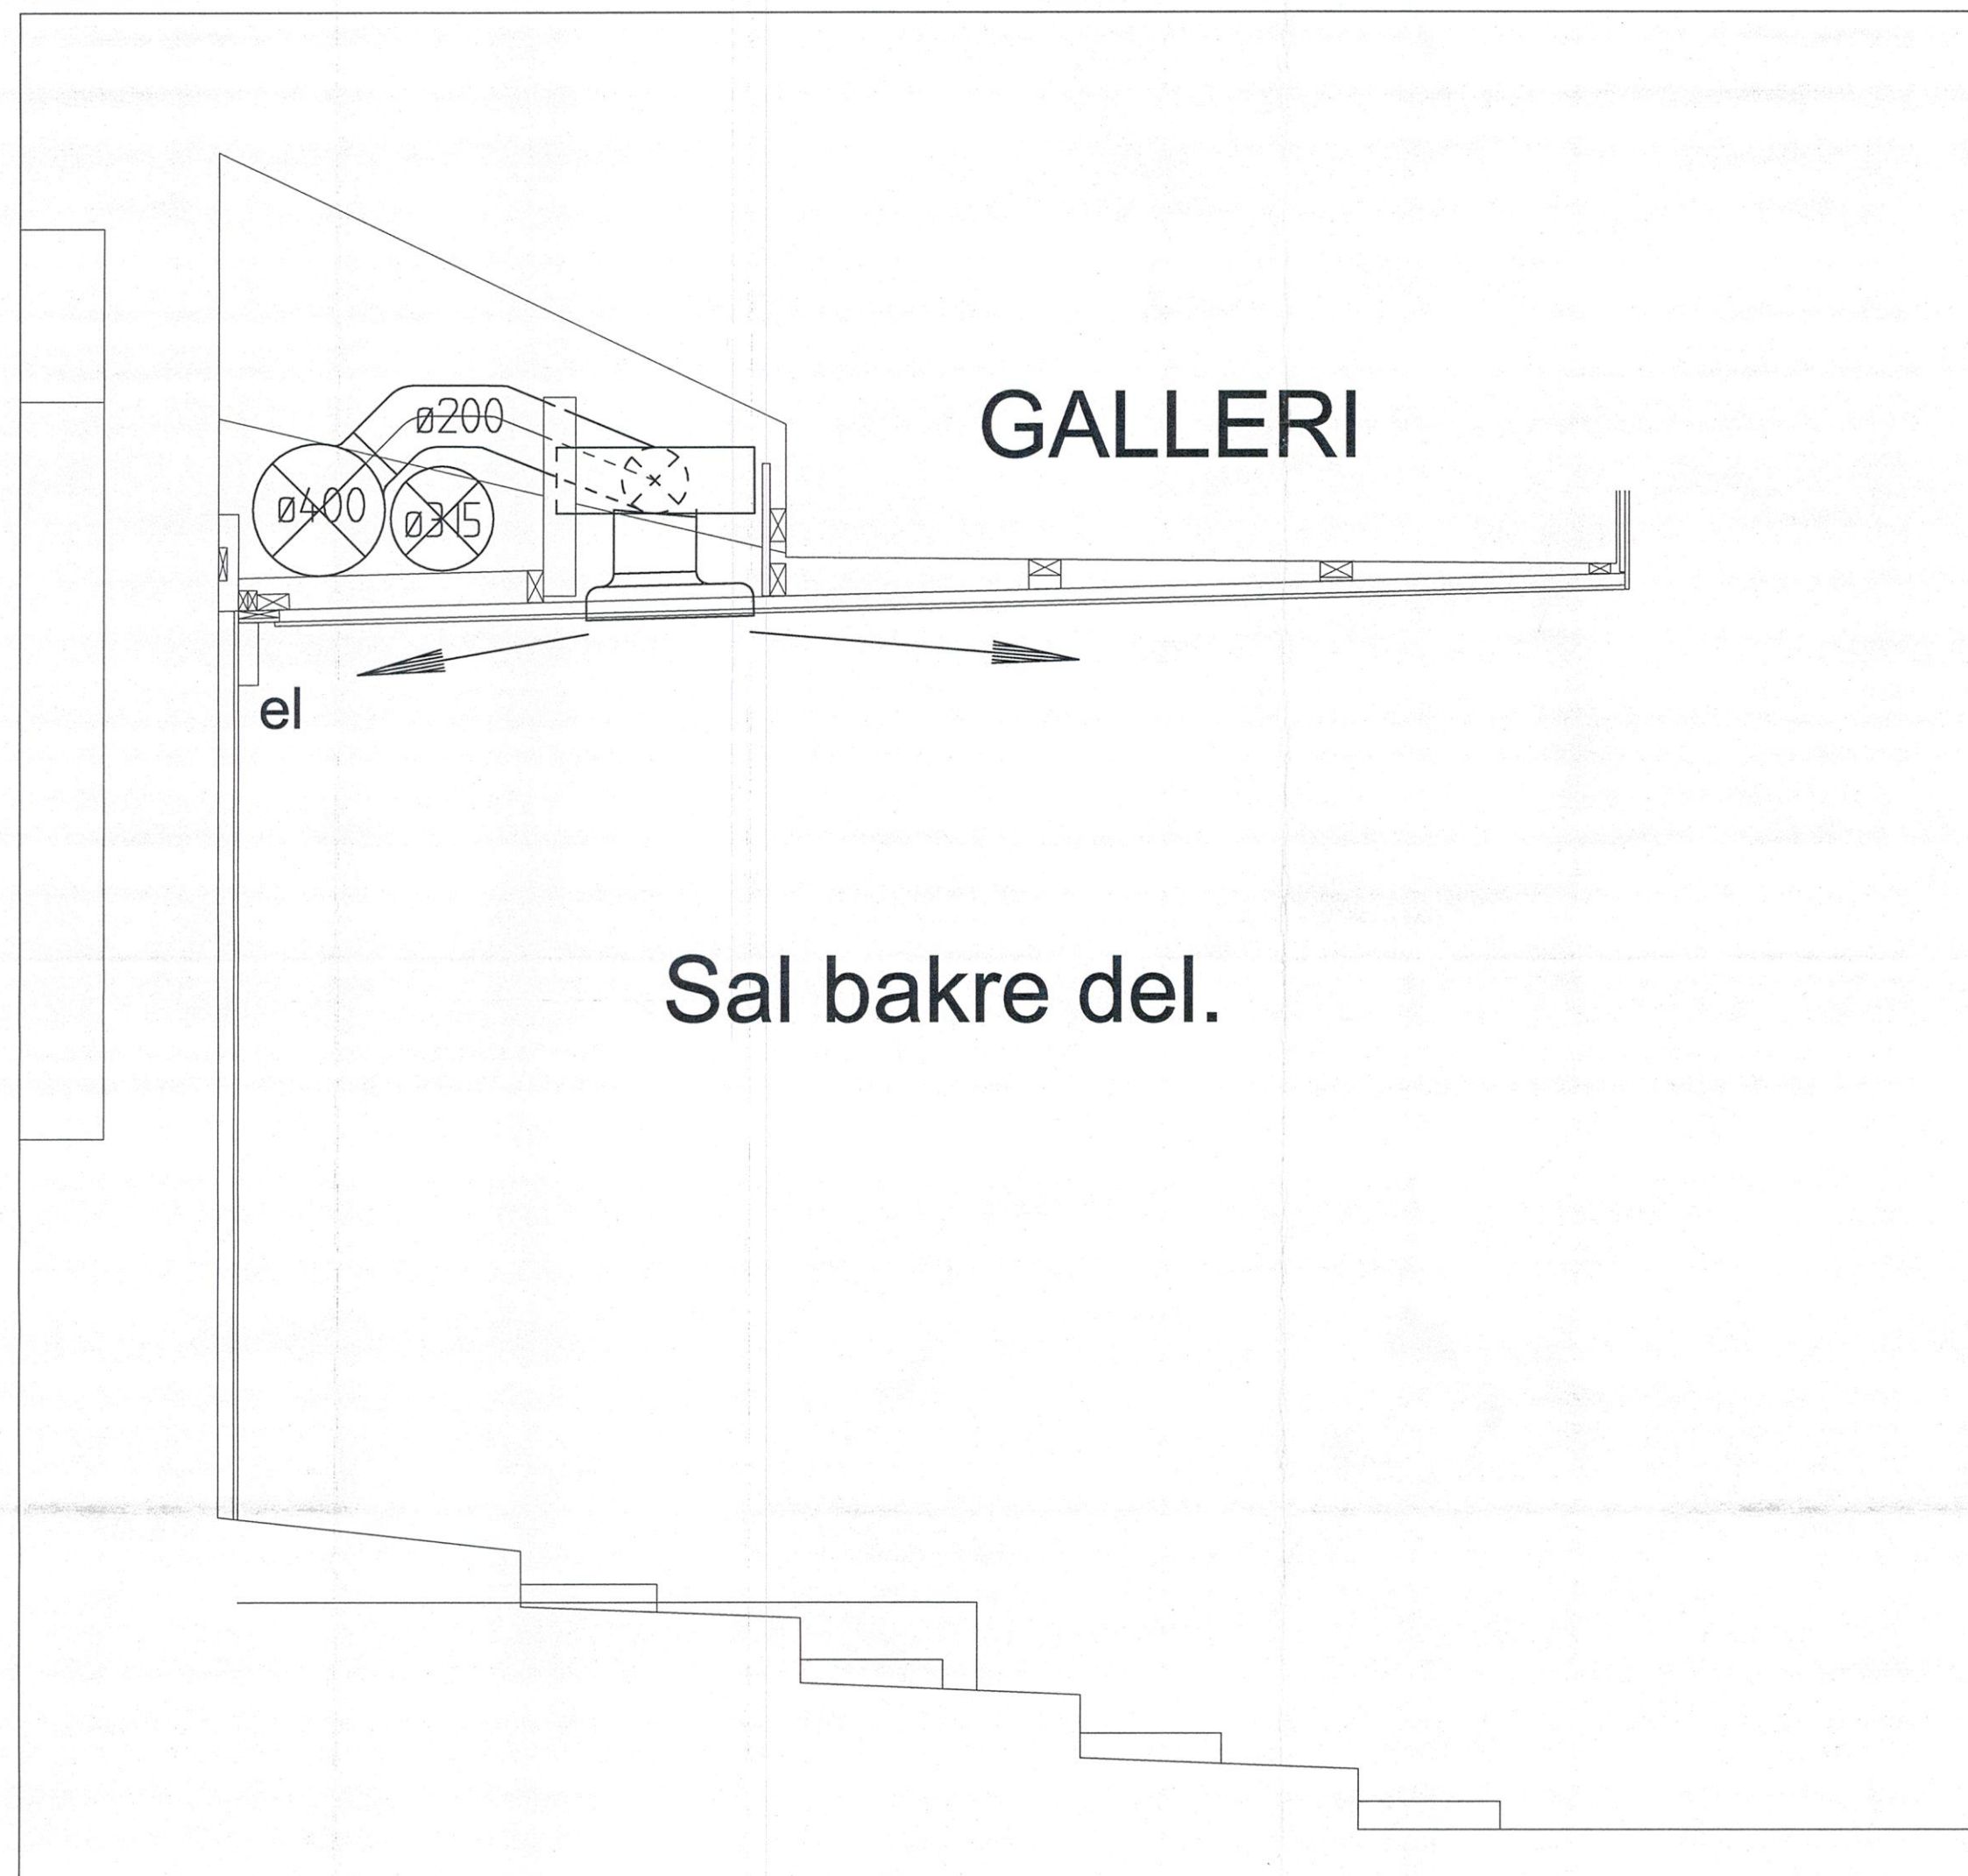


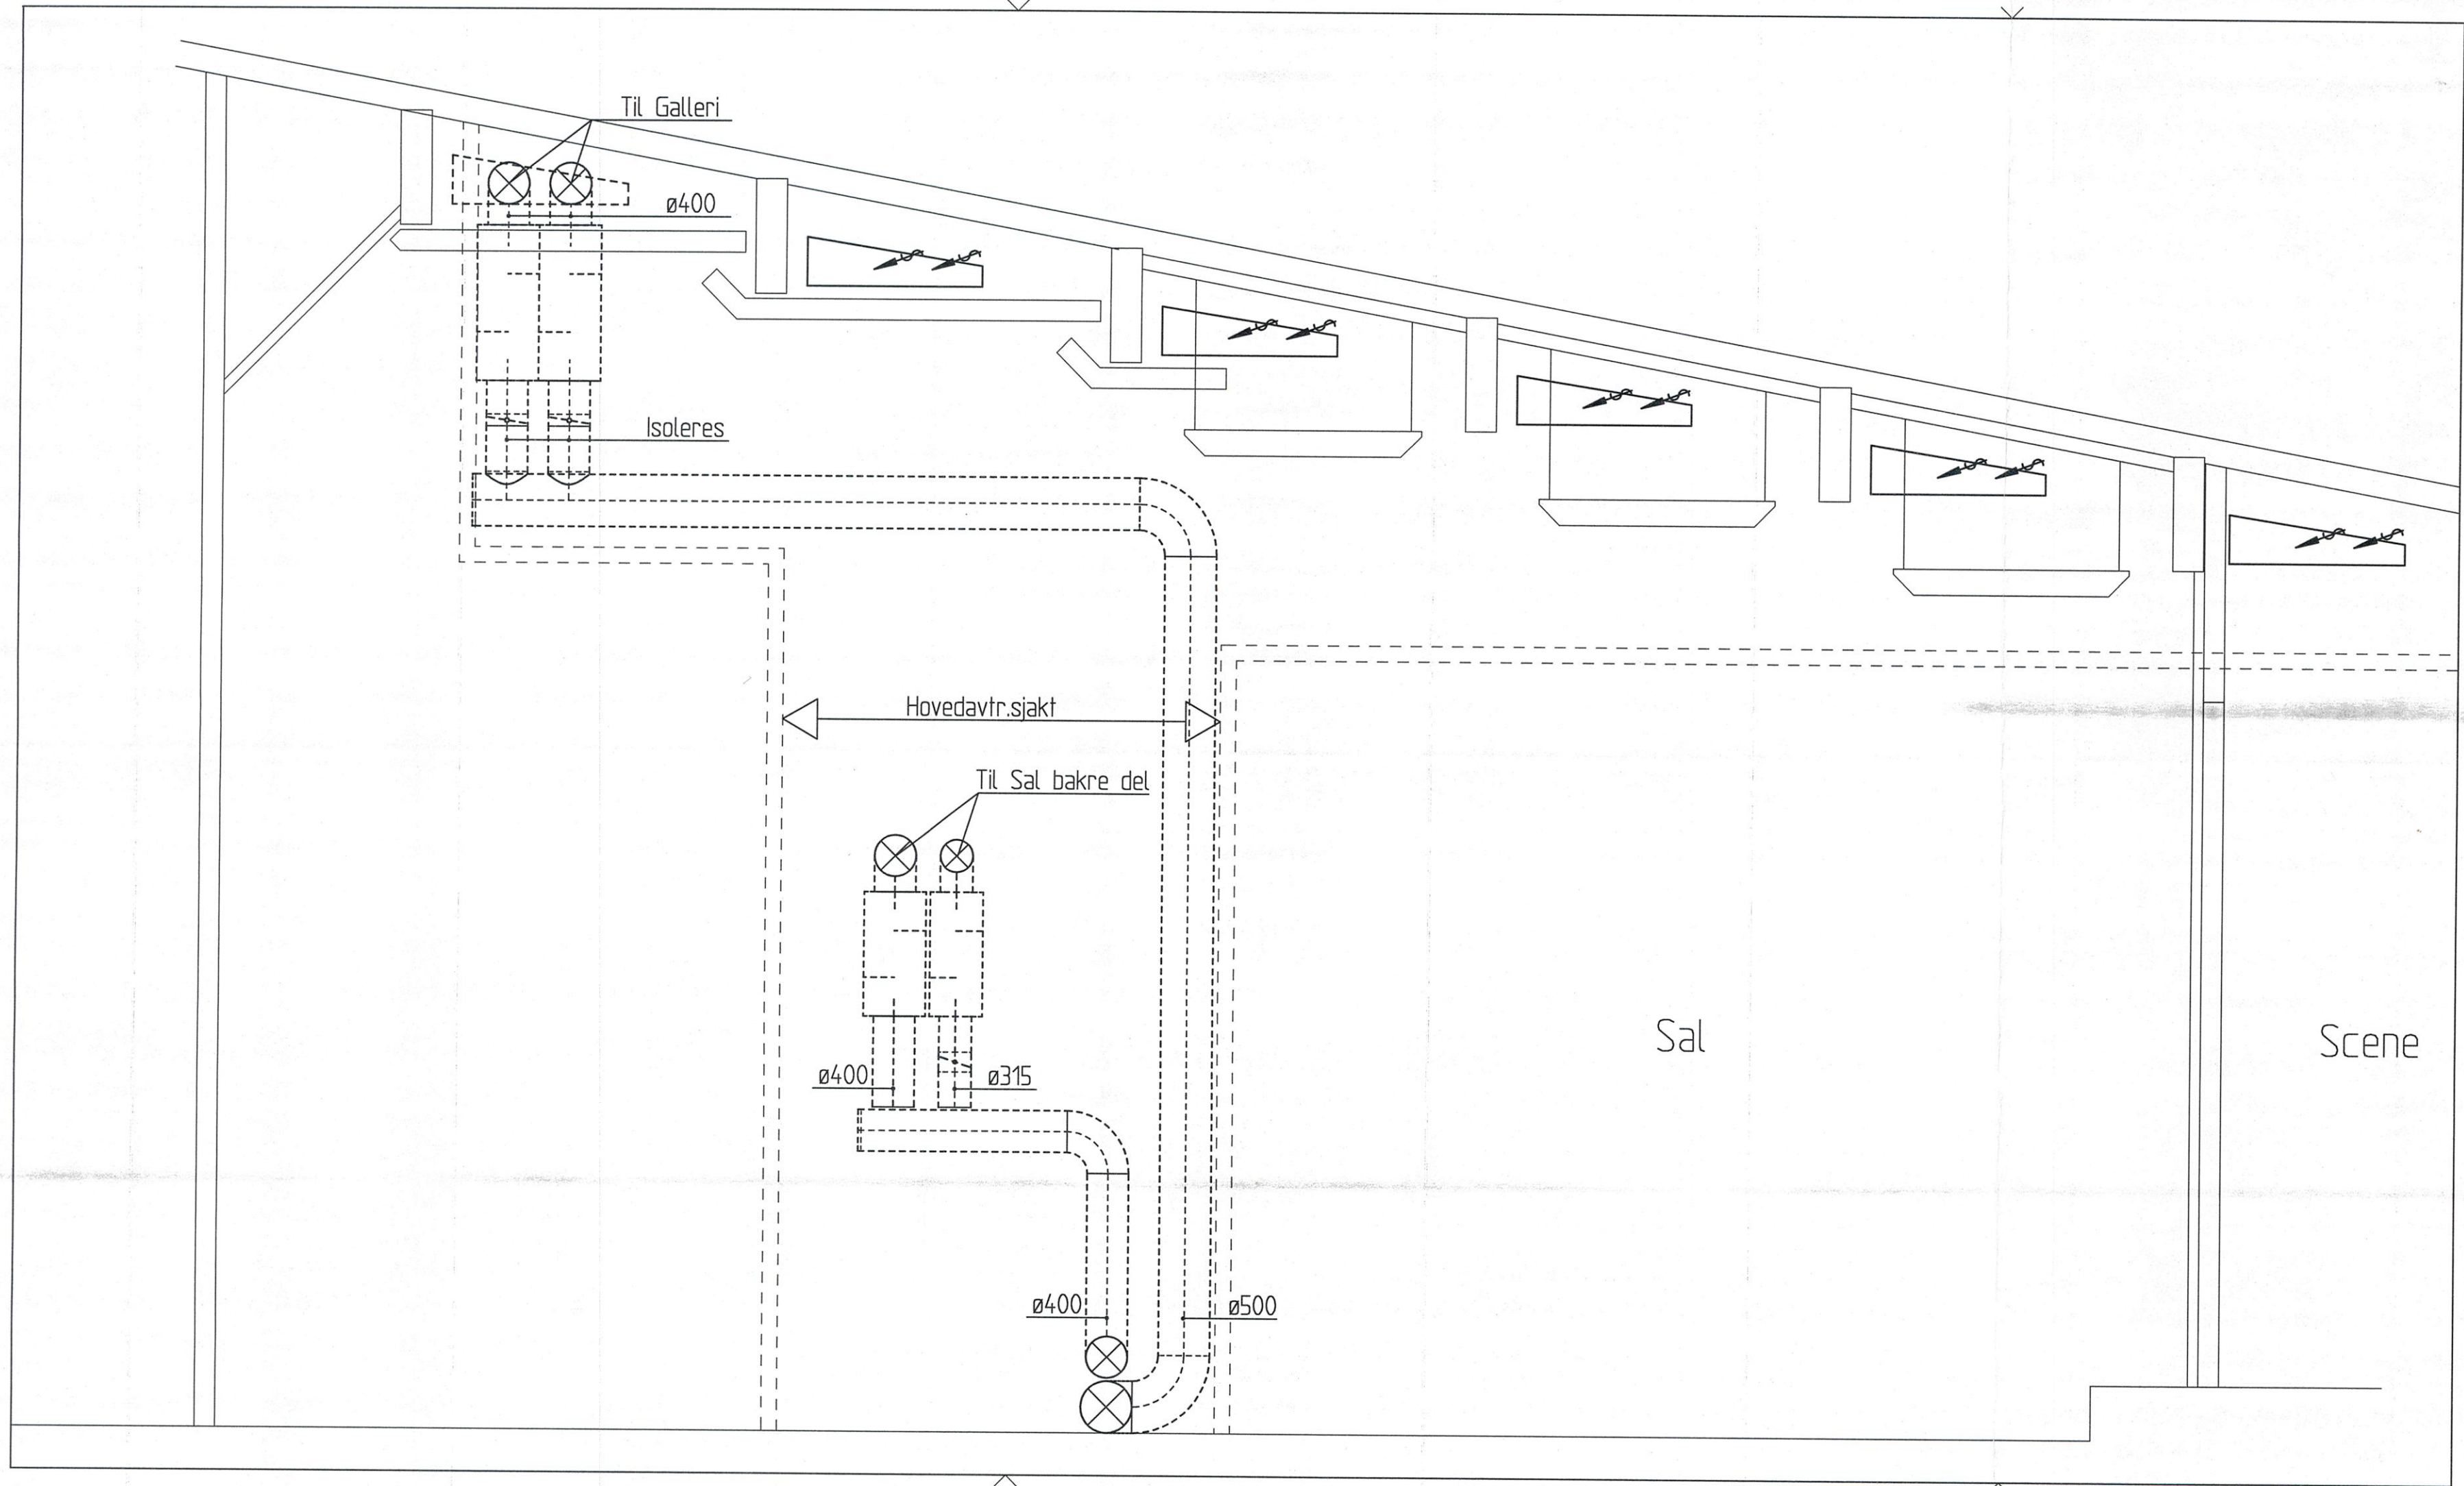

--				
--				
--				
--				
A	AS BULT	TBR	BP	29.01.03
Rev.	Revisjon gjelder	Taget	Ktr.	Dato

Prosjekt		Date	
Sandvika Teater		29.01.03	
kinoveien 2		Målestokk	
Gnr/Bnr 7/15		1:50	
Tegningen gjelder		Måleenhet	
Oppriss nordvegg		mm	
		Tegnet	
		TBR	
		Ansvarlig	
		BP	
		Kontrollert	
		BP	
Prosjektleder			
 Statkraft Grøner			
FORNEBUVEIEN 11, 1327 LYSAKER			
TLF: 67 12 80 00 FAX: 67 12 80 10			
Tegnestatus			
AS BULT			
Prosjekt nr.	Tegnet nr.	Rev. nr.	
310131	V-101	A	






—				
—				
—				
—				
A	AS BUILT	TBR	BP	29.01.03
Rev.	Revisjon gjelder	Tegn.	Ktr.	Dato

Prosjekt		Dato	
Sandvika Teater		29.01.03	
kinoveien 2		Målestokk	
gnr/bnr 7/15		1:20	
Tegningen gjelder		Måleenhet	
Snitt galleri		mm	
		Tegnet	
		TBR	
		Ansvarlig	
		BP	
		Kontrollert	
		BP	
Prosjektleder			
 <b>Statkraft Grøner</b> FORNEBUVEIEN 11, 1327 LYSAKER TLF.: 67 12 80 00 FAX: 67 12 80 10			
Tegnstatus			
AS BUILT			
Prosjektnr.	Tegnr.	Rev.nr.	
310131	V-102	A	



2060

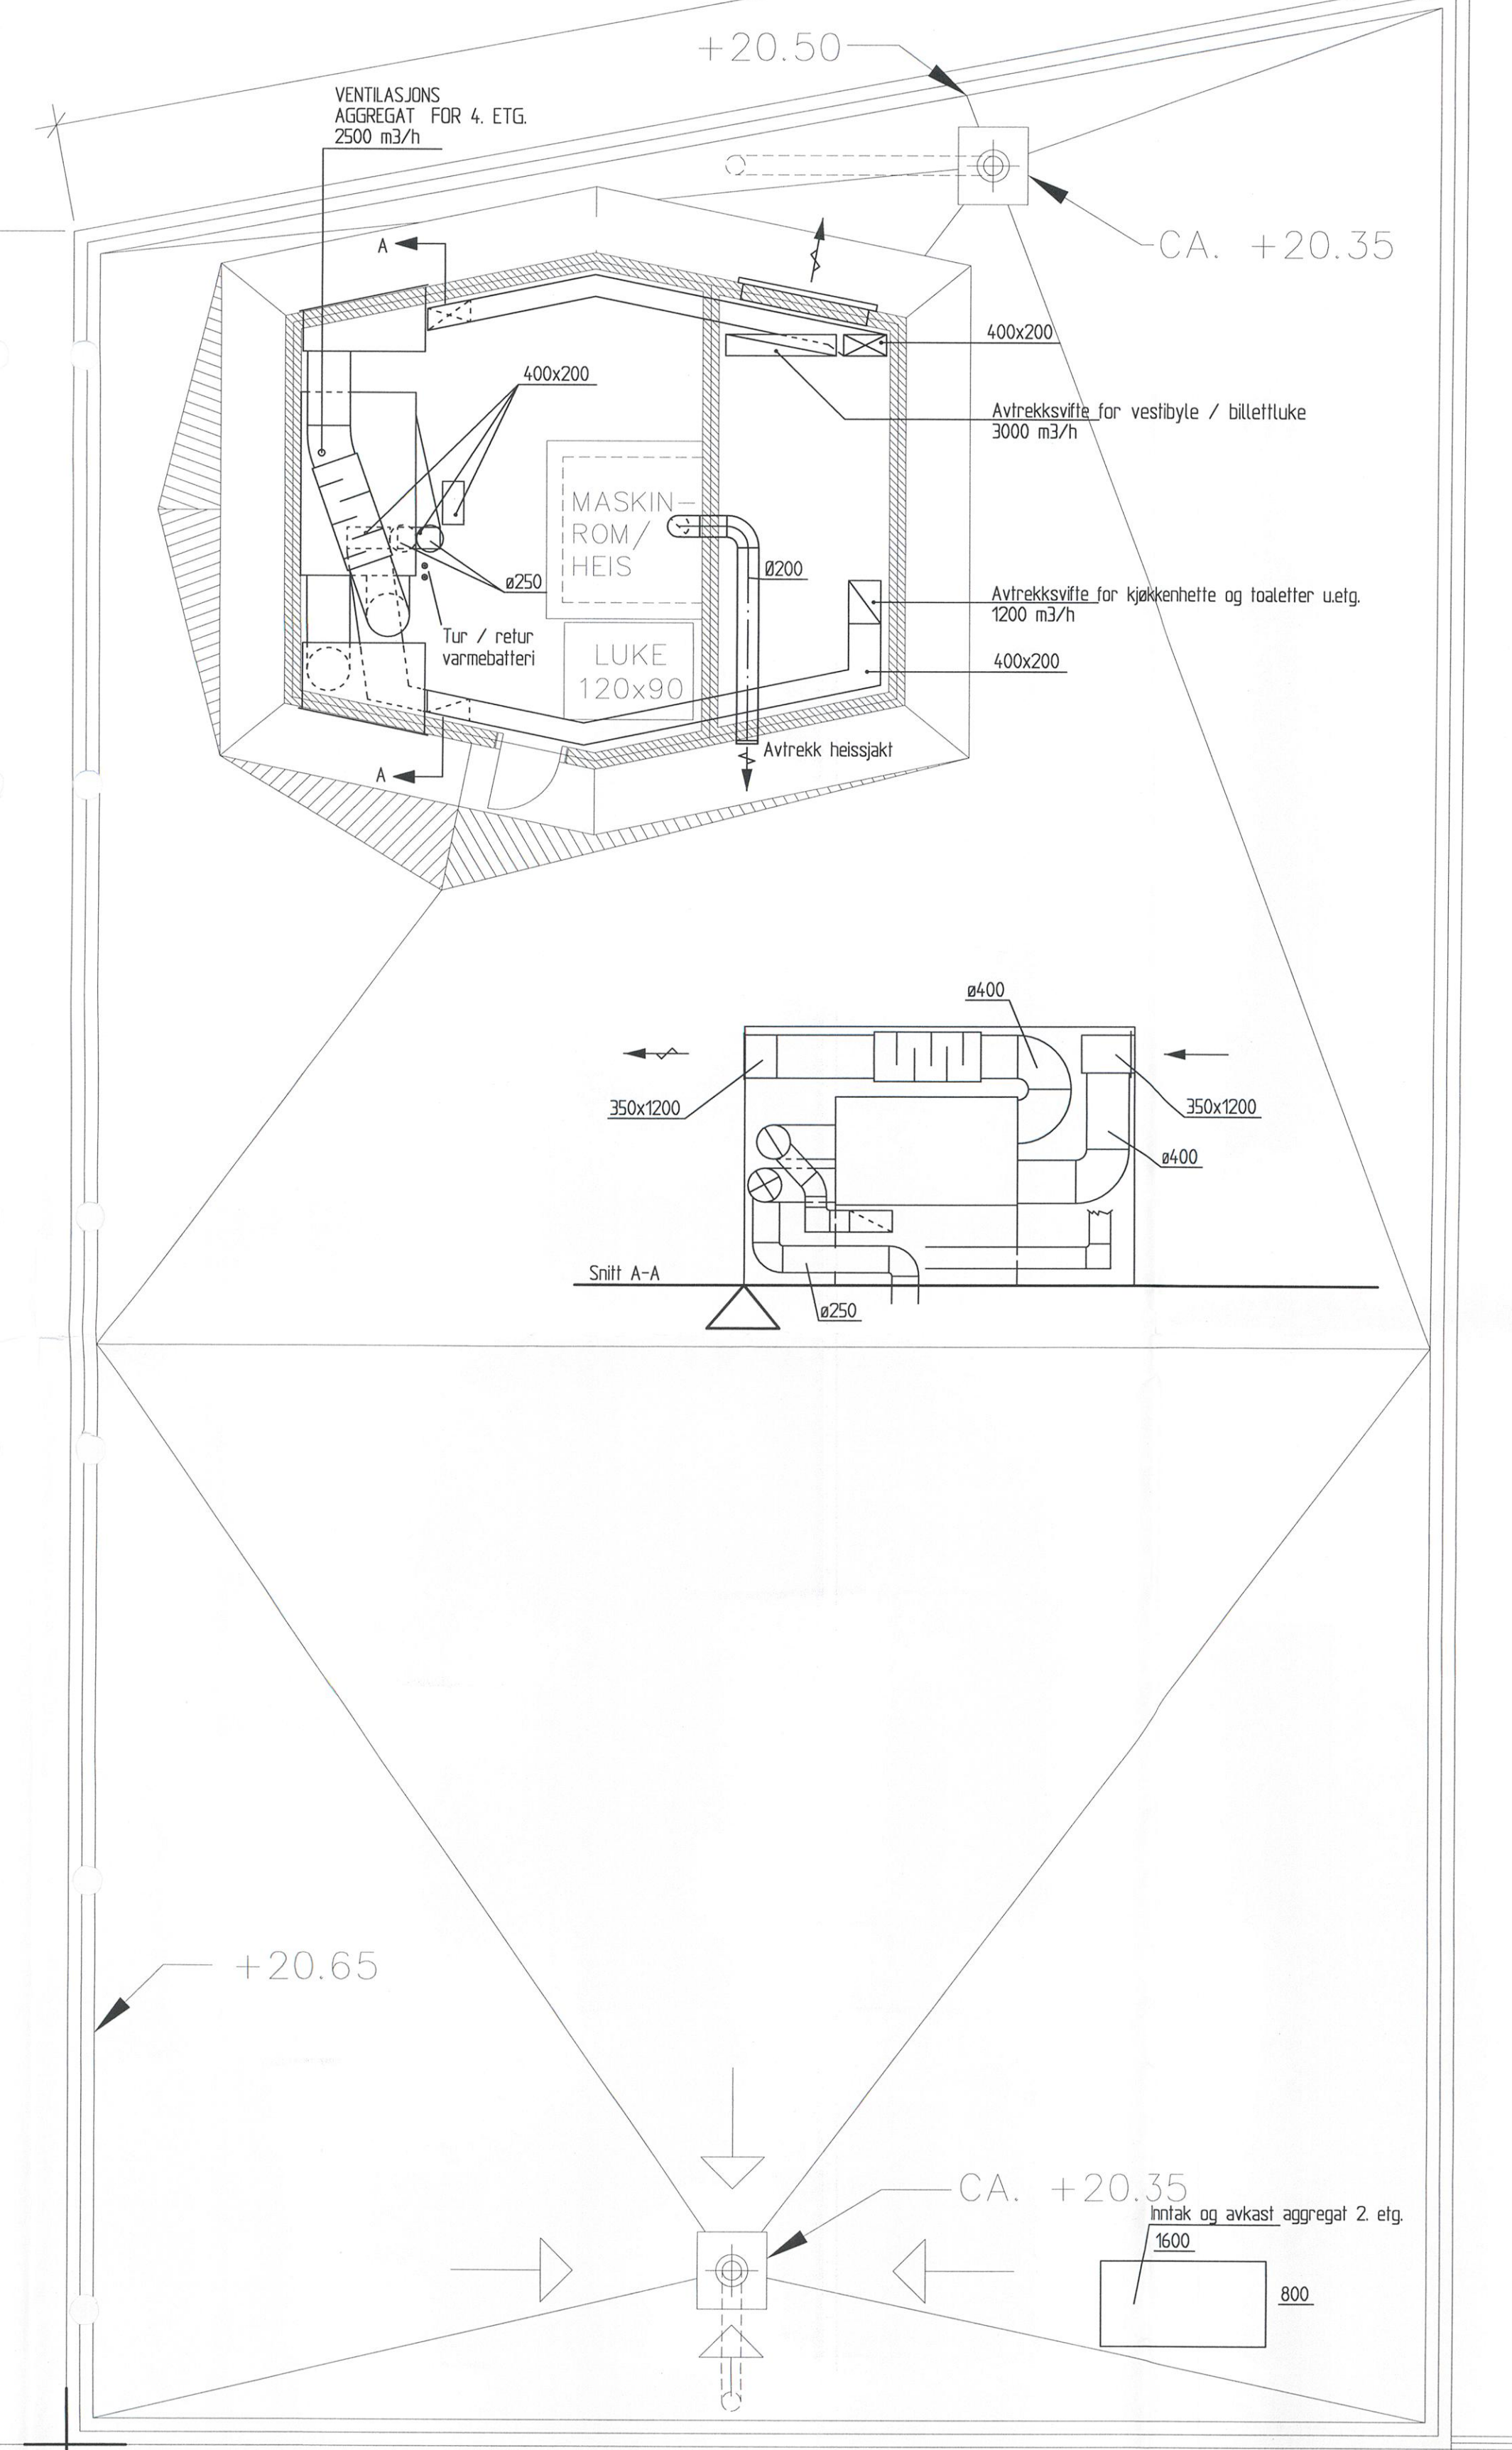

Tegningsstatus		Oppdrag og tegningsnr.			Rev.
SOM BYGGET		334230 - V105			C
</					