

Tegningen er å anse som konsepttegning og skal leses sammen med brannstrategidokumentet. Den har ikke status som byggetegning.

Norconsult 

Oppdragsnr.: 5193876

Dato: 2019-07-31

Utarbeidet av: KBr

Fagkontrollert av: EBerg

Godkjent av: KBr

Dok.nr.: 10.F.00.01

Rev: -



Tegningen er å anse som konsepttegning og skal leses sammen med brannstrategidokumentet. Den har ikke status som byggetegning.



Oppdragsnr.: 5193876
Dato: 2019-07-31
Utarbeidet av: KBr
Fagkontrollert av: E Berg
Godkjent av: KBr

Dok.nr.: F.20.02.01
Rev: -

- EI 60 [B 60]
- Rømningsvei
- 🔥 Håndslukker
- 🌀 Brannslange
- 🔴 Brannmelder
- ⚠️ Gass under trykk

Brannslange
markeres med
plogskilt.


Avtrekk for knallgass,
kontroll?

Dør må rettes
opp slik at den
lukker?

Selvlukkende dører
skal holdes lukket

Generelt.
Rømningsdører plassert
i porter må markeres
med etterlysende skilt.

Rømningsvei til det fri
mangler.
Nødåpning for
rulleporten eller
rømningsdør i porten
må etableres.

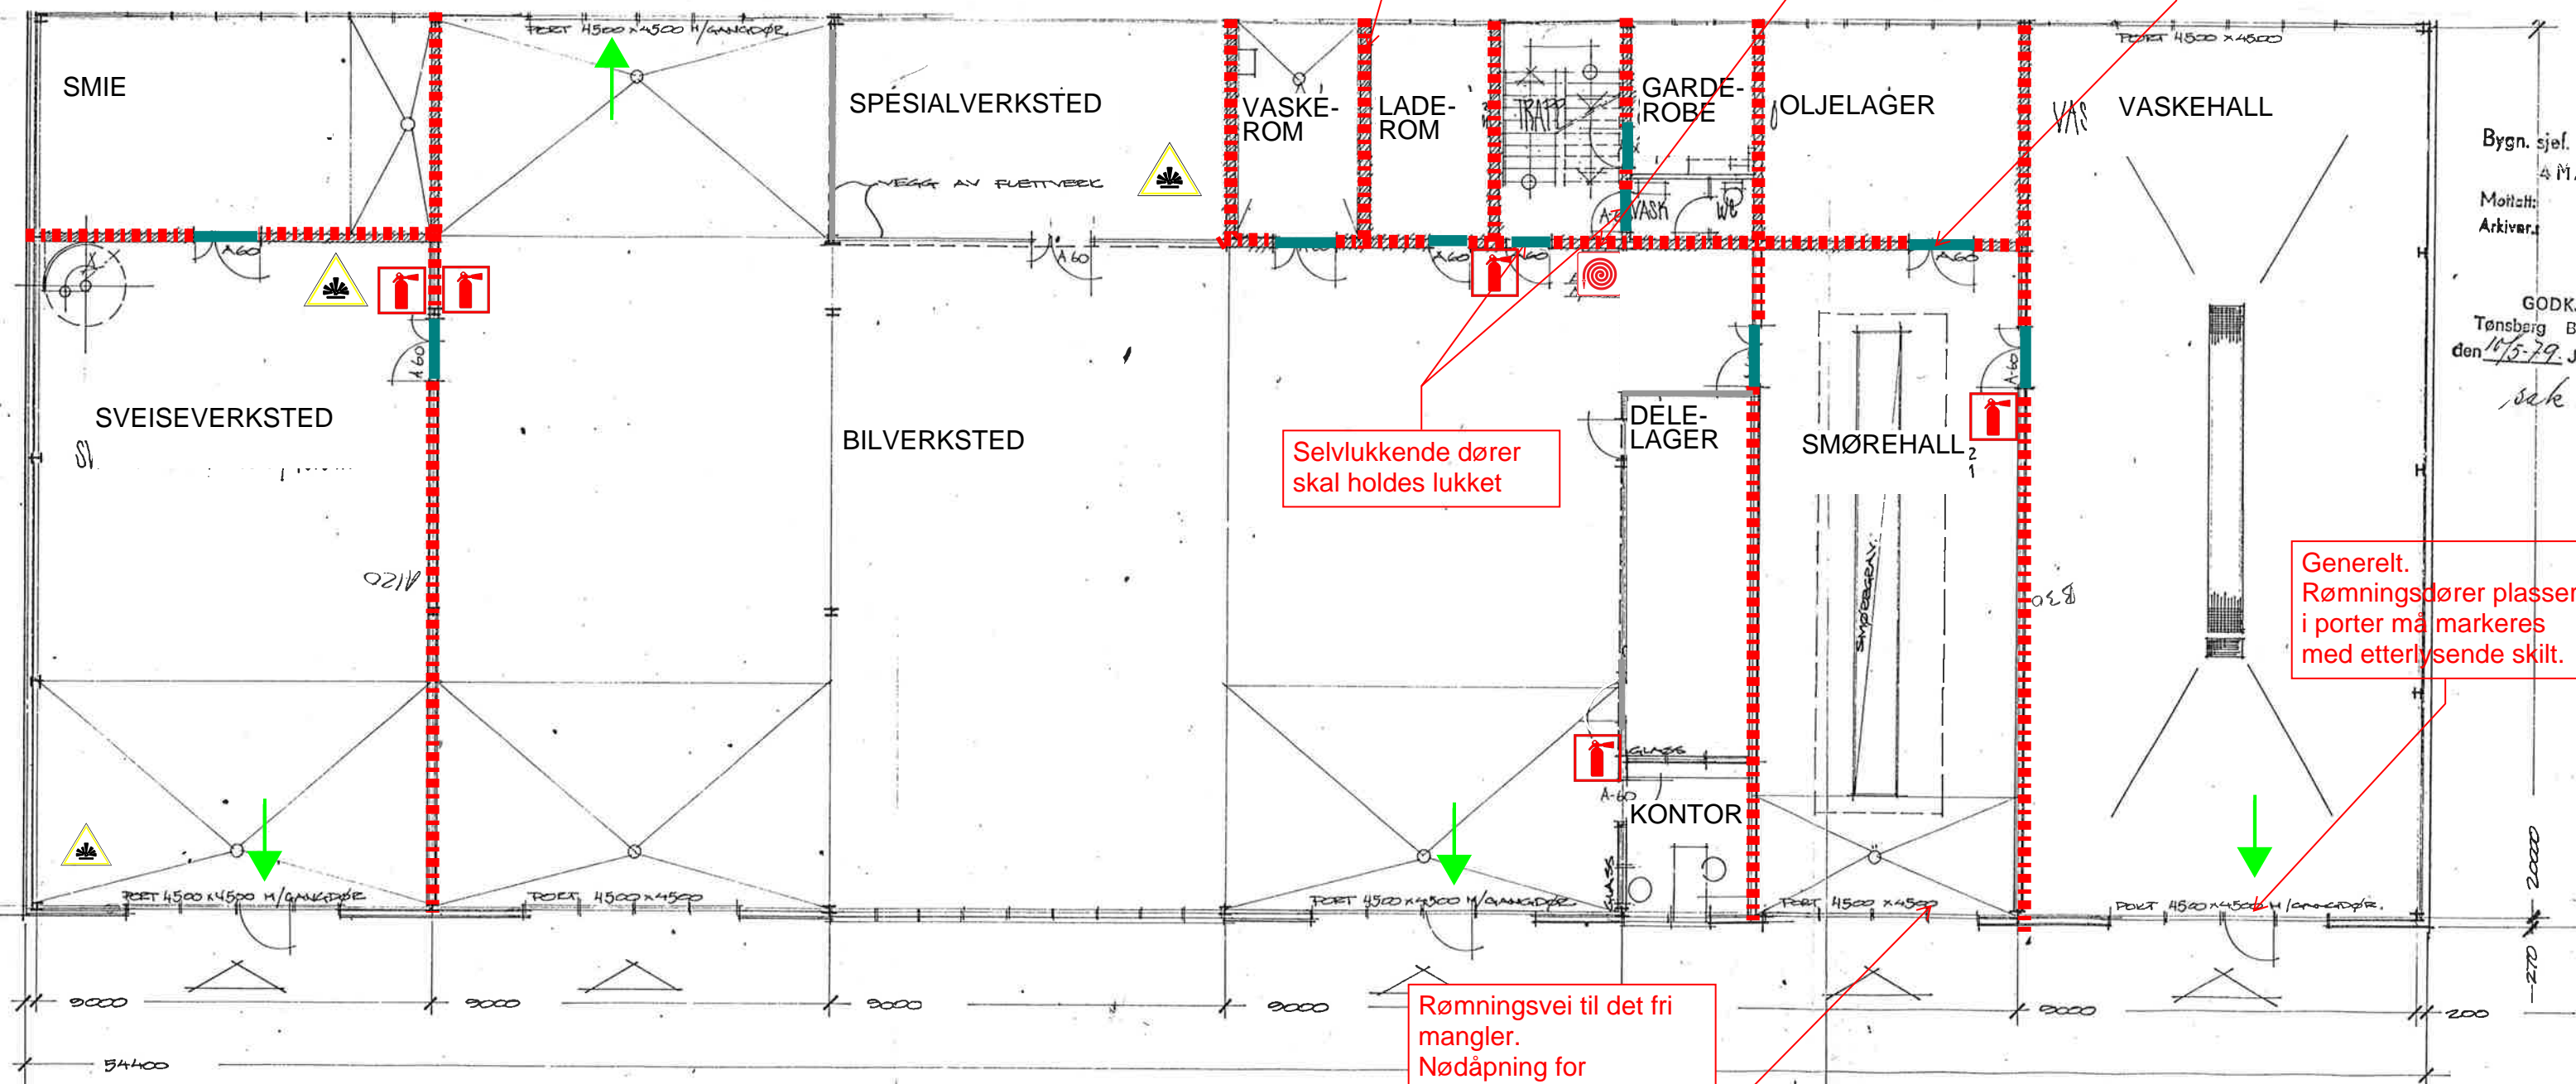

FORSLAG TIL VERKSTEDBYGG PÅ KIEN		Målestokk: 1:100	
TØNSBERG KOMMUNE		Dato: 19.01.1	
PLANER		Tegner: HUGO	
as norske stålbygg		2205	

Tegningen er å anse som konsepttegning og skal leses sammen med brannstrategidokumentet. Den har ikke status som byggetegning.



Oppdragsnr.: 5193876
Dato: 2019-07-31
Utarbeidet av: KBr
Fagkontrollert av: EBerg
Godkjent av: KBr

Dok.nr.: F.20.02.02
Rev: -

- Dør A60
- EI 60 [B 60]
- Rømningsvei

