

FAST INVENTAR



 FAST INVENTAR -
GEBENBRUK




NYE DØREF

MÅLSETTING DØRER:
Målsatt til ytterkant dørutsparring.
Dører målsatt i M. Dvs at en
10x21 dør har målene 990x2090
og utsparringen er 1010x2110.

SOM BYGGET

N	01.10.20	SOM BYOGET	TW
A	26.09.18	NY KONTAKT	TW
C	21.09.18	UNDERLAG FOR VVS OG EL	TW
B	06.02.18	ID OG ÅPNINGSRETNING YTTERRINDER	TW
A	00.01.18	ÅPNINGSRETNING YTTERRINDER	TW
A	22.12.17	ARBEIDSTEGNING - YTTERRINGER	FMV

Lokalisierung

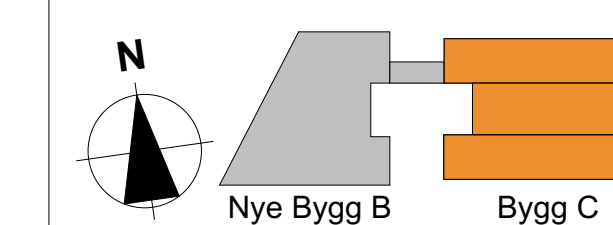

Prosjekteringsgruppen:

- ☒ ARK: Arkitektene Vis-A-VIS

Fase:
ARBEIDSTEIGNING

Tiltakshovser	Kontroll prosjekt	
NFK	Sign. TW	Kor.

HADSEL VGS

Plan 1 Bygg C

[illegible]

1418	C
Type tegnin	

9