

FAST INVENTAR



FAST INVENTAR - GJENBRUK


FAST INVENTAR - LEVERT AV PEAB

NYE DØRER

MÅLSETTING DØRER:  
Målsatt til ytterkant dørsparing.  
Dører målsatt i M. Dvs at en  
10x21 dør har målene 990x2090,  
og utsparringen er 1010x2110.

SOM BYGGET

Nr	Dato	Beskrivelse	TW
1	01.10.20	SOM BYGGET	TW
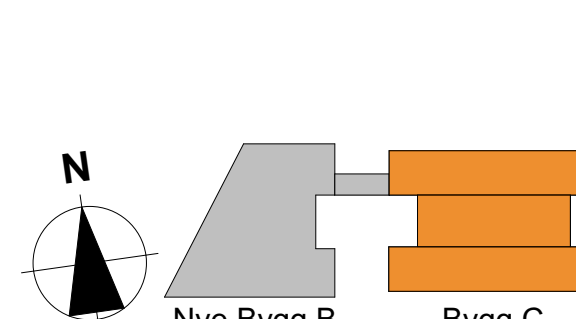- Arkitektene Vis-A-Vis
- Nordland teknikk
- Rambøll
- VVSPLAN

Prosjekt: ARBEIDSTEGNING

Tilgjengelighet	Kontrollert
NFK	TW
Prosjekt	HADSEL VGS
Dato	22.12.2017
Skala	1:50 (A4)

Plan 2 Bygg C