




FAST INVENTAR

☐ LEVERANDØR IKKE
BESTEMT

**FAST INVENTAR -
CIENBRIJ**

 FAST INVENTAR -
LEVERT AV PEAR




NYE DØRER

MÅLSETTING DØRER:
Målsatt til ytterkant dørutsparring.
Dører målsatt i M. Dvs at en
10x21 dør har målene 990x2090
og utsparringen er 1010x2110.

SOM BYGGET

M	01.10.20	SOM BYGGET	TW		
D	26.09.19	KUNSTINSTRALMENT	TW		
C	06.02.19	UNDERLAG FOR VISS OG EL	TW		
B	09.02.19	ID OG ÅPNINGSRETNING TYTTERVINDER	TW	FI	
A	23.01.19	ÅPNINGSRETNING TYTTERVINDER	TW	FI	
Z	22.12.17	ÅPNINGSFØNNIG TYTTERVEGER	FM	YD	
REV	DATE	BESKRIVELSE			Sen

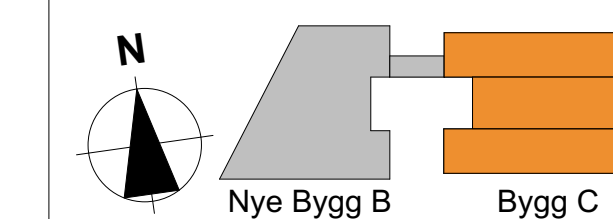
● **ARK:** Arkitektene Vis-A-VIS

☐ NB: Nordland teknikk

 RAMBØLL

REV: VVSPLAN

Fato:

ARBEIDSTEGNING

1999	1999

NEK

Produkt	
---------	--

HADSEI VGS

TABLE 100

Plan U Bygg C


Projekter:	Tegninger:
1418	C.U1.A.200.20.00

Type tagging:
