









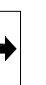


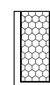

TEGNFORKLARING

- | | |
|---|----------------------------------|
|  | Bygg |
|  | Asfalt |
|  | Gress |
|  | Busker |
|  | Pukk |
|  | Stålkant rundt pukk |
|  | Betong |
|  | Veilysarmatur 10 m - 3 stk |
|  | Parklyssarmatur 7 m - 7 stk |
|  | Uplights - 2 stk |
|  | Pullertbelysning - 3 stk |
|  | Dobbelt motorvarme |
|  | Sykkelstativ |
|  | Parkering for bevegelseshemmende |
|  | Benk |
|  | Nytt tre |
|  | Inngang garasjeport |
|  | Avfallsbeholder |
|  | Fallretning |
|  | Entreprisegrense |
|  | Byggegrense |

PLANTEBESKRIVELSE

Trær:

- 1- *Tilia cordata* - småbladlind
- 2- *Prunus serrula* - neverkirsebær
- 3- *Cercidiphyllum japonicum* - hjertetre
- 4- *Picea omorika* - serbergran

Busker:

- 5 - *Taxus cuspidata* 'Nana' -
europabartrind 'Nana'
6 - *Symphoricarpos albus* 'Arvid' -
snøbær 'Arvid'
7 - *Parthenocissus tricuspidata* -
rådhusvillvin

[illegible]