


Rev	Endring	Lif	Kontr.	Dato
Oppdragsnr. 		Prosjektnr. 		
Mittunhøgden 13A 5224 Nesten Tlf. 55 30 69 00		Middunhøgden 13A 5224 Nesten Tlf. 55 11 69 90		
ans	Utsip	Utsip av	Rev	
Som bygget		V	EvG	
Tilf		Kontr. av	Sone =	
		ELs	SHe	
Austevoll garderober		Dato	07.03.25	
Sanitær og varme plan 2		Målestikk	1:50	
		Formal	A0	
		Oppdragsleder		
Oppdrager:	Tegningsnummer	Status	Rev	
70463	02.V.310.20.001	---	Z	

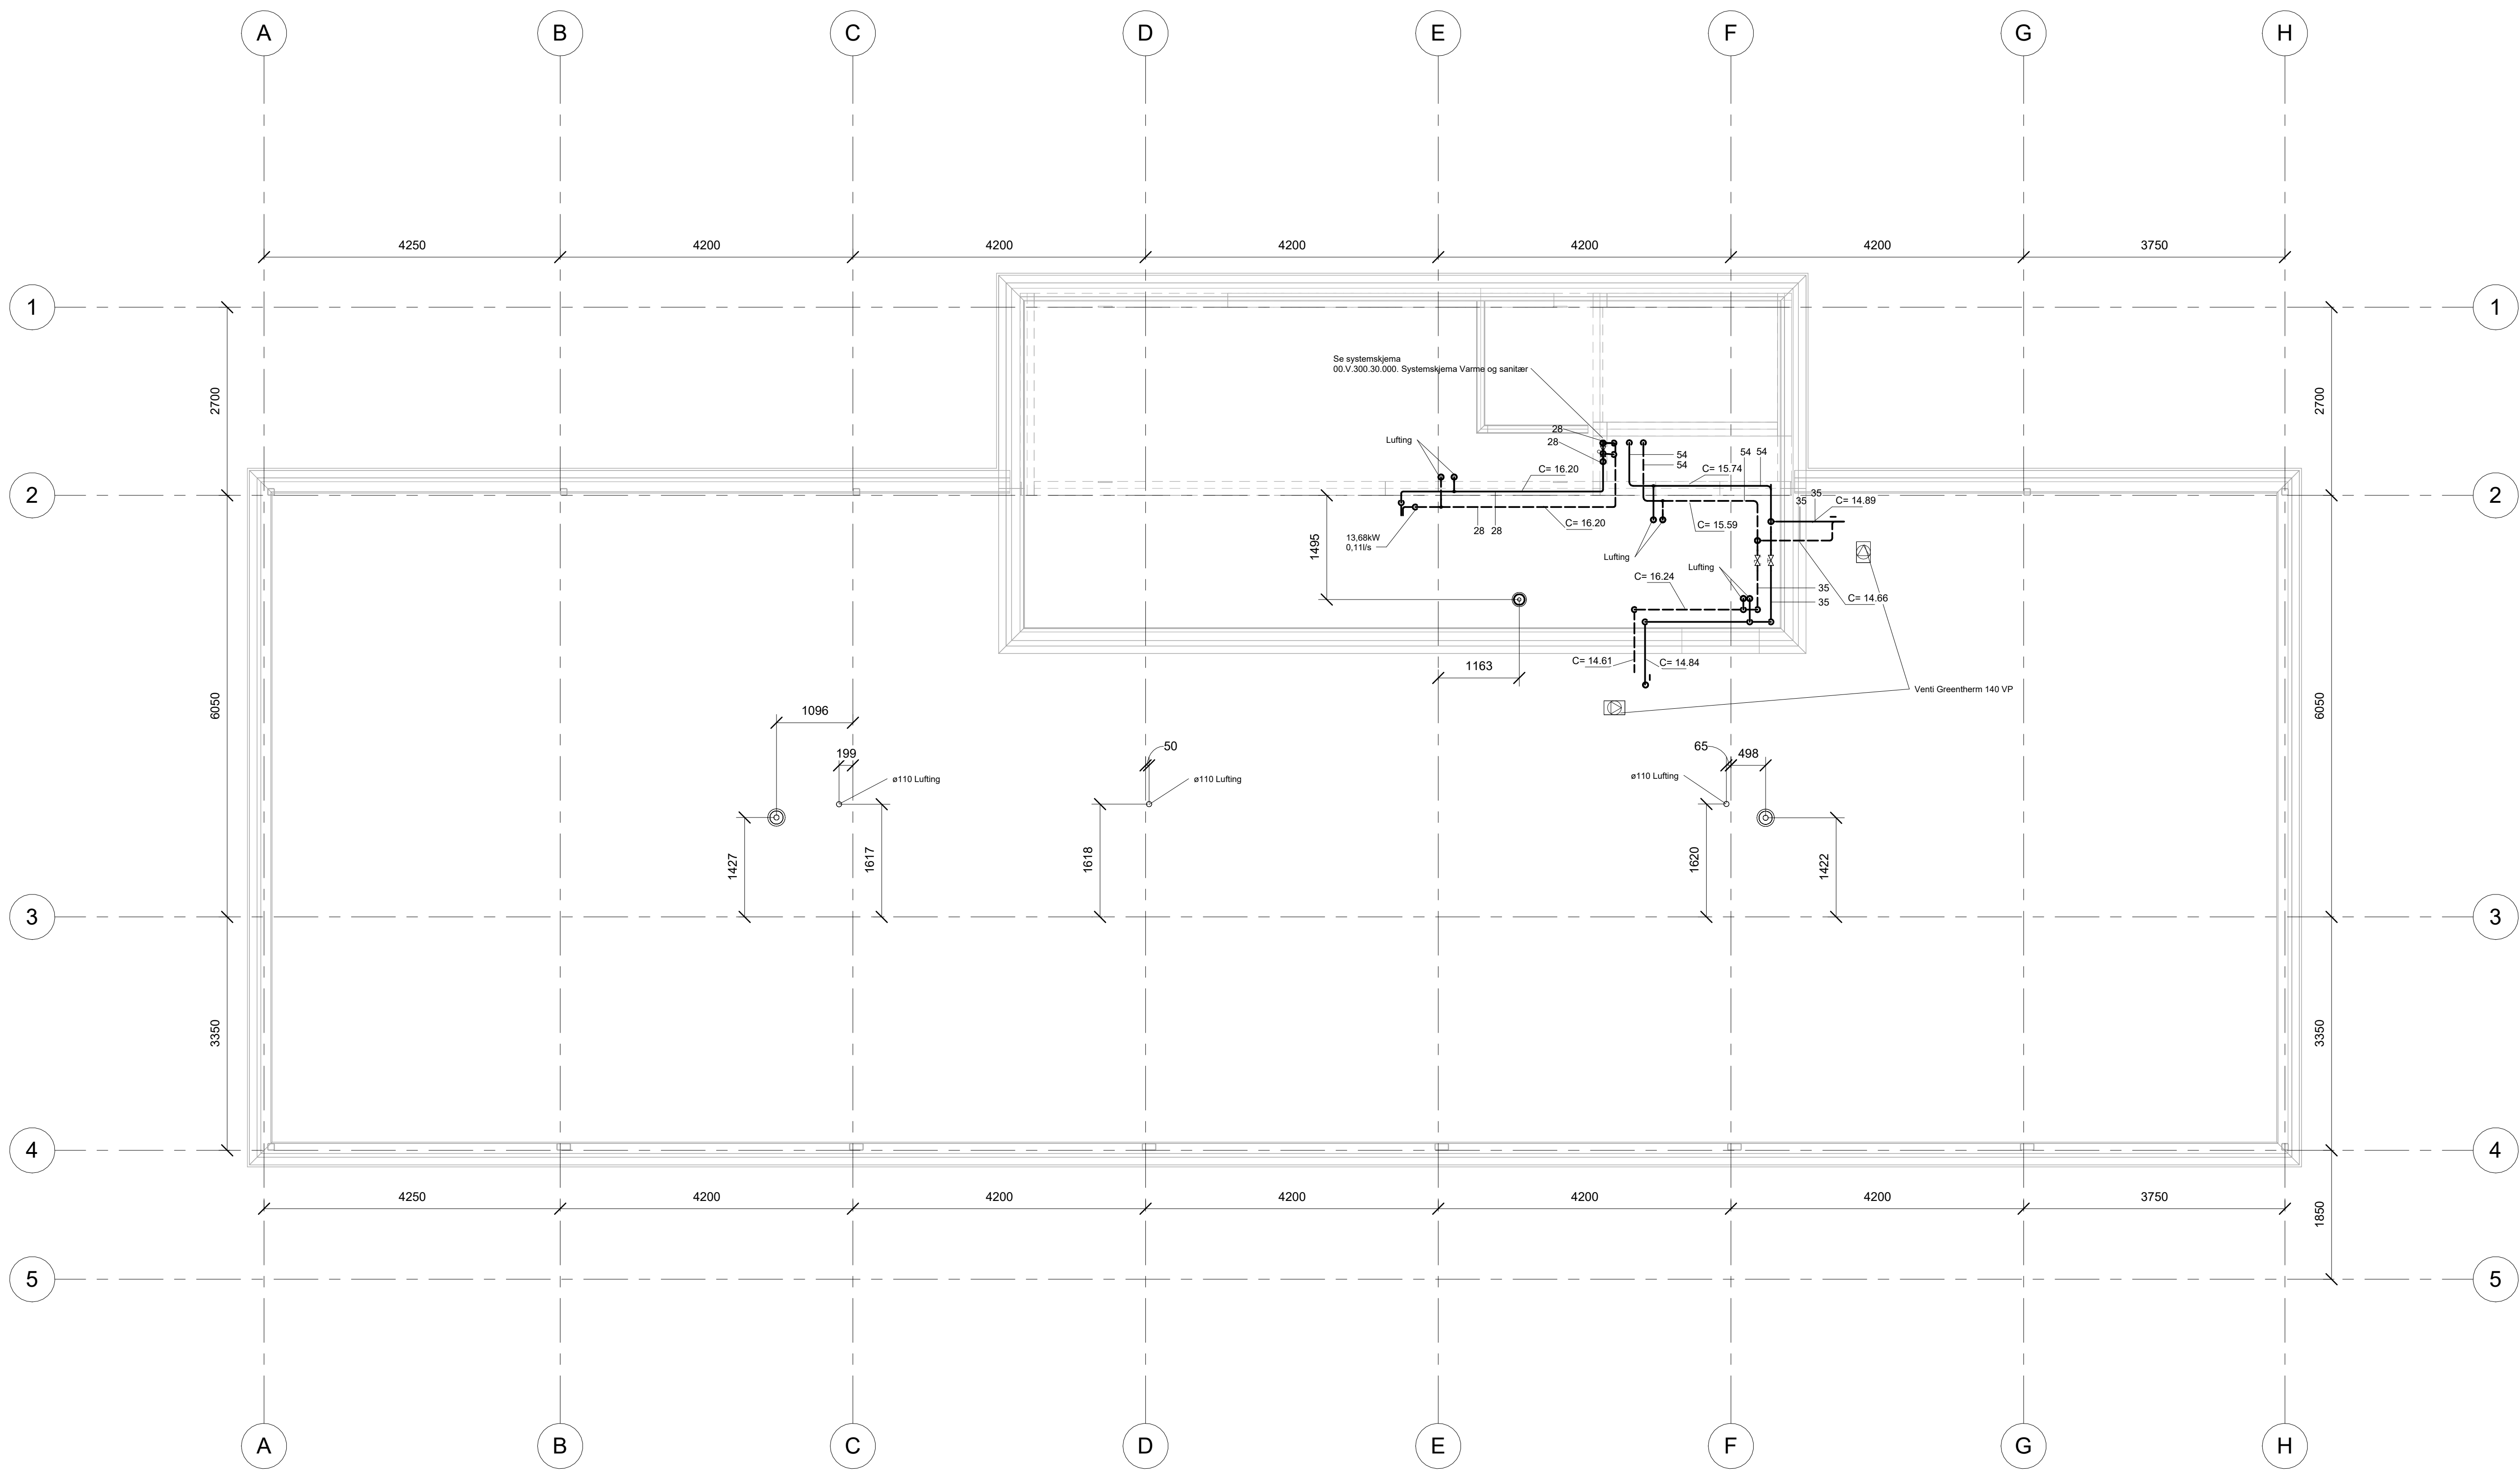

Tegningsblad: Sanitær og varme plan 3

Tegningsnummer: 03.V.310.20.001

Rev	Endring	Uff	Kont.	Dato
Rev 1	Oppdragsgraver			
AOG Midtunhaugen 13A 3224 Nordnes Tlf: 55 30 89 00		tevas Midtunhaugen 13A 3224 Nordnes Tlf: 55 11 89 90		
Fase: Som bygget		Design: V	Uff: av	
Tilt: Austevoll garderobe		Kont: av	Godt: av	
Sanitær og varme plan 3		Dato: 16.01.25	Sign: SHe	
		Målestokk: 1:50		
		Format: A0		
Oppdragsnr: 70463		Tegningsnummer: 03.V.310.20.001	Status: ---	Rev: Z

