



Kunde: Smart Elektro AS

Anlegg: Ladefordeling Seiersten

Prosjektnr.: 10669

Seiersten Bussladeanlegg / Hovedfordeling / =432.01

Rev. dato: 11.12.2024

Opprettet dato: 07.08.2024

Bruker: JO

Norm: NEK EN 61439-2

Sider: 20

LEGENDE

Klemlister :

-X1: Kraft 110, 230, 400, 690VAC	-X12: Mbus
-X2: Styrestrøm AC	-X20: Interne klemmer for skjøting
-X3: Digitale innganger +24VDC	-X21: Interne klemmer for lasking
-X4: Digitale utganger +24VDC	-XX: Inntak/distribusjonsklemmer
-X5: Analoge innganger	Disp: Disp
-X6: Analoge utganger	Disp: Disp
-X7: Potensialfritt	Disp: Disp
-X8: Disp	Disp: Disp
-X9: Fremmedspenning	Disp: Disp
-X10: KNX BUS	Disp: Disp
-X11: Modbus	Disp: Disp

Fargekoder ledning :

Kraftkretser $\leq 16\text{mm}^2$	: Sort L1, brun L2, grå L3, blå for N-leder. $>16\text{mm}^2$ = sort
Styrekretser AC $<50\text{V}$	: Hvit for potensial og mørk blå for felles
Styrekretser AC $>50\text{V}$	: Brun for potensial og blå for felles
Styrekretser DC $<50\text{V}$	: Rød for potensial og grå for 0V
Digitale signaler	: Grønn
Analoge signaler	: Lilla/fiolett
Ytre strømkilder	: Orange
Beskyttelsesleder (PE)	: Gul/Grønn

Fargekoder signallamper, brytere og knapper :

Farge :	Betydning :	Forklaring :
Rød	NØD	Påvirke ved fare eller nødstilfelle
Gul	Unormal	Påvirke ved unormal tilstand
Grønn	Normal	Påvirke for å initiere normal tilstand/klar
Blå	Håndhevet	Påvirke ved tilstand som krever tiltak
Hvit	Ingen spes	For å gi ulike funksjoner, unntatt nødstop
Grå	Ingen spes	For å gi ulike funksjoner, unntatt nødstop
Svart	Ingen spes	For å gi ulike funksjoner, unntatt nødstop

Eksempel på bruk :

Nødstop, initiering av nødfunksjon.
Krever umiddelbart tiltak for å håndtere farlig tilstand. For eksempel frakobling av maskinens driftspenning, hvor man må være oppmerksom på den risikofylte tilstanden og holde seg unna maskinen.

Inngrep for å undertrykke unormal tilstand/for å restarte. Behov for overvåking og/eller inngrep for å restarte en prosess.

Inngrep for å starte en syklus/prosess.

Resett.

Start/Til, Stopp/Fra

Start/Til, Stopp/Fra

Start/Til, Stopp/Fra (Stopp/Fra å foretrekke)

Referanser : (Bokstavkoding)

-IG : Generator, Reservekraft, Nødstrøm	-NB : Batteri, UPS	-RU : Tidsur, Årsur, Ukeur, Timeteller	-XQ : Effektbryter, Sikringsskillebryter
-JF : Forsterker, Signalforsterker	-NC : Kondensator	-SI : Effektregulator, eks Solid State Relé	-XR : Motstand
-JP : Pumpe	-NI : Informasjonslagring, eks hardisk	-T : E-verksstrømtrafo	-XS : Lastbryter, Bryter, Vender
-JV : Vifte	-OD : Datmaskin	-UD : Datakontakt	-XT : Transformator
-KA : Aktuator	-OE : Energimåler	-UE : Stikkontakt	-XZ : Inn-/utgangsmodul/kort, Interface, Grensesnitt, Gateway
-KV : Høyspenningskabel $>1000\text{V}$	-OM : Mottaker/sender	-UM : Monitor, Display	-XJF : Jordfeilbryter/modul
-KW : Lavspenningskabel 50-1000V	-OR : Router, Switch	-UY : Antennekontakt	
-KX : Lavspenningskabel $<50\text{V}$	-OU : Kontrollenhet, PLS, CPU, Logikkmodul	-X : Klemmer	
-LI : Varmeelement	-QB : Belastningsvakt, Effektvakt	-XC : Kondensator	
-LL : Lyskilde	-QE : Overspenningsvern, Spenningsvakt, 0-spenningsvern	-XD : Binærlogikk, Reléer	
-LN : Likeretter	-QS : Strømvakt, Jordfeilvarsler	-XF : Automatsikring, Jordfeilautomat	
-LO : Signal-/måleverdiomformer	-QT : Termostat, Frostvakt, Termokontakt	-XG : PSU, Strømforsyning	
-LQ : Vekselretter	-RE : Måletrafo, Effekt-, Strøm-, Spenningsmåler	-XH : Signal-, Varsellampe, Horn, Summer	
-LR : Frekvensomformer	-RJ : Fotocelle	-XI : Potmeter	
-LZ : Varmekabel	-RM : Værstasjon	-XK : Kontaktor	
-MF : Luftfilter	-RT : Temperaturføler	-XO : Urbryter, Timer	
-MV : Motorvern		-XP : Viserinstrument	

Komponentkodelisten baseres på Statsbyggs tverrfaglige merkesystem og er ikke uttømmende.



Dato	11.12.2024
Utført	JO
Kontr.	JO
Norm	NEK EN 61439-2

Smart Elektro AS
Ladefordeling Seiersten

Legende

Prosjektnr. 10669	Tavlenr. HF432.001
Tegningsnr. 10669	Seiersten=432.001/MCS

Rev. 03F	Blad 1
	Av 1

Revisjonshistorikk

[illegible]

Forklaring av revisjonsnummerering.
Siffer starter på 01, alltid stigende uavhengig av bokstavkode.

Bokstavkoder:

A - Skisse/utkast

B - Tegninger til godkjenning

C - Byggetegninger

D - Kan være prosjektavhengig

E - Kan være prosjektavhengig

F - Som bygget

Eksempel:

01A - Utkast byggemå

02C - Produsjonsunderlag

03F - Som bygget


04C - Service etter leveranse


05F - Som bygget etter service

Det er ikke nødvendig å bruke alle bokstaver
men C og F skal brukes.

Kursfortegnelse			
Anleggsinformasjon:		Anleggsdata:	
Prosjektnummer:	10669	Nettsystem:	400V TN-C-S
Anlegg:	Ladefordeling Seiersten	Tilførselskabel:	TFXP 5x4x240mm² Al
Fordeling:	HF432.001	In:	1250 A
Dato:	11.12.2024	Ik maks:	kA
Revisjon:	03F	Ik min:	kA
Installatør:	Smart Elektro AS	Ij maks:	kA
		Ij min:	kA



MC elektrotavler
DIN SAMARBEIDSPARTNER INNEN EL-TAVLER
www.mcselektrotavler.no

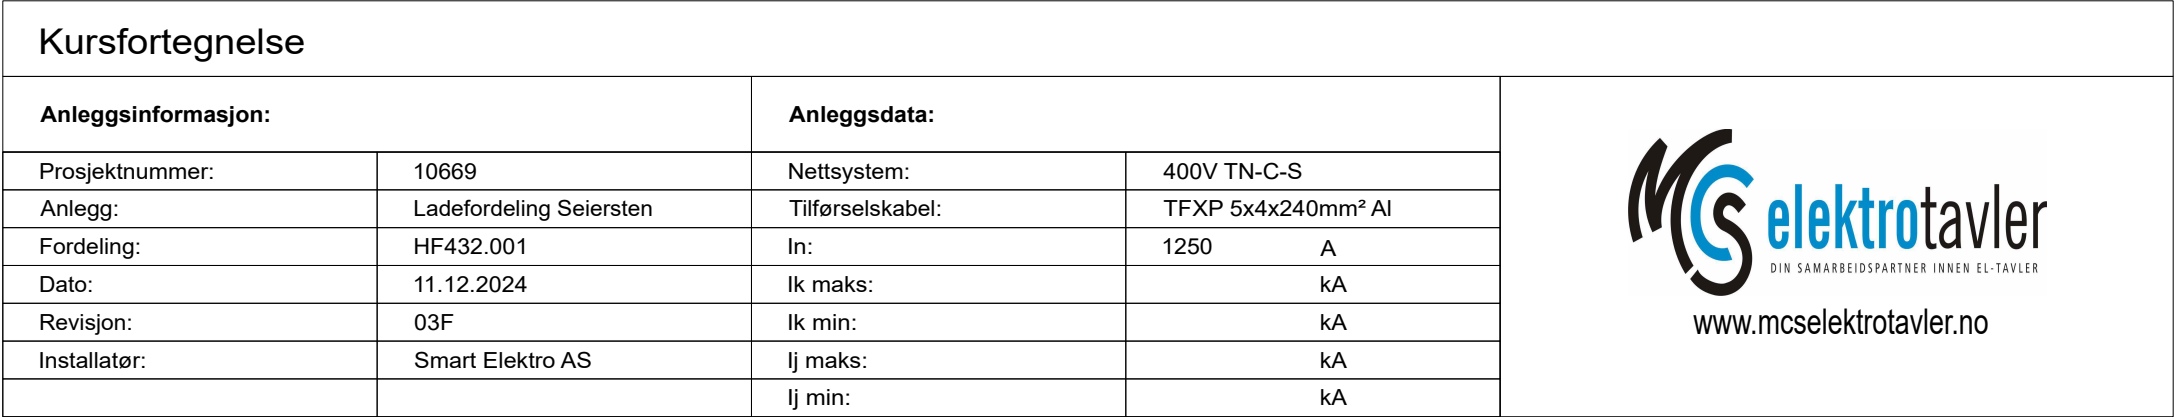
[illegible]

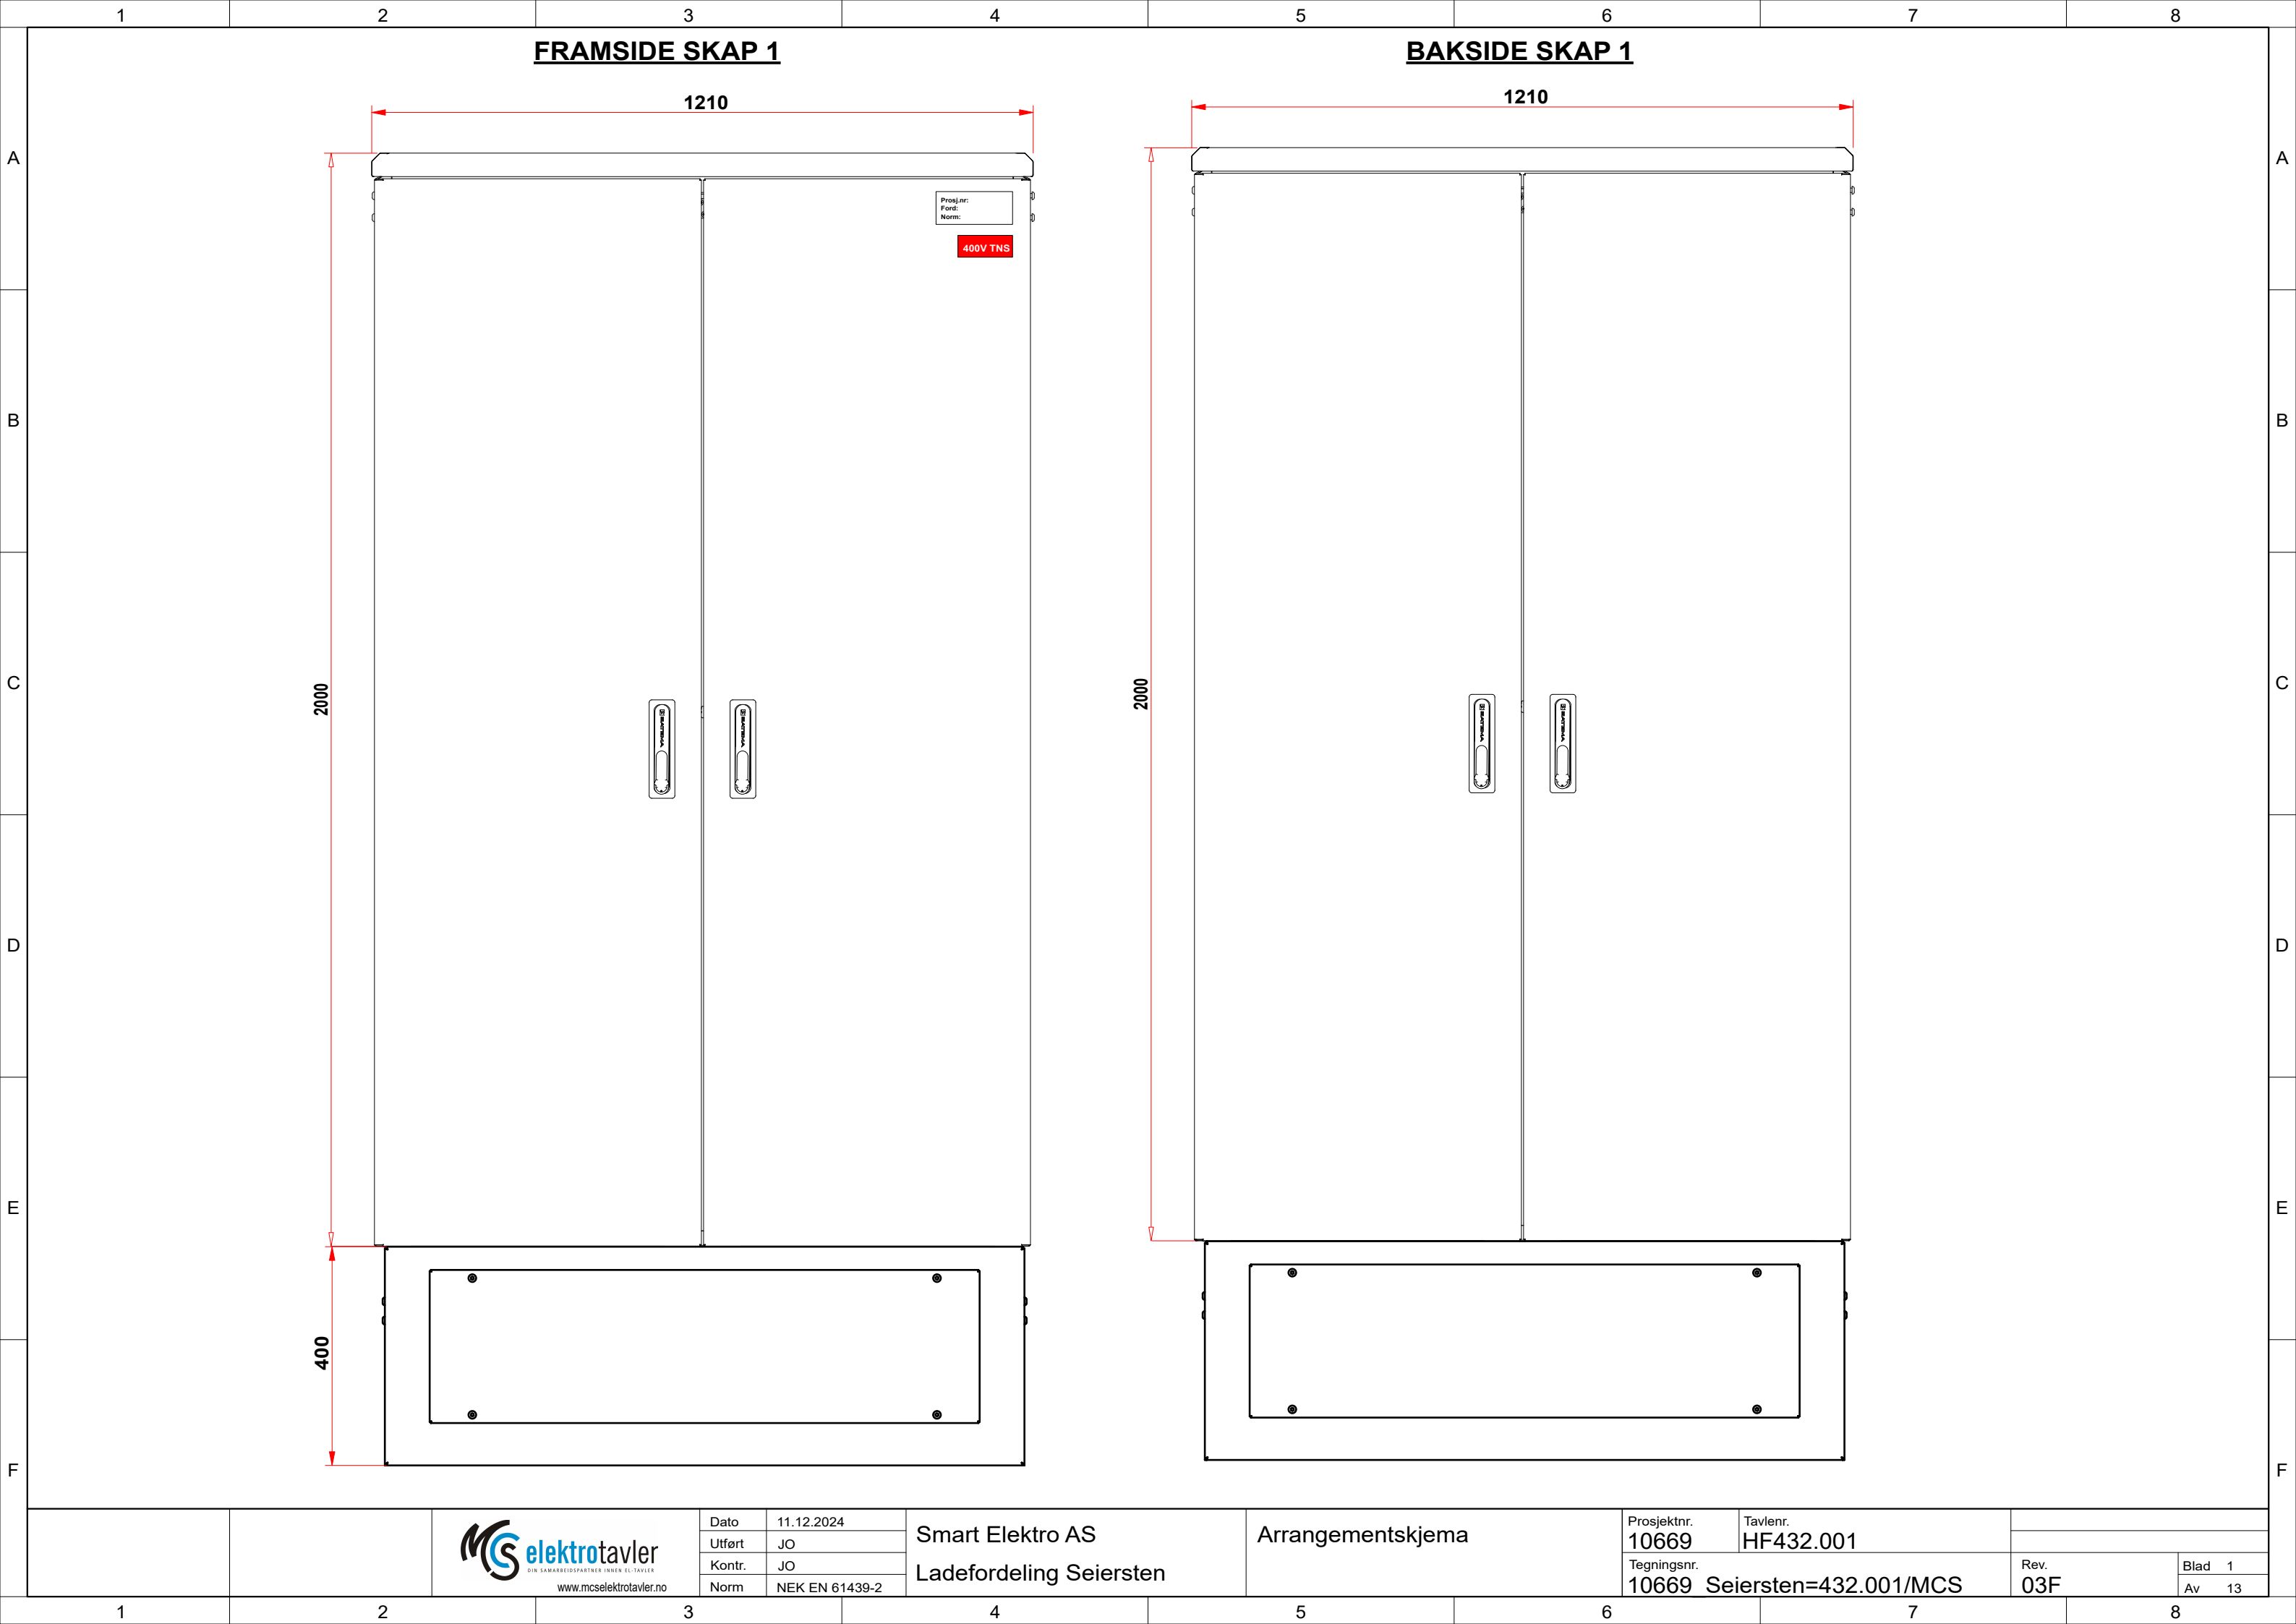

FRAMSIDE SKAP 1

BAKSIDE SKAP 1

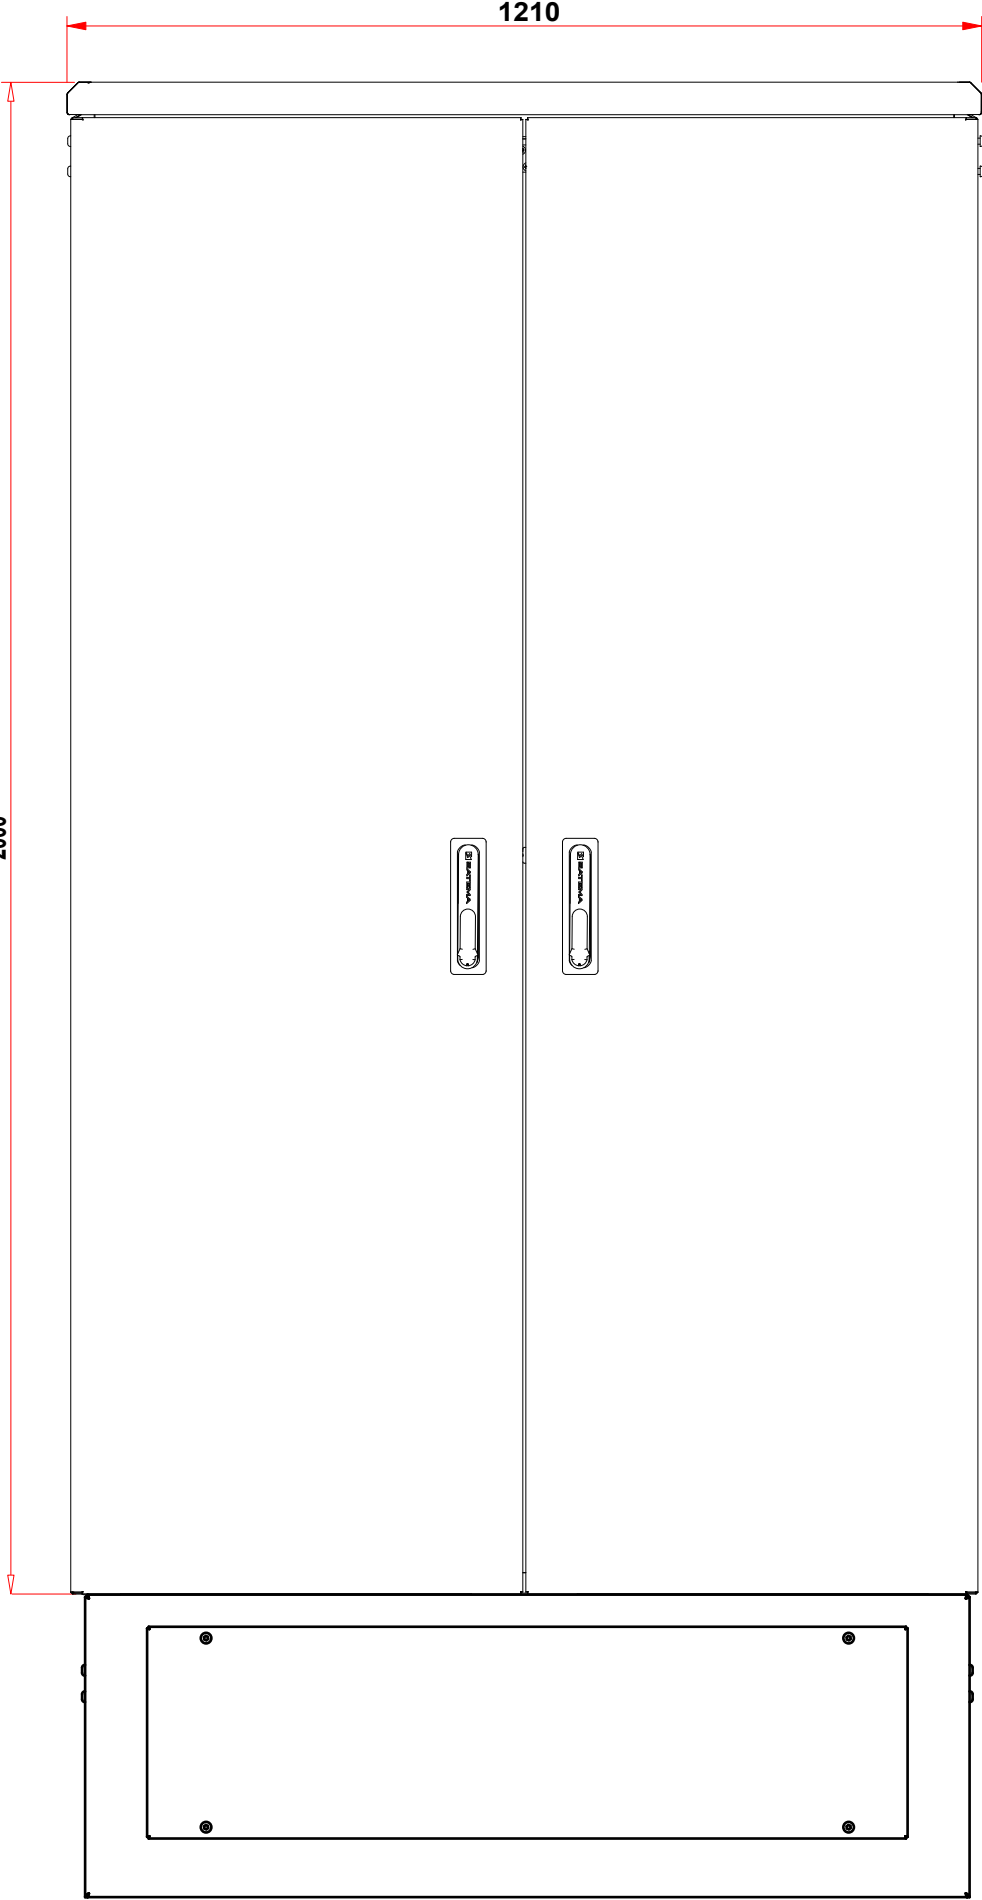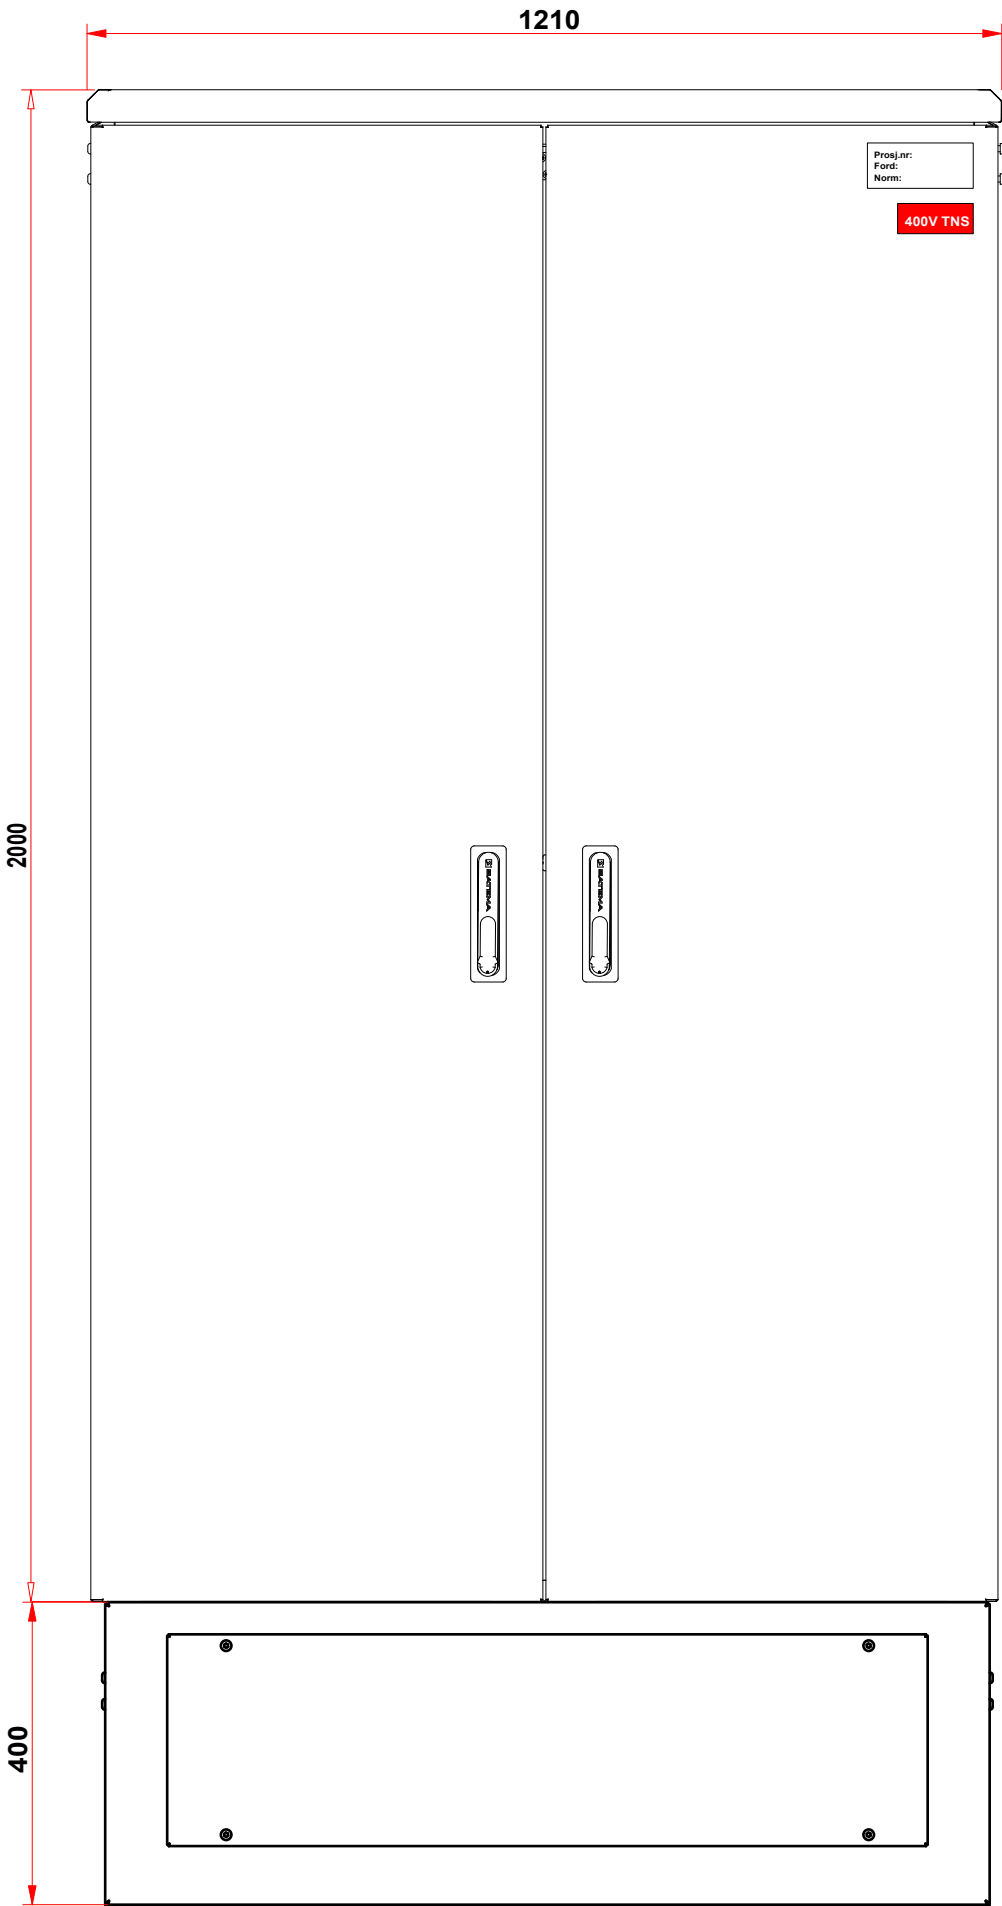


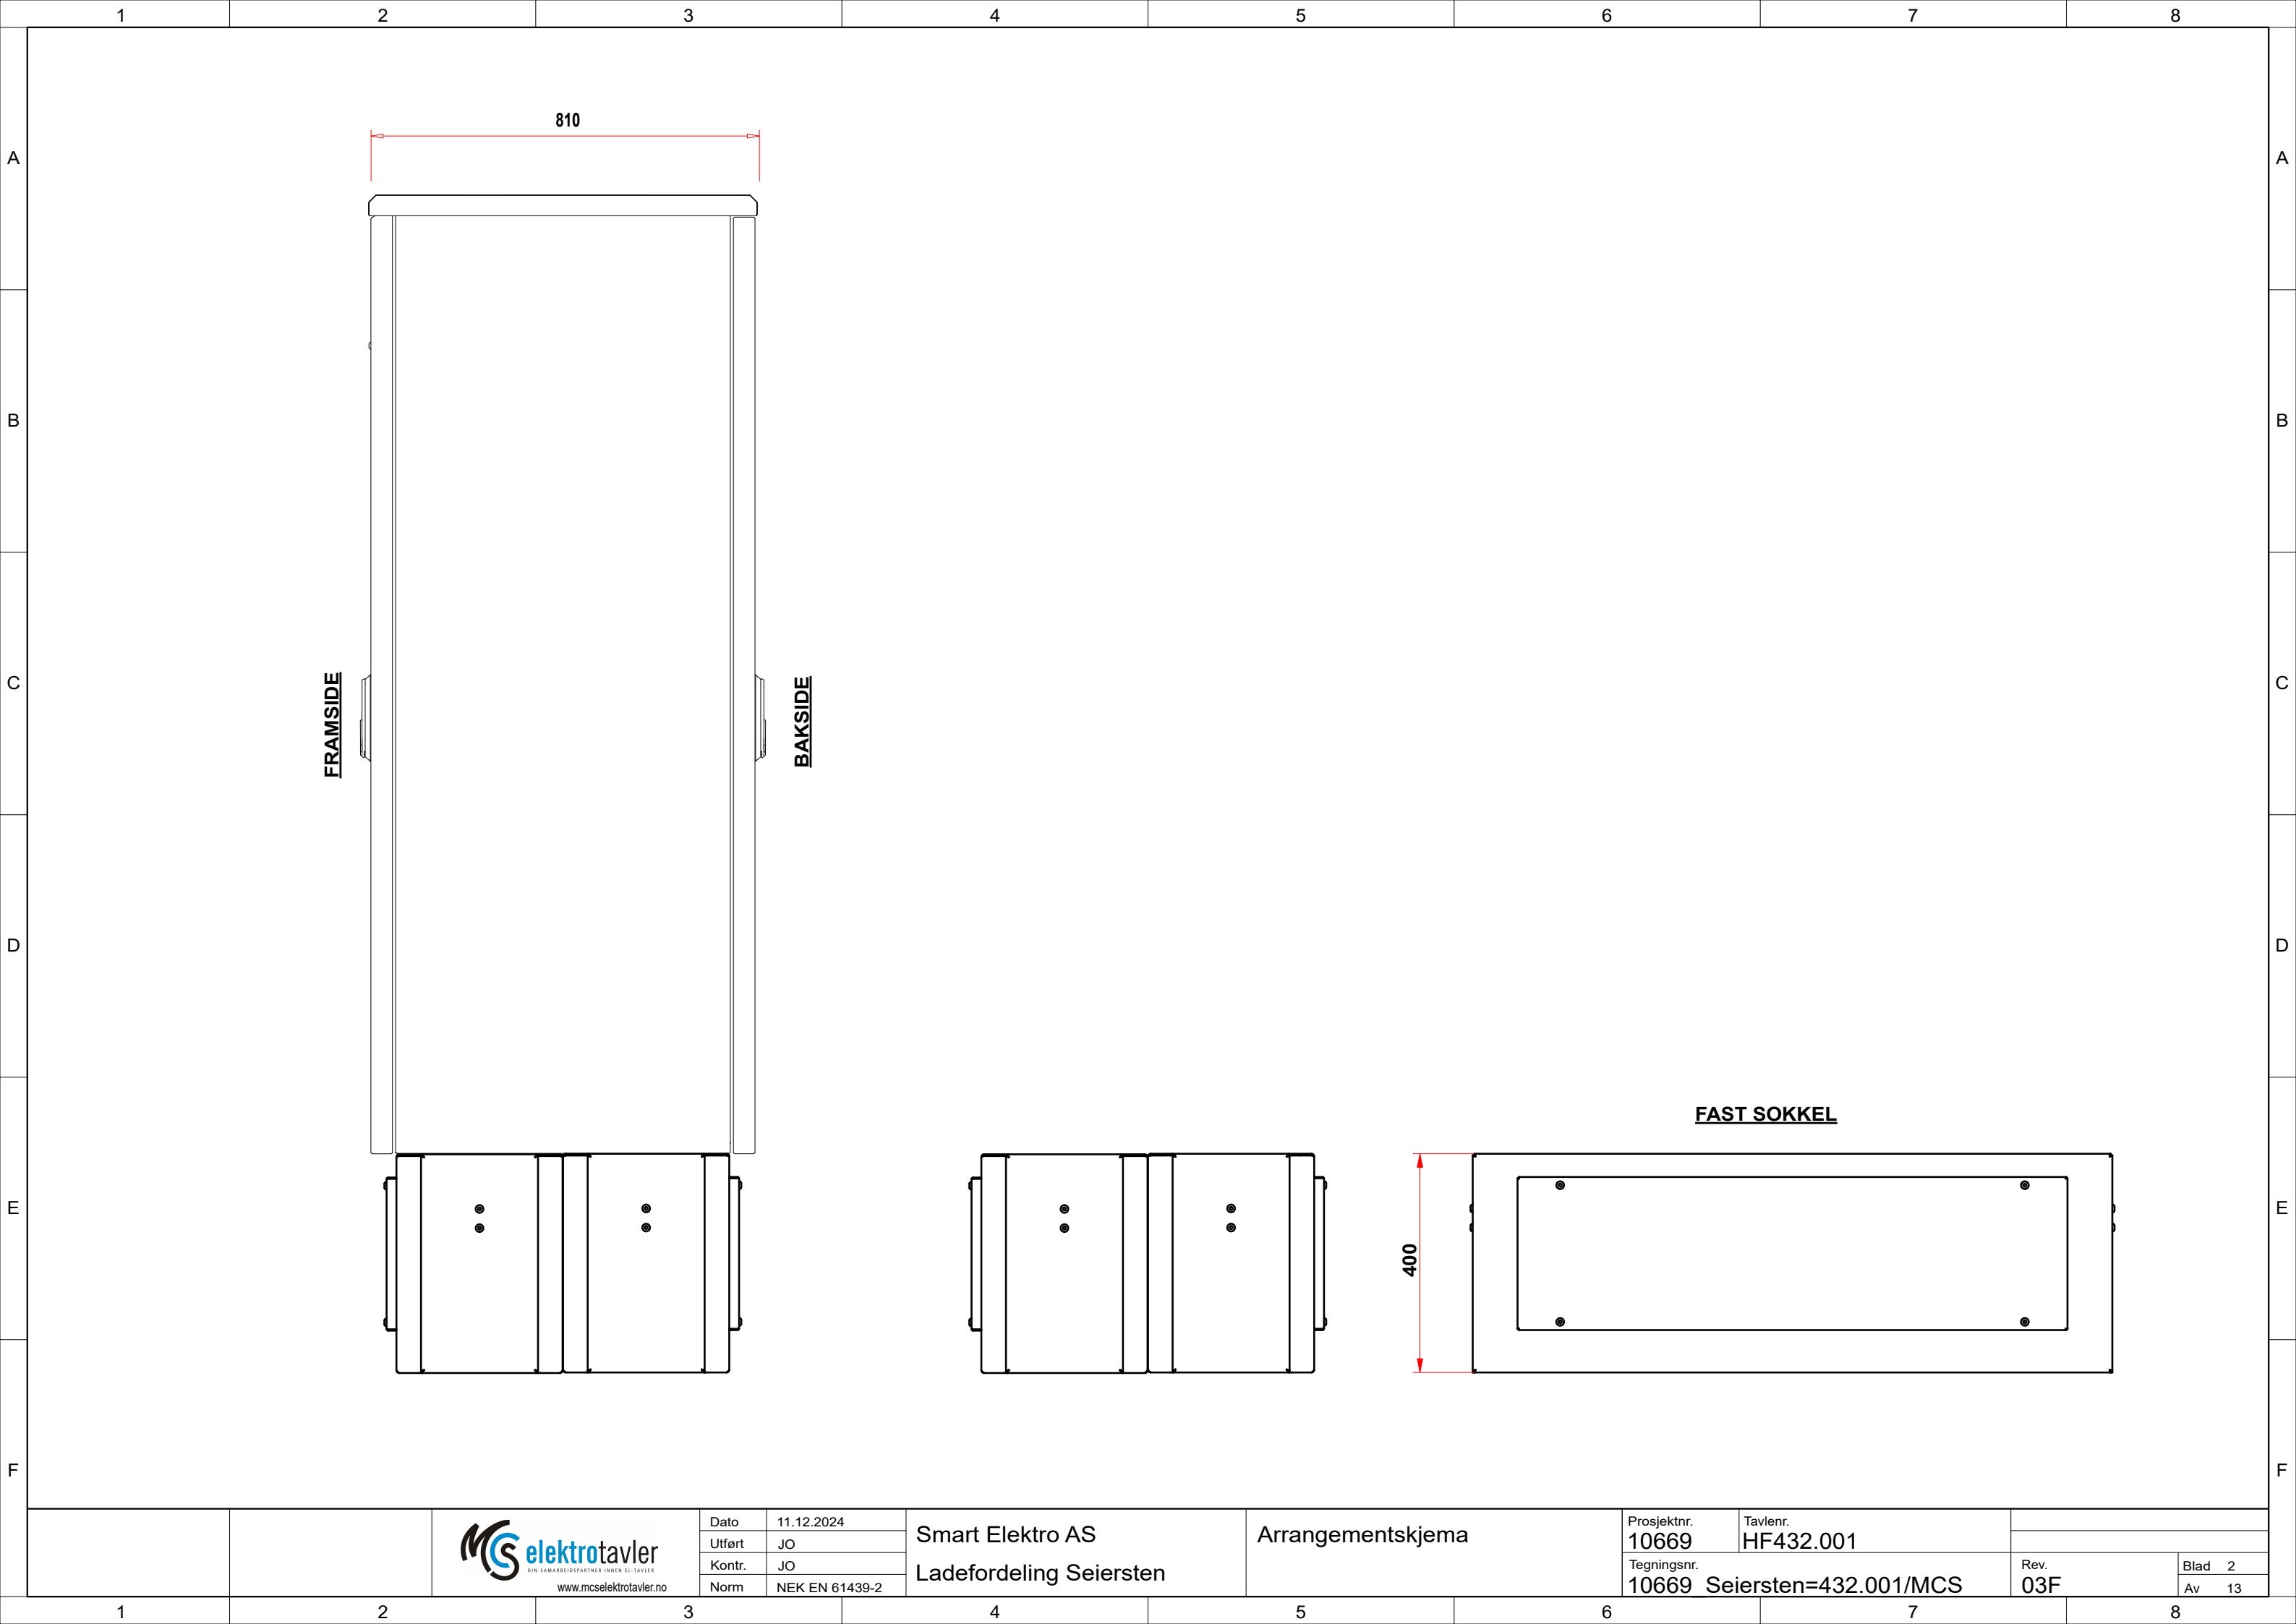




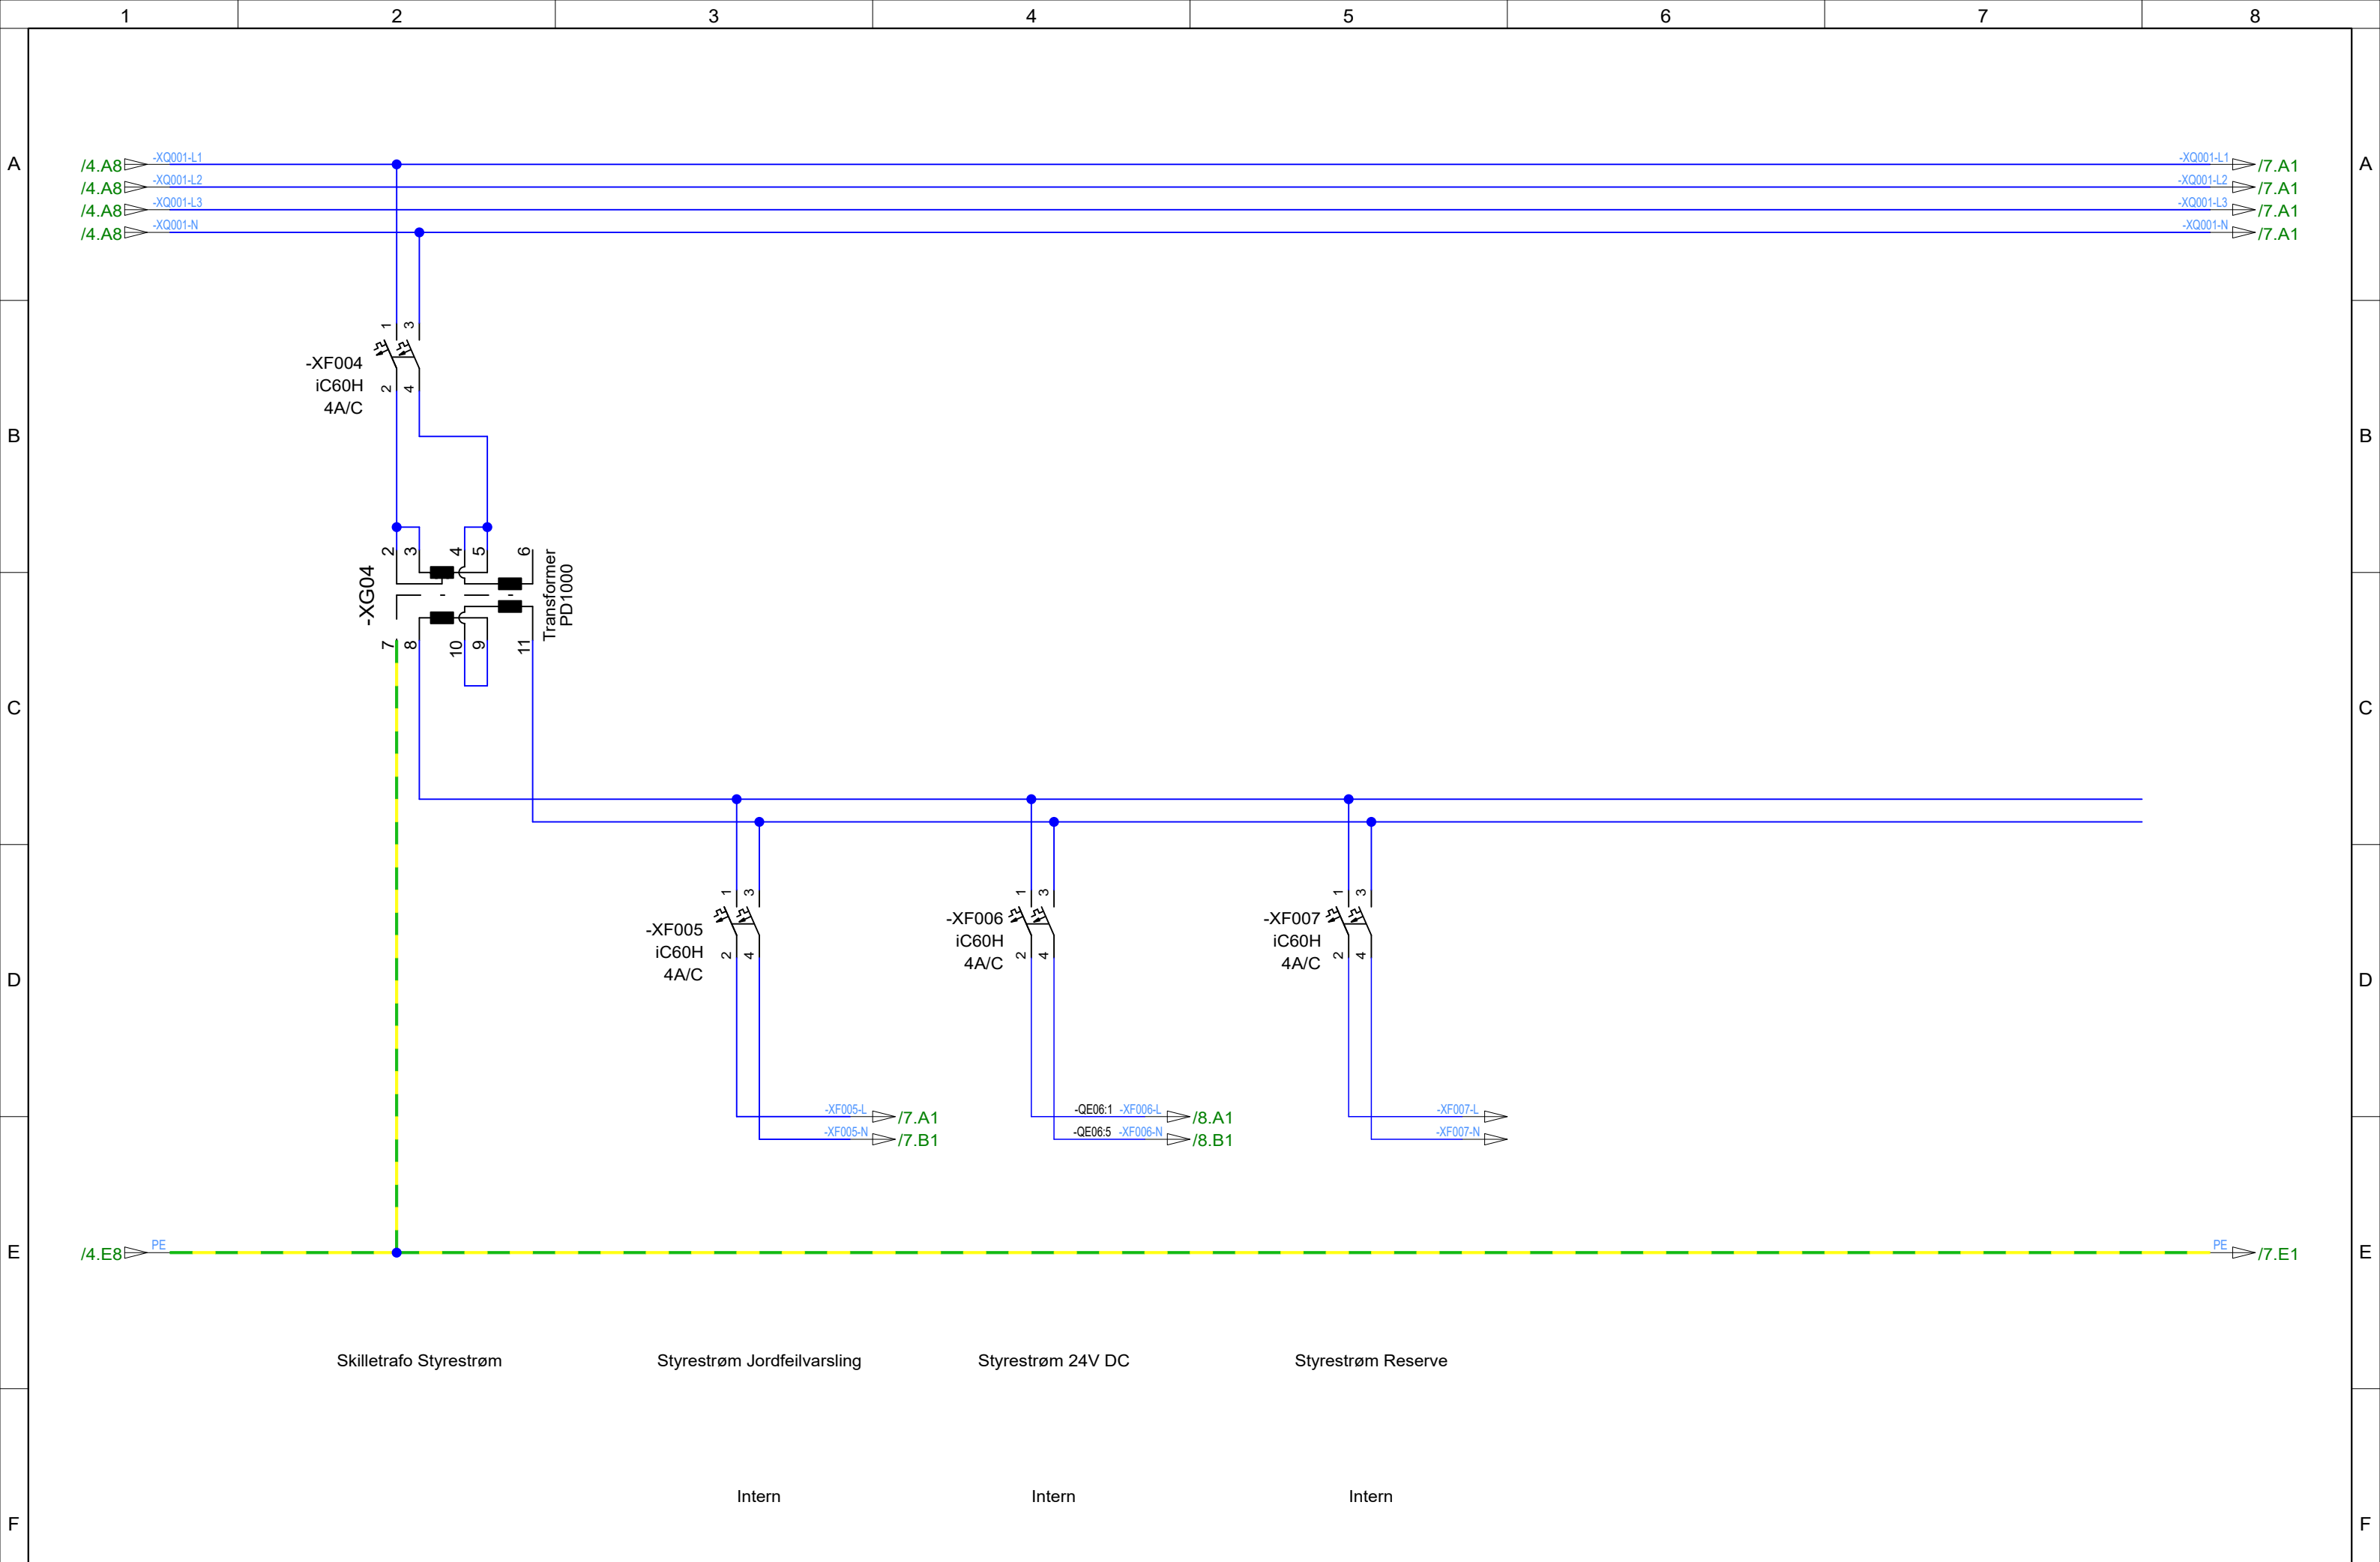

Skilletrafo Styrestrøm

Styrestrøm Jordfeilvarsling

Styrestrøm 24V DC

Styrestrøm Reserve

Intern

Intern

Intern




Dato	11.12.2024
Utført	JO
Kontr.	JO
Norm	NEK EN 61439-2

Smart Elektro AS
Ladefordeling Seiersten

Styrestrøm
Skilletrafo

Prosjektnr. 10669	Tavlenr. HF432.001
Tegningsnr. 10669 Seiersten=432.001/MCS	

Rev. 03F	Blad 6 Av 13
-------------	-----------------

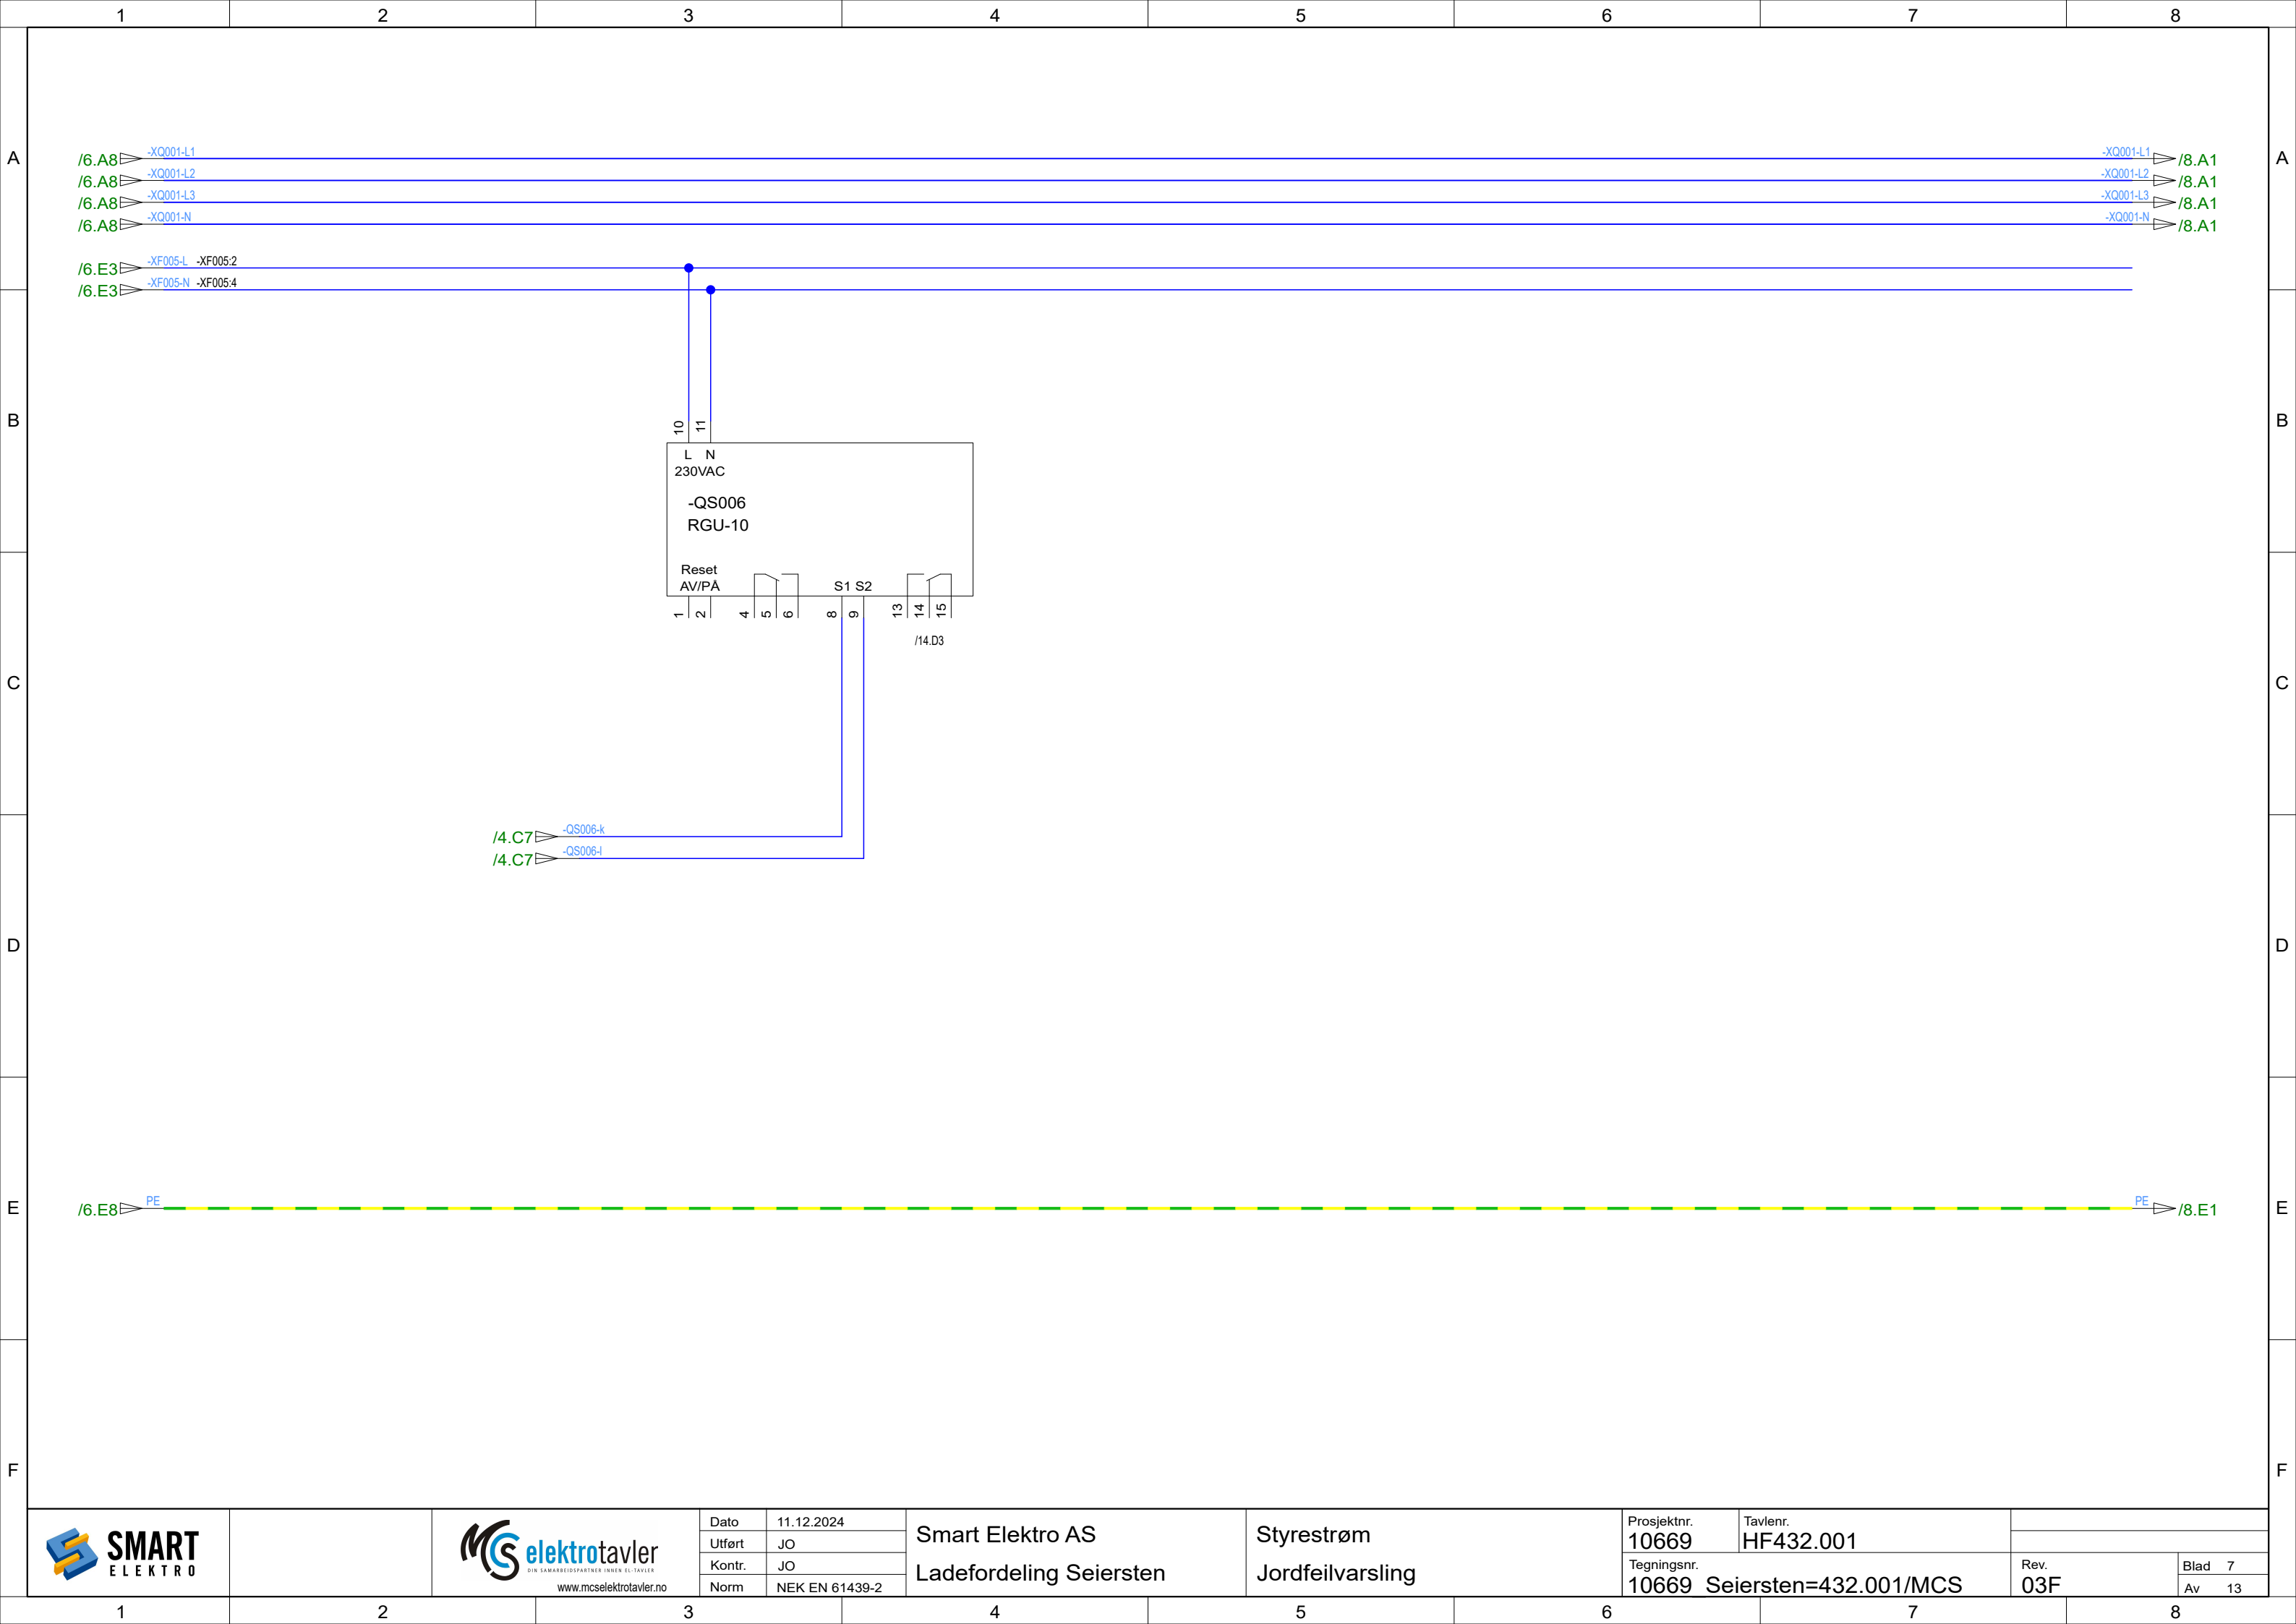


Dato	11.12.2024
Utført	JO
Kontr.	JO
Norm	NEK EN 61439-2


Smart Elektro AS
Ladefordeling Seiersten


Styrestrøm
Jordfeilvarsling


Prosjektnr.	Tavlenr.
10669	HF432.001
Tegningsnr.	
10669 Seiersten=432.001/MCS	


Rev.	Blad	7
03F	Av	13

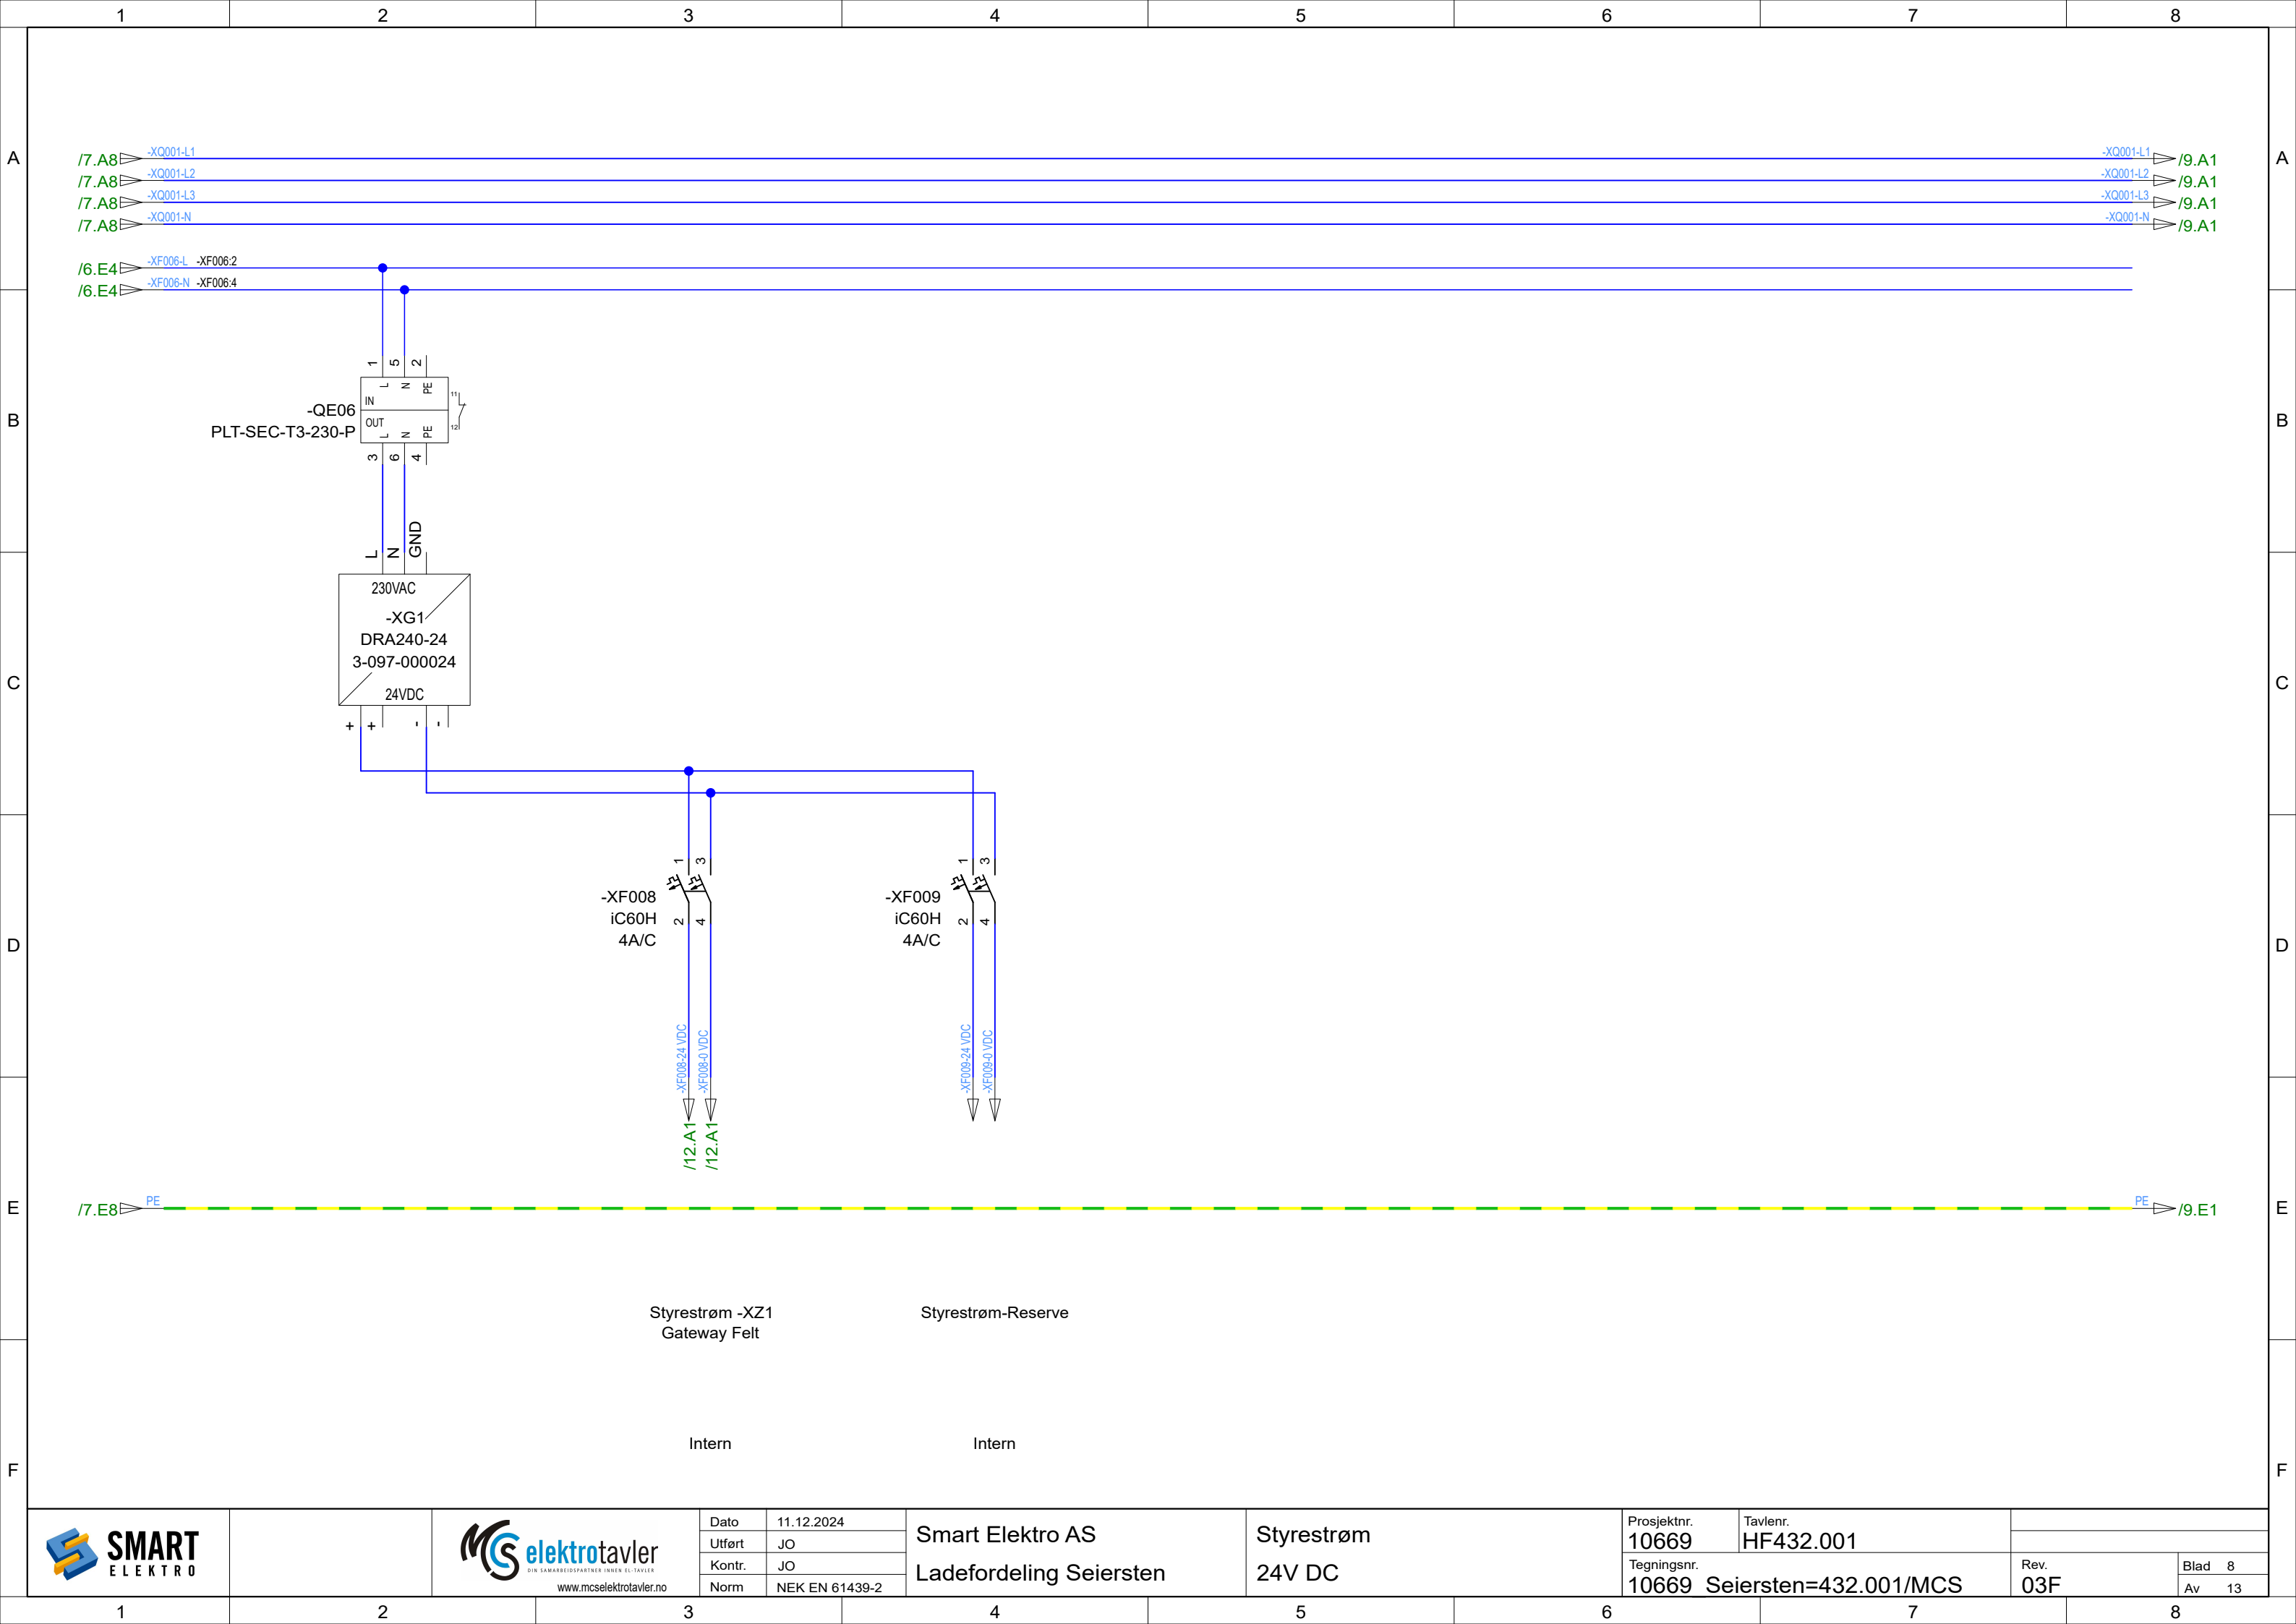

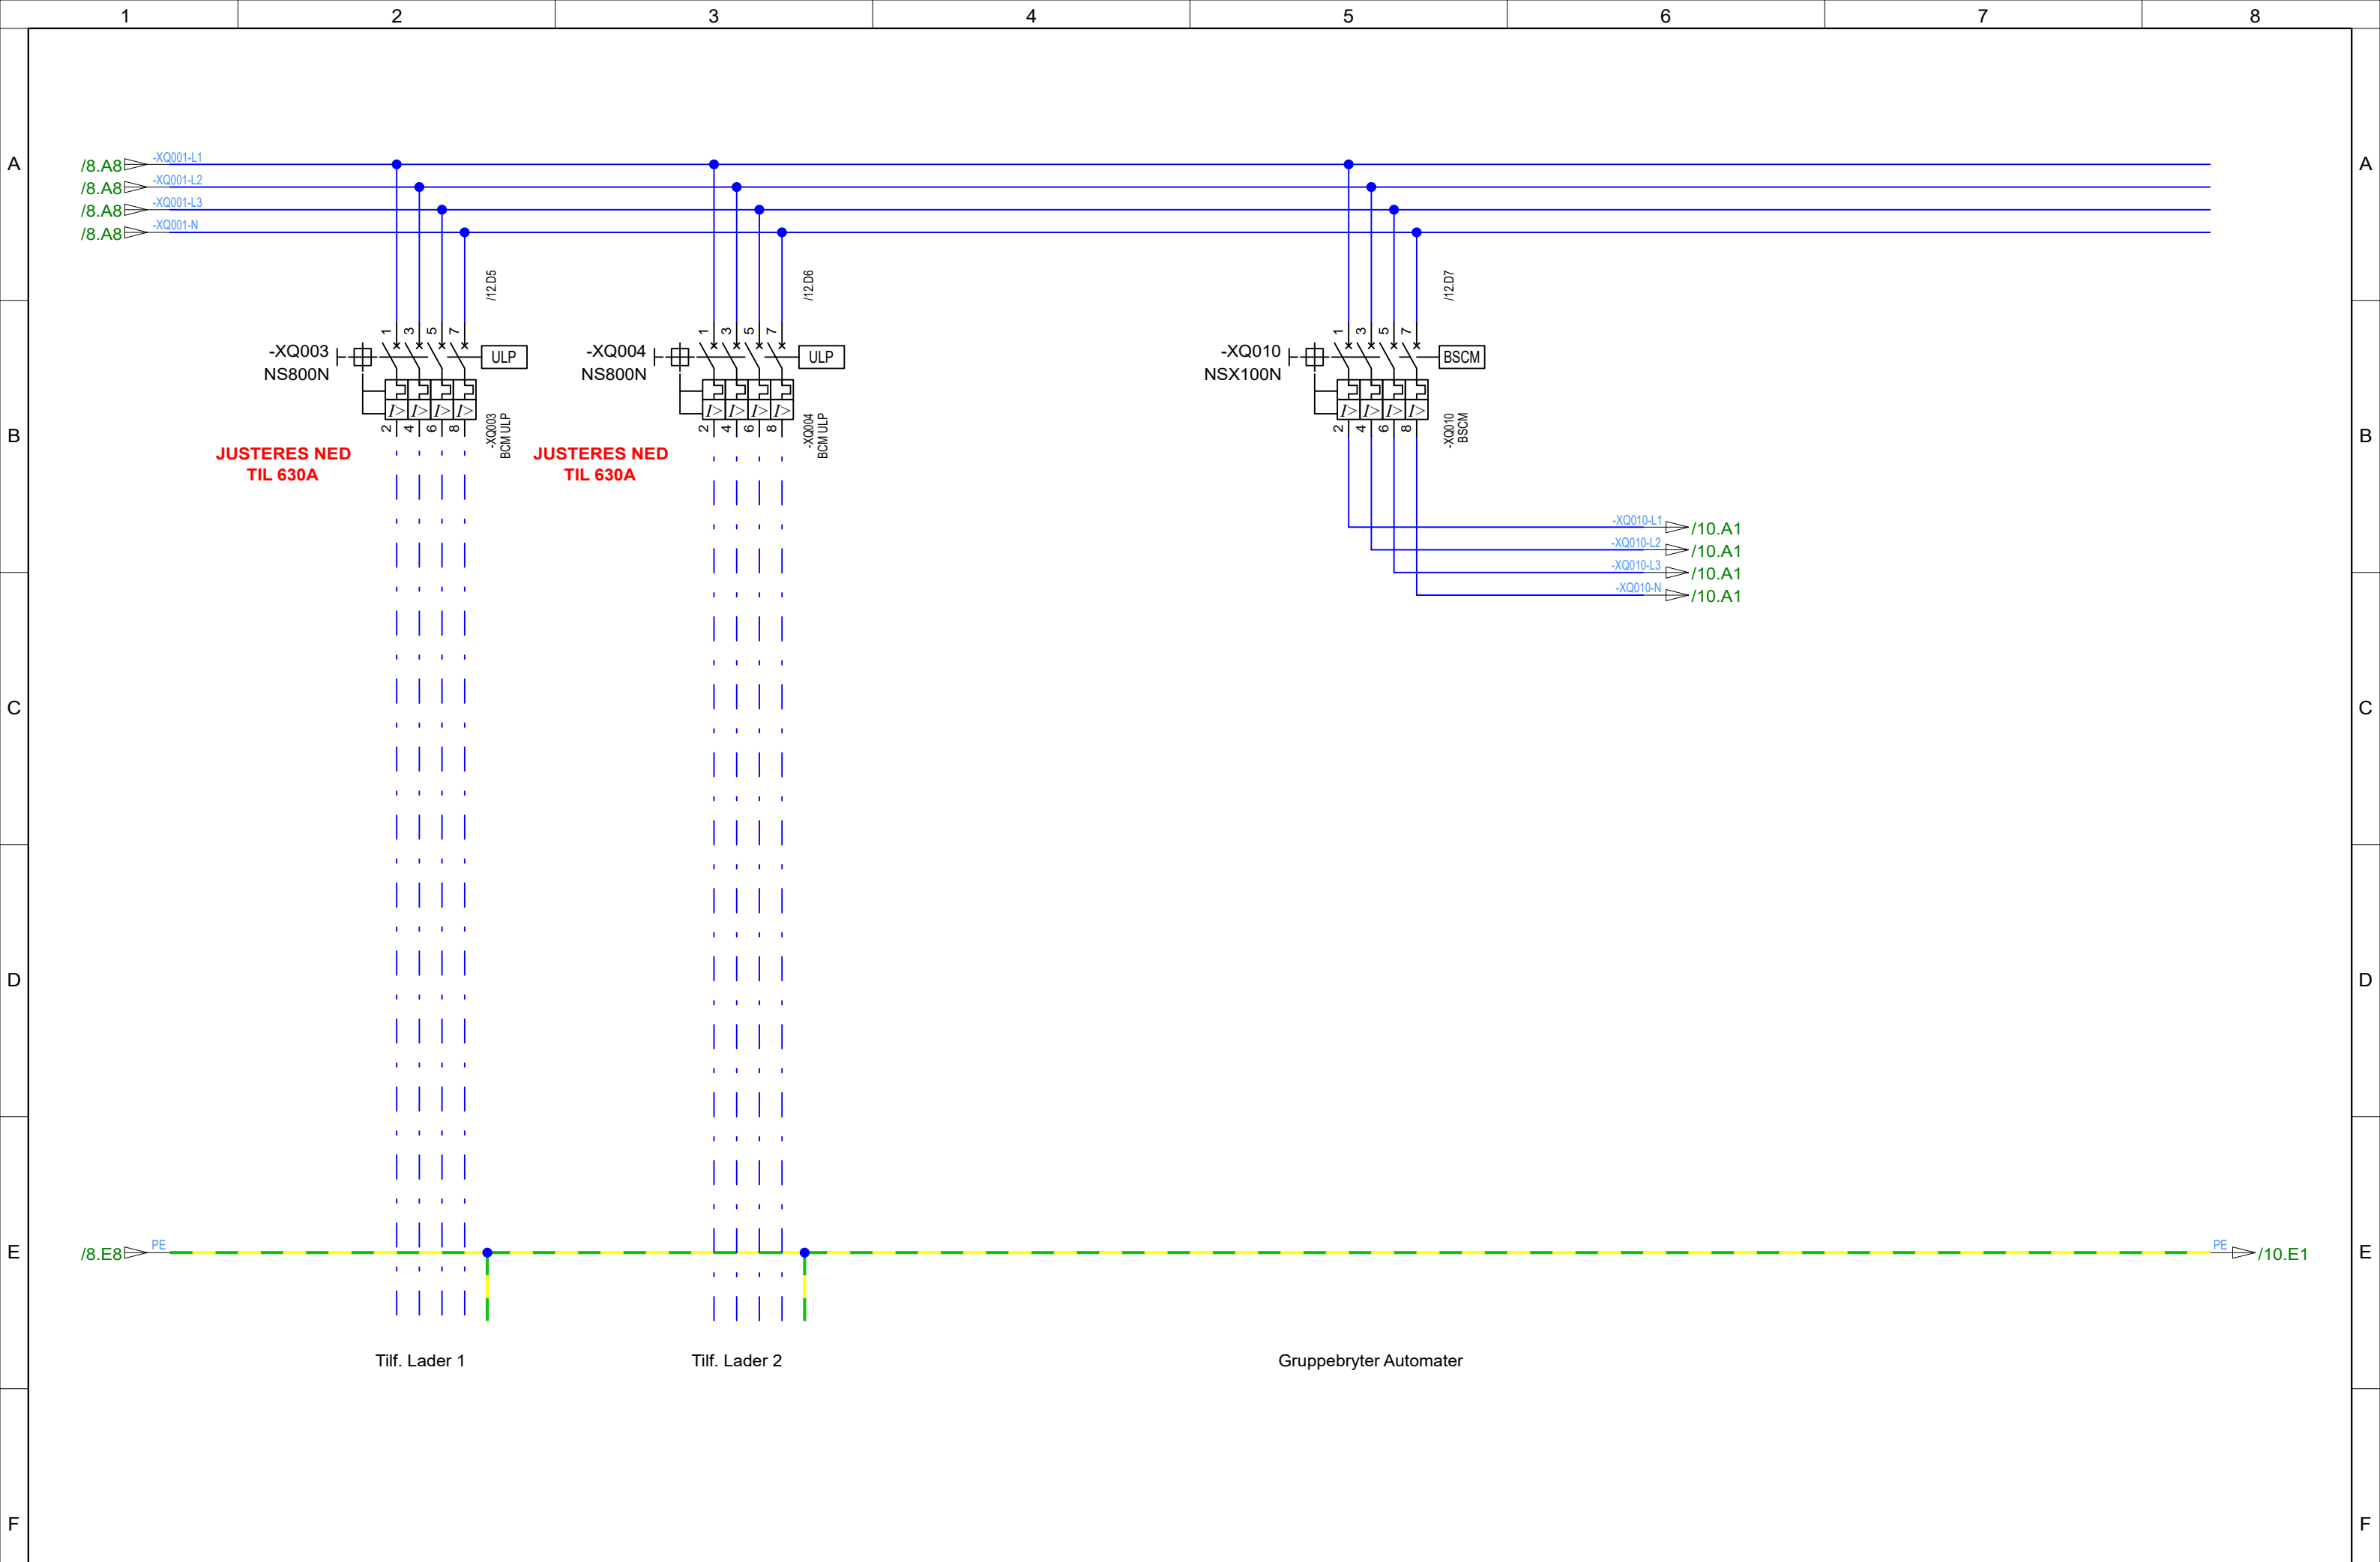

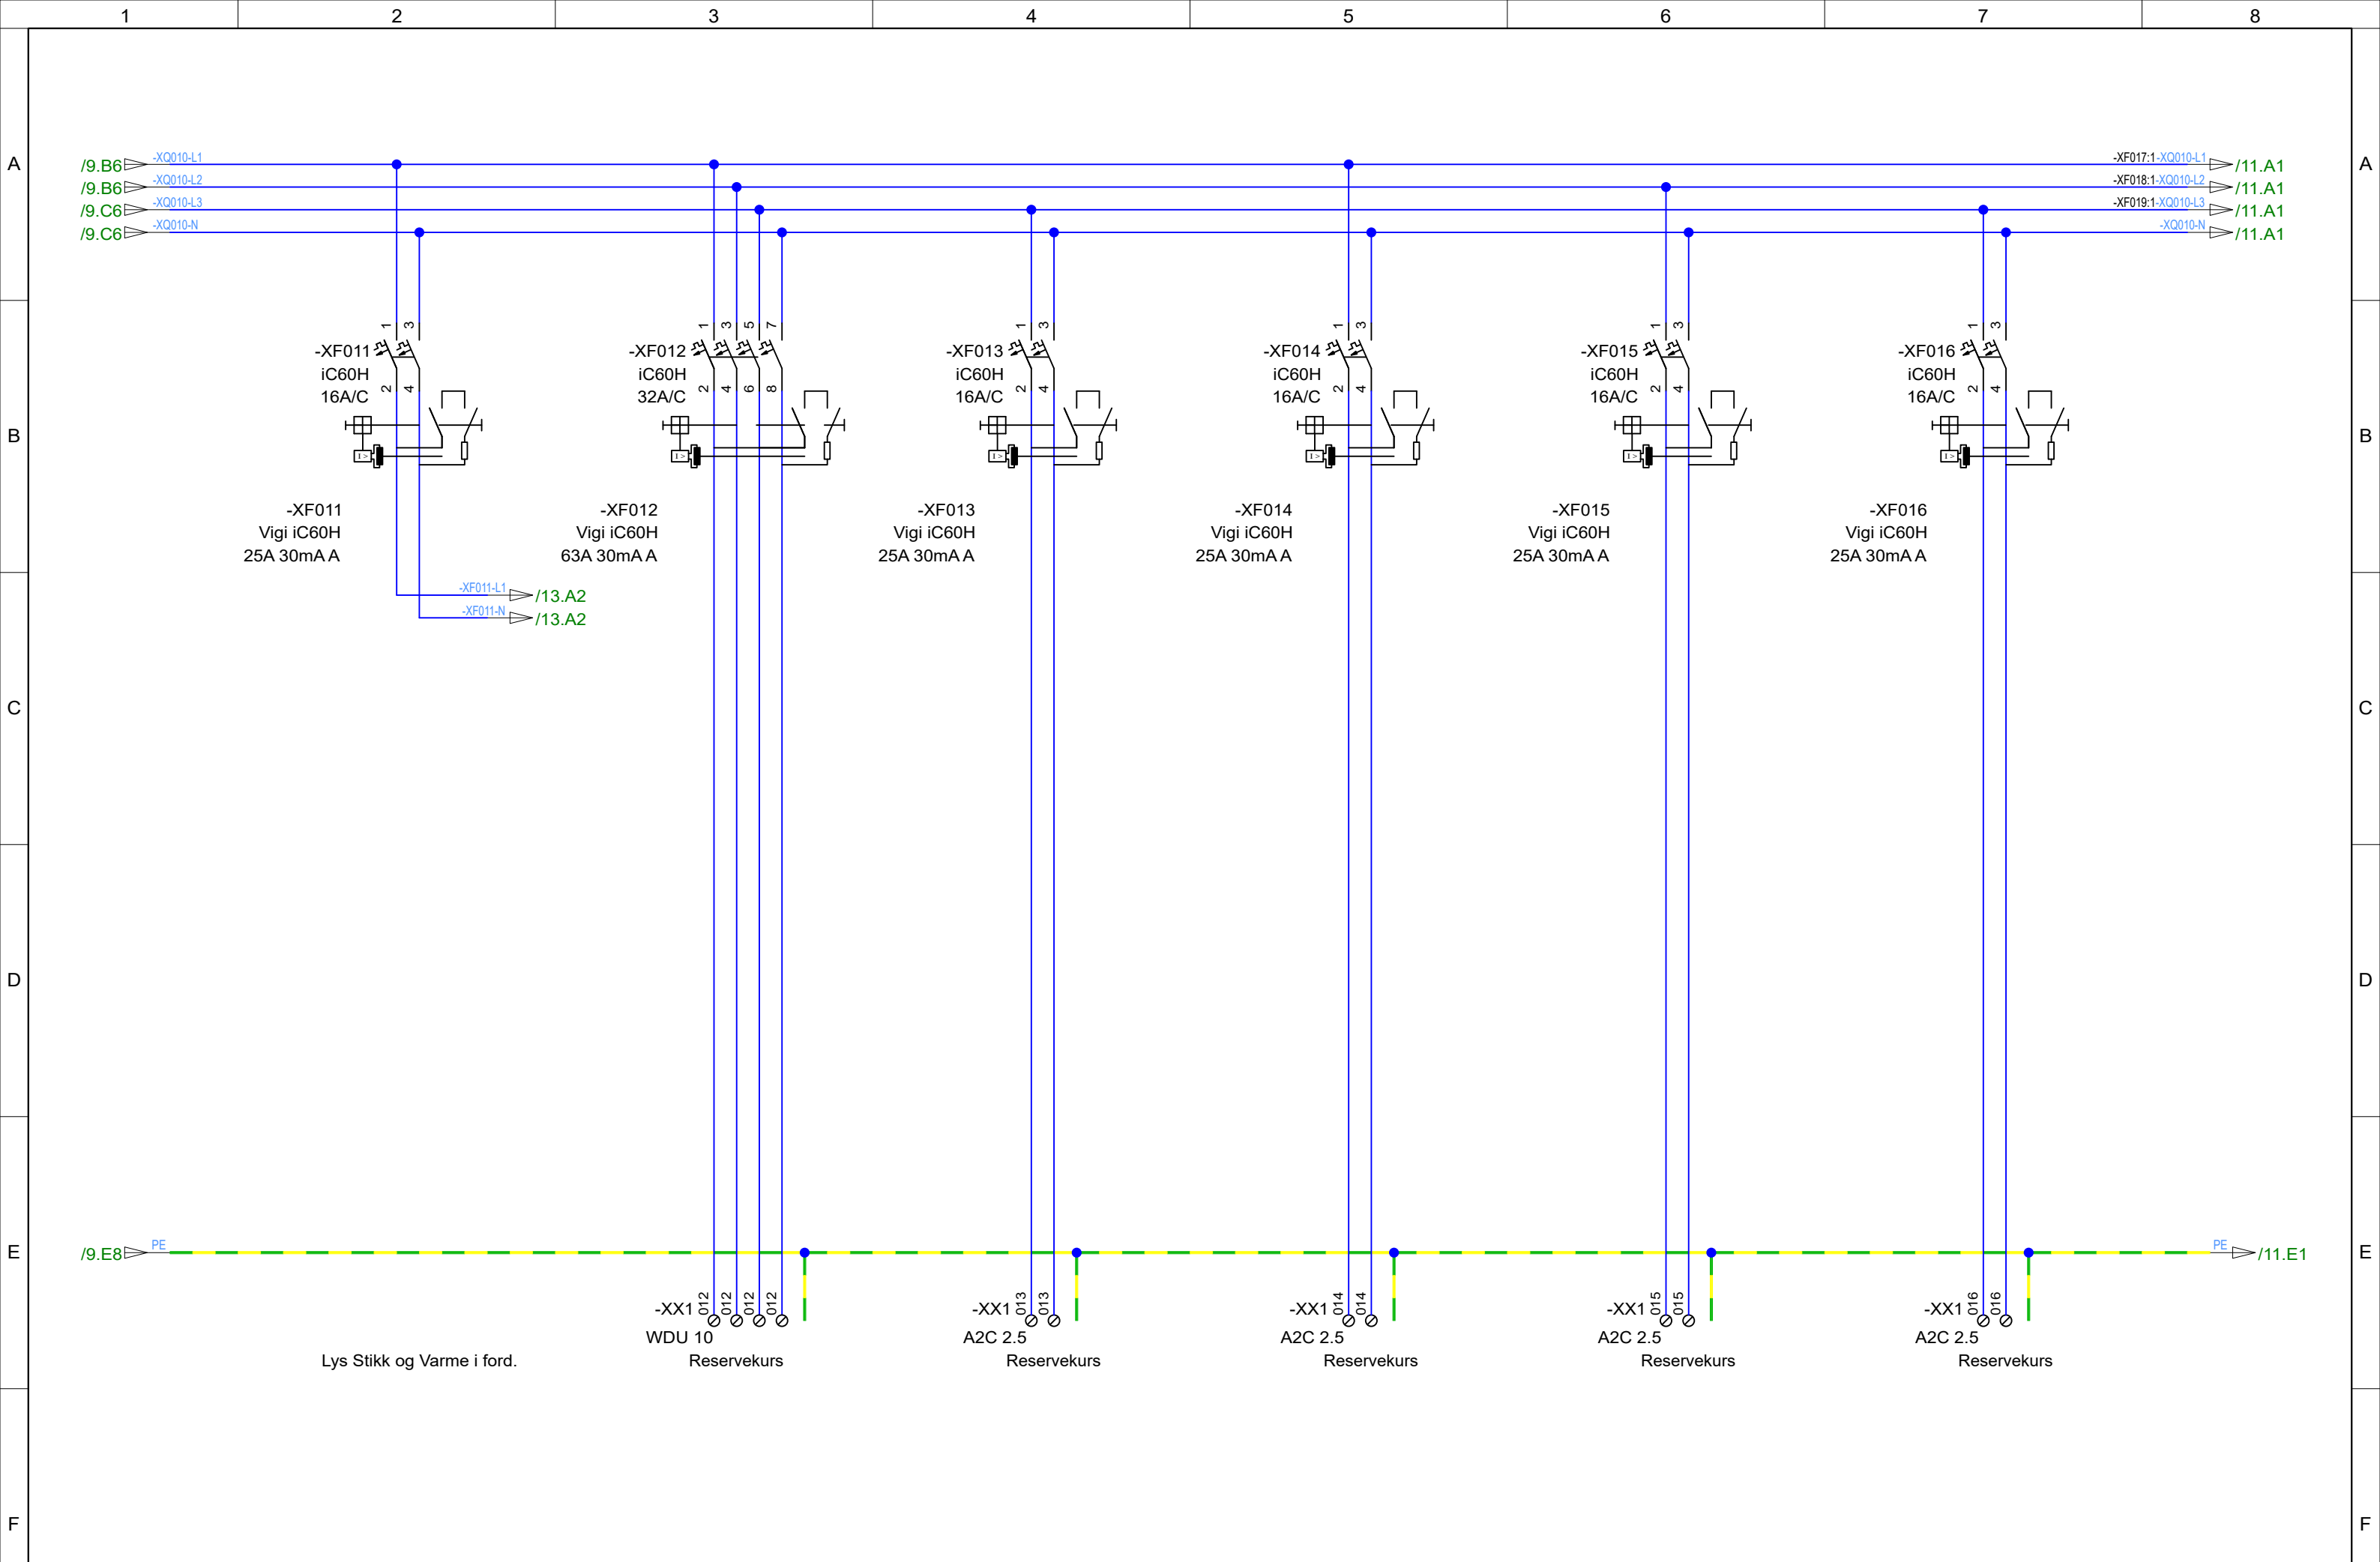

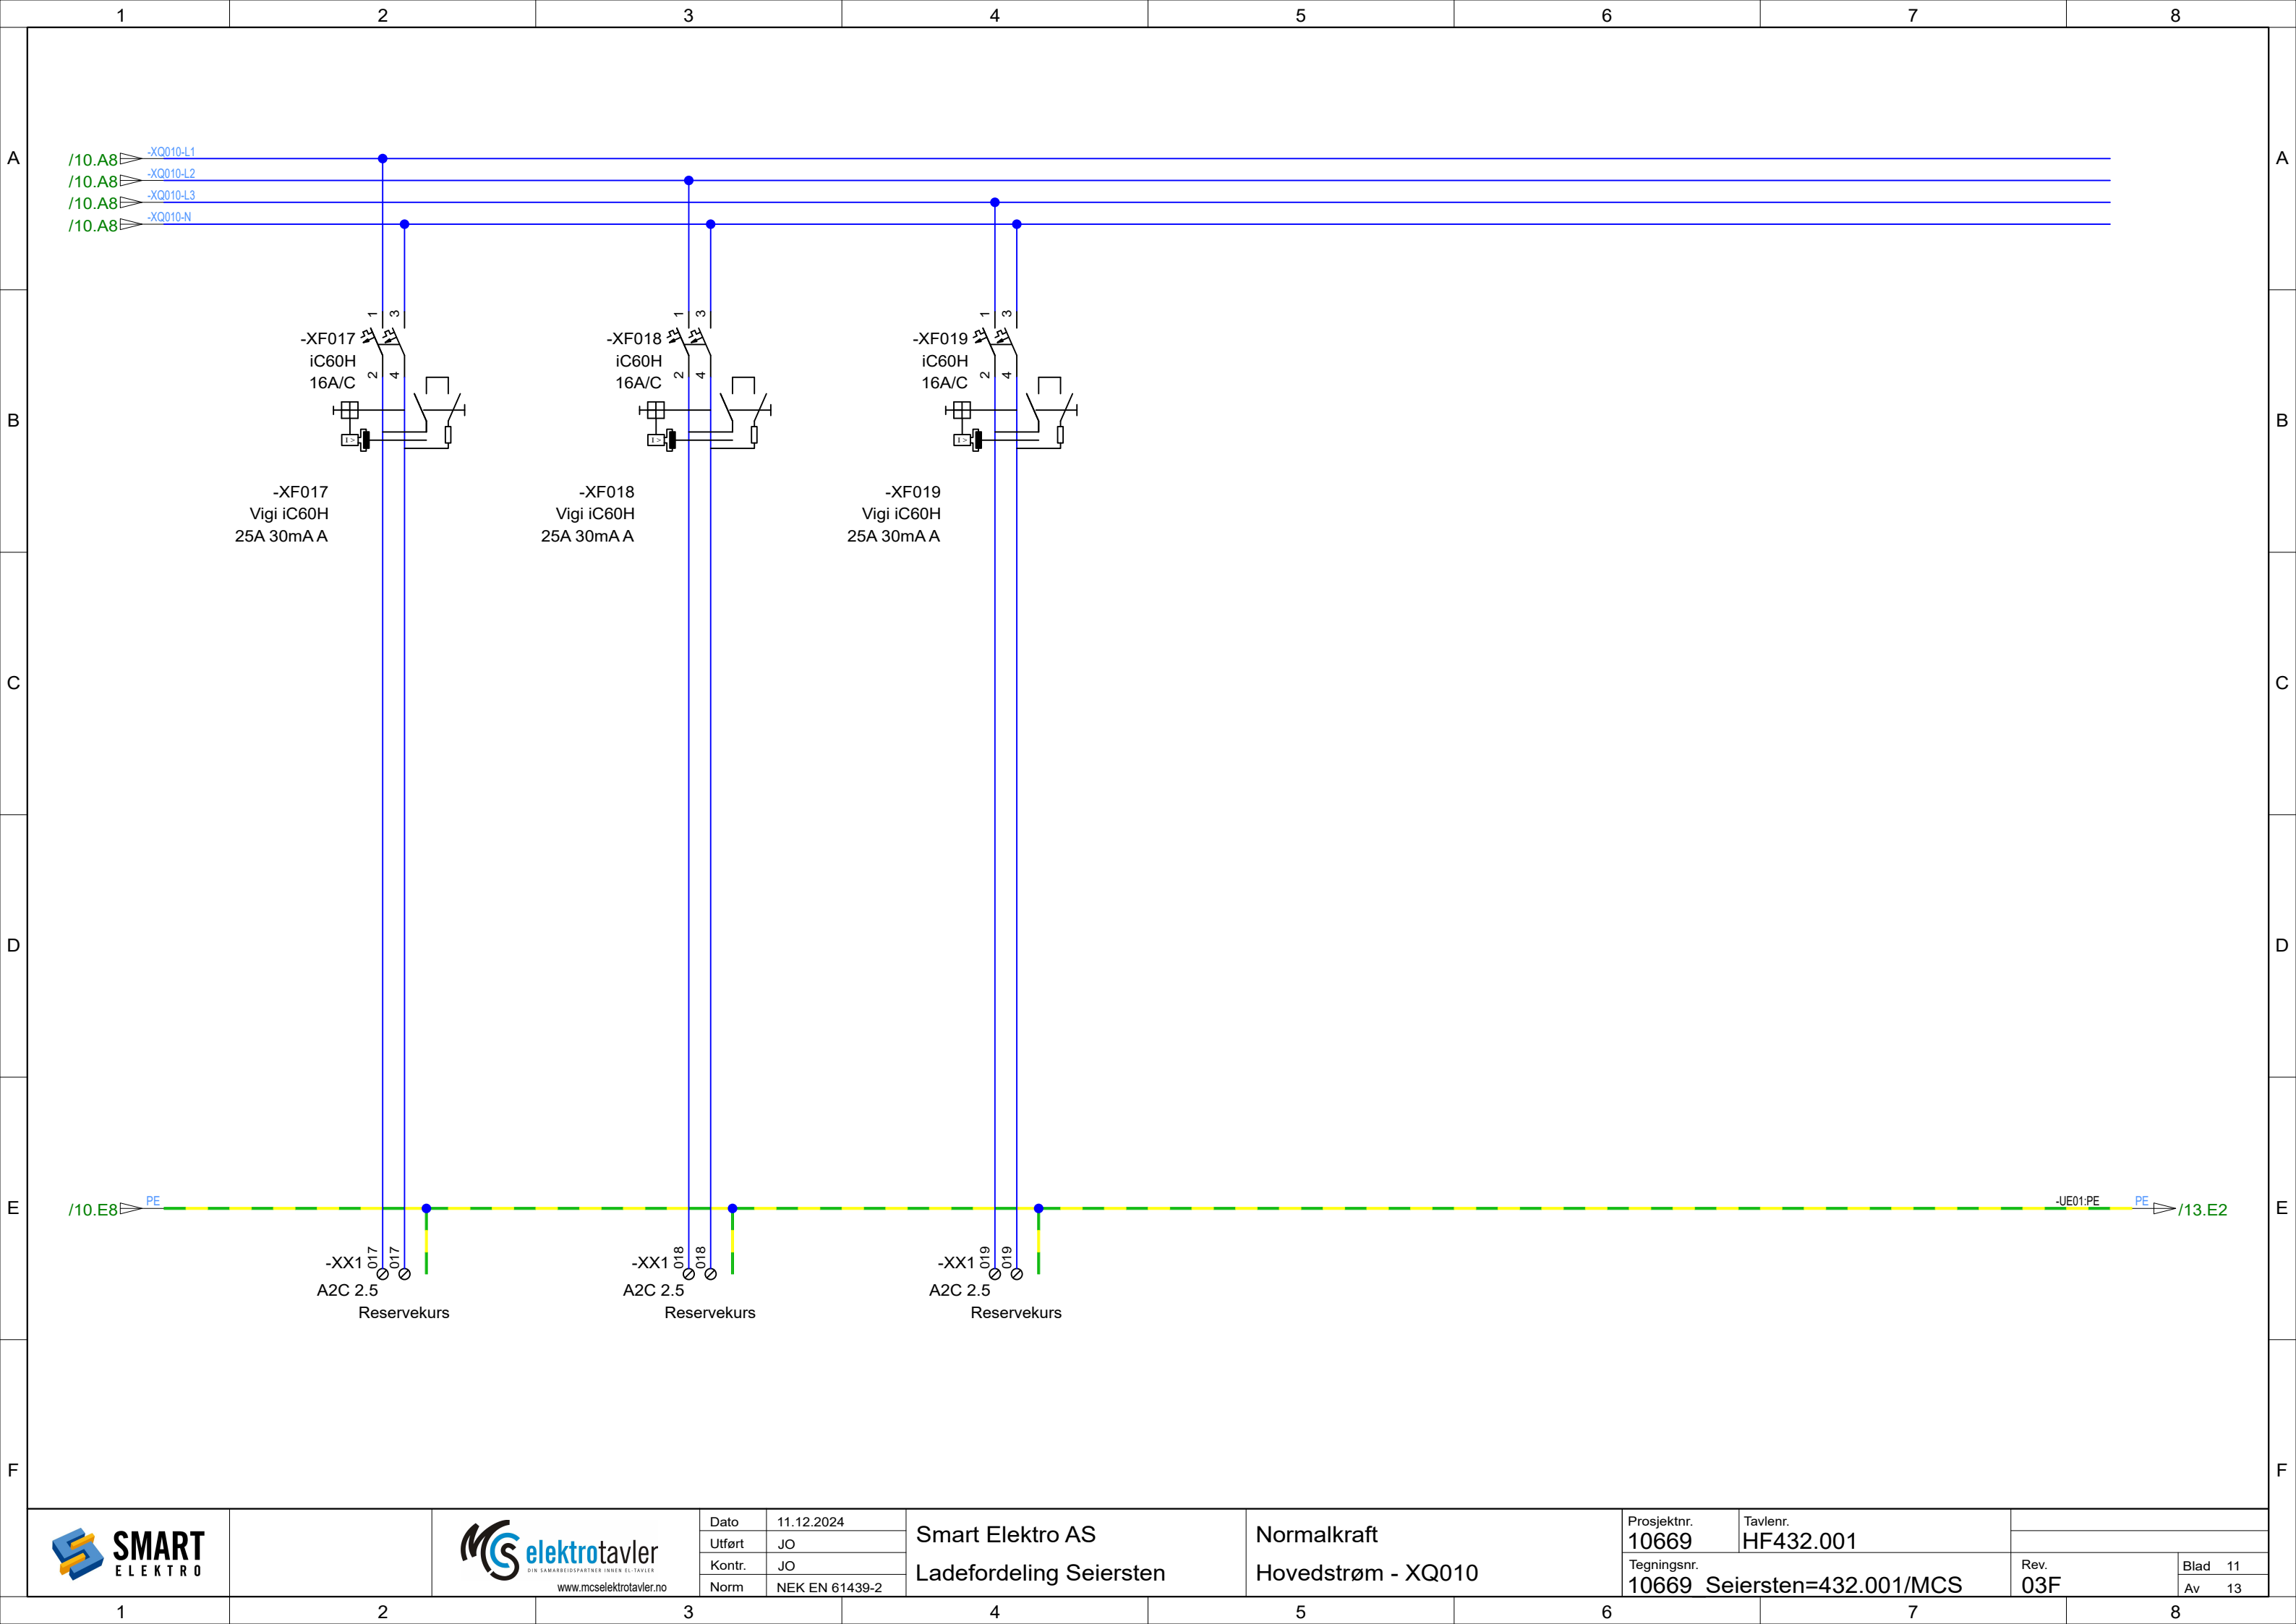

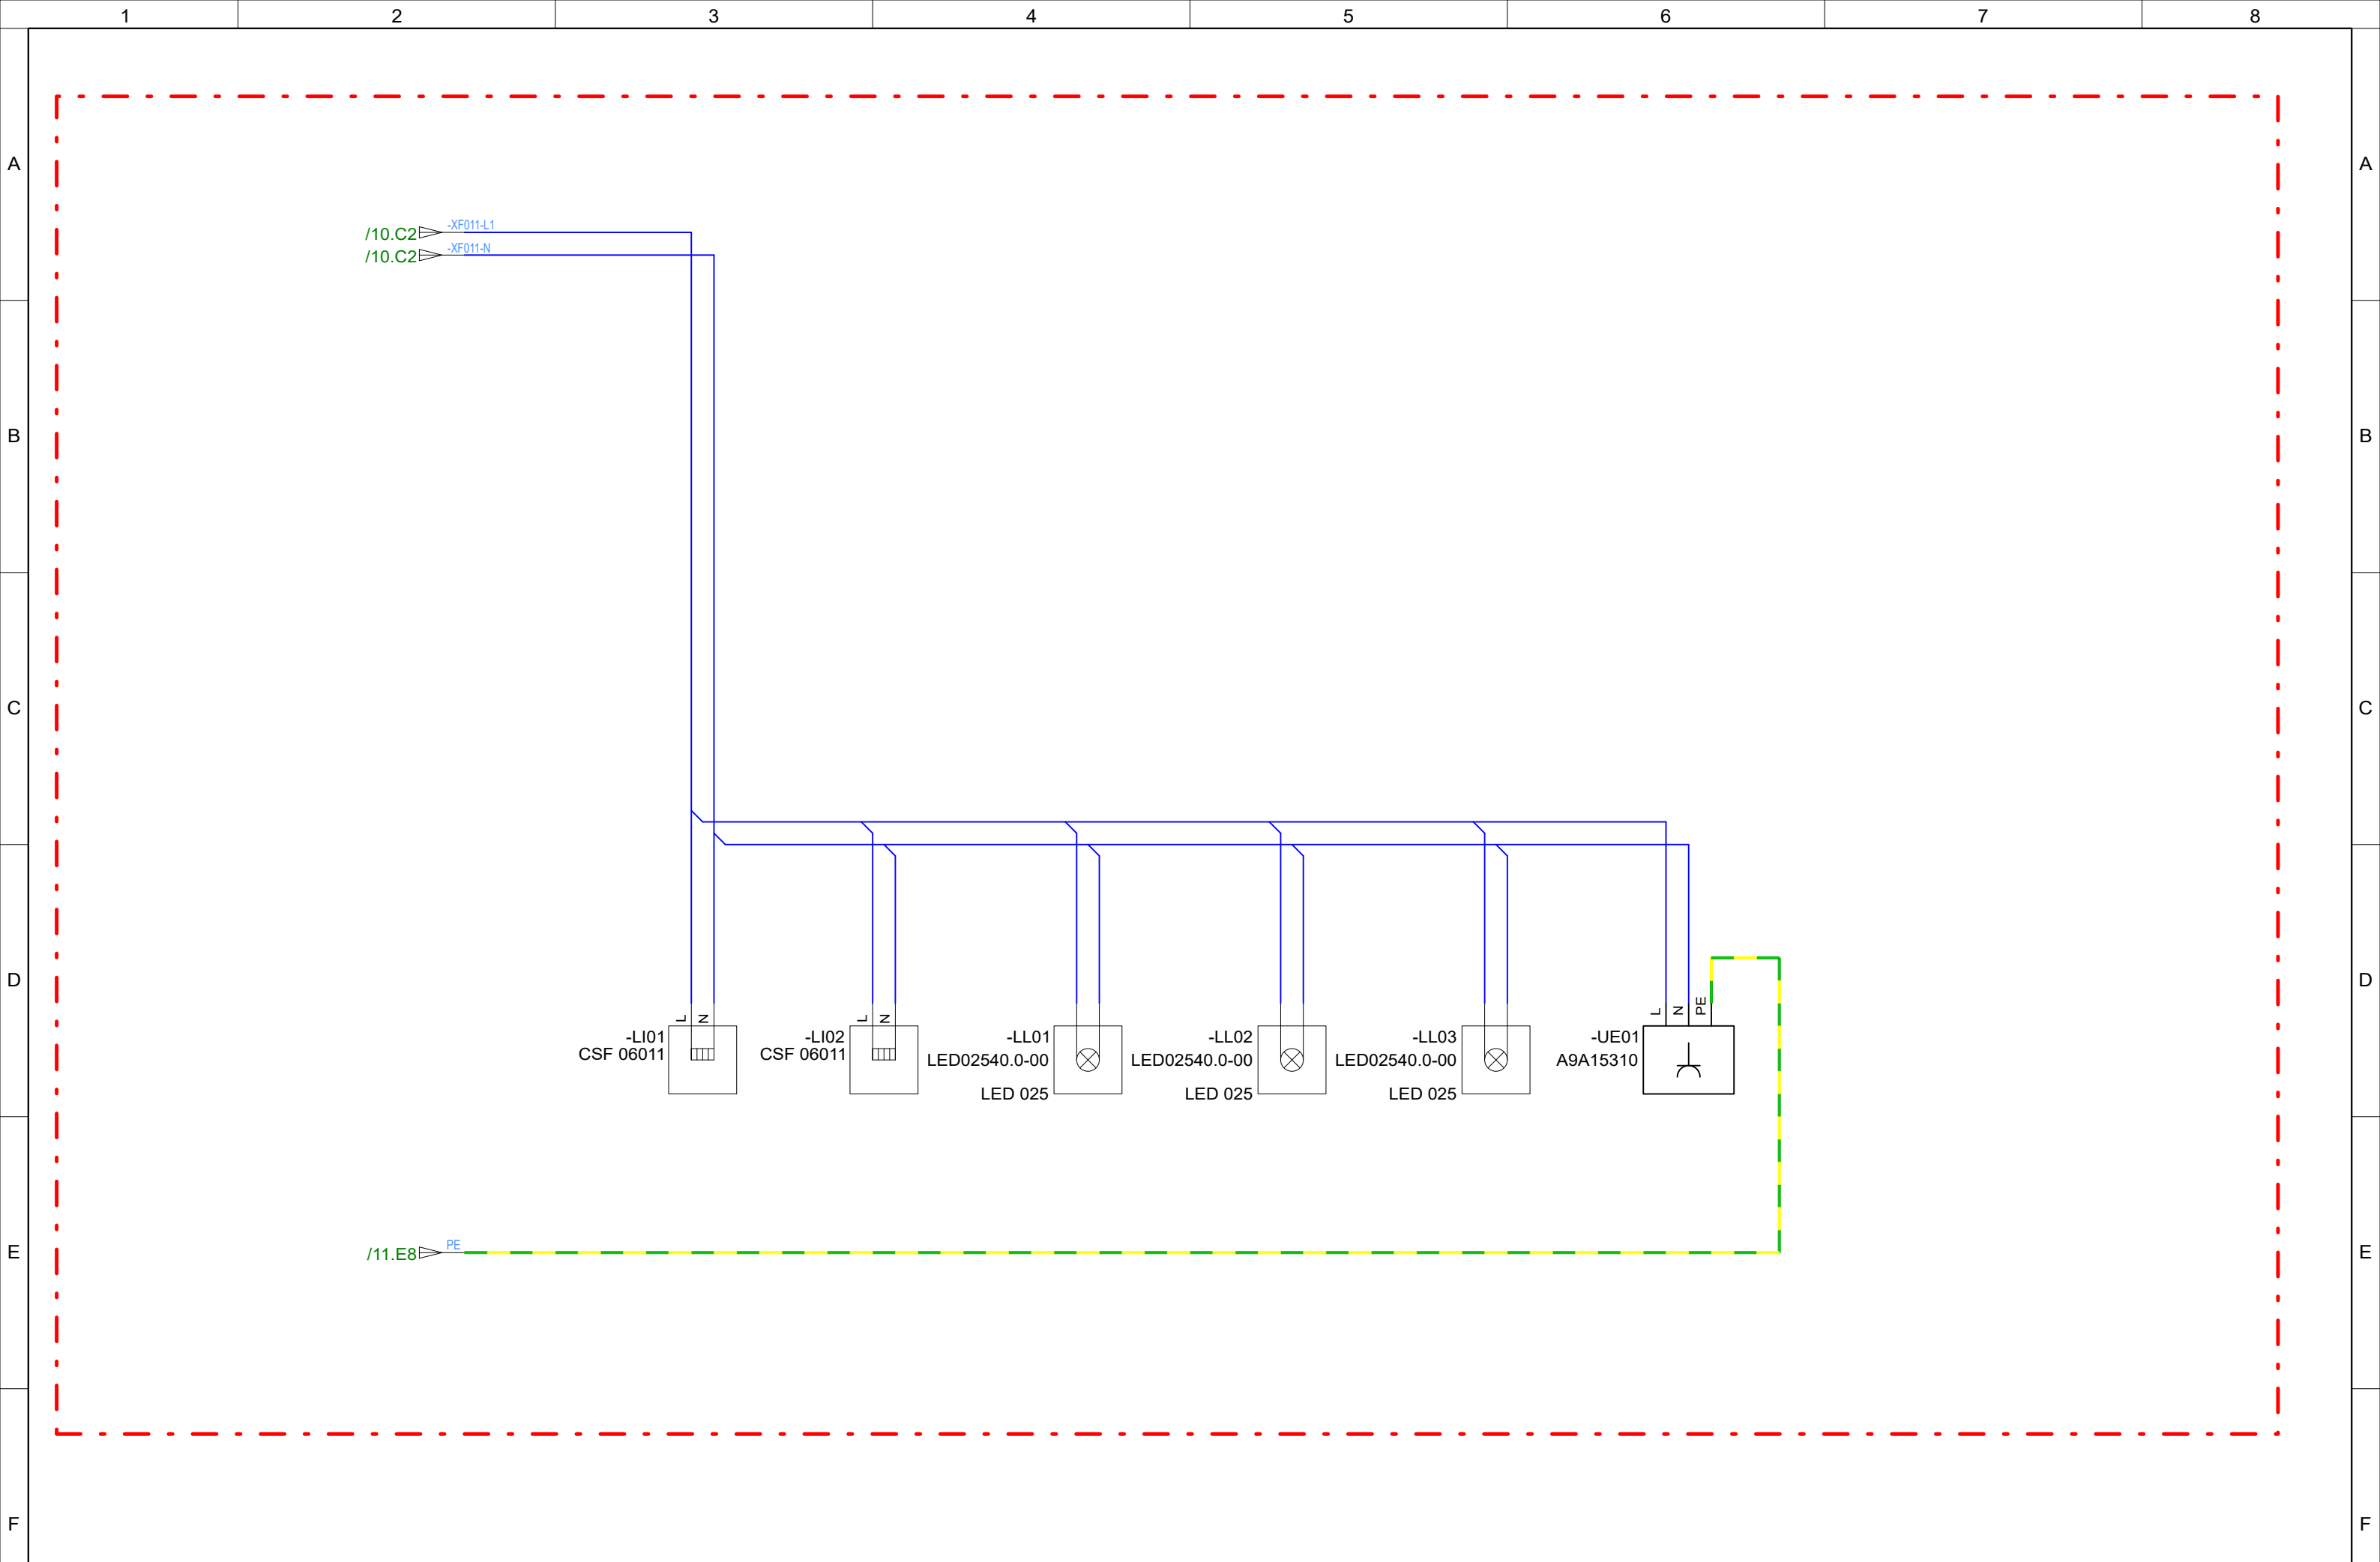

Dato	11.12.2024
Utført	JO
Kontr.	JO
Norm	NEK EN 61439-2


Smart Elektro AS
Ladefordeling Seiersten

Lys, Stikk og Varme i ford.

Prosjektnr. 10669	Tavlenr. HF432.001
Tegningsnr. 10669	Seiersten=432.001/MCS

Rev.
03F

Blad 13
Av 13

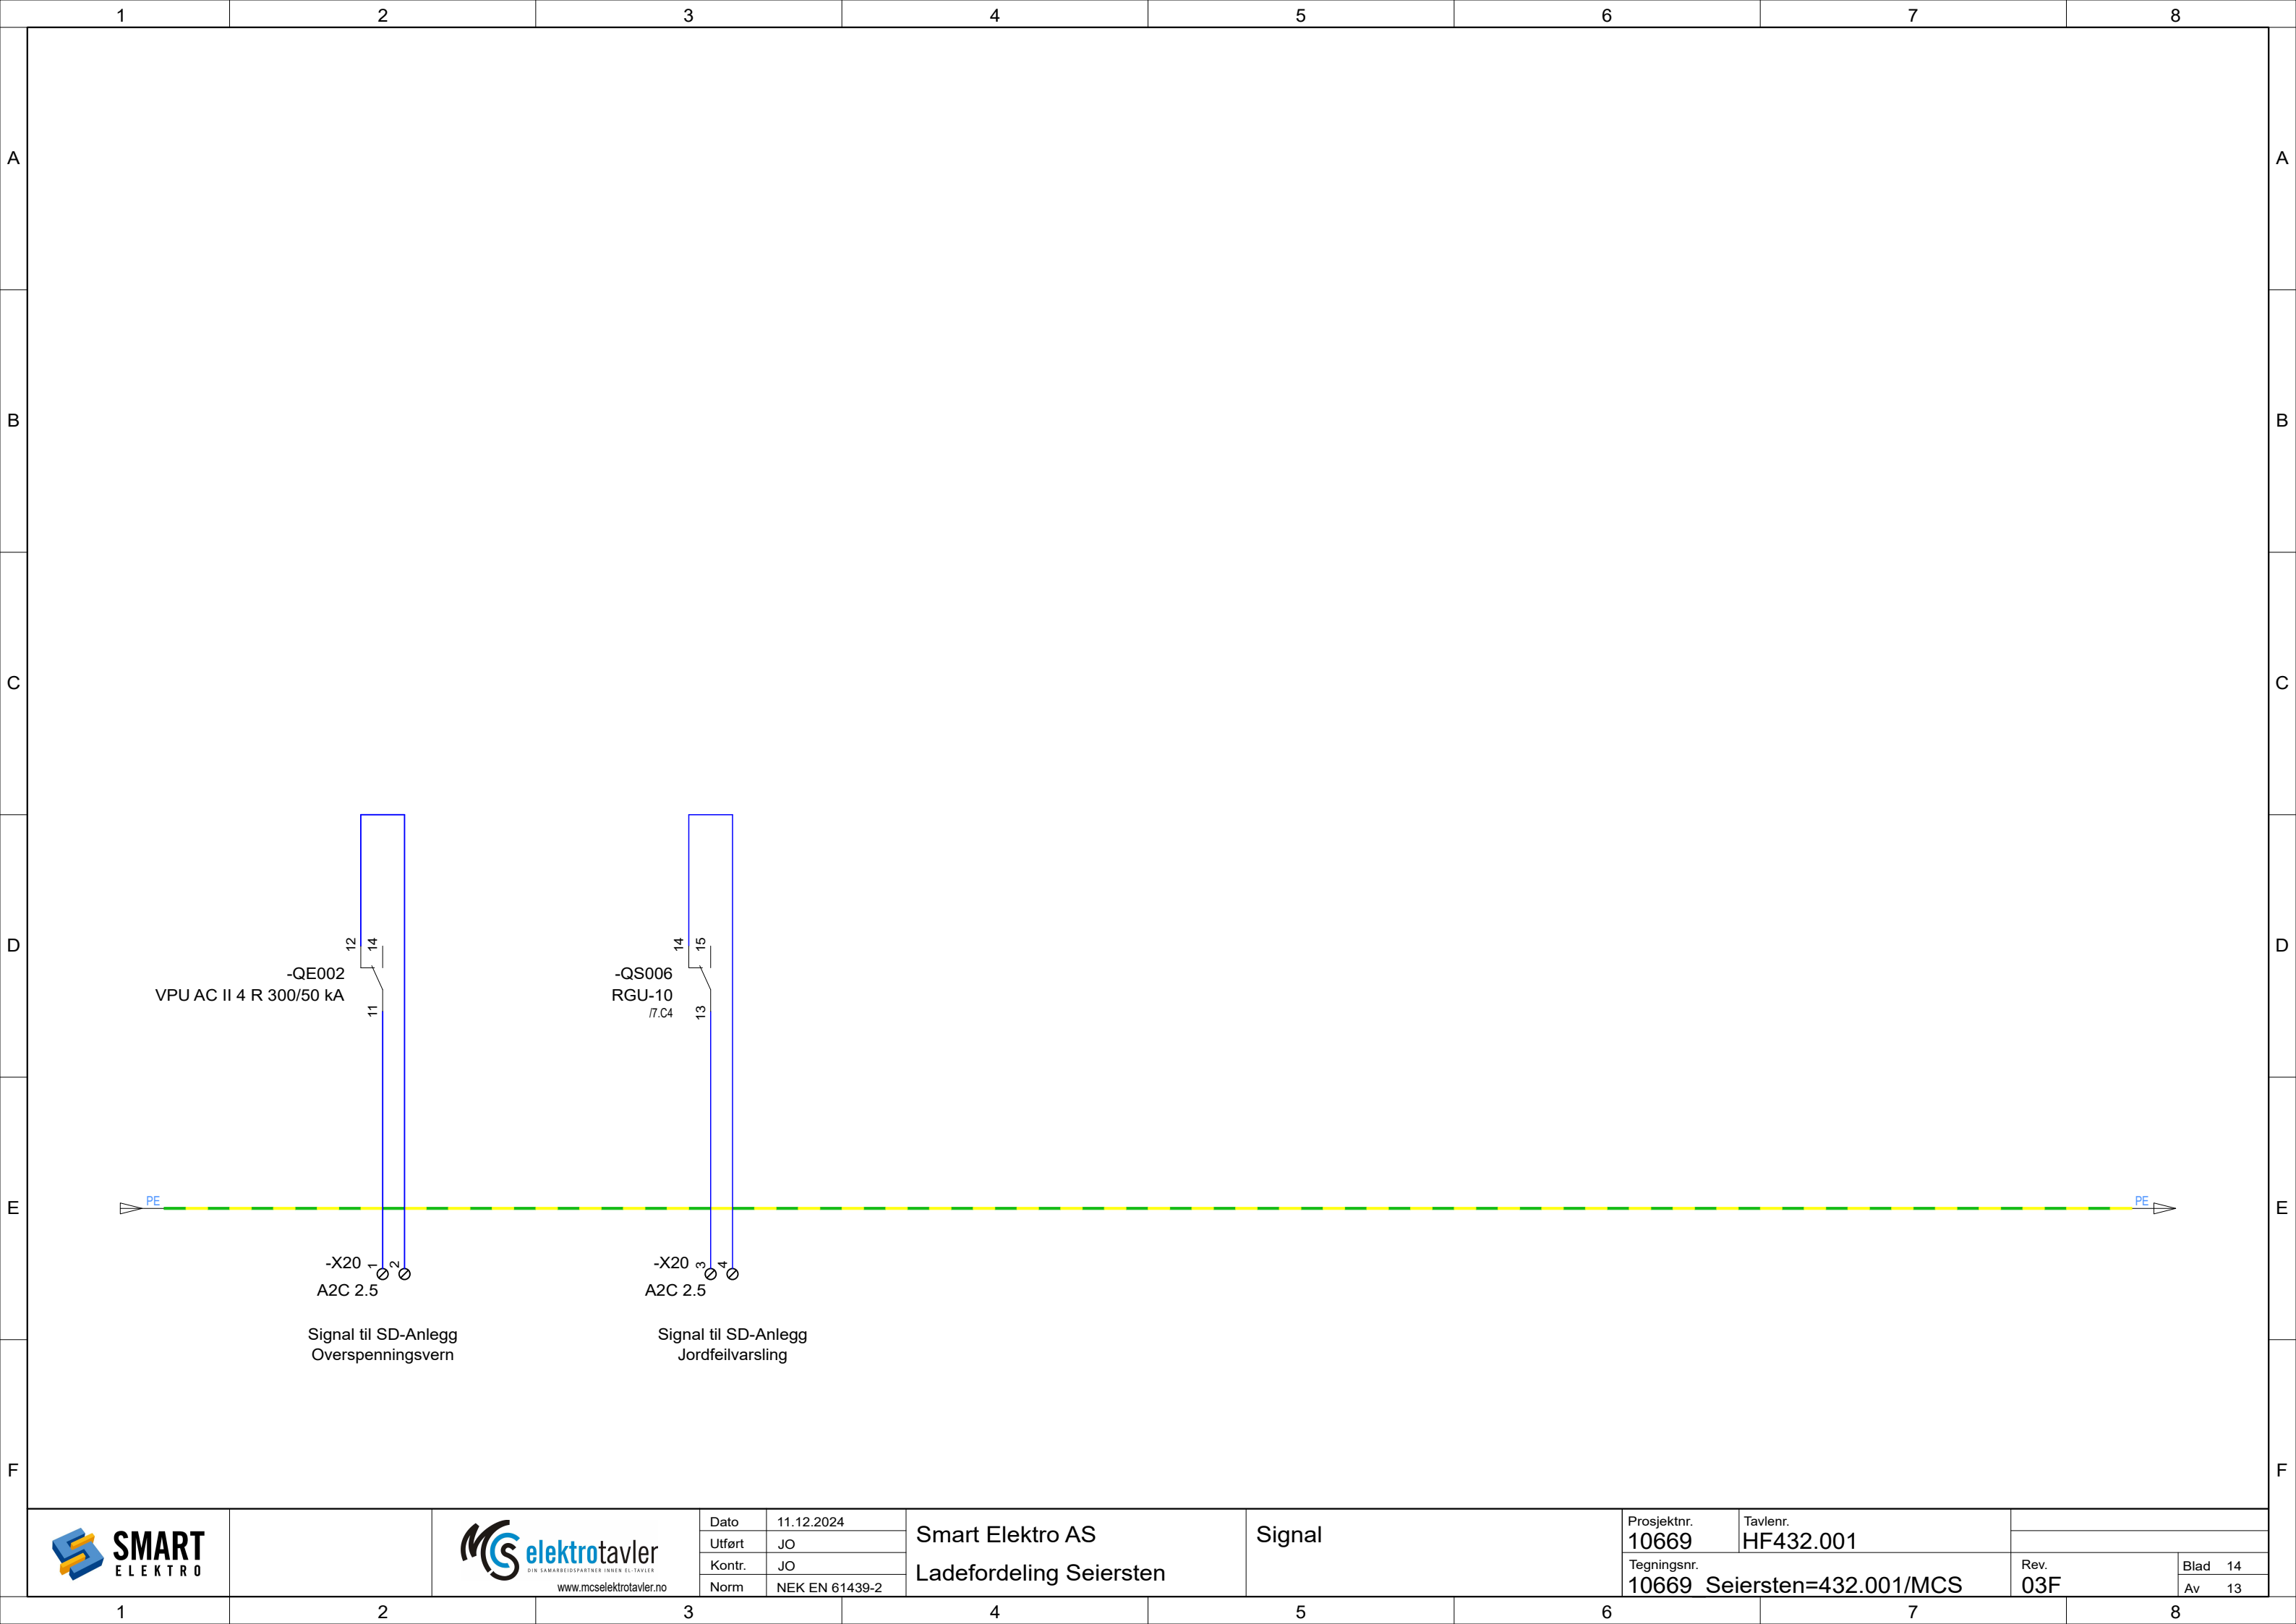

Dato	11.12.2024
Utført	JO
Kontr.	JO
Norm	NEK EN 61439-2

Smart Elektro AS
Ladefordeling Seiersten

Signal

Prosjektnr.	Tavlenr.
10669	HF432.001
Tegningsnr. 10669 Seiersten=432.001/MCS	

Rev.	Blad
03F	14
	Av
	13

1		2		3		4		5		6		7		8				
A	Komponentnavn			Antall	Beskrivelse		Varedata			El-nummer		Produsent		Datablad				
	-A52,-A78..-A79,-A87..-A89			6	Kabelgjennomføring		KUPO-G			2500617		Micromatic		Vedlegg				
	-K1,-K18			2	ULP Communication Accessories		Bus/line terminering, ULP "endemotstand" 10 stk			4393981		Schneider		Vedlegg				
	-LI01,-LI02			2	Varmeelement		CSF 06011			5470028		Carlo Gavazzi		Vedlegg				
	-LL01..-LL03			3	Skapbelysning		LED02540.0-00			2400235		Carlo Gavazzi		Vedlegg				
B	-Q1..-Q2,-XQ002			4	MCCB NSX tilbehør		Terminaldeksel langt 4P 1stk <=250A for Compact NSX og INS			4393332		Schneider		Vedlegg				
	-QE002			1	Overspenningsvern		Overspenningsvern VPU AC II 4 R 300/50 kA			1864009		Weidmüller		Vedlegg				
	-QE06			1	Overspenningsvern		PLT-SEC-T3-230-P					Phoenix Contact						
	-QS006			1	Jordfeilrelé		RGU-10			1661445		Micromatic		Vedlegg				
	-UE01			1	Stikkontakt					1513100		Schneider						
C	-X20 (1-4),-XX1 (013-019)			11	Rekkeklemme		A2C 2.5			1265400		Weidmüller		Vedlegg				
	-X20,-XX1			4	Tilbehør klemmer		WEW 35/2			1267556		Weidmüller		Vedlegg				
	-XF004..-XF009			6	Automatsikring iC60		Acti 9 IC60H 2P 4A/C			1676063		Schneider		Vedlegg				
	-XF011,-XF013..-XF019			8	Automatsikring iC60		Acti 9 IC60H 2P 16A/C			1676066		Schneider		Vedlegg				
	-XF011,-XF013..-XF019			8	Vigi iC60		Vigi iC60H 2P 25A 30mA A-type			1610450		Schneider		Vedlegg				
D	-XF012			1	Automatsikring iC60		Acti 9 IC60H 4P 32A/C			1676095		Schneider		Vedlegg				
	-XF012			1	Vigi iC60		Vigi iC60H 4P 63A 30mA A-type			1610455		Schneider		Vedlegg				
	-XG1			1	Strømforsyning		DRA240-24			6644293		Noratel		Vedlegg				
	-XG04			1	Transformator		PD1000			PD1000		Polylux		Vedlegg				
	-XP001			1	Displaymodul		Frontdisplay modul FDM121 for effektbrytere			4393971		Schneider		Vedlegg				
E	-XQ001			1	MCCB NS Base		NS1250N Uten vern 1250A 4P			4385985		Schneider		Vedlegg				
	-XQ001,-XQ003..-XQ004			3	MCCB NS Tilbehør		Modbus Komm. Modul For Manuell Fast Br			4321991		Schneider		Vedlegg				
	-XQ001,-XQ003..-XQ004			3	MCCB NS Vern		Micrologic 5.0E for Effektbryter ComPacT NS630b til NS3200-manuell-fastmontert			4367337		Schneider		Vedlegg				
	-XQ002,-XQ010			2	MCCB NSX		NSX100N uten vern 100A 4P			4382381		Schneider		Vedlegg				
	-XQ002,-XQ010			2	MCCB NSX Vern		NSX Micrologic 5.2 E 4P 100A			4382410		Schneider		Vedlegg				
F	-XQ002,-XQ010			2	Kommunikasjon og tilbehør		Status og kontrollmododul BSCM for Compect NSX effektbrytere			4393957		Schneider		Vedlegg				
	-XQ003,-XQ004			2	MCCB NS Tilbehør		Øvre fronttilkobling for 4P ComPacT NS630/ 1000A Fast			4321014		Schneider		Vedlegg				
	-XQ003,-XQ004			2	MCCB NS Tilbehør		Nedre fronttilkobling for 4P ComPacT NS630/ 1000A Fast			4321015		Schneider		Vedlegg				
	-XQ003,-XQ004			4	MCCB NS Tilbehør		Terminaldeksel 4P Compact NS630b... 1600			4390899		Schneider		Vedlegg				
	-XQ003,-XQ004			2	MCCB NS		NS800N Effektbryterbase 4P			4385953		Schneider		Vedlegg				
SMART ELEKTRO				MCS elektrotavler DIN SAMARBEIDSPARTNER INNEN EL-TAVLER www.mcselektrotavler.no		Dato	11.12.2024	Smart Elektro AS		Materialliste		Prosjektnr.	10669	Tavlenr.	HF432.001	Rev.	03F	Blad 1
						Utført	JO											Av 2
						Kontr.	JO	Ladefordeling Seiersten				Tegningsnr.		10669 Seiersten=432.001/MCS				
						Norm	NEK EN 61439-2											

	1	2	3	4	5	6	7	8		
A	Komponentnavn		Antall	Beskrivelse	Varedata		El-nummer	Produsent	Datablad	
	-XT1		1	Summasjonstrafo	WR150x350S. Rektangulær summasjonstrafo for RCM S og EDS		1663390	Bender	Vedlegg	
	-XX1 (012-012)		3	Rekkeklemme	WDU 10		1268803	Weidmüller	Vedlegg	
	-XX1 (012)		1	Rekkeklemme	WDU 10 BL		1268809	Weidmüller	Vedlegg	
	-XX1 (013-019)		7	Rekkeklemme	A2C 2.5 BL		1265404	Weidmüller	Vedlegg	
B	-XZ1		1	Interface accessories	Ethernet interface/gateway, IFE+ med webserver, inntil 12 modbuslaver		4304126	Schneider	Vedlegg	
	-XZ01,-XZ001...-XZ003,-XZ010		5	Interface accessories	Modbus interfacemodul, IFM for Effektbrytere NS, NSX, NT, NW, MTZ		4304124	Schneider	Vedlegg	
C										
D										
E										
F										
		 www.mcselektrotavler.no	Dato	11.12.2024	Smart Elektro AS Ladefordeling Seiersten	Materialliste	Prosjektnr.	Tavlenr.		
			Utført	JO			10669	HF432.001		
			Kontr.	JO			Tegningsnr.		Rev.	Blad
			Norm	NEK EN 61439-2			10669 Seiersten=432.001/MCS		03F	2
1		2	3	4	5	6	7	8		

SAMSVARSERKLÆRING

Produsent:



Fautvegen 10 , 2836 Biri. Tlf. 45 48 73 39

www.mcselektrotavler.no

Prosjektnummer: 10669

Prosjekt: Seiersten Bussladeanlegg / Hovedfordeling / =432.01

Tavlenavn: HF432.001

Tavlesystem: Aluminiumskap

Undertegnede erklærer at utstyret/produktet oppfyller de gjeldene krav i Forskrift for elektrisk utstyr (FEU).

Teknisk dokumentasjon som viser at utstyret er i samsvar med kravene i FEU kan fremskaffes på forespørsel.

Følgende direktiv gjelder:

☒ LVD

(Lavspenningsdirektivet)

☒ EMC

(EMC-direktivet)

☐ MD

(Maskindirektivet)

Følgende normer gjelder/ligger til grunn:

☒ NEK EN 61439-1:2024

☒ NEK EN 61439-2:2024

☐ NEK EN 61439-3:2024

☐ NEK EN 61439-4:2013

☐ NEK EN 61439-5:2013

☐ NEK EN 61439-6:2013

☐ NEK EN 61439-7:2013

☐ EN 60204-1 (for komponenter)

Sted / Dato:	År for påført CE-merke:	Firmastempel:
Biri /11.12.2024	2024	MCS ELEKTROTAVLER AS

Underskrivers navn:

TROND BERGSETH

Stilling:

Daglig leder