




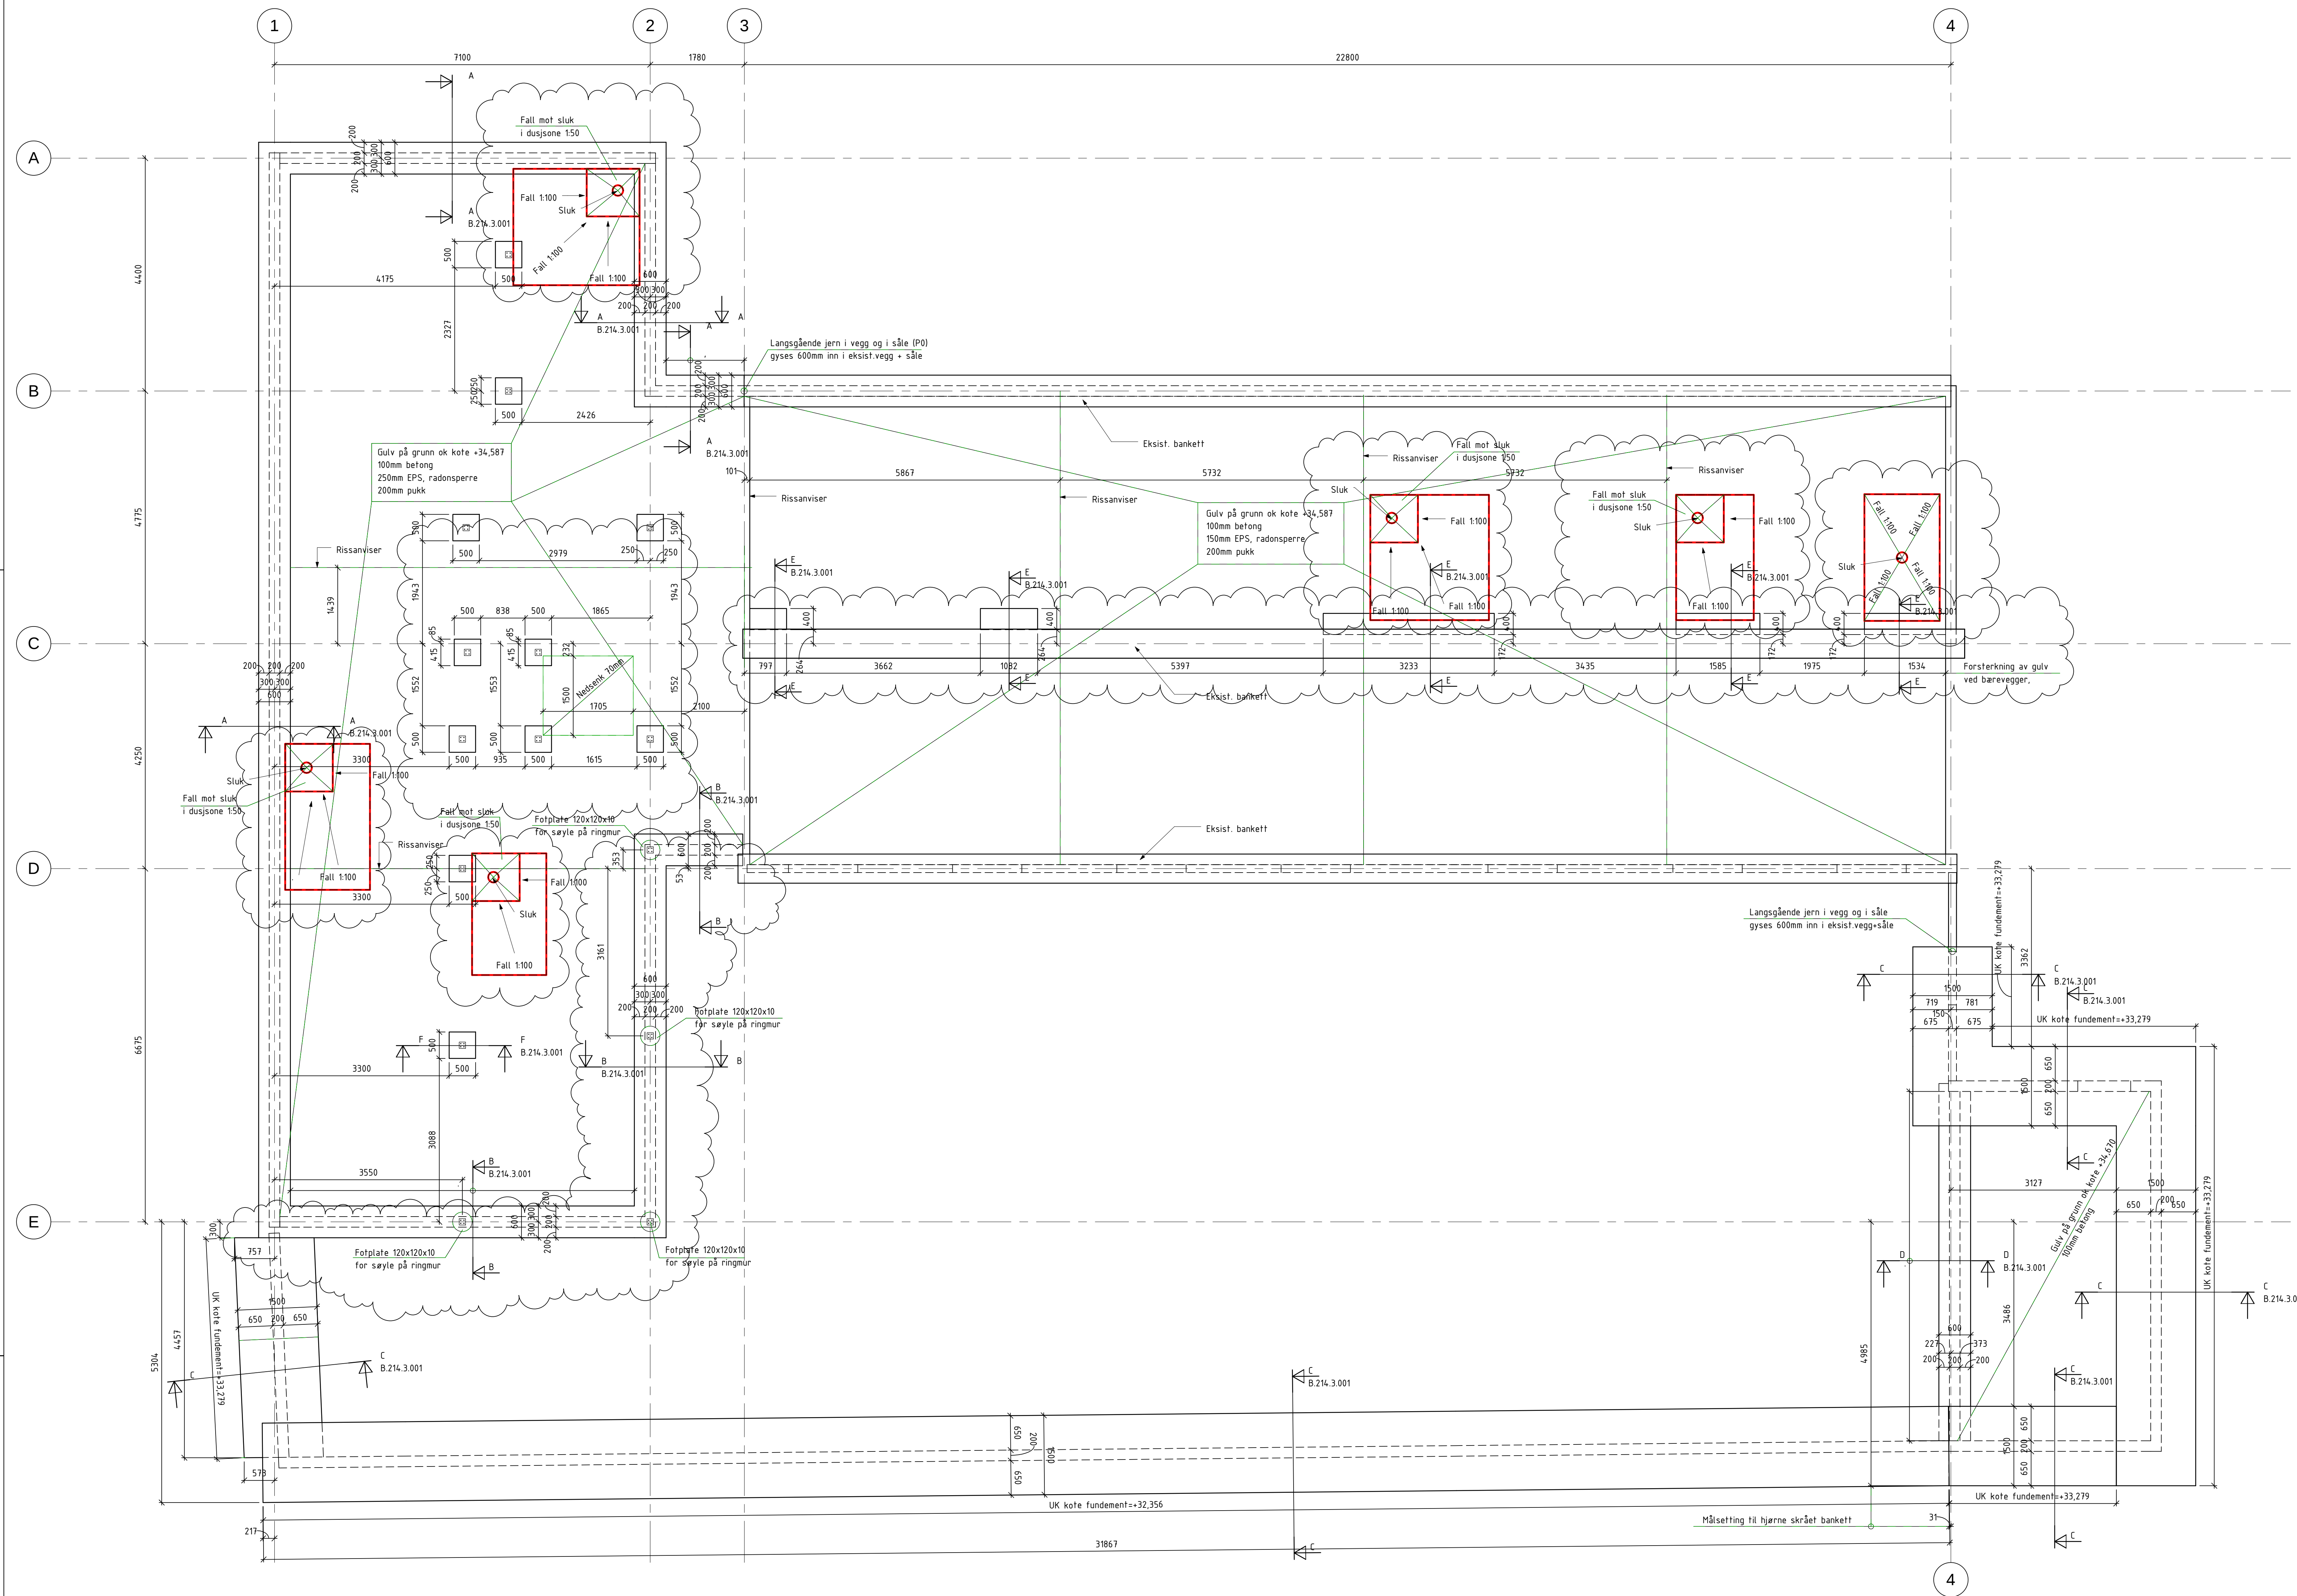


1 Fundamentplan - Form
1 : 50

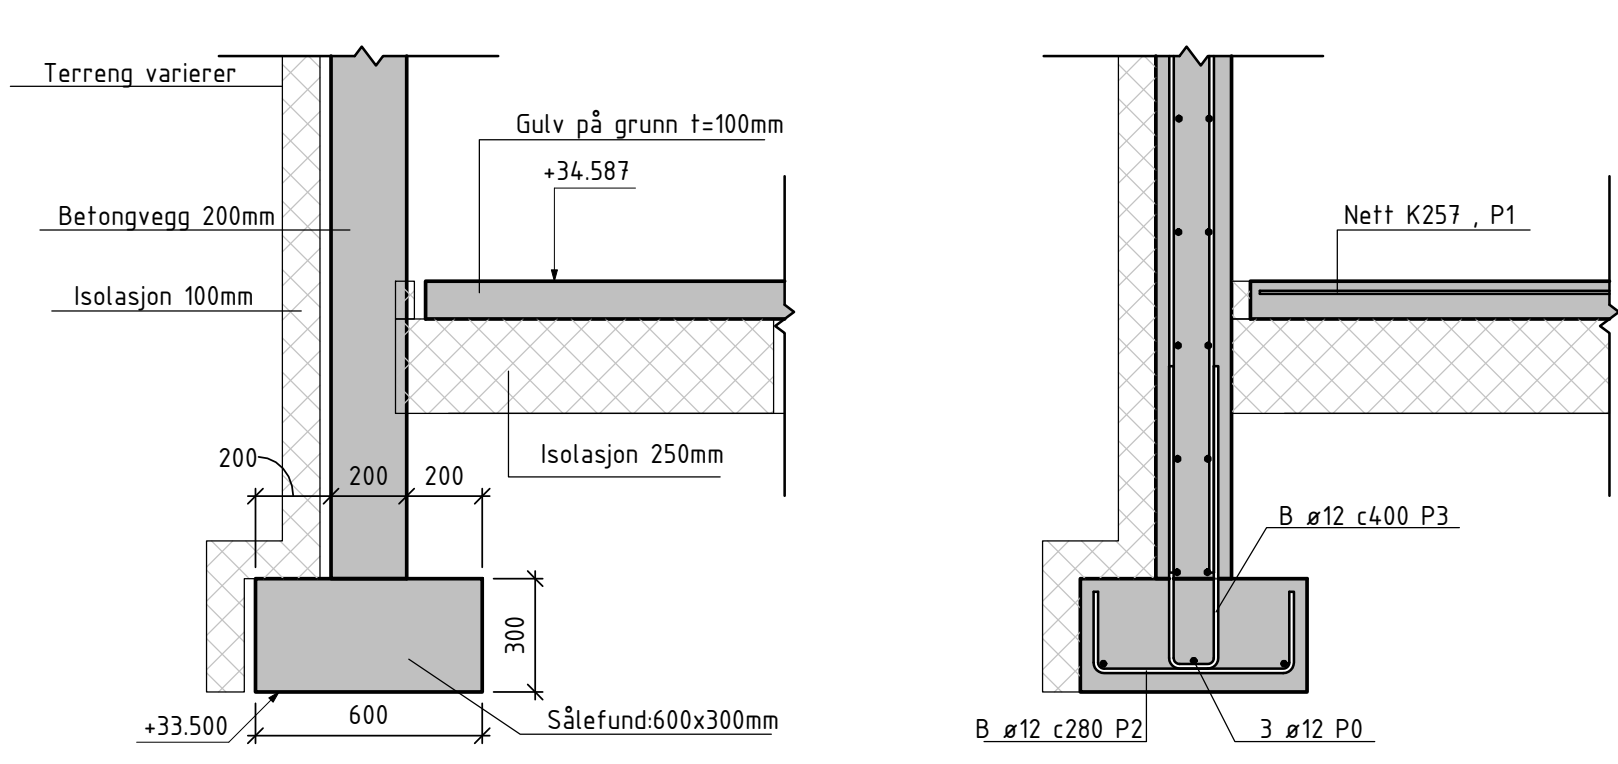


A A - Sålefundament ved vegg - Form og armering
1 : 20

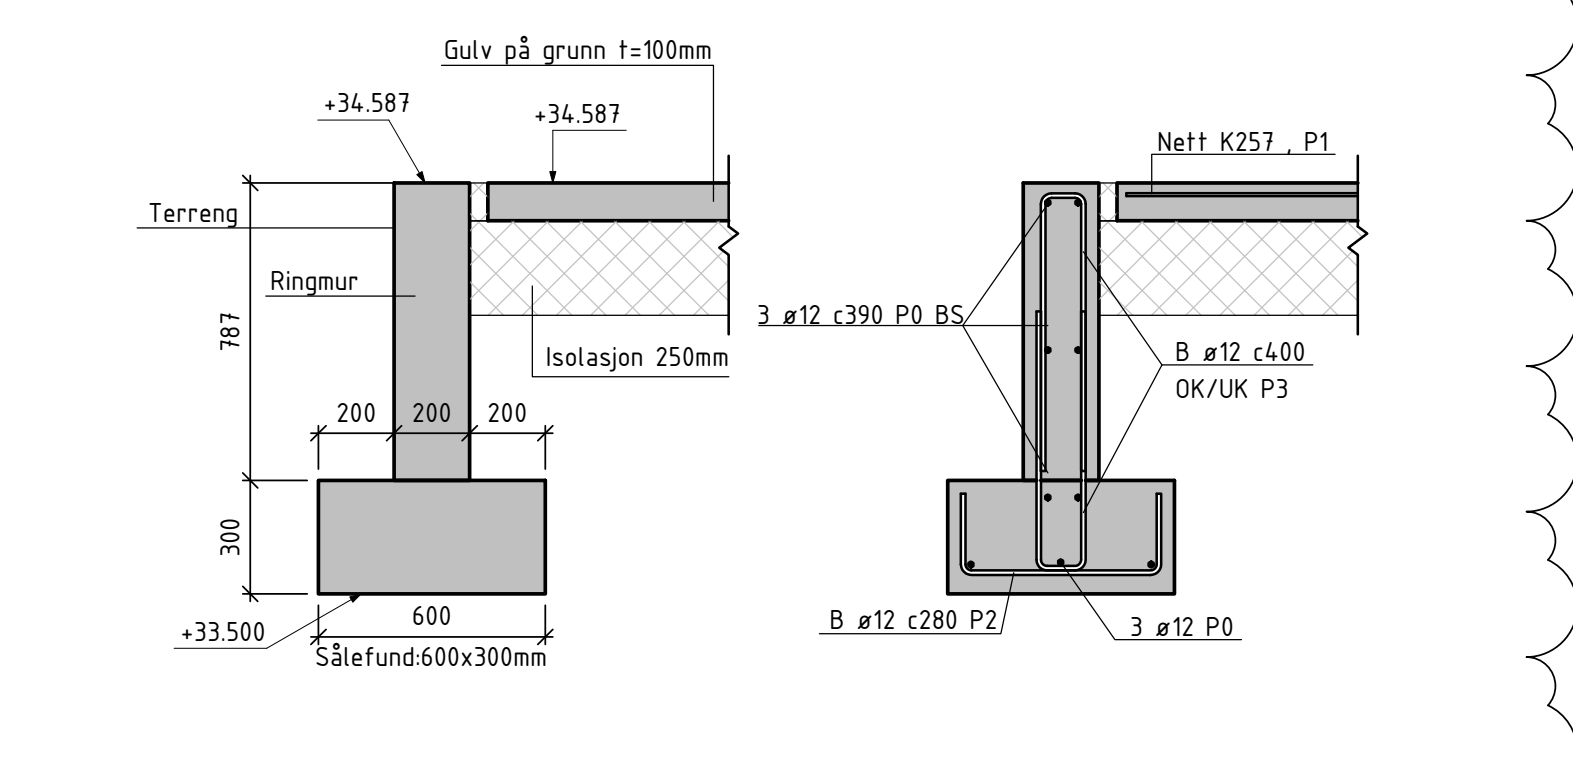

B B - Sålefundament ved ringmur - Form og armering
1 : 20

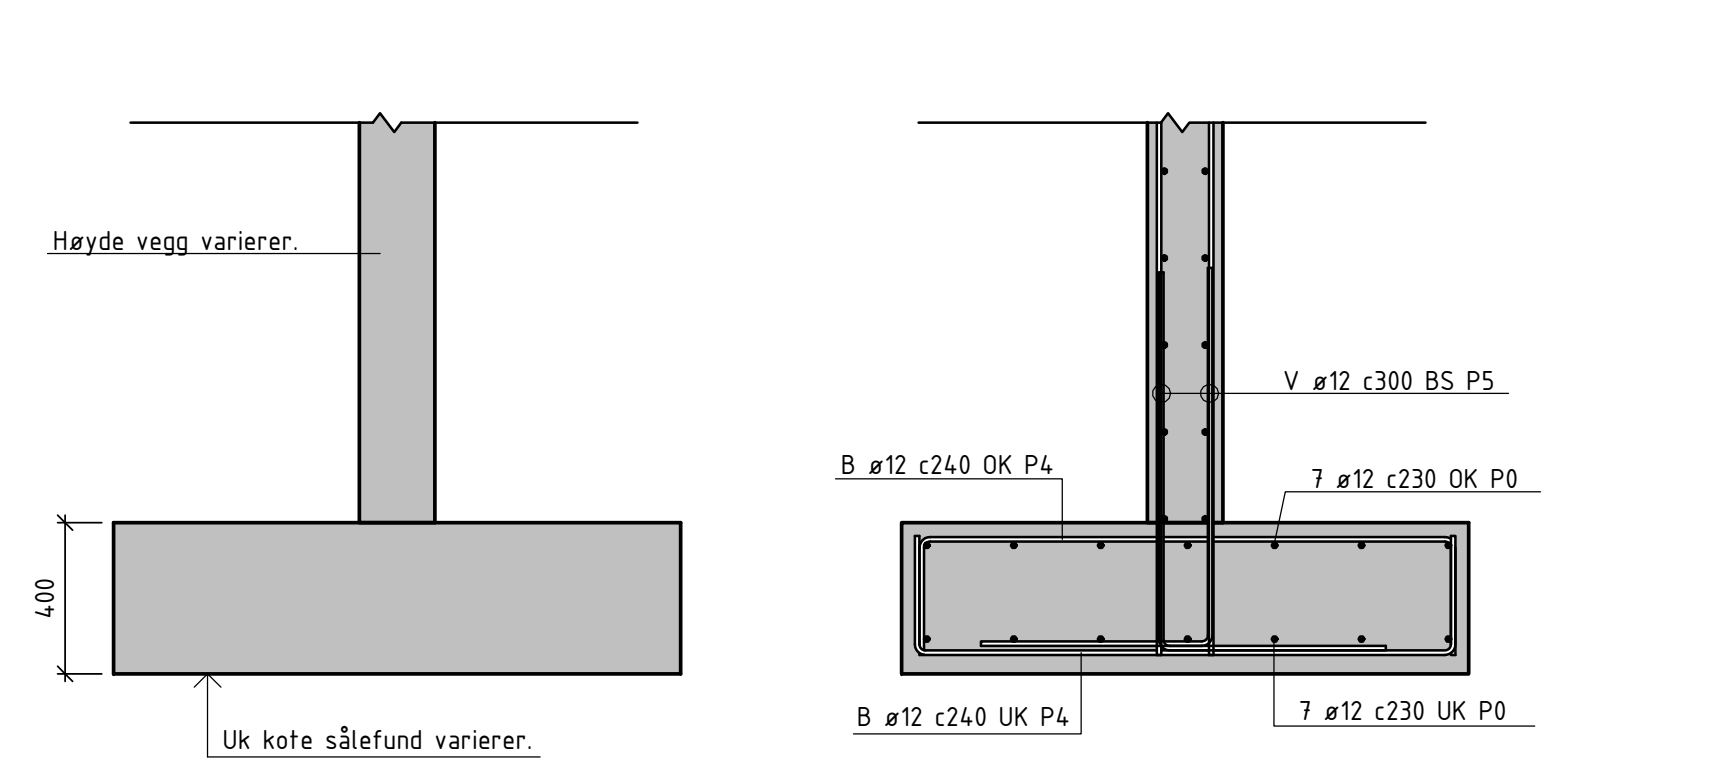


C C - Generelt snitt fundament støttetur-Form og armering
1 : 20

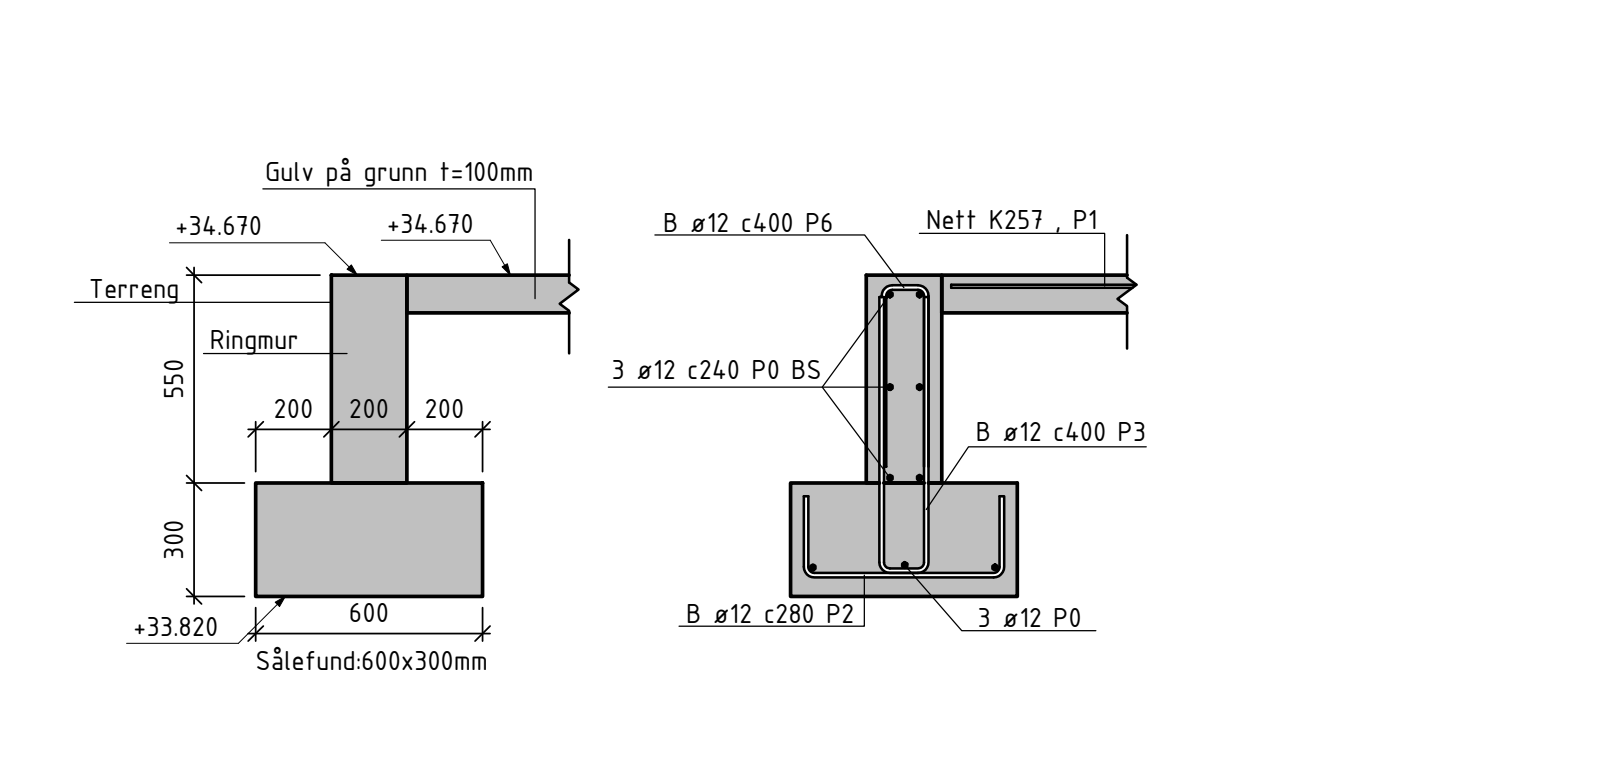


D D - Snitt fundament-ringmur Bod - Form og armering
1 : 20

BETONGKONSTRUKSJONER			
PROSJEKTERT ETTER NS-EN 1992-1-1:2004+NA:2008			
BETONGKVALITET: NS-EN 1992-1-1, NA.3.1.2	Dekket: B30	ARMERING: NS 3076	Nett: B500NA
VEGGER: B30	Generelt: M60/XC2	Brannklasse: R30	Generelt: CL 0,4
Dmax: 32mm	UTFØRELSE ETTER NS-EN 13670:2009	UTFØRELSEKLASSE: 2	TOLERANSEKLASSE: 1
BESTANDIGHETS-/EKSIP-KLASSE: NS-EN 13670, pkt. 4.2.1	UTFØRELSEKLASSE: 3	UTFØRELSEKLASSE: 3	UTFØRELSEKLASSE: 3
HERDEKLASSE: NS-EN 13670, pkt. 8.5 tabel 4	HERDEKLASSE: 3	HERDEKLASSE: 3	HERDEKLASSE: 3
NOMINELL OVERDEKKNING FOR ARMERINGSJERN: NS-EN 13670 NA.10.6 A c s 10mm			
KONSTRUKTIV ARMERING MONTERINGSJERN: NS-EN 13670 NA.10.6 A c s 10mm			
FUNDAMENTER UK: 50 mm			
UK VEGG: 35 mm			
YK VEGG: 35 mm			
DEKKER: 25 mm			
OMFARINGSLENGDE 500			

- ANMERKNINGER:
- 1) Tykkelse gulv på grunn generelt -100 mm.
 - 2) Generelt legges det inn K257 for gulv på grunn.
 - 3) Hvor det er rissanviser, må varmekabler legges i uk av betongdekke.
 - 4) Gulv på grunn avisoleres 10 mm mot søyler og andre gjennomføringer.
 - 5) For eksakt plassering av sluker og radonbrønner, se tegninger fra RIV
- HENVISNINGER:
- Armeringstegning dekke over lufg: B.200.3.01
 - Formtegning dekke over lufg: B.200.2.01
 - Bøyleliste P0

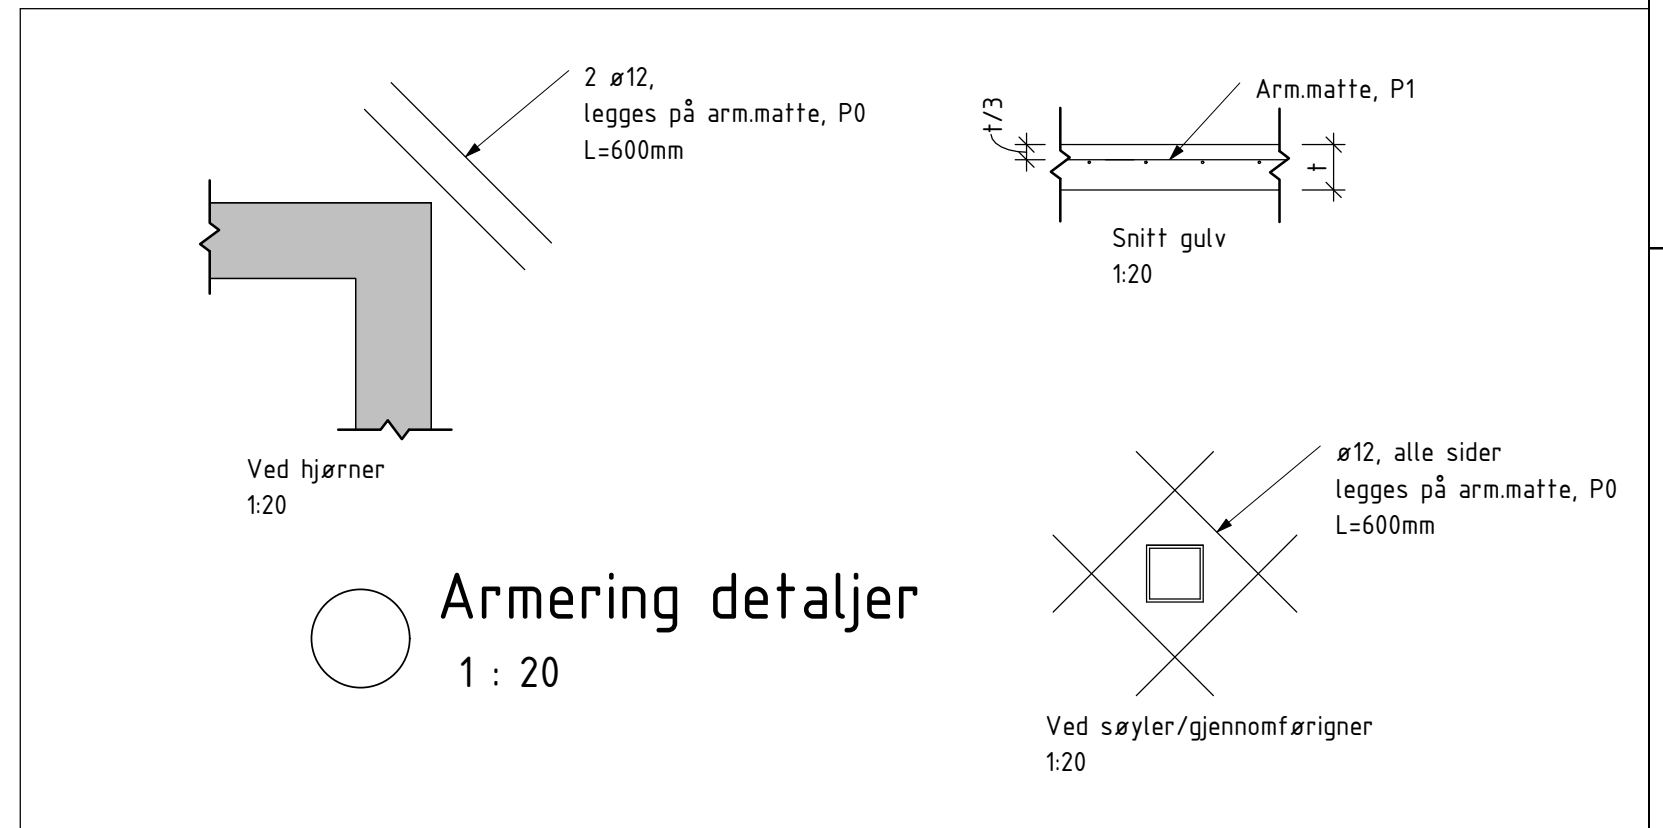


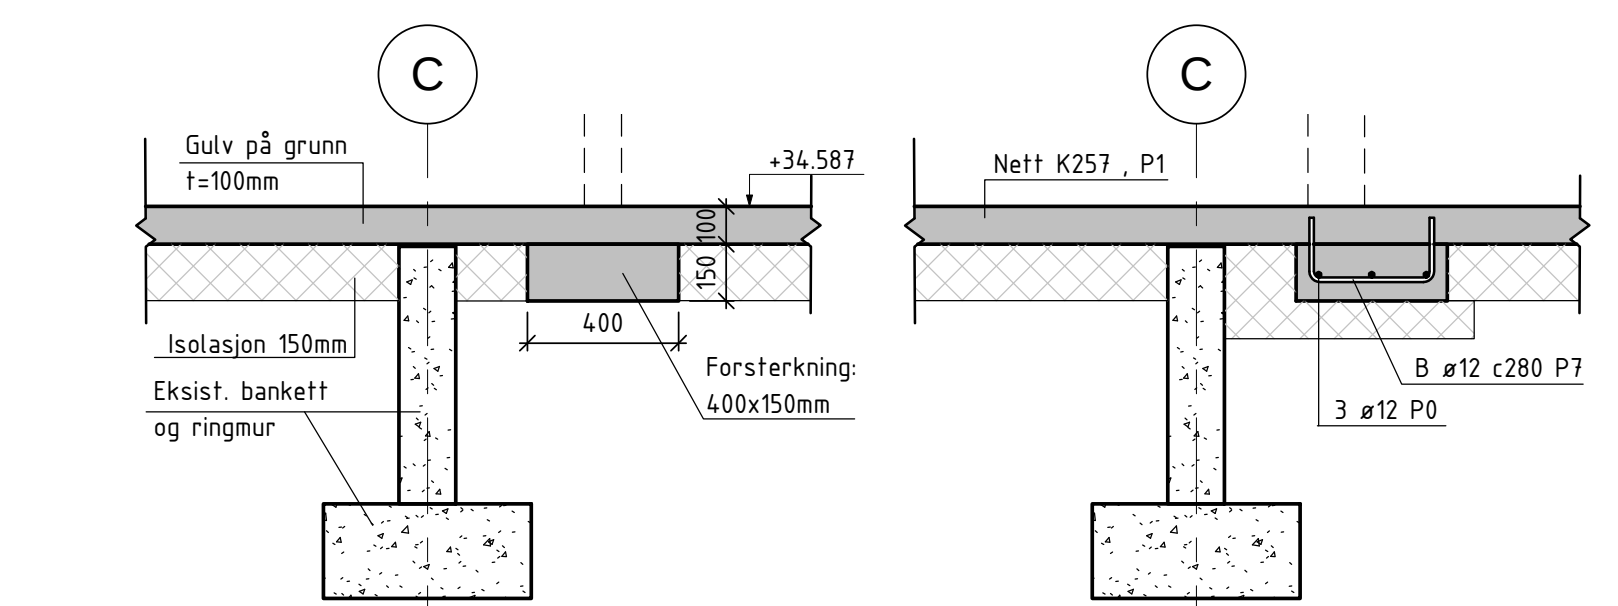

E E - Forsterkning av gulv for bærevegger- Form og armering
1 : 20

Kompleks		Bygg		Fag		System		Type		Materiale		Fase		Status	
B.214.3.001															
Fotplater 120x120x10 m/ 4 stk. klar, L=150mm															

G Fotplater generelt
1 : 5

Som bygget		24.05.2017	GK	JKN
Justert fundament høyde snitt B-B. Justert fundament snitt E-E. Flyttet søylefundamenter. Imteget sluk med fall.		26.09.2016	GK	JKN
A Justert plassering søylefundamenter og nedsenk.		25.08.2016	GK	JKN
0 Arbeids tegninger		08.07.2016	GK	JKN
Prosjekt		Dato		Tegnet
Kontrollert		Dato		Kontrollert
SOM BYGGET				
REGION MIDT-NORGE - ÅLESUND				
Ramboll, Storgata 25, N-6002 Ålesund				
T +47 70 13 66 00, aalesund@ramboll.no				
HENT AS				
Sunnmøre Kriesesenter				
Fundamentsplan/ Gulvplan				
Form og armering				
B.214.3.001				