


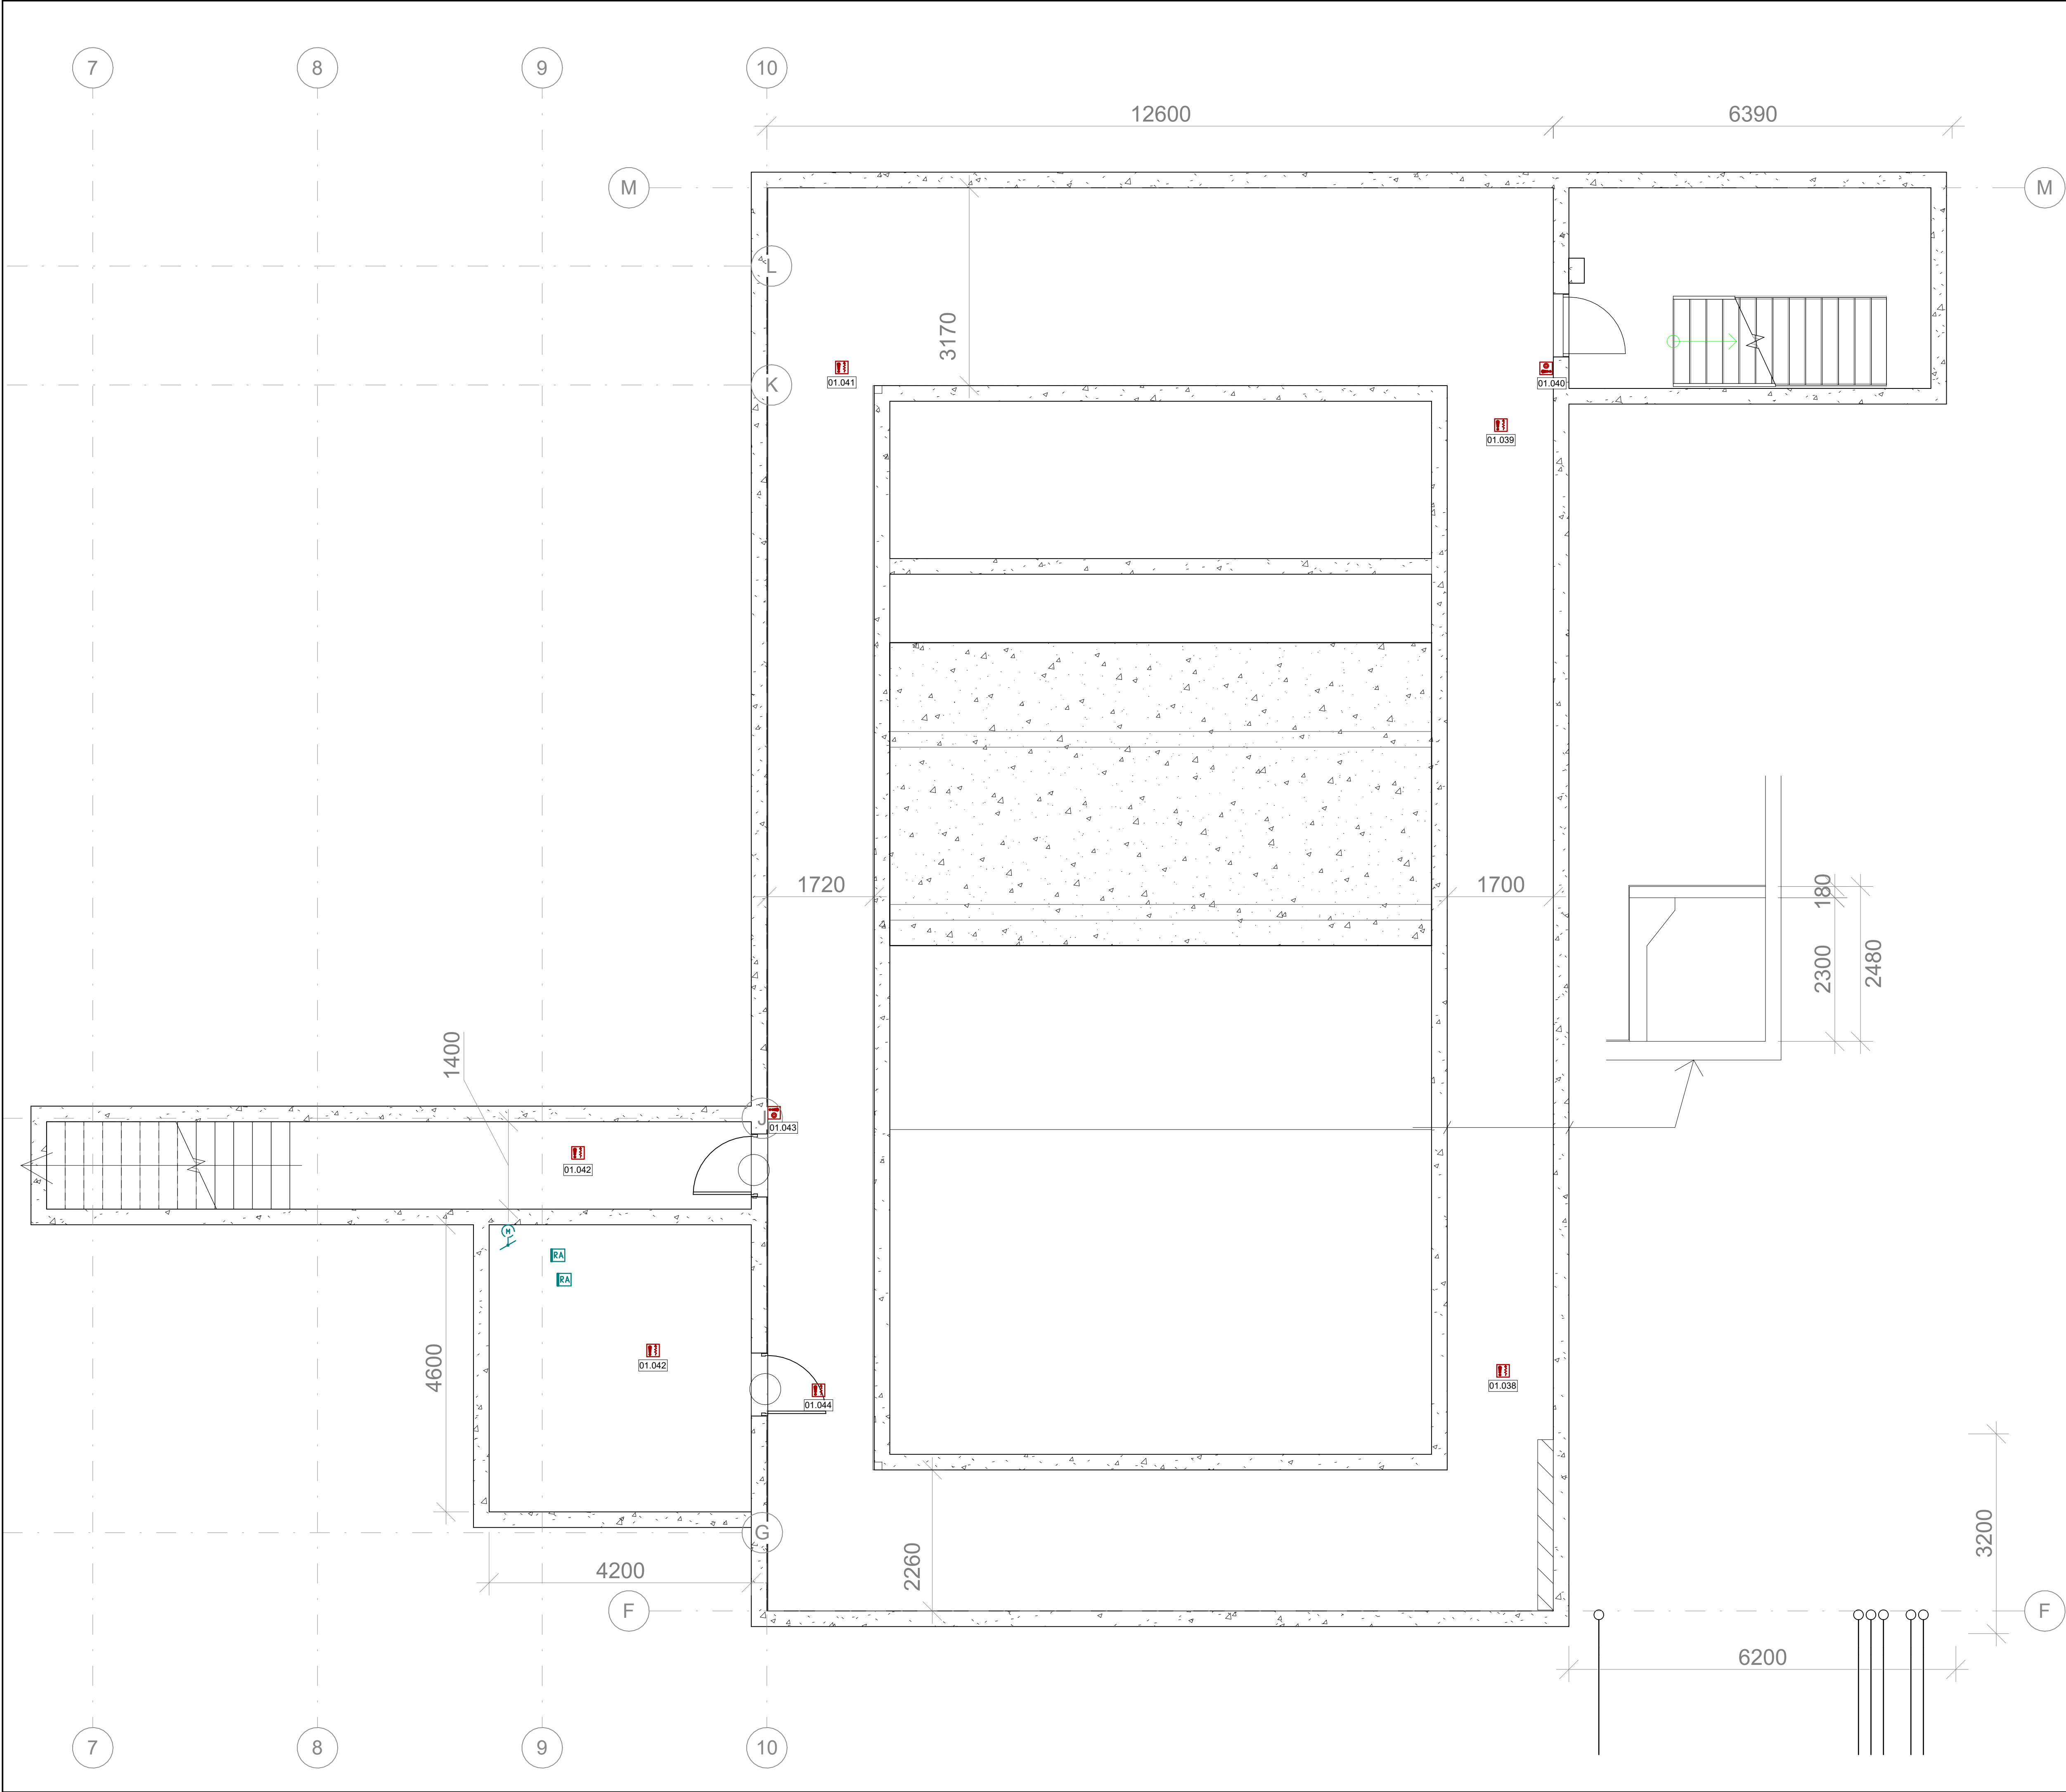

Tegningstittel:	Tegningsstatus:
Tele	SOM BYGGET
Dokumentnummer:	10251984 -RIE -U1-E-500-20-001

Rev	Endring	Urf	Kont:	Dato
Oppdragsgiver	Lierne Kommune	Urf av	Kont:	av
Tele	Kjeller	nojank	Ansvarlig	
Tittel	Sørlihallen	Dato	14.08.2026	
Format	A1 (594x841mm)	Målestokk	1:50	
Sweco oppdragsnr.	10251984	Sweco oppdragsleder	Jørgen Stenberg	
Sweco oppdragsnr.	10251984	Tegningsstatus	Anbudstegning	
Fagdisiplin	RIE	Tegningsnummer (bygg-et-fag-syst-type-løpenr)	U1-E-500-20-001	Status
Rev.				