


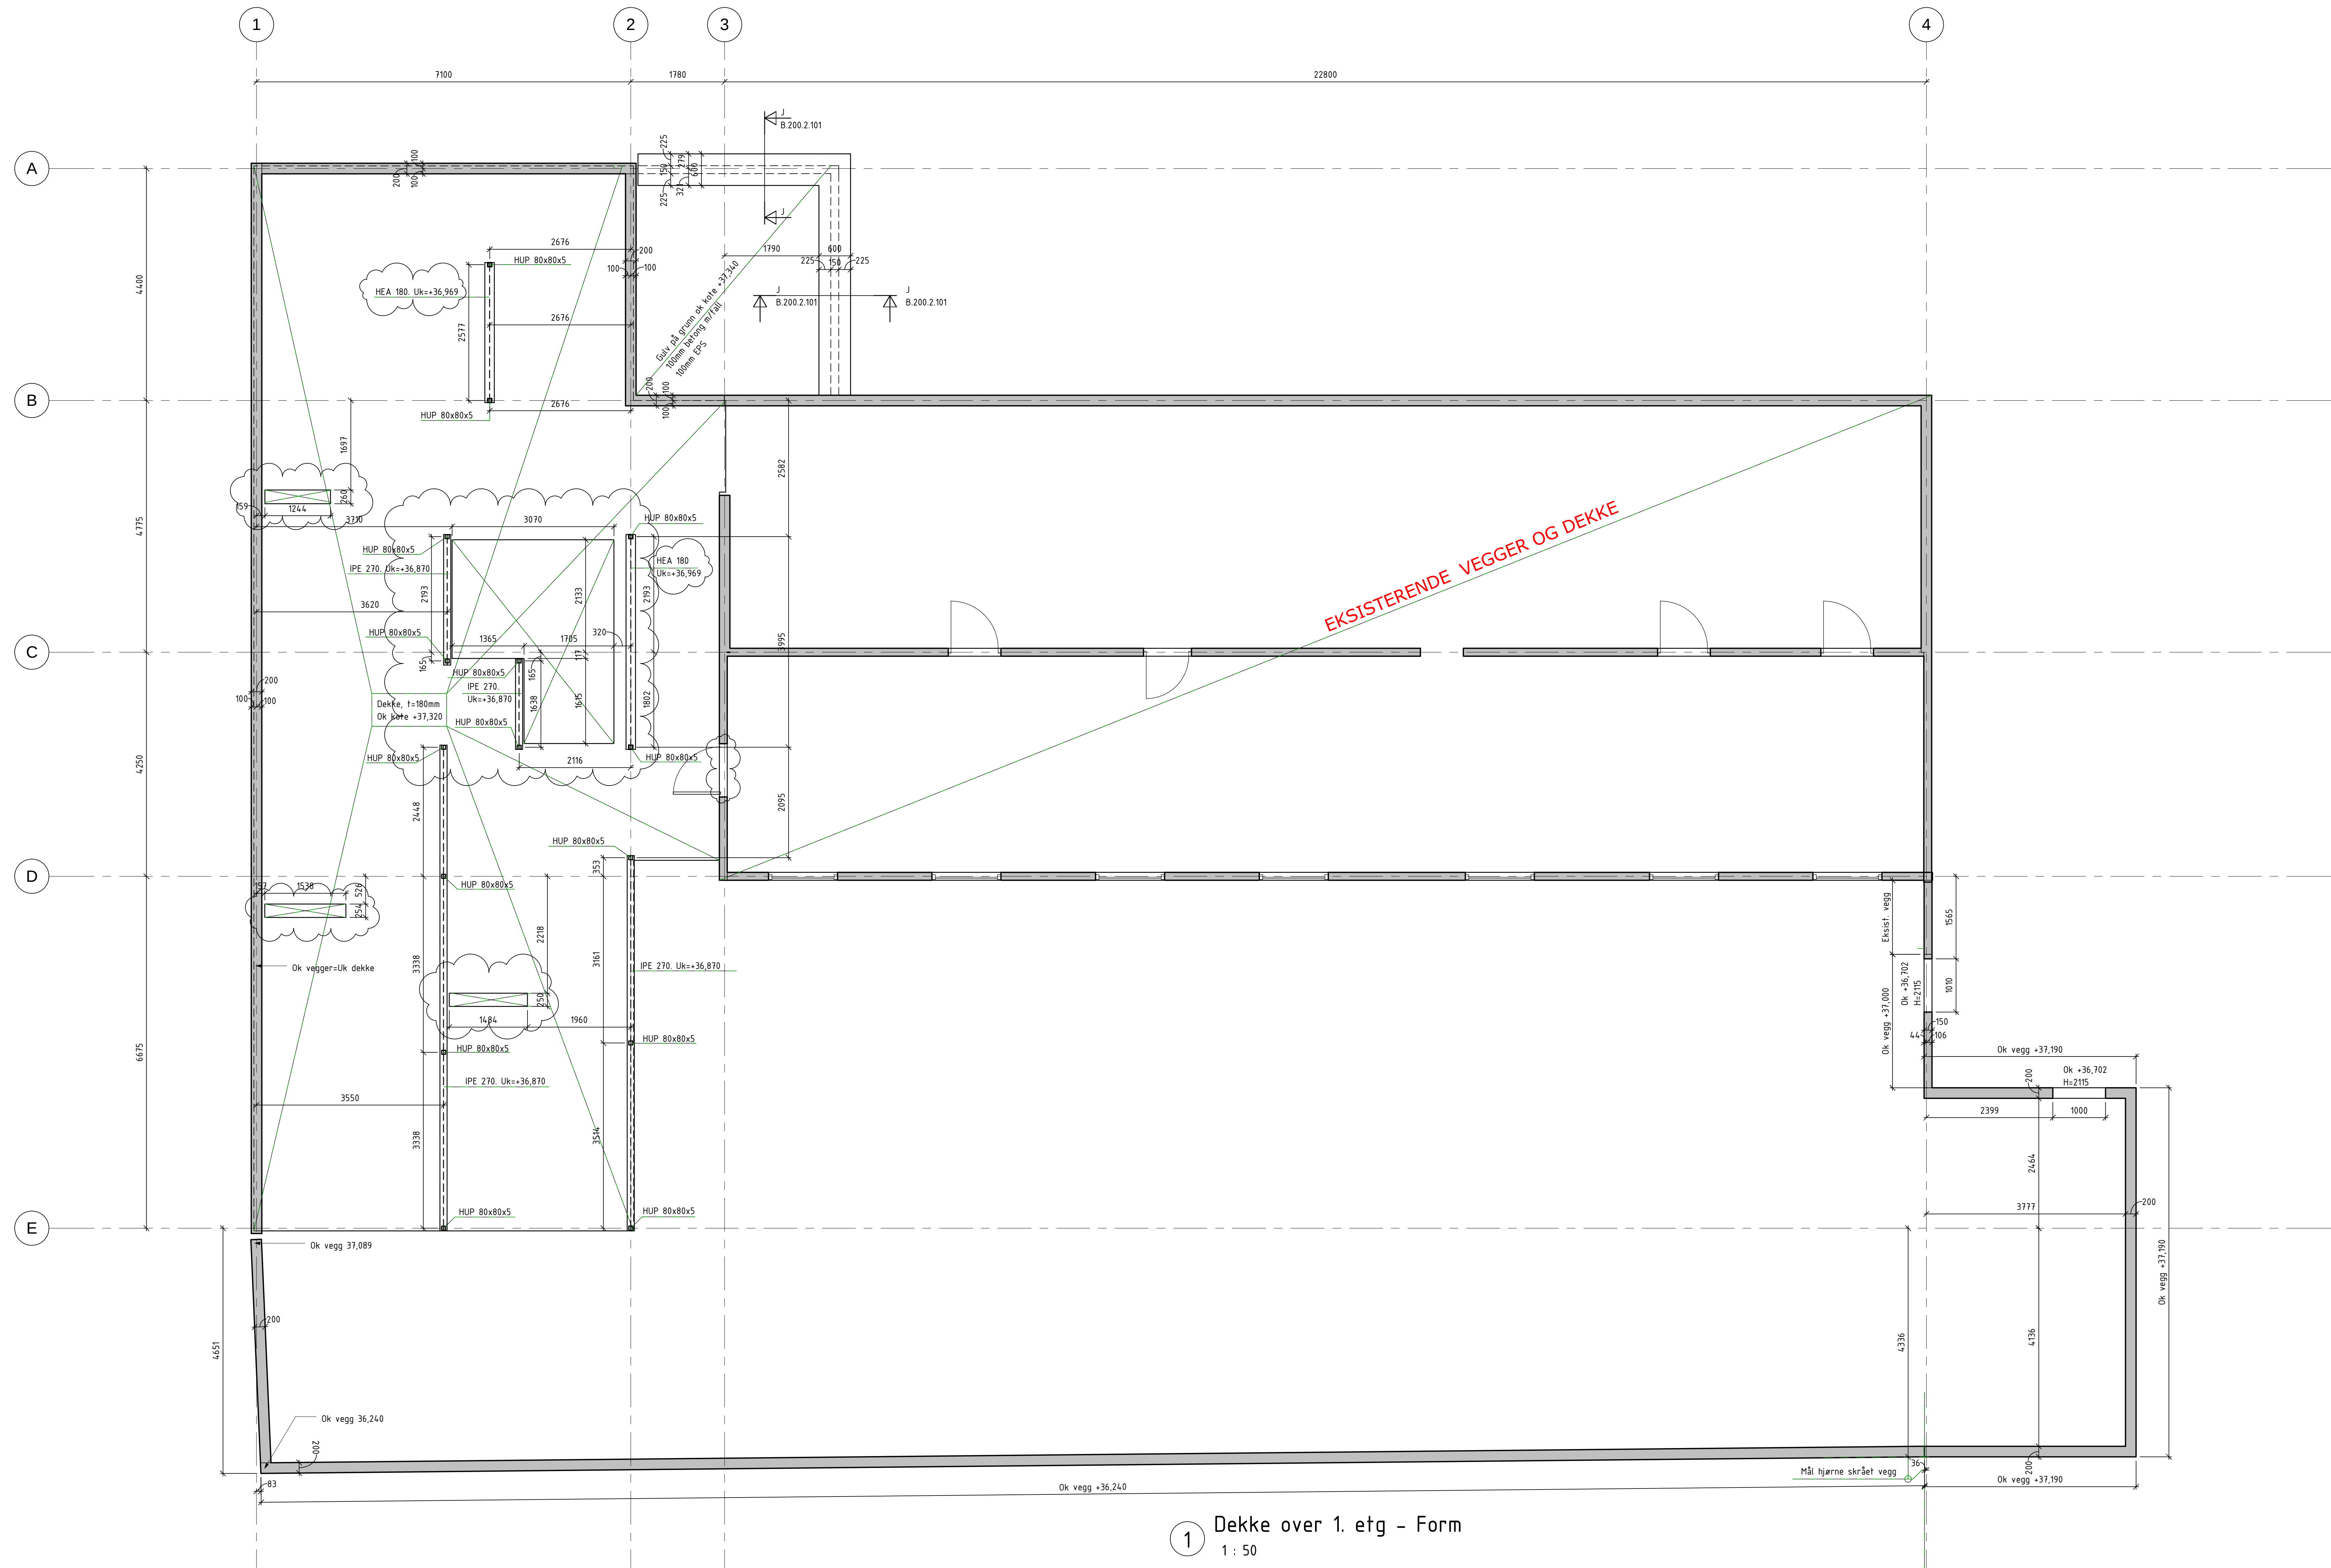

BETONGKONSTRUKSJONER			
PROSJEKTERT ETTER NS-EN 1992-1-1:2004+NA:2008			
BETONGKVALITET: NS-EN 1992-1-1, 3.2.1.2	Dekker: B30	ARMERING: RS 3078	Nett: B500NA
	Vegger: B30		Generelt: B500NC
Dmax: 32mm		Brannklasse: R30	
BESTANDIGHETS- / EKSP-KLASSE: NS-EN 206-1, par. 3.2.7	Generelt: M60/XC2	KLORIDKLASSE: NS-EN 206-1, par. 3.2.7	Generelt: CL 0,4
UTFØRELSE ETTER NS-EN 13670:2009 +NA:2010	UTFØRELSEKLASSE: 2	TOLERANSEKLASSE: 1	
	NS-EN 13670, par. 4.3.1		
HERDEKLASSE: NS-EN 13670, par. 8.3.1	3		
	NS-EN 13670, par. 8.3.1		
NOMINELL OVERDEKNING FOR ARMERINGSJERN: NS-EN 1992-1-1, par. 4.4.1			
KONSTRUKTIV ARMERING		MONTERINGSJERN	
NS-EN 13670 NA.13.6.4.4.1		NS-EN 13670 NA.13.6.4.4.1	
FUNDAMENTER UK:	50 mm	45 mm	
	JK VEGG: 35 mm	30 mm	
	VK VEGG: 35 mm	30 mm	
	DEKKER: 25 mm	20 mm	
OMFARINGSLENGDE 500			

ANMERKNINGER:
1) Brannklasse stål: R30

HENVISNINGER:
- Armeringstegning dekke over 1.etg: B.200.3.101
- Fundamentplan/Gulvstøpeplan : B.214.3.001

Prosjekt	Bygg	Ans. System	Tipe	Upprinnelse	Revisjon	Fase	Status
B.200.2.101							
SOM BYGGET							
REGION MIDT-NORGE - ÅLESUND Ramboll, Storgata 25, N-6002 Ålesund T +47 70 13 66 00, aalesund@ramboll.no							
HENT AS Sunnmøre Kriesesenter							
Dekke over 1.etg. - Form							
1:50							
B.200.2.101							

J - Generelt snitt vogn/sykkel
1 : 20