


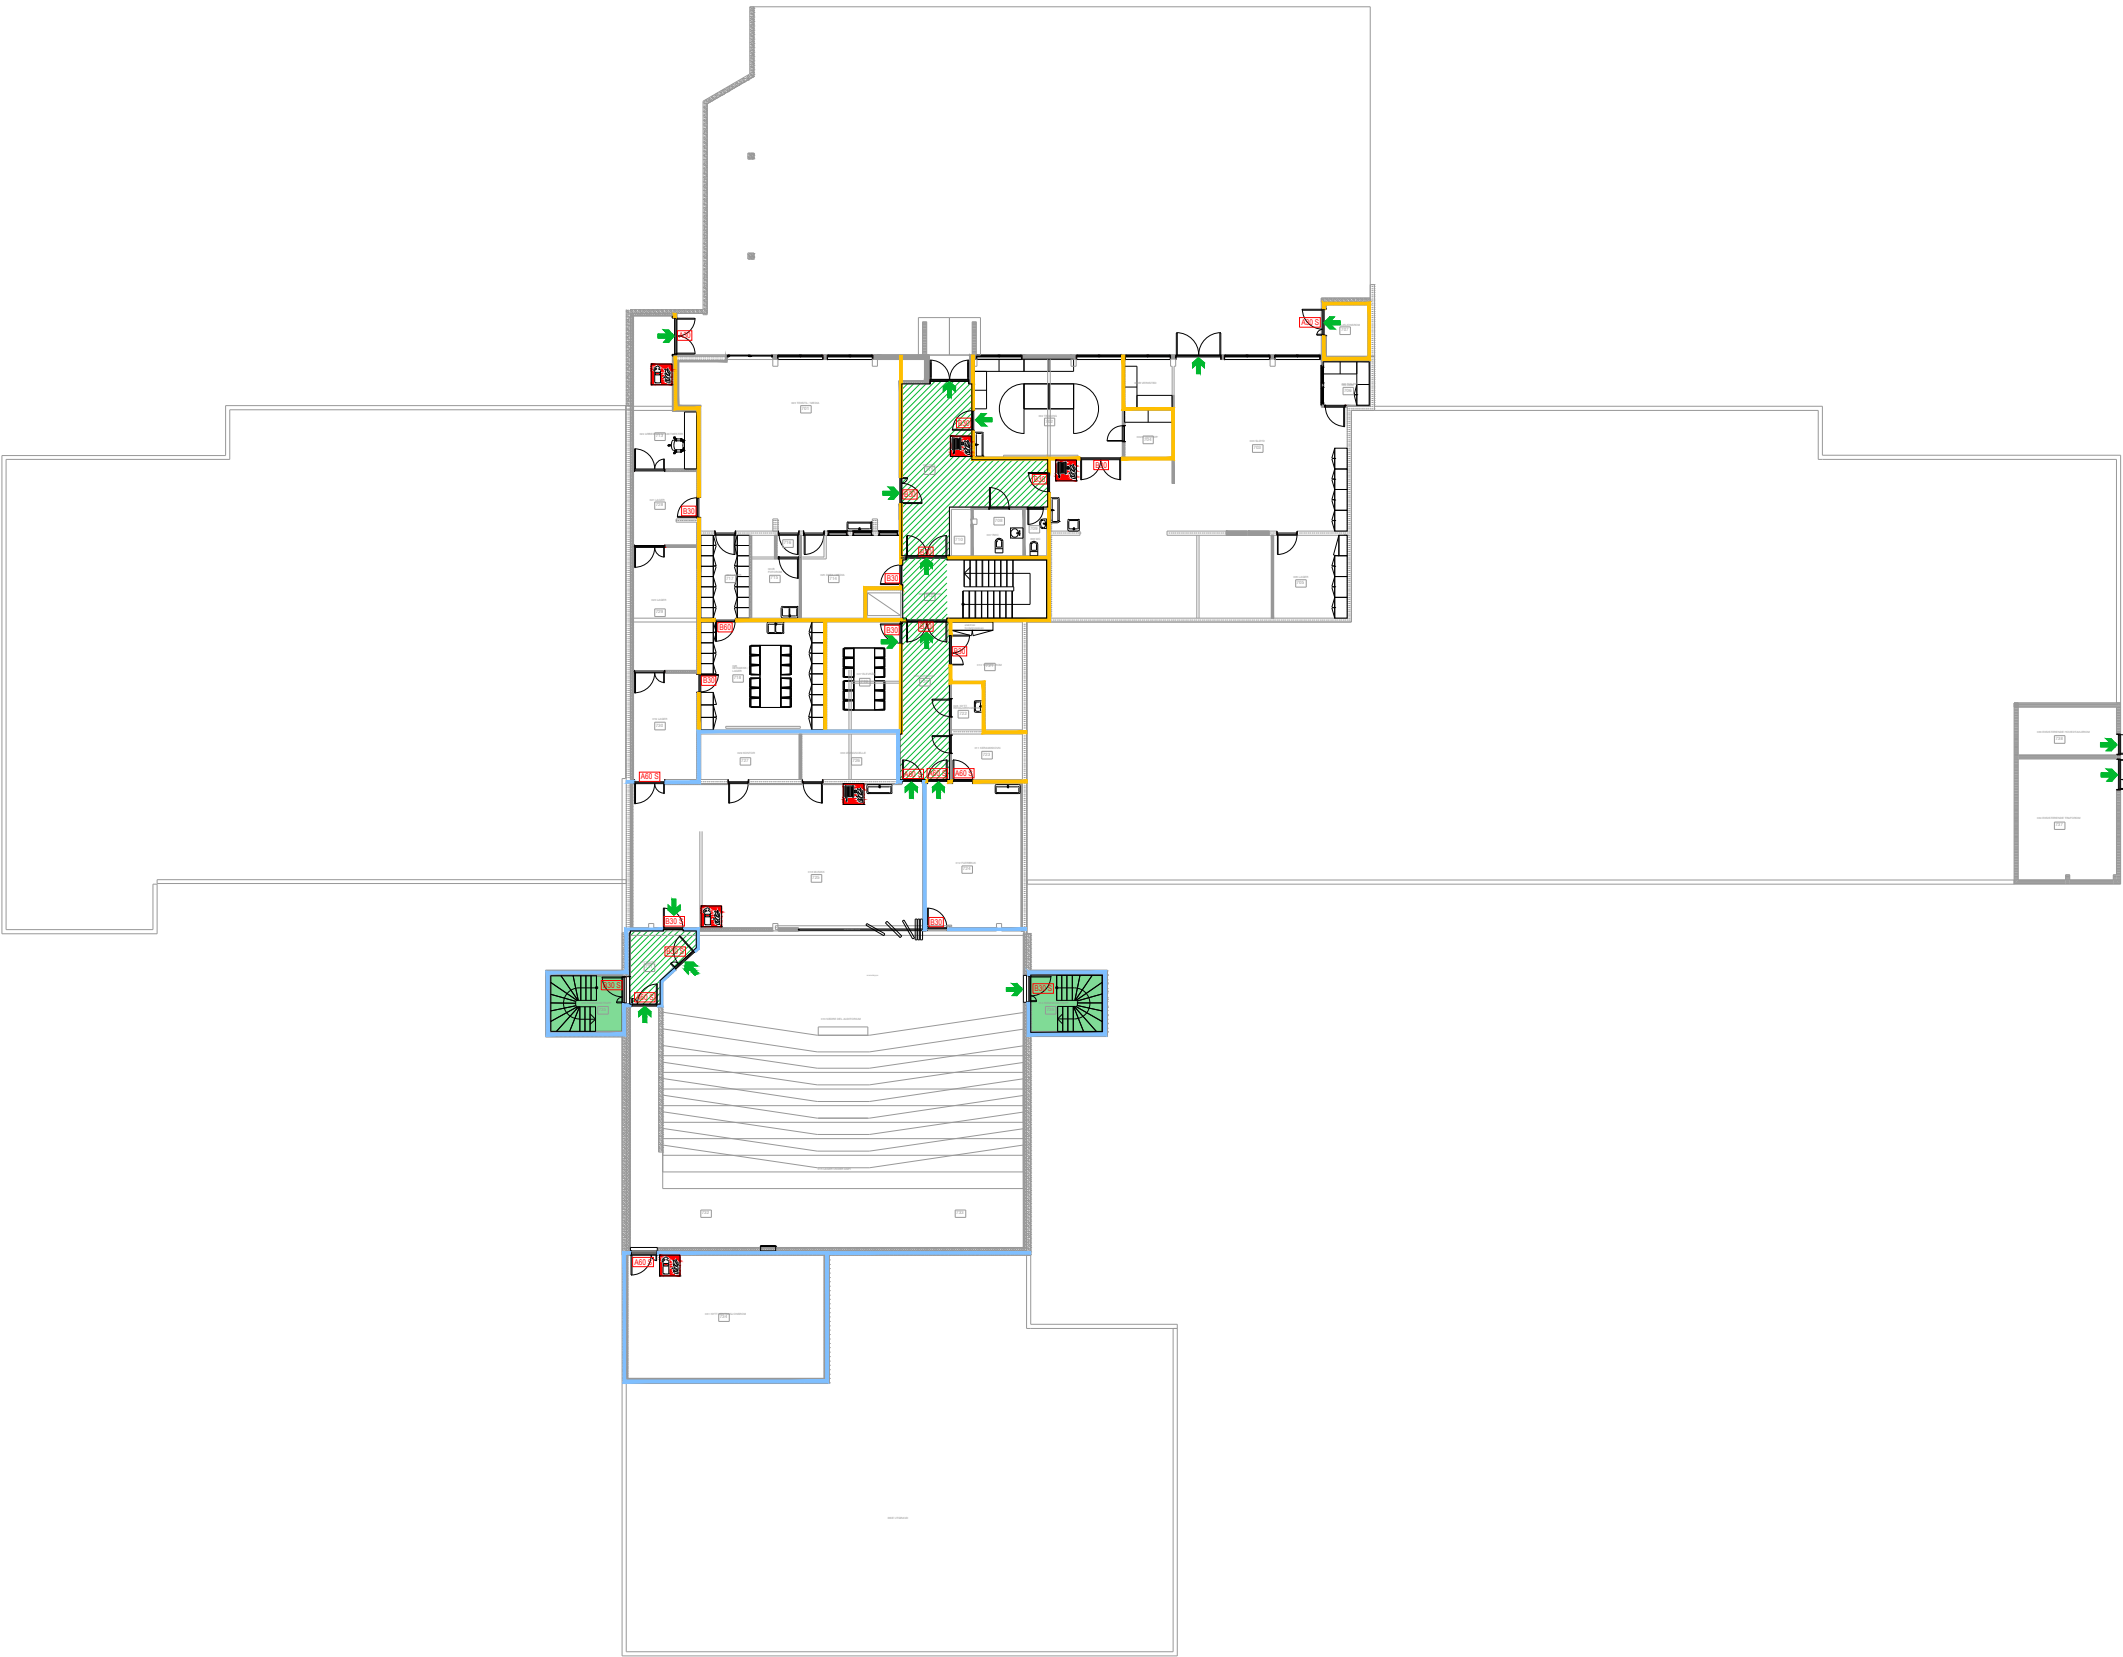

SYMBOLFORKLARING:

- Branncellebegrensende skille EI60 [B60]
- Branncellebegrensende skille EI30 [B30]
- Rømningsretning
- Rømningsveier
- Trapperom
- Brannslange
- Håndslukker

DØRER:

- B30 Dører EI₂ 30-Sa
- A30 Dører EI₂ 30-Sa
- B60 Dører EI₂ 60-Sa
- B30 S Dører EI₂ 30-CSa
- A30 S Dører EI₂ 30-CSa
- A60 S Dører EI₂ 60-CSa

Rev.	Dato	Revisjonen gjelder	Sign	Kontr.
Revisjoner				
As built				
Kristiansund kommune				
Ignist AS Ulvenvøien 82E 0581 Oslo Telefon: 22 20 20 01 				
Frei ungdomsskole		Tyrhaugen 2 6522 Frei Gnr/bnr 1505-135 / 92	DATO 26.06.2025	
Brannplan 1. etasje			MALESTOKK 1 : 365 (A3) TEGN AH KONTR MIB	
PROSJEKT P300002.08		TEGN.NR. P300002.08-RIBR-P01-2	REVISJON 00	