


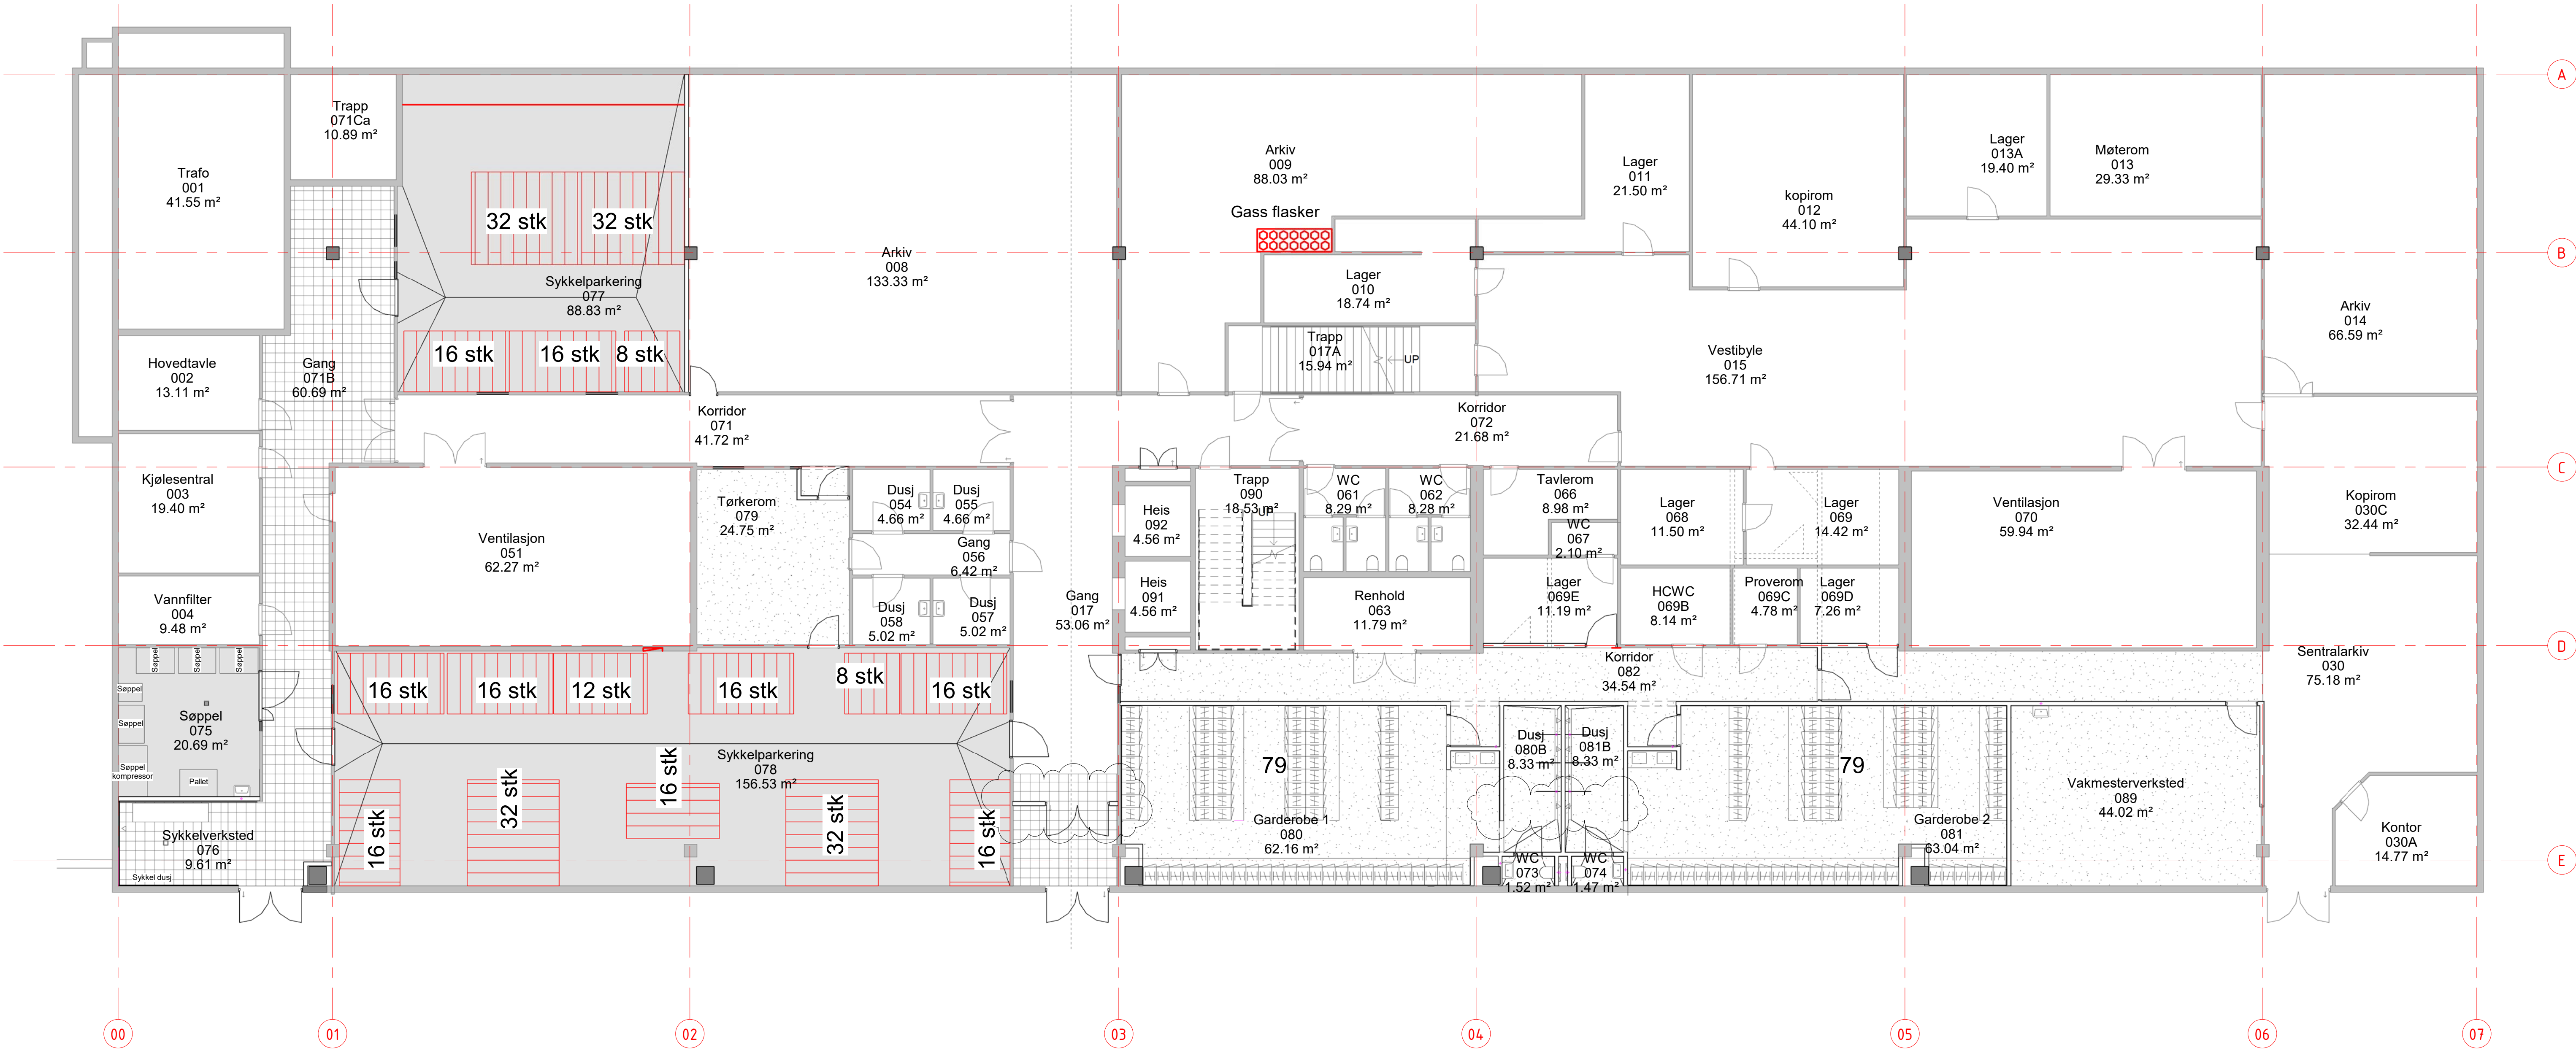

3	26.10.2020	Nyglaser i gangene 017, demontering av glassvegg i dusj område	MP	
2	08.09.2020	Endring i sykkelverksted på byggetid. Endring i gulv og dusj	MP	
1	31.03.2020	Skissering i dusj, justering av garderobe møbler, måling av dusj dørutplass, justering av vakmesterverksted	MP	
Rev	Dato	Tekst	Tegn	Kont

Tegning:
Plan 1U 1.100

Fase:
SOM BYGGET

Tegninger:..
A21.001

Dato:	08.09.2020	Prosjektør: 3844083	Tegnet av: MP	Rev.: 3
Målestokk:	1:100	Format: A1	Kontrollert av: KK	Rev. dato: 26.10.2020

Prosjekt: Sykkelparkering OK23

Adr: Olav Kyrresgate 23,
4005 Stavanger

Positr:

Gnr./Bnr:

Byggnr:



Bymiljø og utbygging
Stavanger eiendom

Postboks 8001, 4068 Stavanger
Telefon 04005
www.stavanger.kommune.no
Org.mr. NO 864 965 226

STAVANGER KOMMUNE

26.10.2020 13:19:51 U:\BMU Stavanger eiendom\2 PROSJEKT\2 Arkitektur\PROSJEKT\1U1 Sykkelparkering_1U1\ Arkitektur\Rev1\1U1_Sykkelparkering_1U1.som bygget 1x