




Z	-	Som bygget	26.08.2019	RJP	PBP
Rev.	Ant.	Revisjon gester	Dato	Tegn	Kontroll
Taggingssam:			Taggingssamnummer:		Revisjon
Samleplan 2			A20.033		Z

PROSJEKTERENDE:

A	Ark: Borealis Arkitekter as Storgata 124 Postboks 1131, 9261 Tromsø	Paul B. Pincus paul@borealisark.no Aina Bjerke aina@borealisark.no	77 66 34 00 909 16 753 418 08 447
B	RIB: Rambøll AS Olav V gt. 100, Postboks 1363, 8001 Bodø	Erik Norø Fygle erik.fygle@ramboll.no	907 46 837
V	RIV: Rambøll AS Sjøhagen 6, 4068 Stavanger	Terje Byberg terje.byberg@ramboll.no	934 61 577
E	RIE: Rambøll AS Sjøhagen 6, 4068 Stavanger	Veslemøy Utengen Veslemoy.utenen@ramboll.no	970 63 751
Br	RIBr: Total Brannsikring AS Sørenskriverveien 9 Postboks 268, 9502 Alta	Maiken Storvann maiken@totbrann.no	922 98 666 922 53 342
L	LARK: Polar landskap as Postboks 19, 8501 Narvik	Holger Lachmann holger@polarlandskap.no	769 46 177

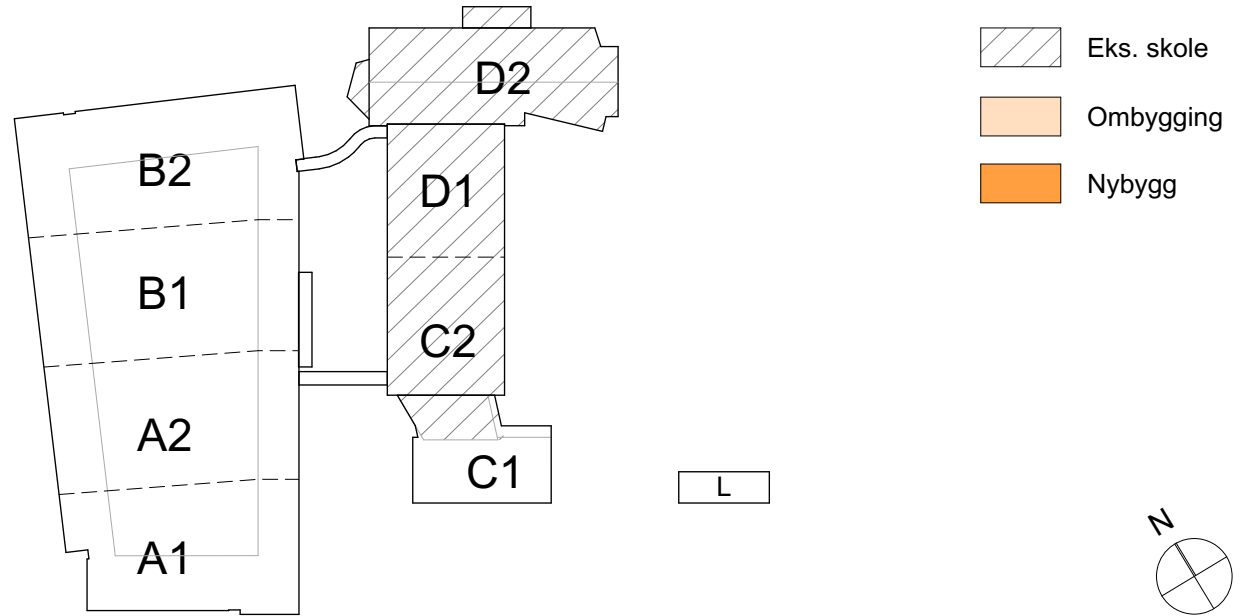

Samleplan 2			
Saksbehandler Paul B. Pincus/Aina Bjerke		Målestokk A1=1:200 A3= 1:400	Tegningssamnummer A20.033
Tegn Rjp		Revisjon Z	
Kontroll AB		Dato 11.12.2017	
Prosjekt Samlokalisering Vest-Lofoten videregående skole Entreprise A-D			
Fase Som bygget			
Byggherre Nordland FYLKESKOMMUNE		Prosjektnummer 2017.17	