


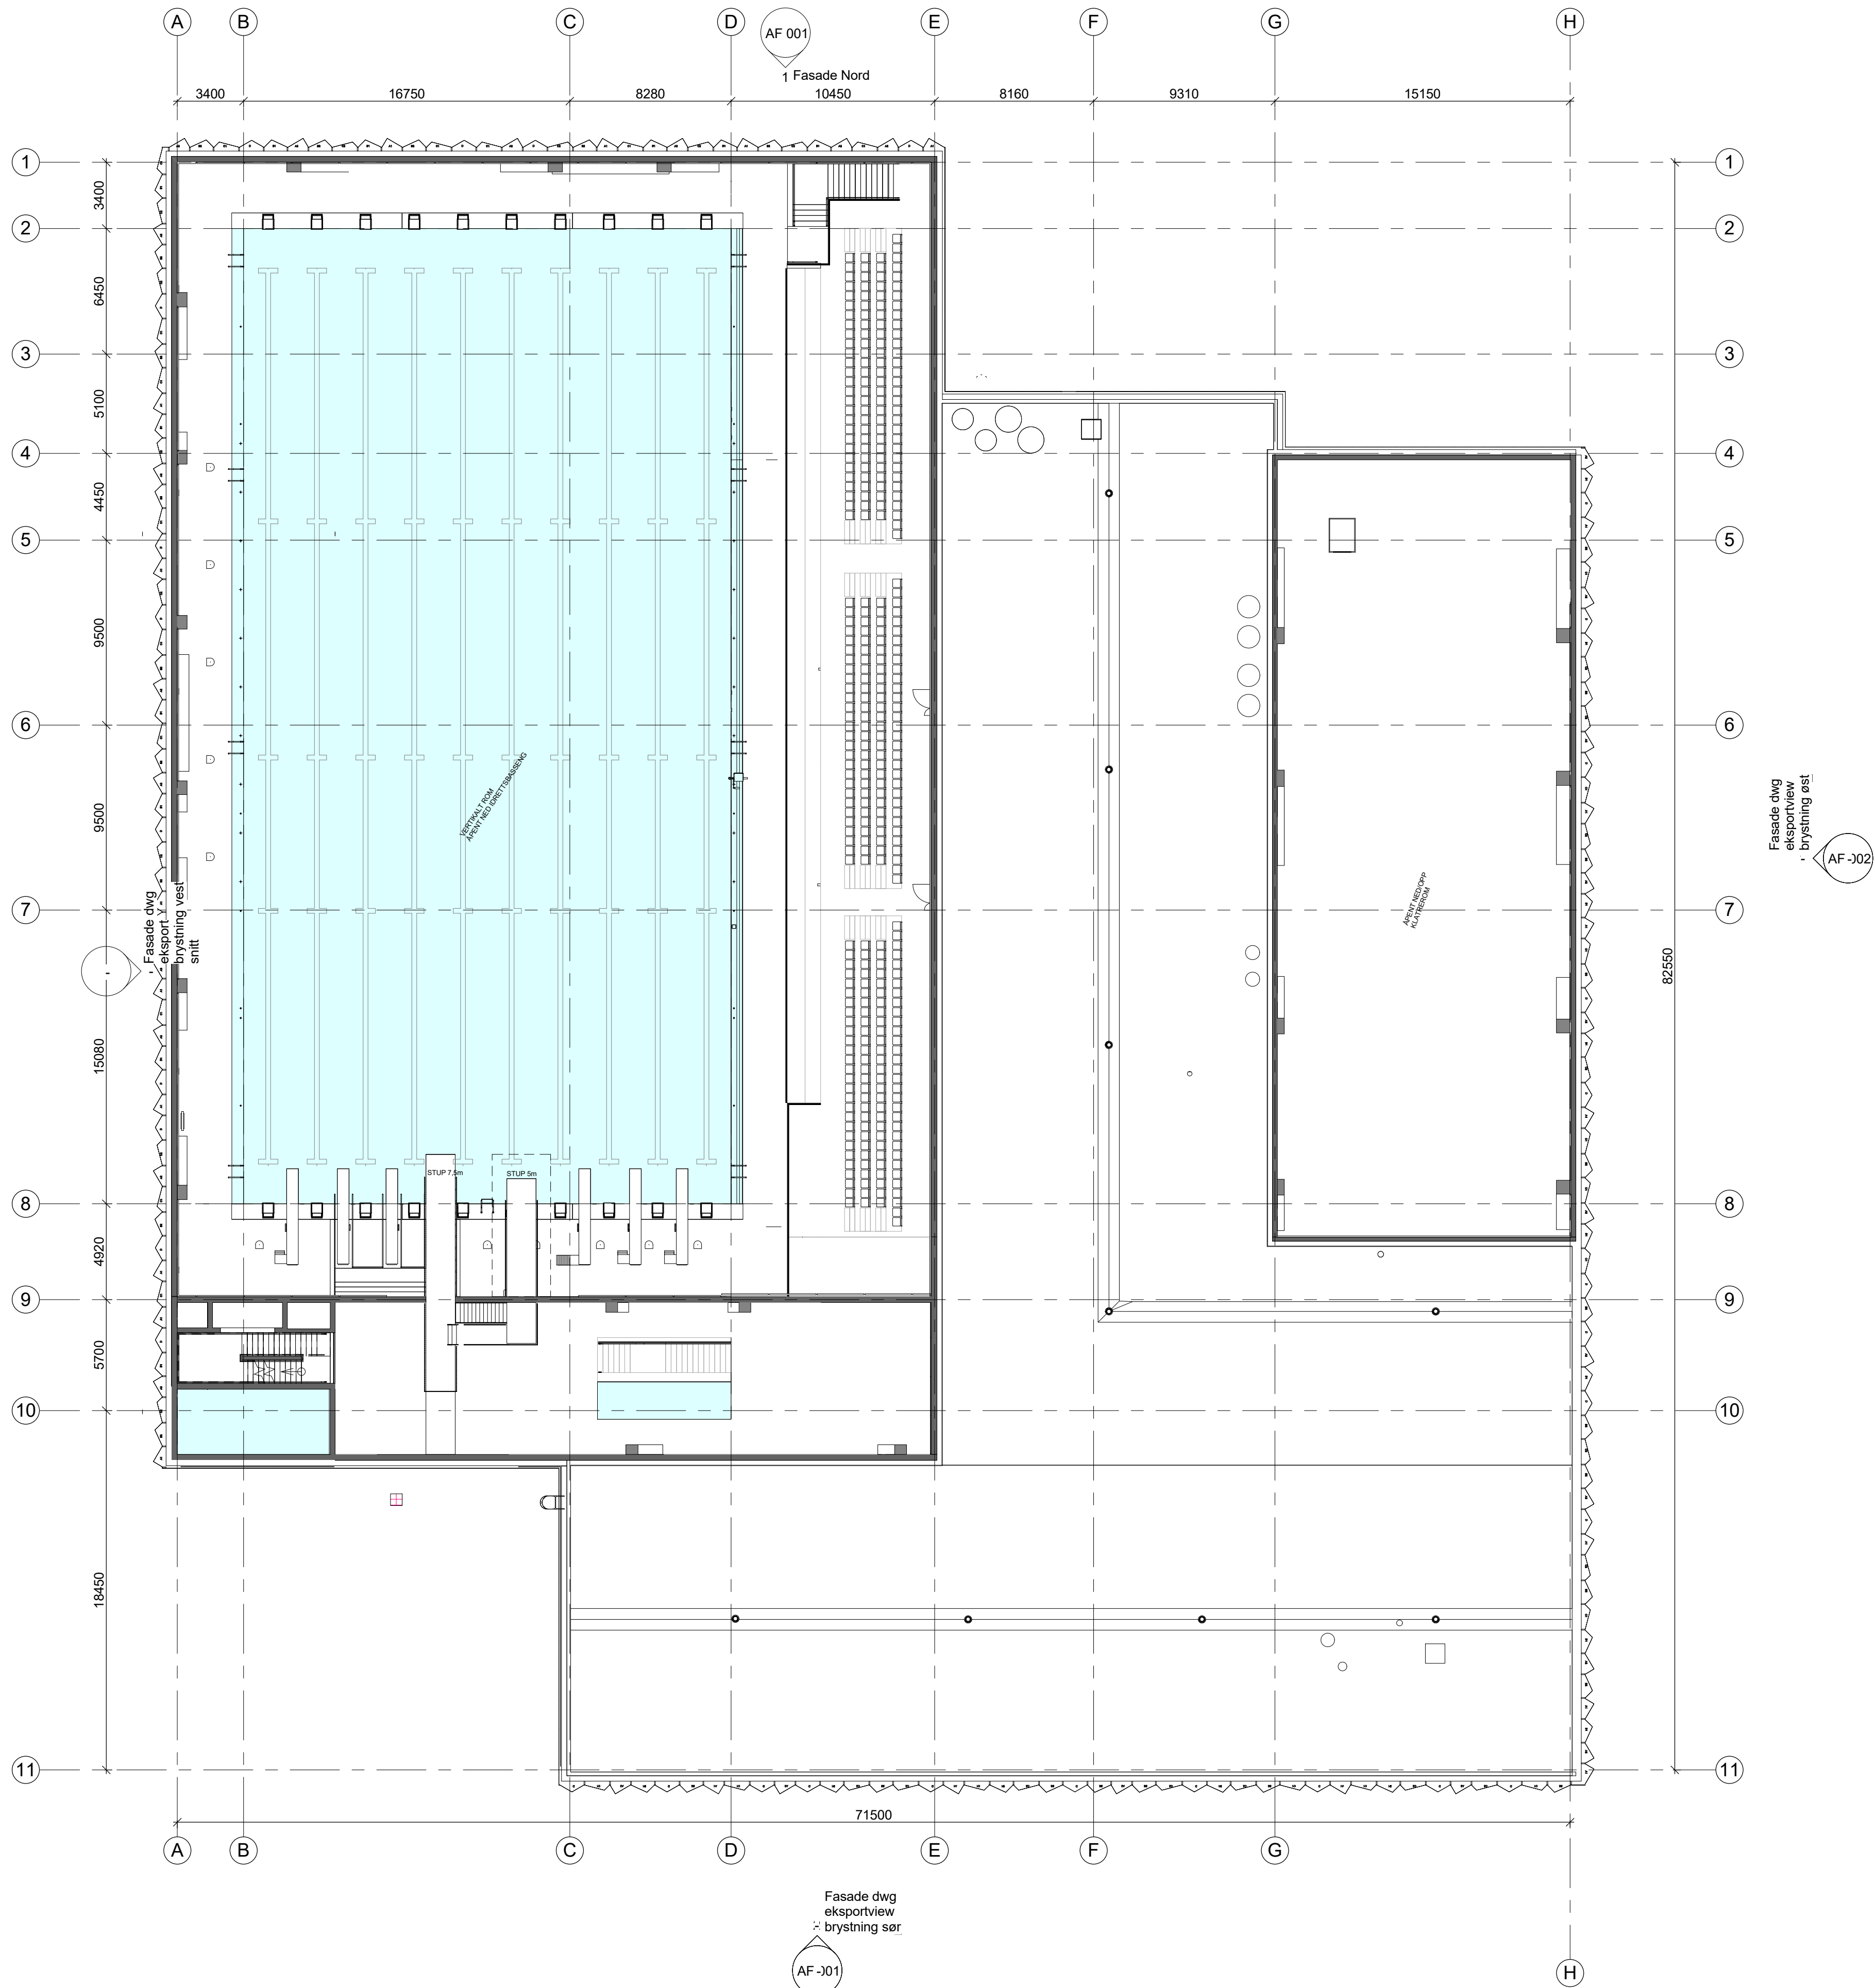

Tegningsnummer: **AP-03** Revisjon: **D-04**

PGL	Asplan Viak AS	Tlf: 93230334
ARK	v/ Ingvill Langballe	ingvill.langballe@asplanviak.no
LARK	Asplan Viak AS	Tlf: 45499472
RIB	v/ Rune Langseth	rune.langseth@asplanviak.no
RIV	Asplan Viak AS	Tlf: 95991419
RIE	v/ Ann-Kjersti Johnsen	ann.kjersti.johnsen@asplanviak.no
RIBR	Asplan Viak AS	Tlf: 90948933
IARK	v/ Skjalg Fredheim	skjalg.fredheim@asplanviak.no
RIVM	Asplan Viak AS	Tlf: 93243089
	v/ Olav Rødstoga	Olav.Rodstoga@asplanviak.no
	Asplan Viak AS	Tlf: 91382405
	v/ Per Arne Brattfjord	PerArne.Brattfjord@asplanviak.no
	Asplan Viak AS	Tlf: 97706949
	v/ Arnfinn Moksnes	arnfinn.moksnes@asplanviak.no
	Asplan Viak AS	Tlf: 41547906
	v/ Arnefinn Hurum	Arnefinn.Hurum@asplanviak.no
	Processing AS	Tlf: 92443060
	v/ Thomas Lislegård	thomasl@processing.no

D - 04	SOM BYGGET	25.01.2019	SJ	RL
B - 03	Justerer planer til revisjonsplaner 1:50	24.11.2017	HHW	RL
B - 02	Oppfølging II arbeidsdesigning EM-ARK-109	15.03.2017	HHW	RL
B - 01	Arbeidsdesigning EM-ARK-100	01.11.2016	HHW	RL
Rev.	Tekst:	Rev.dato:	Tegn.	Kont:

SOM BYGGET

Prosjekt:
Tromsøbadet
Tromsø kommune, Utbyggingstjenesten
Plan 3. Etasje

Oppdragsleder: **Rune Langseth** Koordinatystem: **NTM 18** Målestokk:
Oppmåling: **534323-01** Høyde datum: **NN 54** Arkformat: **A1**
Tegn. nr: **AP-03** Rev. **D-04**
Fig. Type: Etg. Leper: