
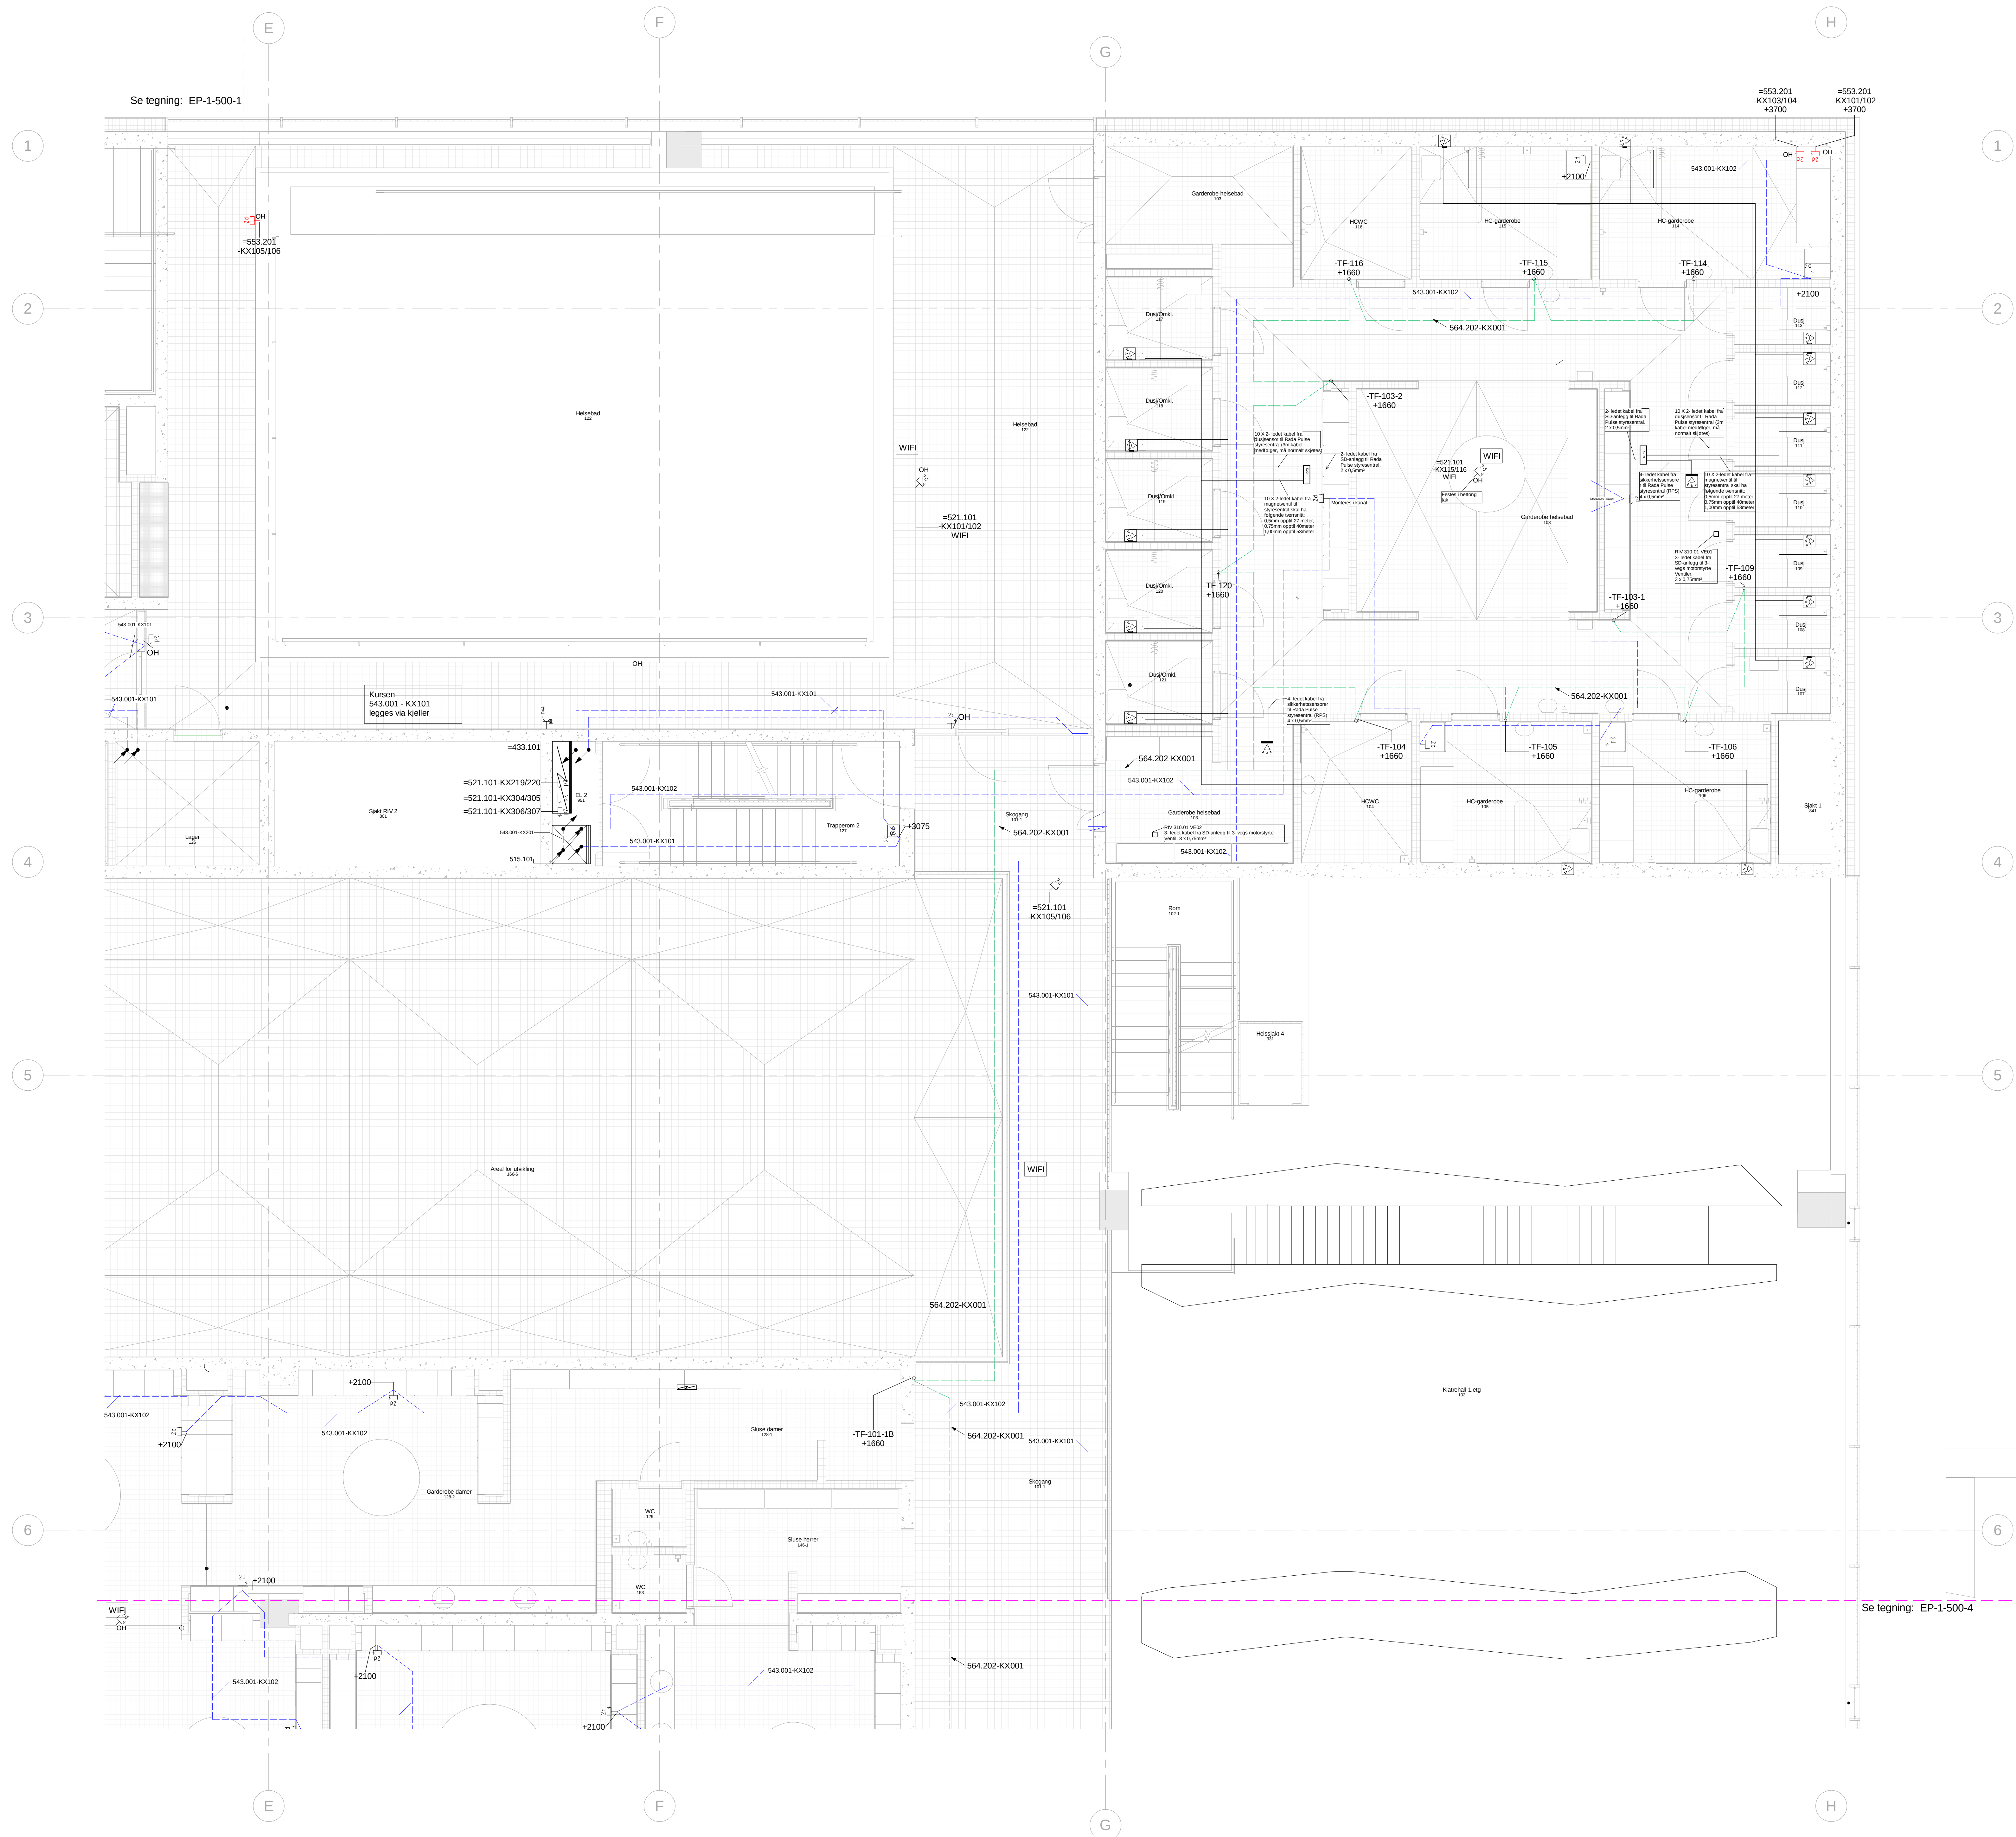


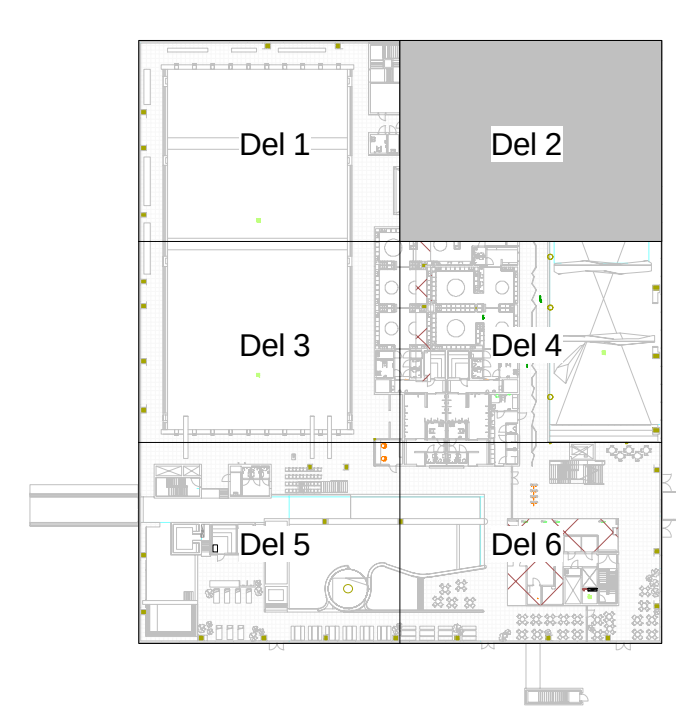

	Fiber datauttak
	Dobbelt datauttak påvegg
	Dobbelt datauttak innfelt
	Dobbelt datauttak Tak/over himling
	Dobbelt datauttak i gulvokk
	Rada pulse Dusjsystem
	Fordelerskap, gulvvarme
	Dusj avspå PIR
	KNX-kabel
	Metrabus
	XLR-kontakt
	Plassering aktive spejld
	Punkt/koblingsboks
	Sikkerhetssensorer til Rada Pulse
	Riv 310.01 3-vegs motorsyrtte Ventil.
	3G2,5mm² For Poseidon
Tegningsprogrammet EP-1-500-2	Revisjon Z-01

[illegible]

Som bygget

Prosjekt
Tromsøbadet
Oppdragsgrupper:
Tromsø kommune, Utbyggingstjenesten

Tele og Autom. Plan 1 Del 2

Opplysninger: **Rune Langseth**
Opplysninger: **534323-01**

Koordinatsystem: **NTM 18**
Høydeklasse: **NN 54**

Målestokk: **1 : 50**
Akkord: **A0**

Tegn nr.: **EP-1-500-2**

Rev: **Z-01**