


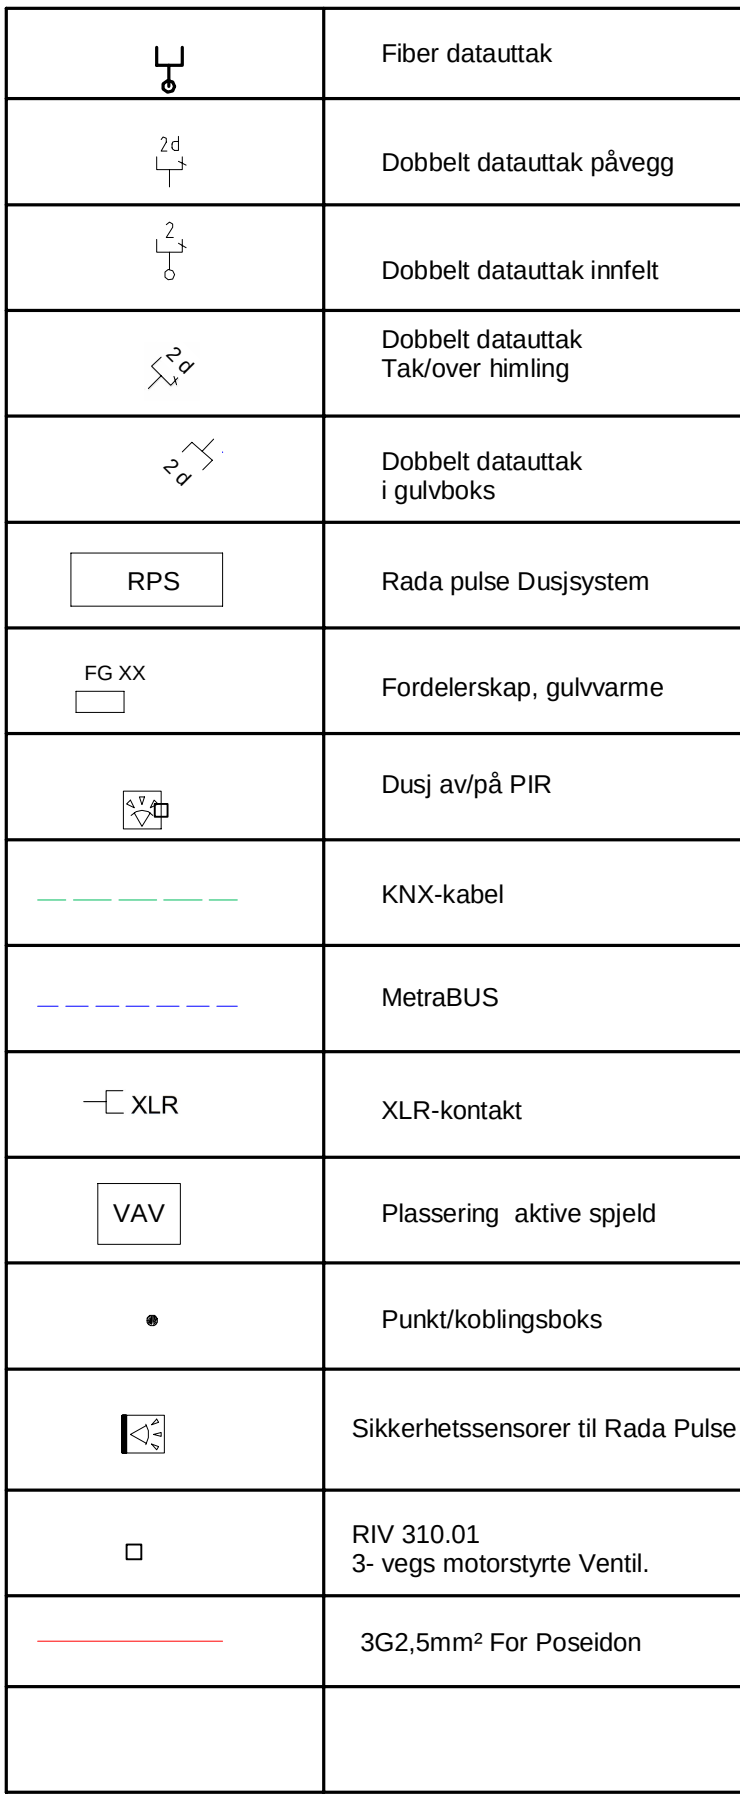

Z - 01	Som bygget		01.11.2019	KSL	JN
Rev.	Tekst		Rev.date:	Tegn.	Kr.

Som bygget

		
Projekt Tromsøbadet		
Oprettelsesår Tromsø kommune, Utbyggingstjenesten		
Tele og Autom. Plan 1 Del 6		
