


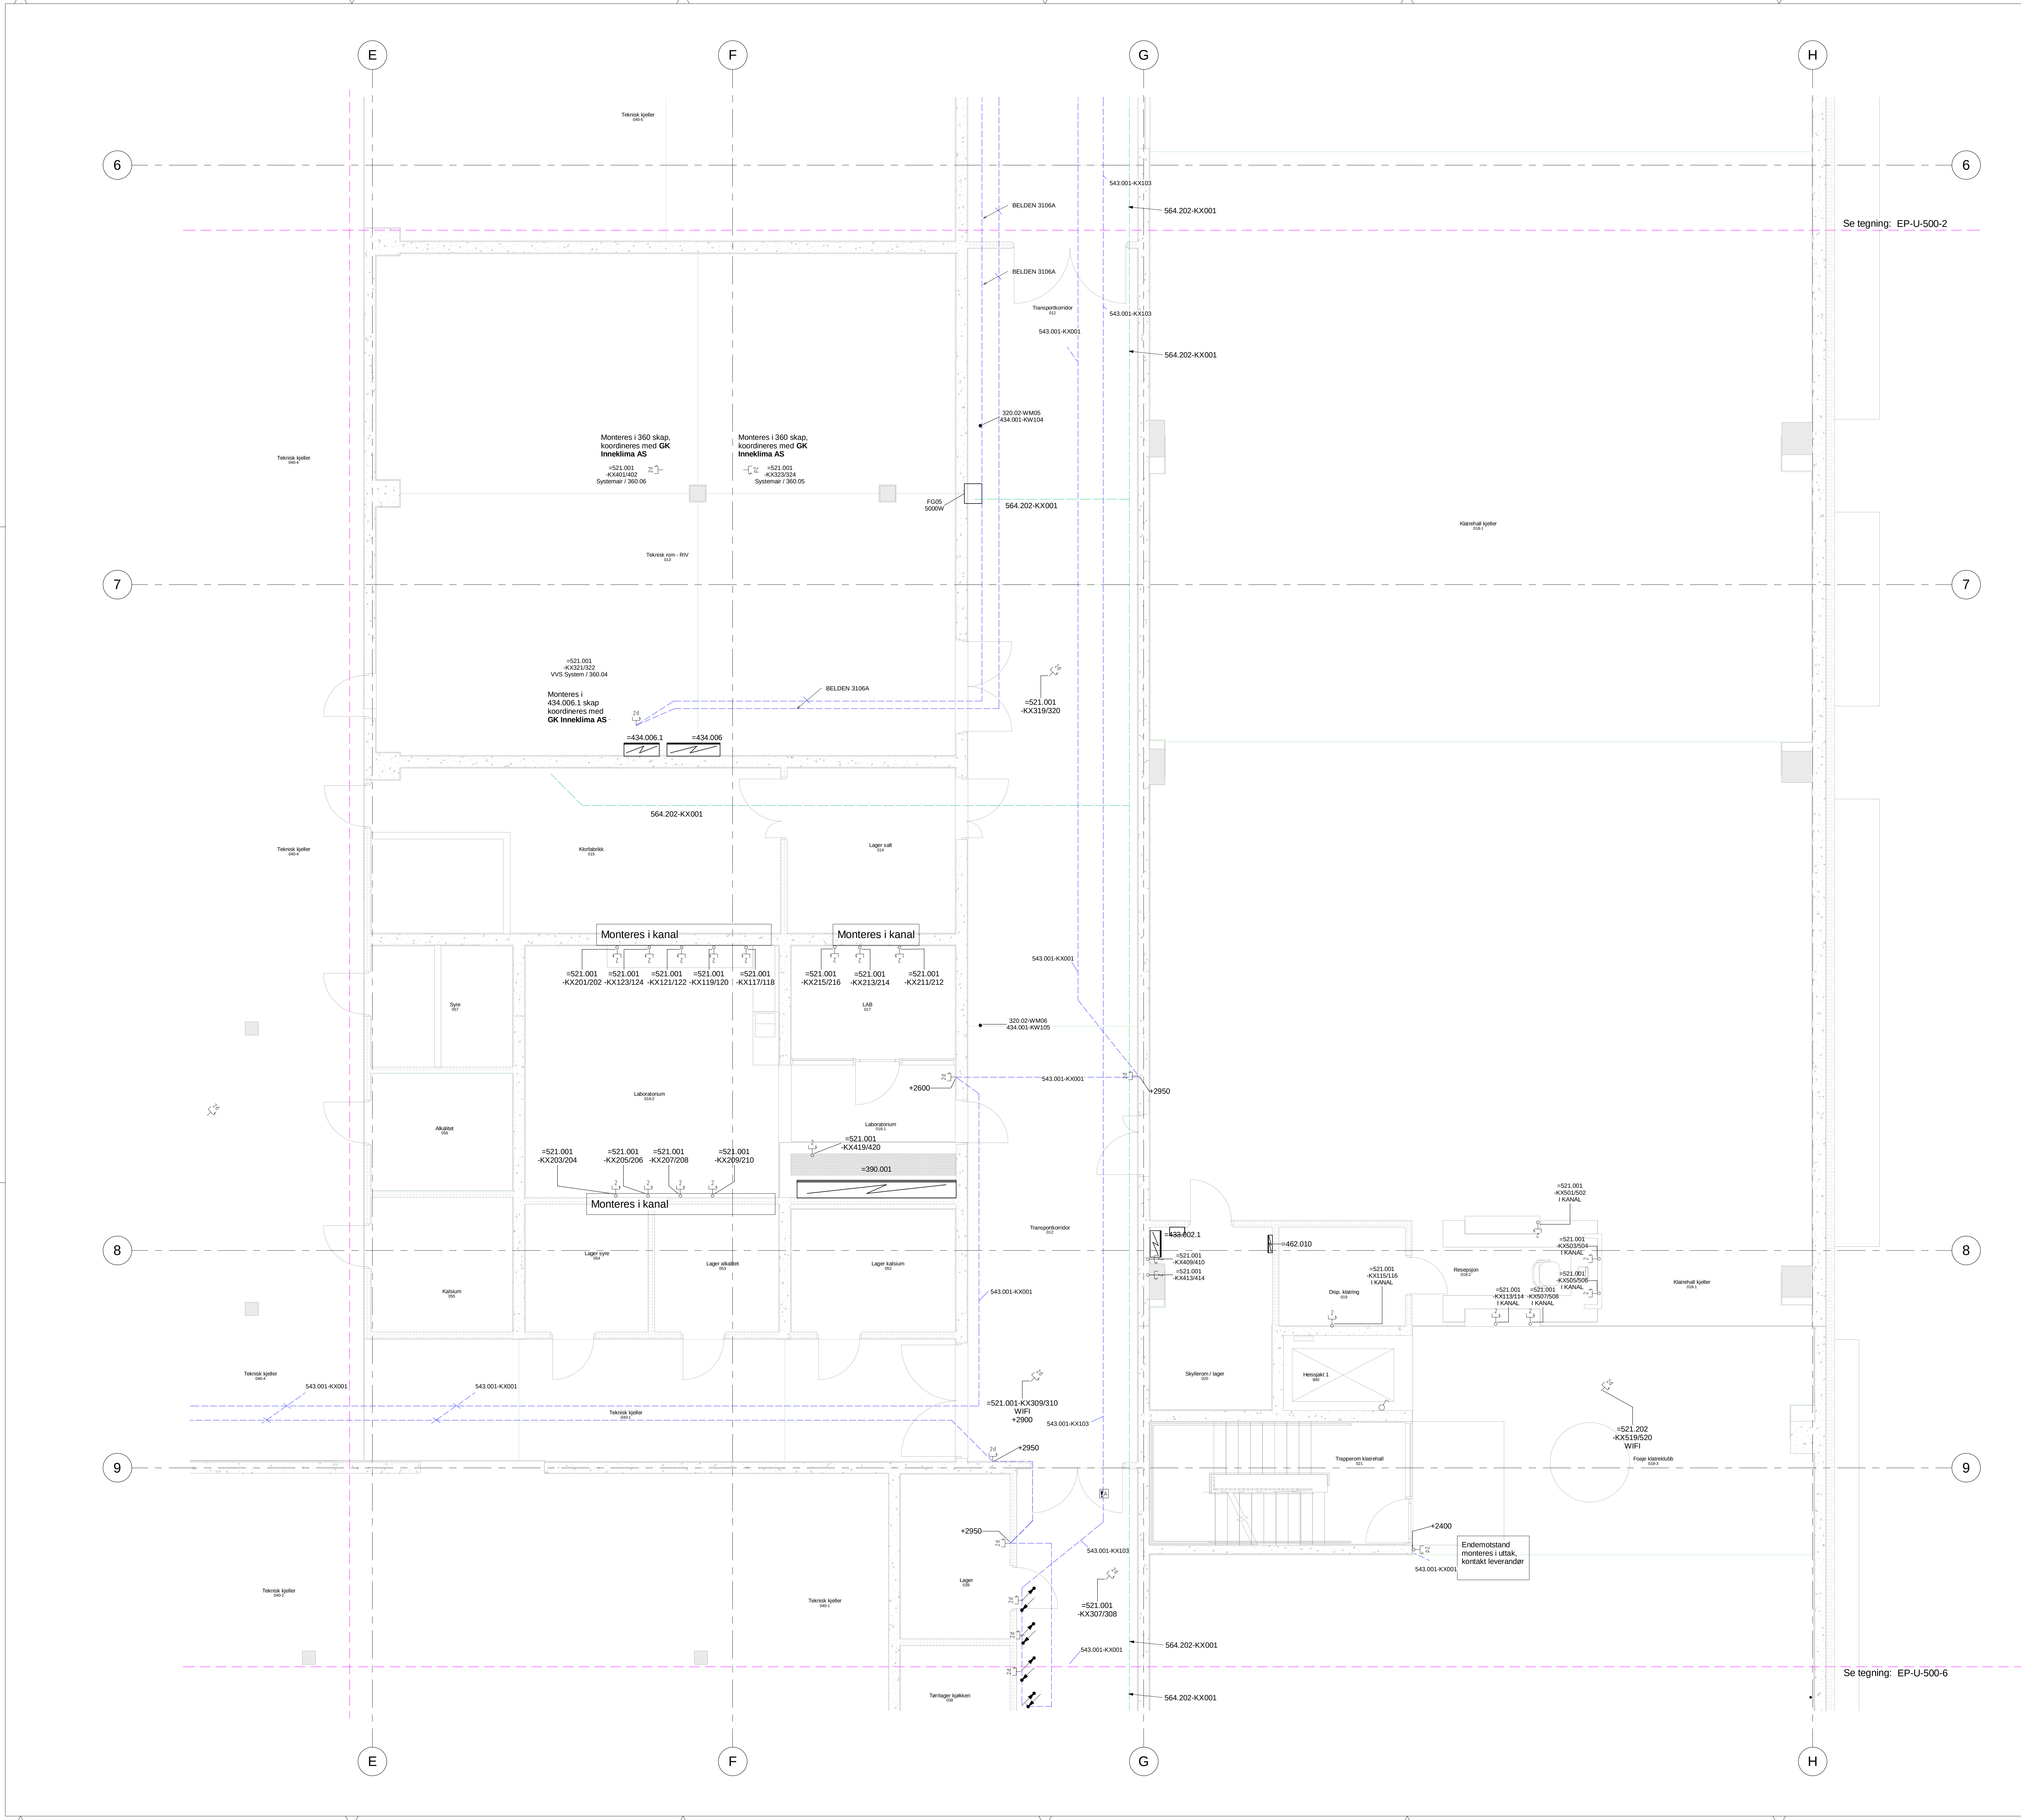

	Fiber datautak
	Dobbelt datautak påvegg
	Dobbelt datautak innfelt
	Dobbelt datautak Tak/over felling
	Dobbelt datautak i gulfboks
	Rada pulse Dujssystem
	Fordelerskap, gulvvarme
	Duj av/på PIR
	KNX-kabel
	MetraBUS
	XLR-kontakt
	Plasering aktive spjeld
	Punktkoblingsboks
	Sikkerhetssensorer til Rada Pulse
	RIV 310.01 3-vegs motorstyrt Ventil.
	3G2.5mm² For Poseidon

Tegningsnummer:
EP-U-500-4

Revusjon:
Z-01

Rev	Dato	Av	For
1	2023-11-11	NTM	NTM

Som bygget

Prosjekt

Tromsøbadet

Tromsø kommune, Utbyggingstjenesten

Tele og Autom. Plan U Del 4

Opparbeider

Rune Langseth

Opparbeider

S4423-01

Opparbeider

NTM 18

Opparbeider

NN 54

Opparbeider

1:50

Opparbeider

A0

Tegning

EP-U-500-4

Fig. Type. Teg. Utgave

Revusjon

Z-01