



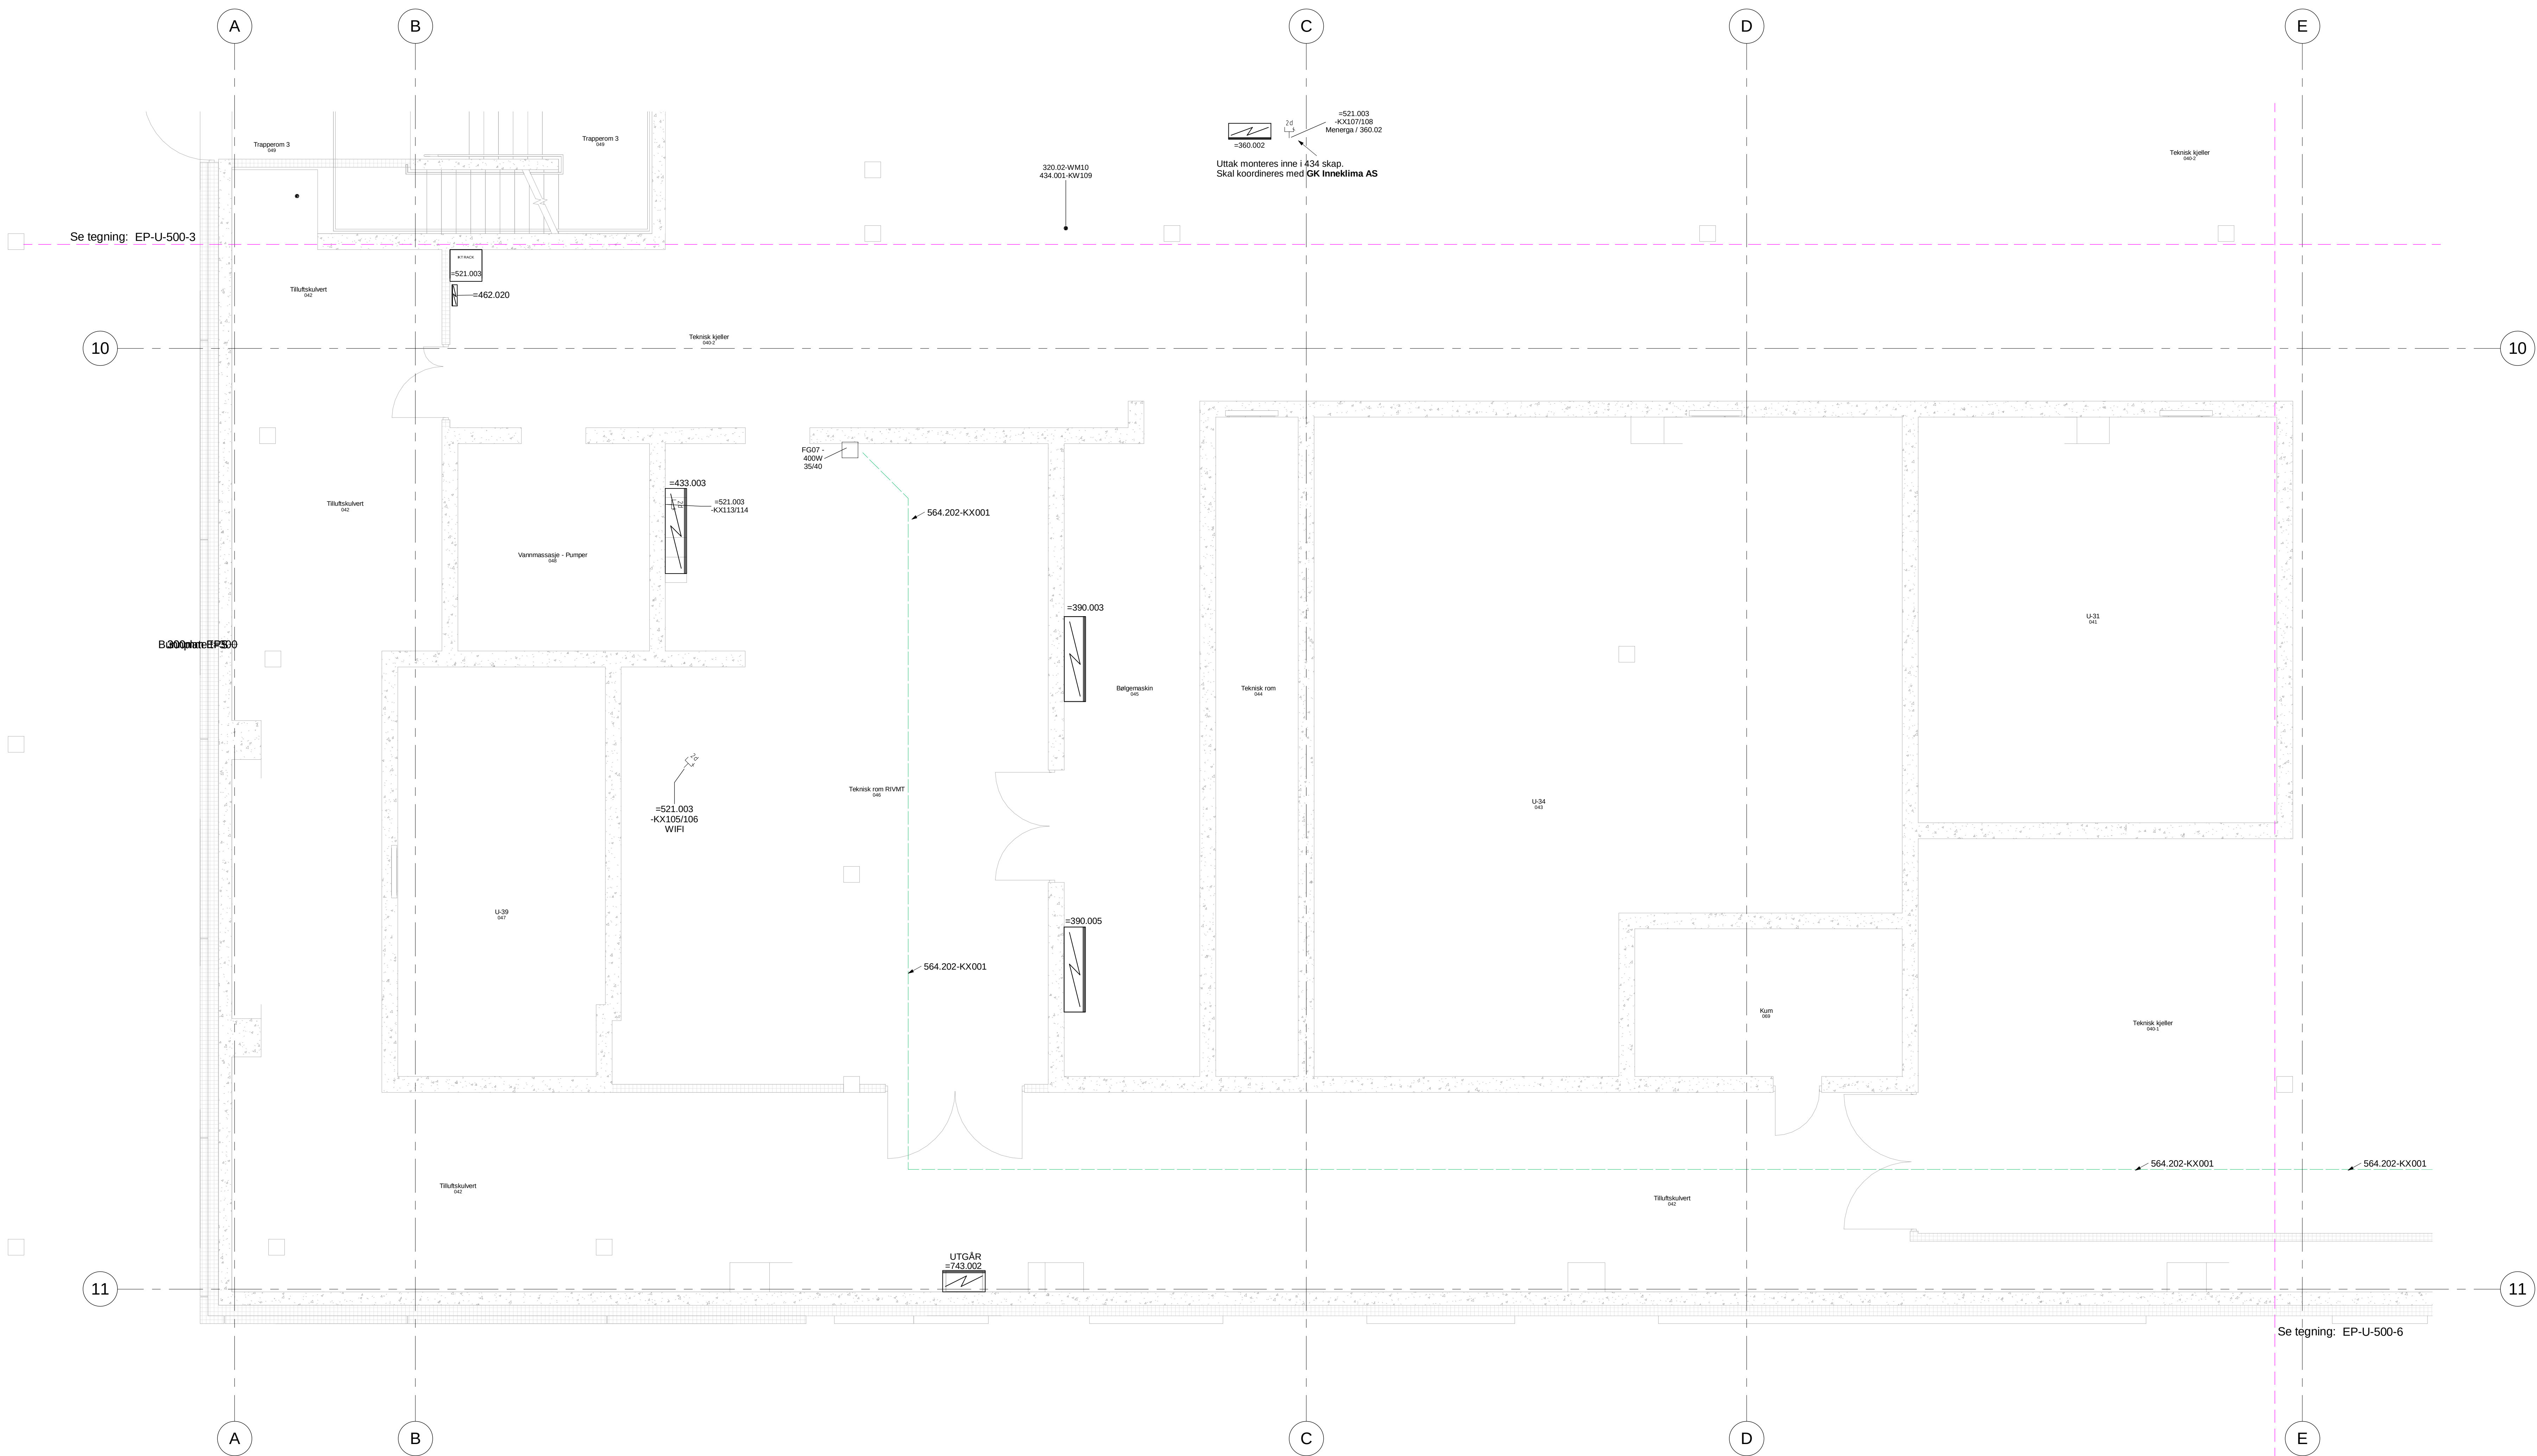

	Fiber datauttak
	Dobbelt datauttak på vegg
	Dobbelt datauttak innfelt
	Dobbelt datauttak Tak/over himling
	Dobbelt datauttak i gulv/lokk
	Rada pulse Duesystem
	Fordelerskap, gulvvarme
	Dues av/på PIR
	KNX-kabel
	MetraBUS
	XLR-kontakt
	Plassering aktive spjeld
	Punkt/koblingsboks
	Sikkerhetssensorer til Rada Pulse
	RIV 310.01 3-vegs motorstyrt Ventil
	3G2.5mm² For Poseidon

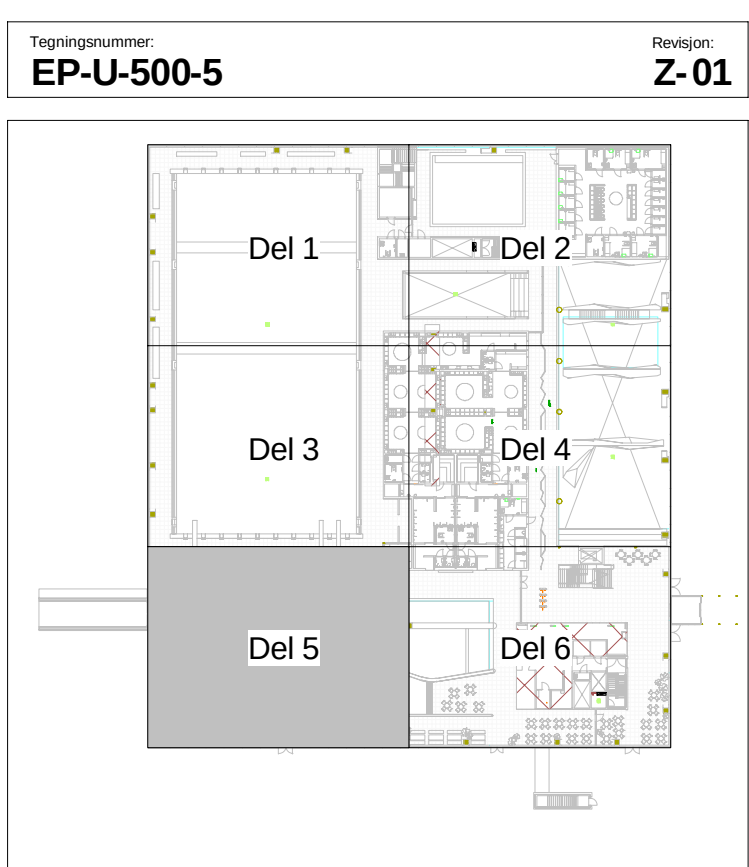

Rev	1	2	3	100
-----	---	---	---	---	---	---	---	---	---	----	----	-----

Som bygget

PROSJEKT

Tromsøbadet

Tromsø kommune, Utbyggingstjenesten

Tele og Autom. Plan U Del 5

Opparbeider: Rune Langseth

Opparbeider: NTM 18

Opparbeider: S4423-01

Opparbeider: NTM 18

Opparbeider: NN 54

Opparbeider: 1:50

Opparbeider: A0

Opparbeider: EP-U-500-5

Opparbeider: Z-01