


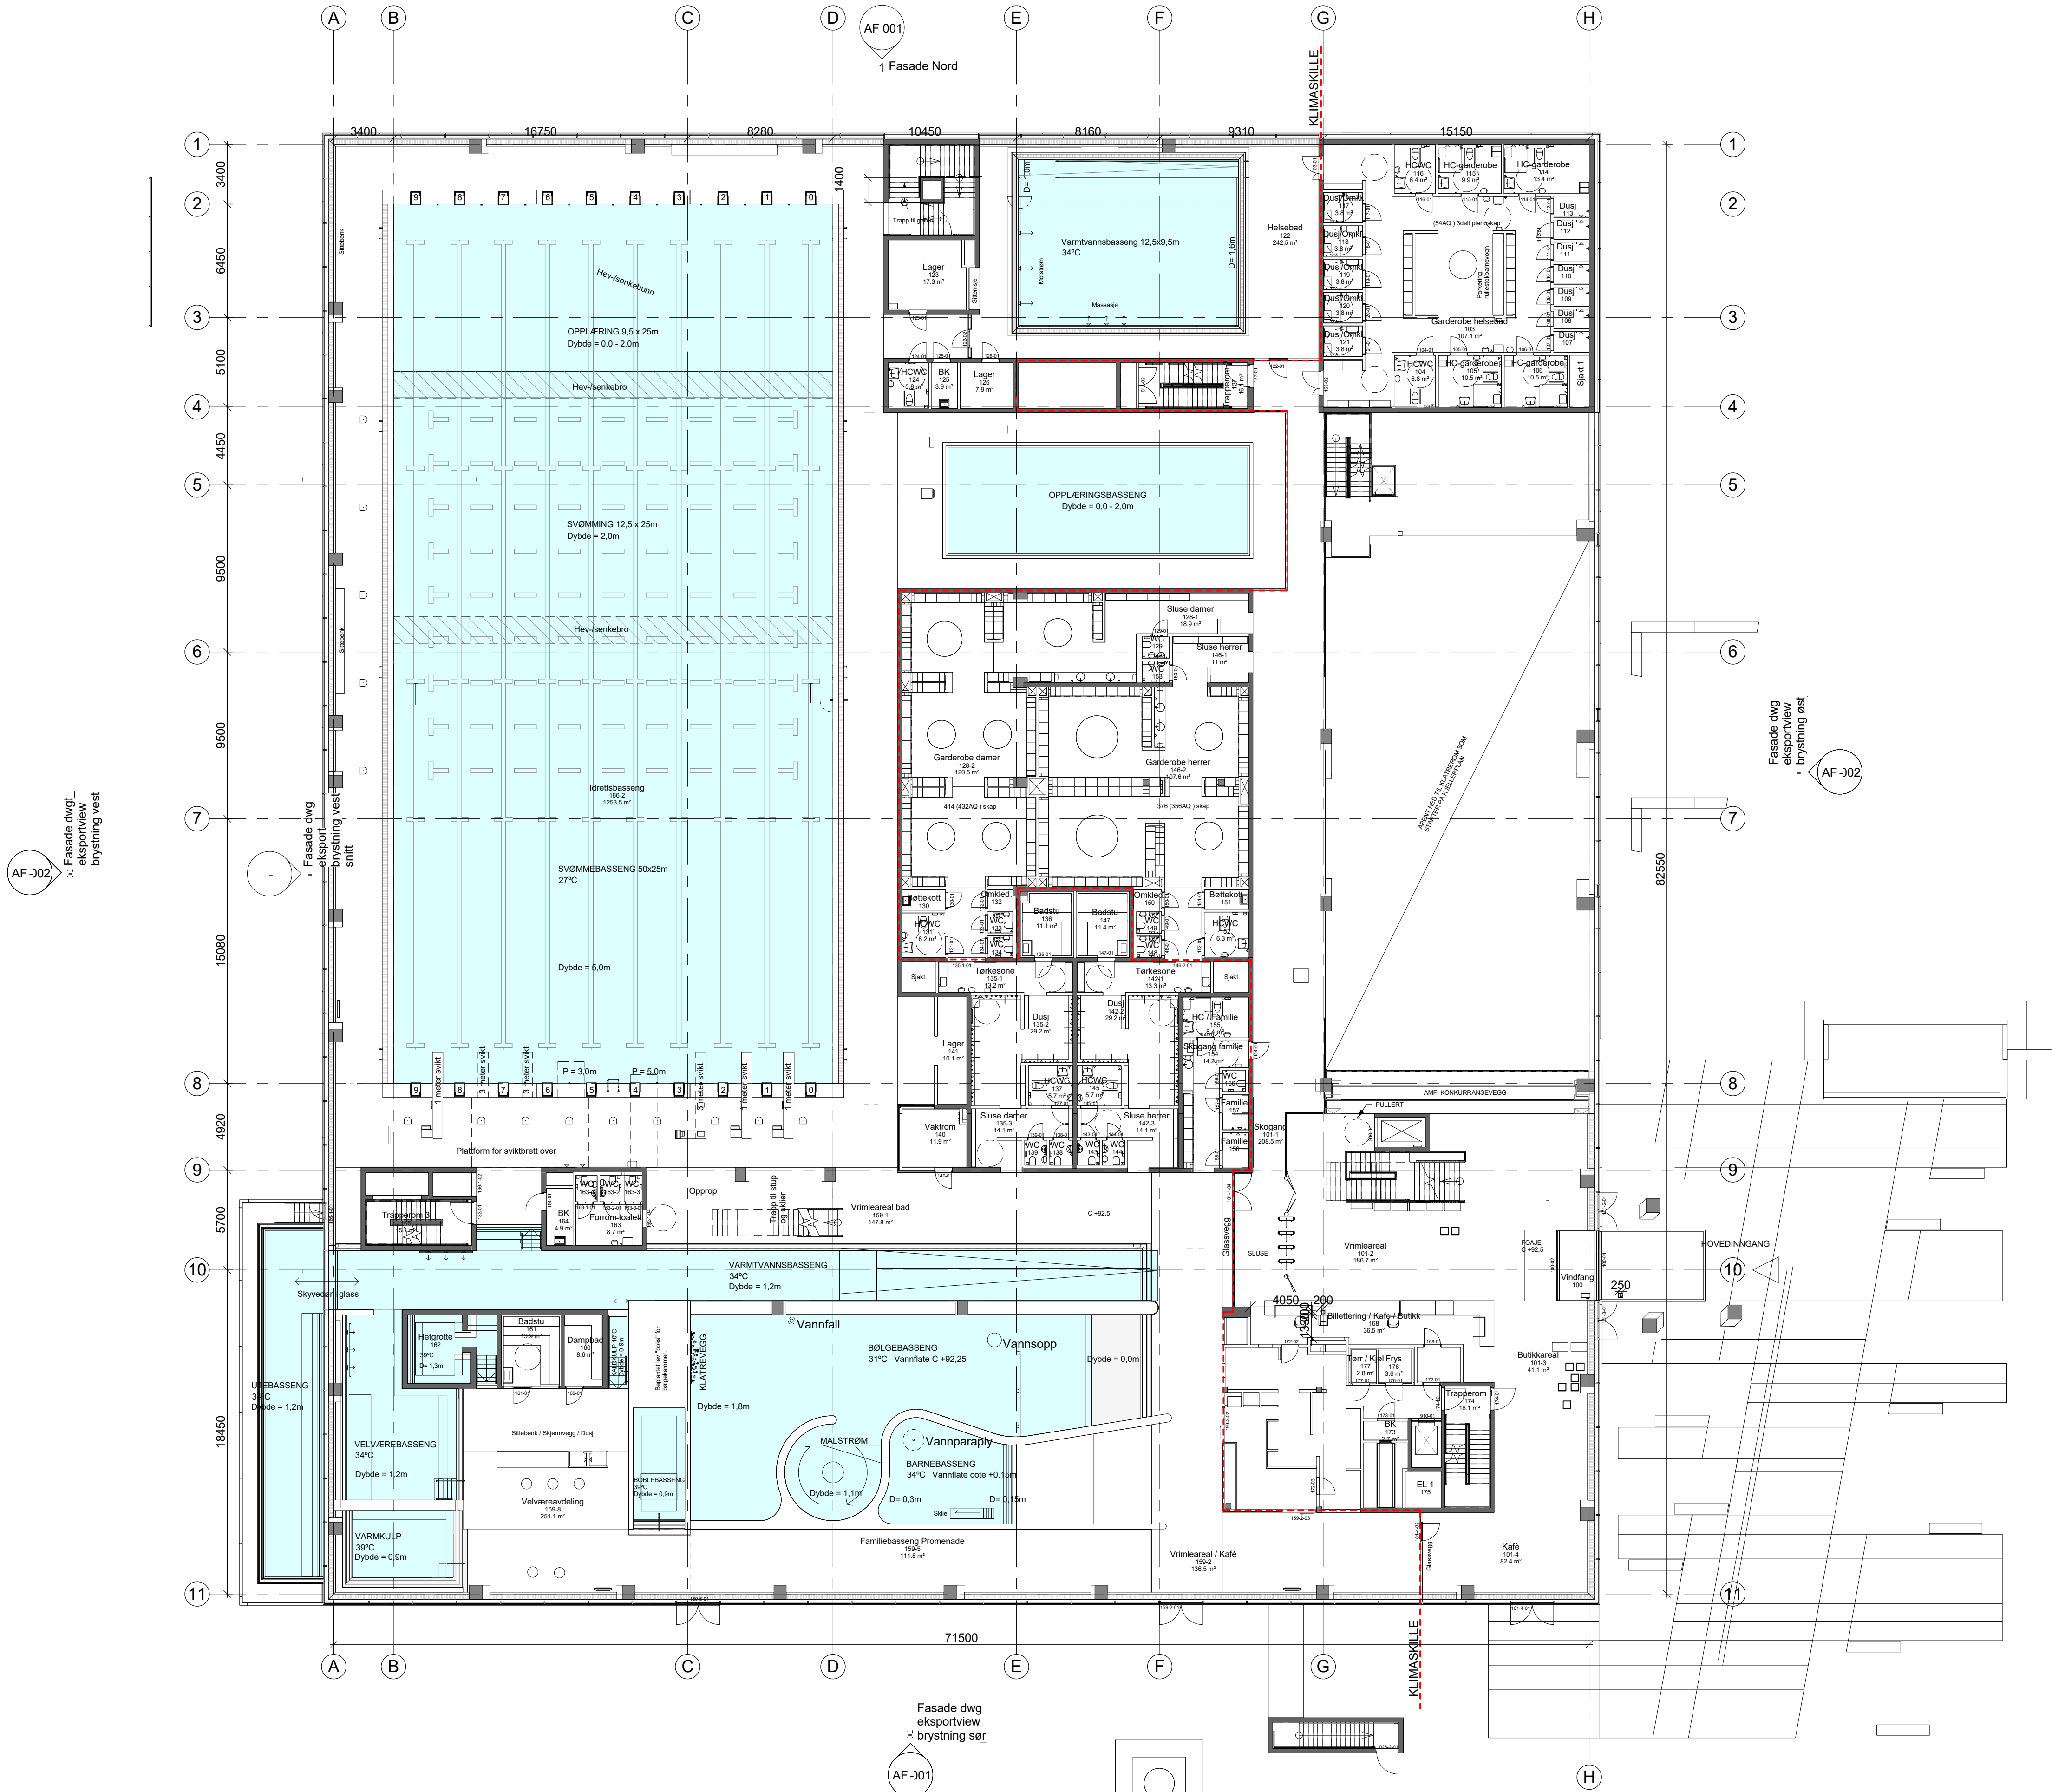

AF-J02
Fasade dwg.
eksporthview
brytning vest

AF-001
1 Fasade Nord

AF-J02
Fasade dwg.
eksporthview
brytning est

AF-J01
Fasade dwg.
eksporthview
brytning sør

Tegningsnummer: **AP-01** Revisjon: **D-05**

PGL	Asplan Viak AS	Tlf: 93230334
ARK	v/ Ingvill Langballe	ingvill.langballe@asplanviak.no
LARK	Asplan Viak AS	Tlf: 45499472
RIB	v/ Rune Langseth	rune.langseth@asplanviak.no
RIV	Asplan Viak AS	Tlf: 95991419
RIE	v/ Ann-Kjersti Johnsen	ann.kjersti.johnsen@asplanviak.no
RIBR	Asplan Viak AS	Tlf: 90948933
RIV	v/ Skjalg Fredheim	skjalg.fredheim@asplanviak.no
RIE	Asplan Viak AS	Tlf: 93243089
RIBR	v/ Olav Rødstoga	olav.rodstoga@asplanviak.no
IARK	Asplan Viak AS	Tlf: 91382405
RIVM	v/ Per Arne Brattfjord	perarne.brattfjord@asplanviak.no
	Asplan Viak AS	Tlf: 97706949
	v/ Amfinn Moksnes	amfinn.moksnes@asplanviak.no
	Asplan Viak AS	Tlf: 41547906
	v/ Arnefinn Hurum	arnefinn.hurum@asplanviak.no
	Processing AS	Tlf: 92443060
	v/ Thomas Lislegård	thomasl@processing.no

D-05	SOM BYGGET	25.01.2019	SJ	RL
B-04	EM-ARK-141 Dører, lis og beslag	19.02.2018	HHW	RL
B-03	Justerne planer til reviderte detaljer 1:50	24.11.2017	HHW	RL
B-02	Ombygging II arbeiddesigning EM-ARK-109	15.03.2017	HHW	RL
B-01	Arbeiddesigning EM-ARK-101, EM-ARK-102, EM-ARK-103	01.11.2016	HHW	RL
Rev.	Tekst:	Rev.dato:	Tegn.	Kontr.

SOM BYGGET

Prosjekt:
Tromsøbadet
Tromsø kommune, Utbyggingstjenesten
Plan 1. Etasje

Oppdragsleder: Rune Langseth Oppdragsnummer: 534323-01	Koordinatsystem: NTM 18 Høyde datum: NN 54	Målestokk: A1
Tegn. nr: AP-01 Fig Type Etg. Løpnr.	Rev. D-05	