




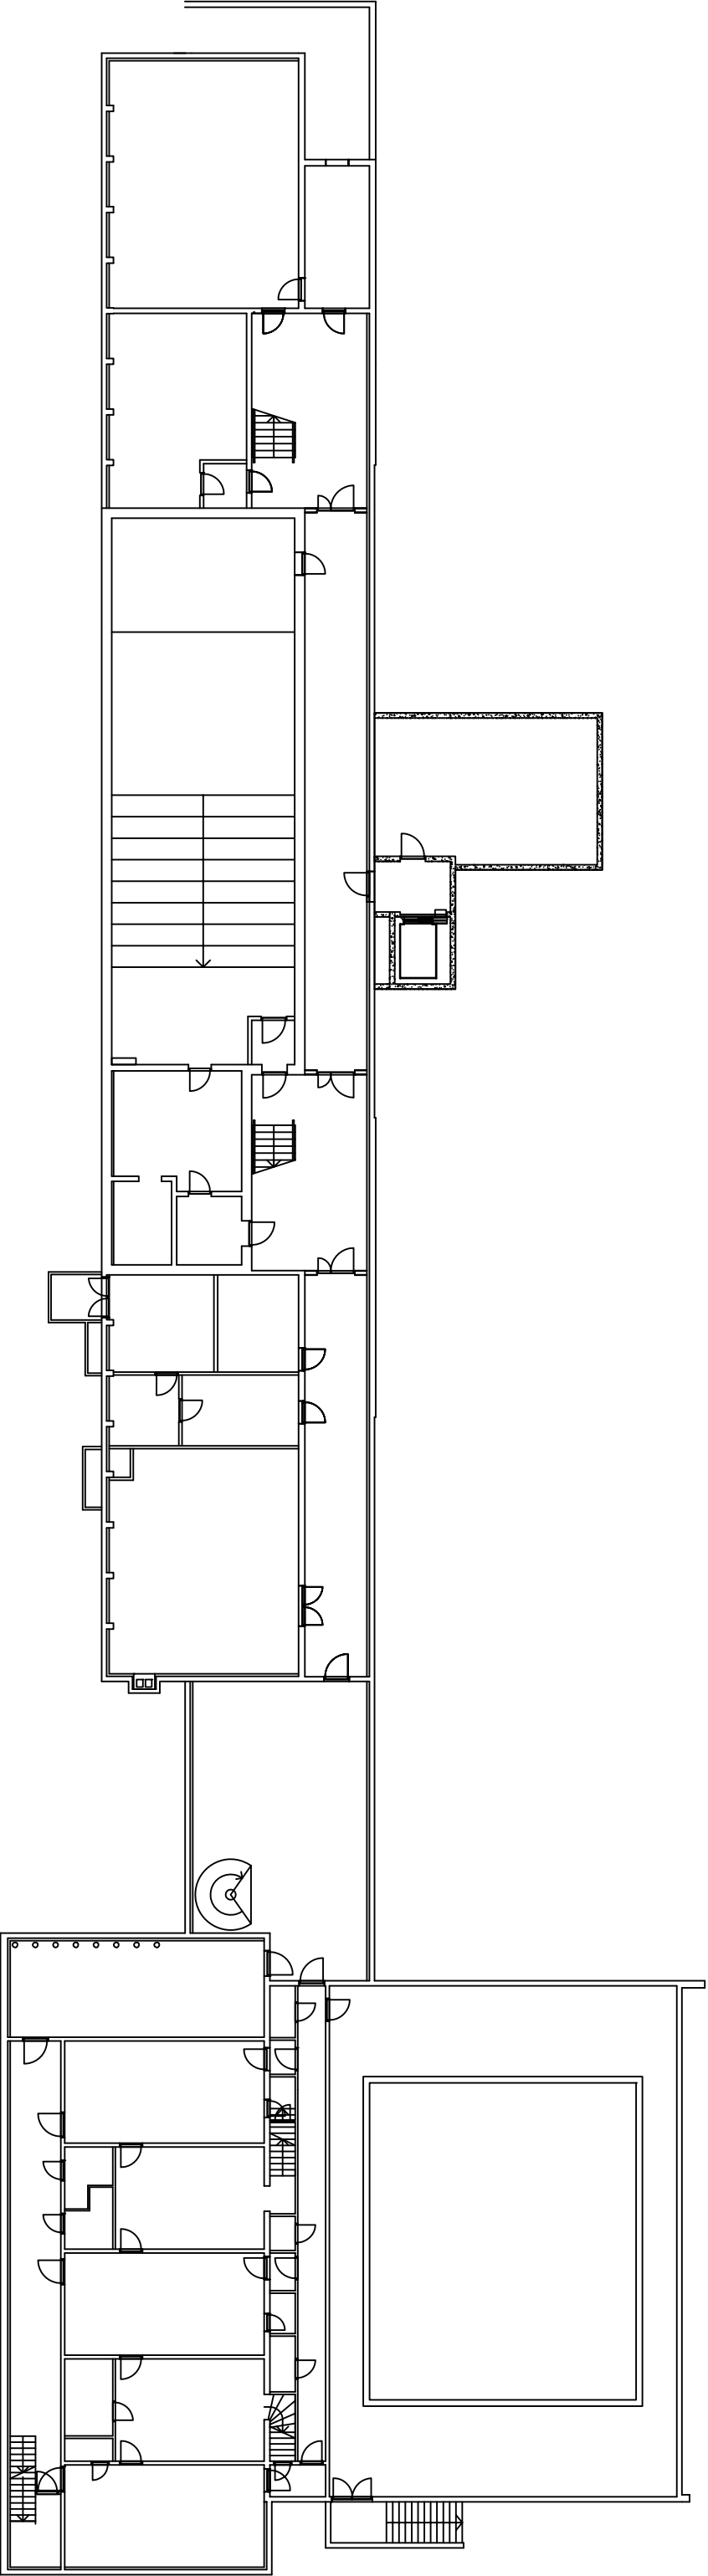

REV/ANT			REVIDERINGEN GJELDER		SIGN.	DATO
G.- OG B.NR:			256/1/112		MÅLESTOKK: 1:250	
TILTAKSHAVER:			STAD KOMMUNE		TEGNET DATO: 31.05.2021	
ADRESSE:			6740 STADLANDET		TEGNET AV: MERETE NERLAND	
TEGN. INNH:			KJELLAR		UNDERSKRIFT:	
PROSJEKT:			Selje skule Som bygget		TEGNINGENS NUMMER:	
					REV.	

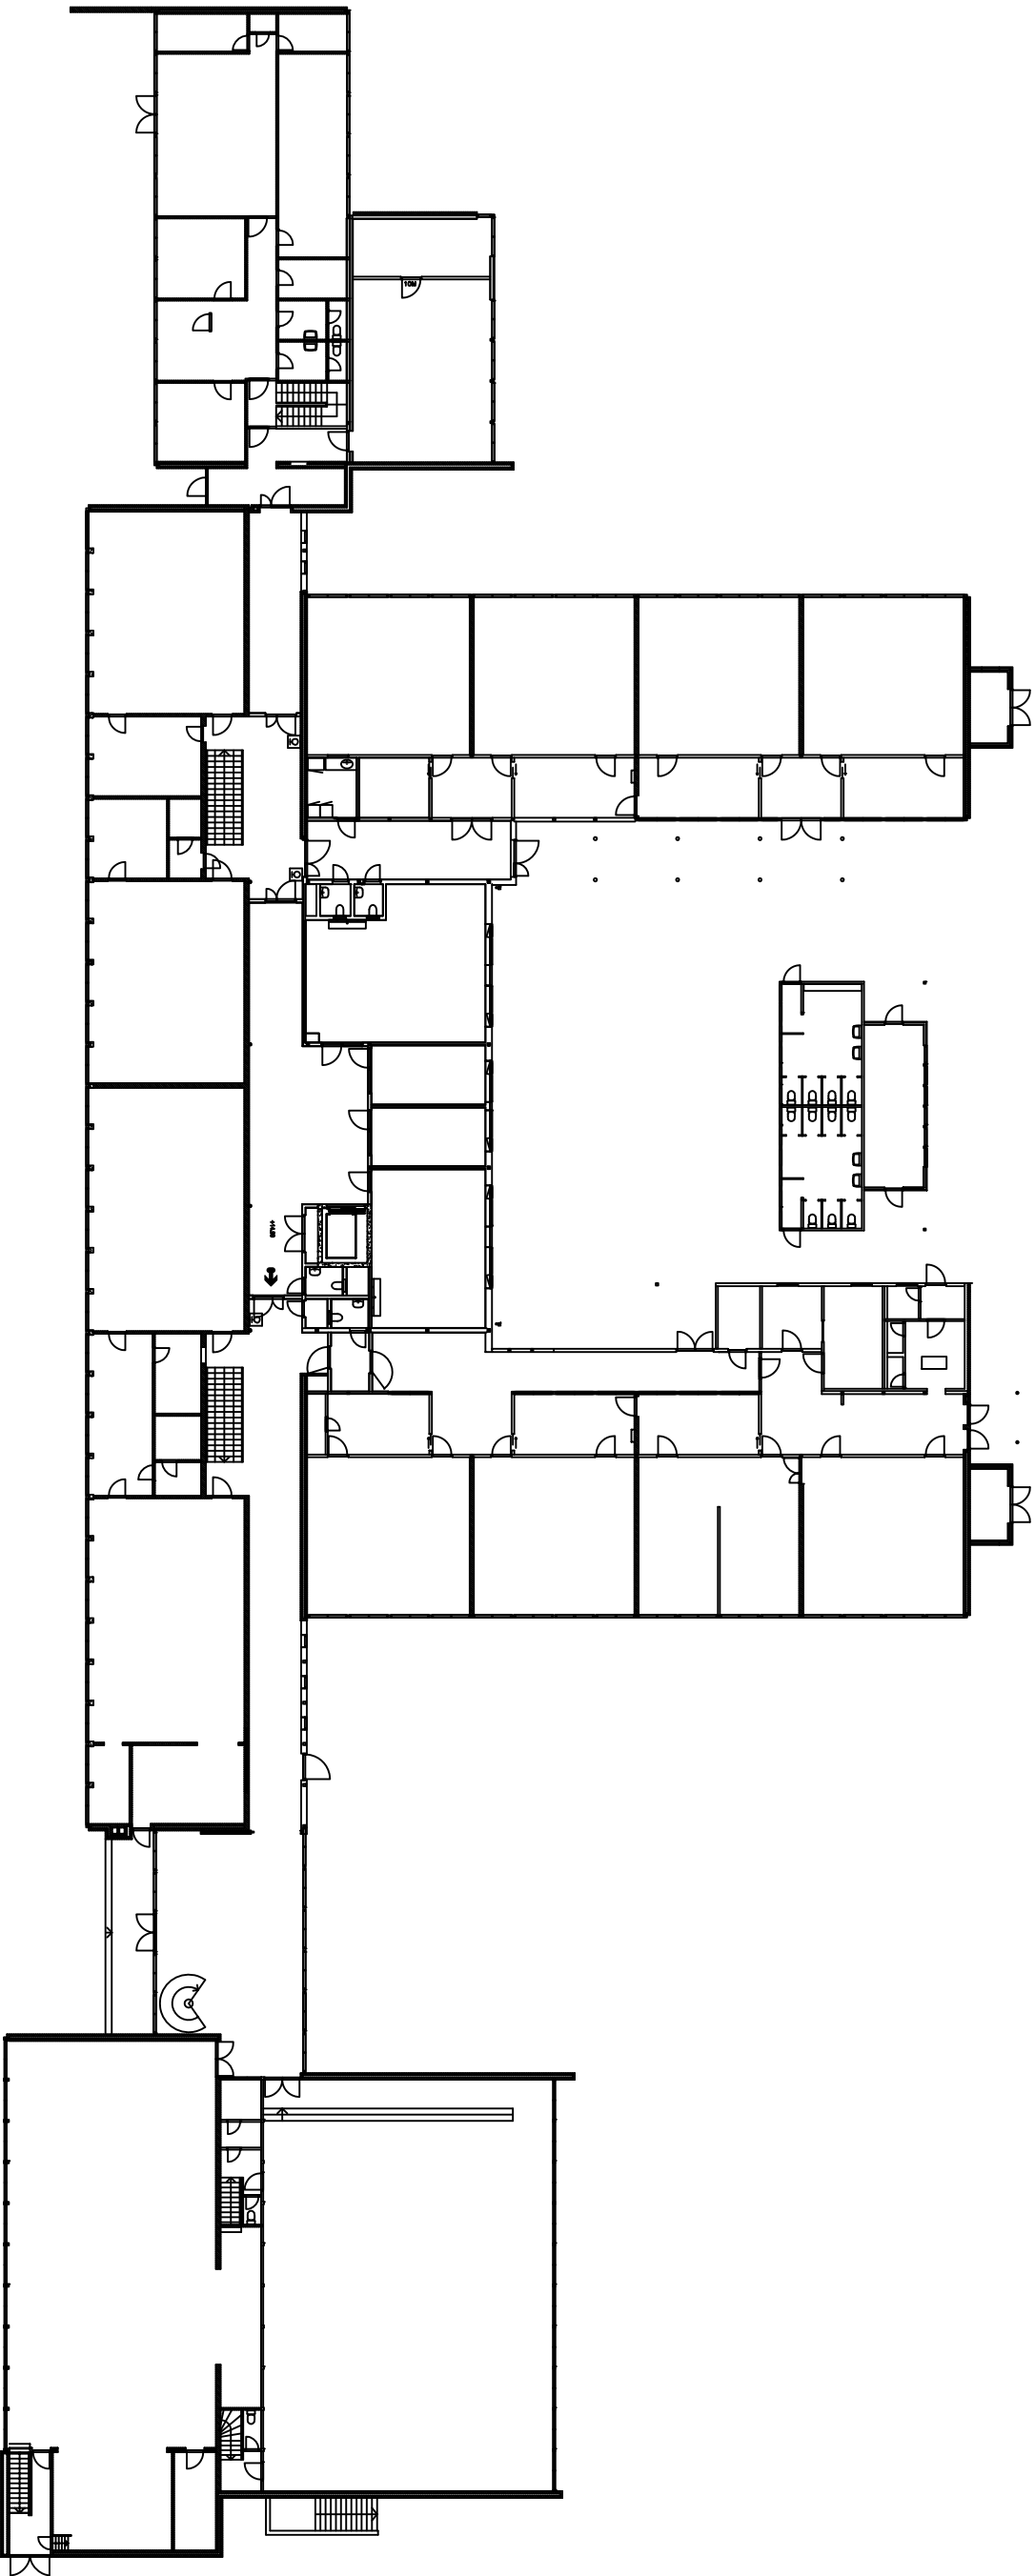

REV/ANT		REVIDERINGEN GJELDER		SIGN.	DATO	
G.- OG B.NR:		256/1/112		MÅLESTOKK:		1:350
TIL TAKSHAVER:		STAD KOMMUNE		TEGNET DATO:		31.05.2021
ADRESSE:		6740 STADLANDET		TEGNET AV:		MERETE NERLAND
TEGN. INNH:		1. ETG.		UNDERSKRIFT:		
PROSJEKT:		Selje skule Som bygget		TEGNINGENS NUMMER:		REV.

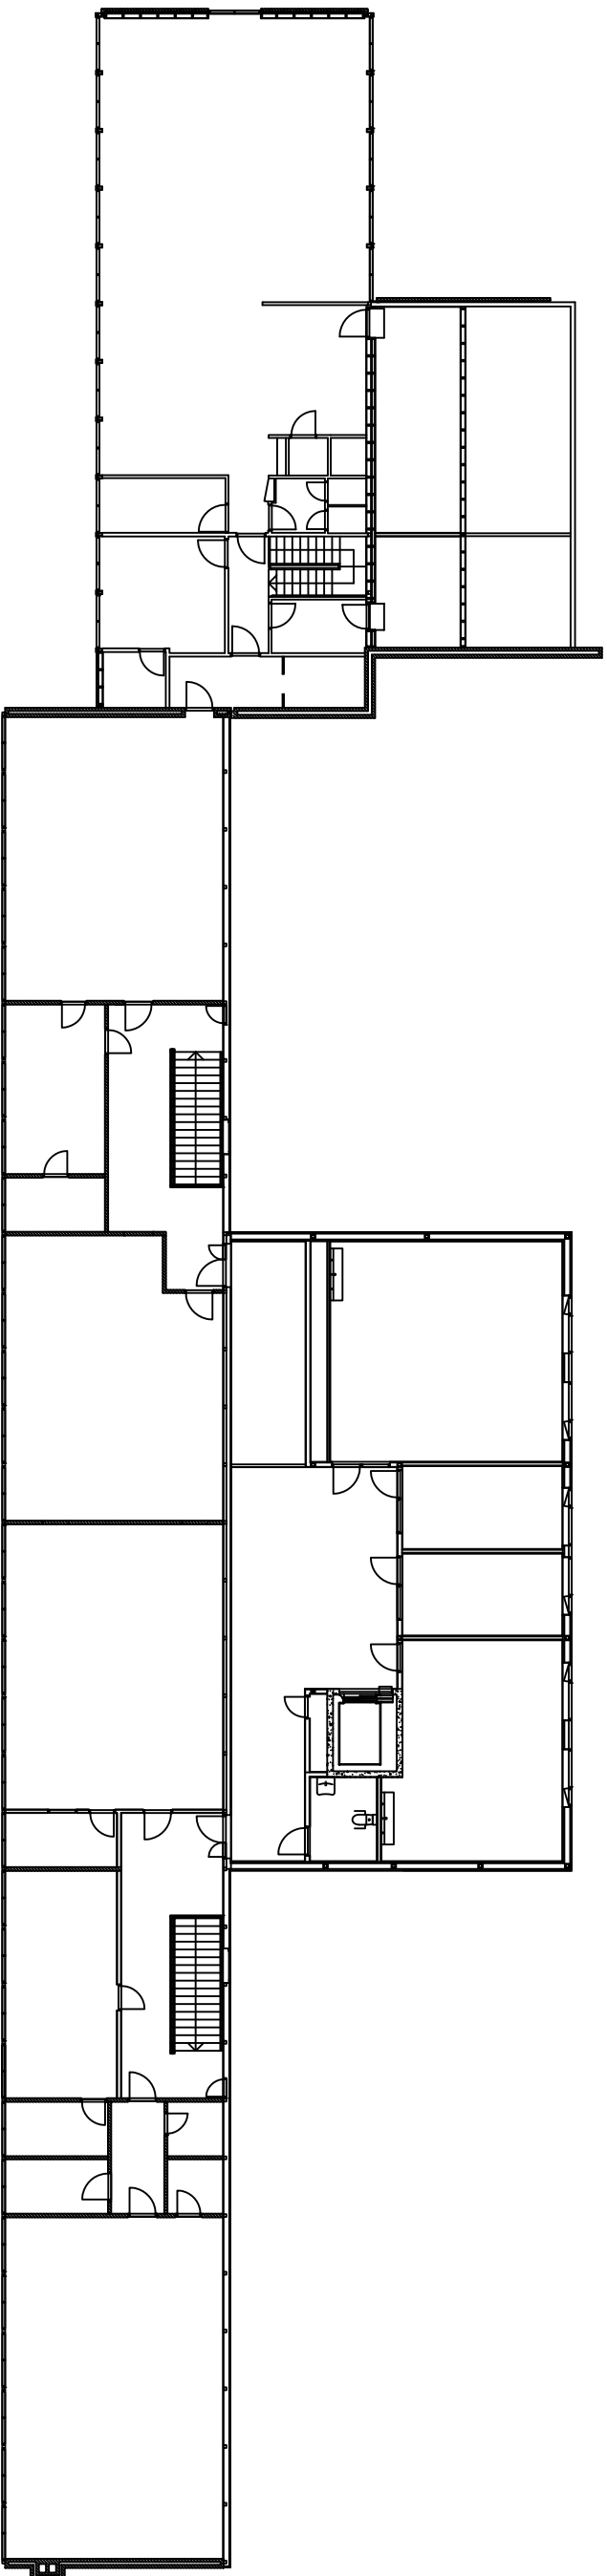

REV/ANT			REVIDERINGEN GJELDER		SIGN.		DATO	
G.- OG B.NR:			256/1/112		MÅLESTOKK:		1:250	
TILTAKSHAVER:			STAD KOMMUNE		TEGNET DATO:		31.05.2021	
ADRESSE:			6740 STADLANDET		TEGNET AV:		MERETE NERLAND	
TEGN. INNH:			2. ETG.		UNDERSKRIFT:			
PROSJEKT:			TEGNINGENS NUMMER:					REV.
Selje skule Som bygget								



Varmepumpe plassert
på tak. Teknisk rom i
kjellar