




1

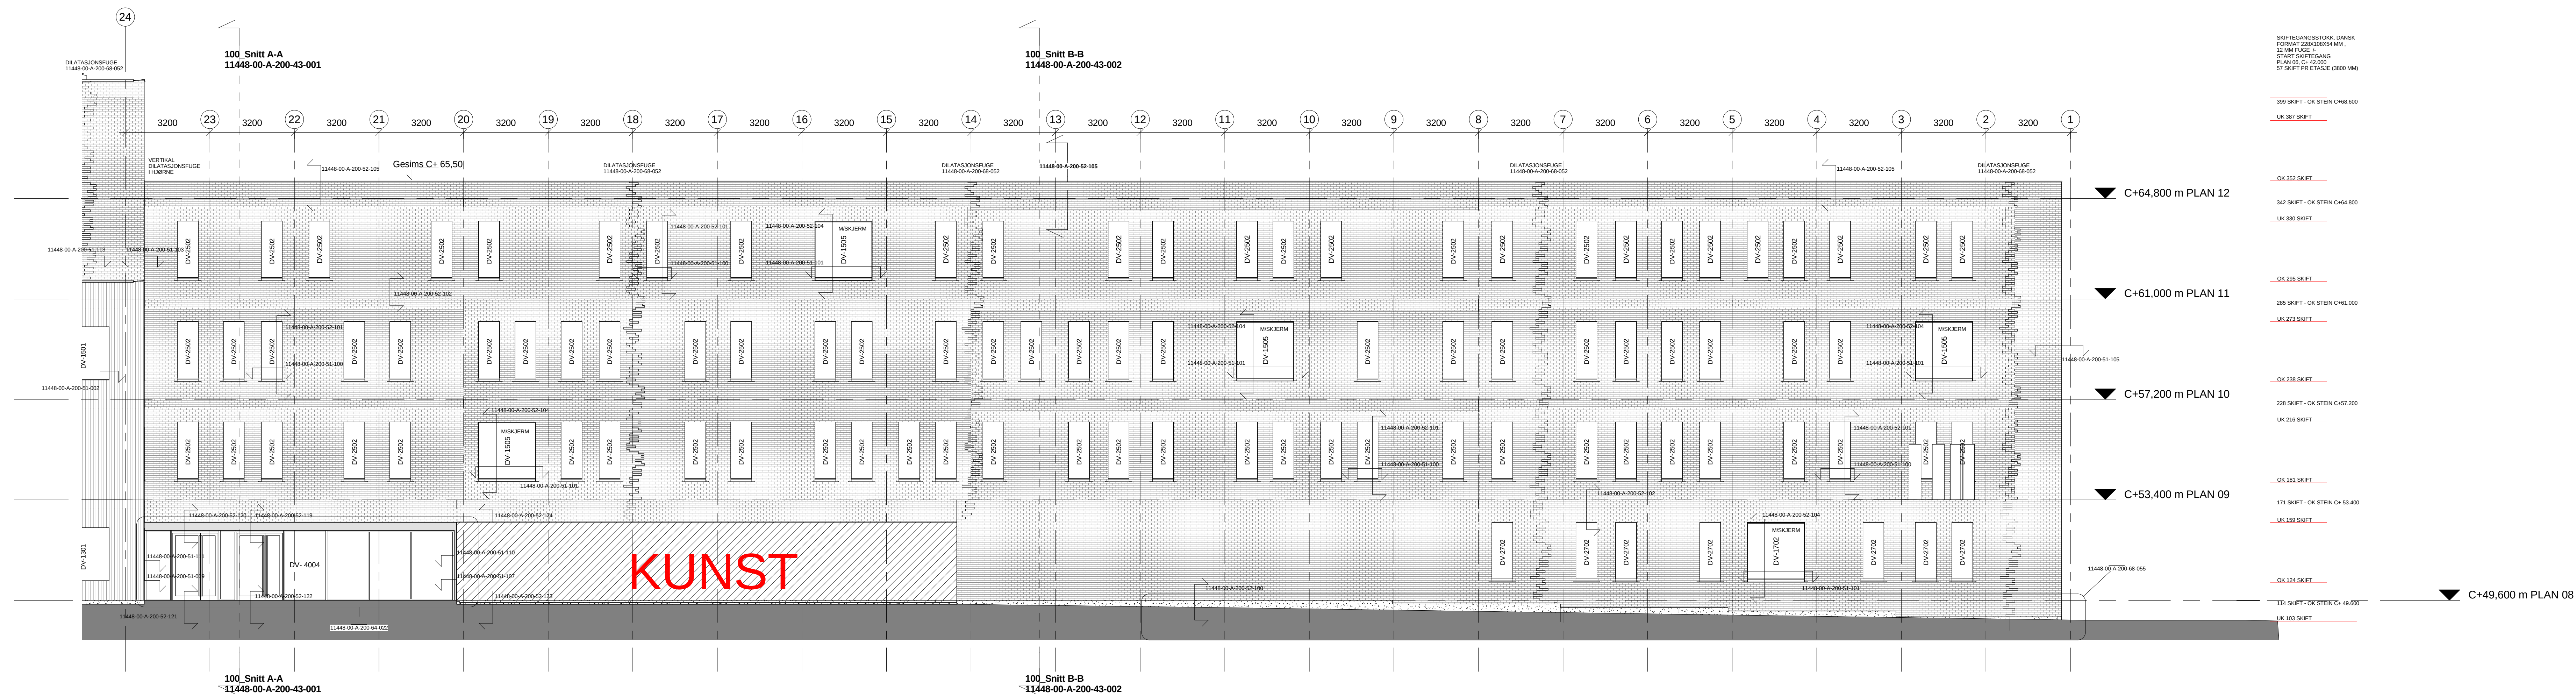

1. FASADE NORDVEST DEL1-akse 1-24

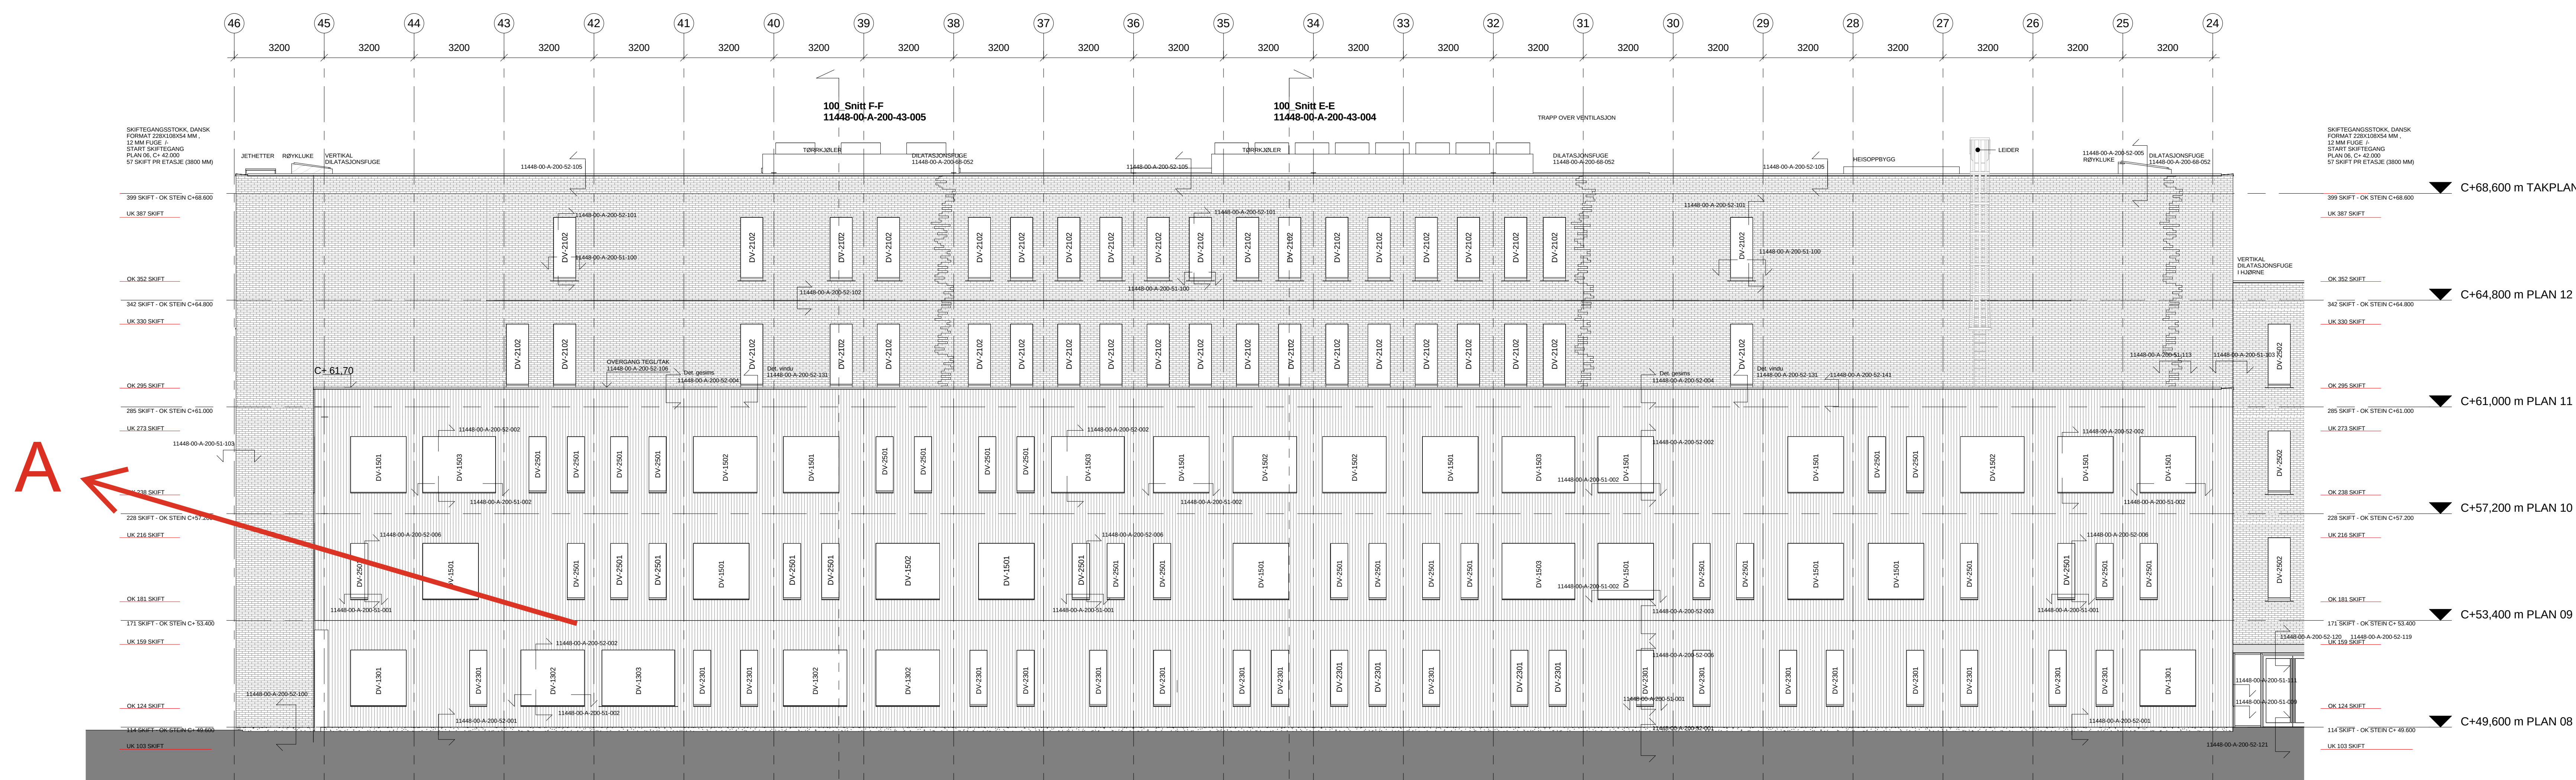

2. FASADE NORDVEST DEL 2-akse 24-46

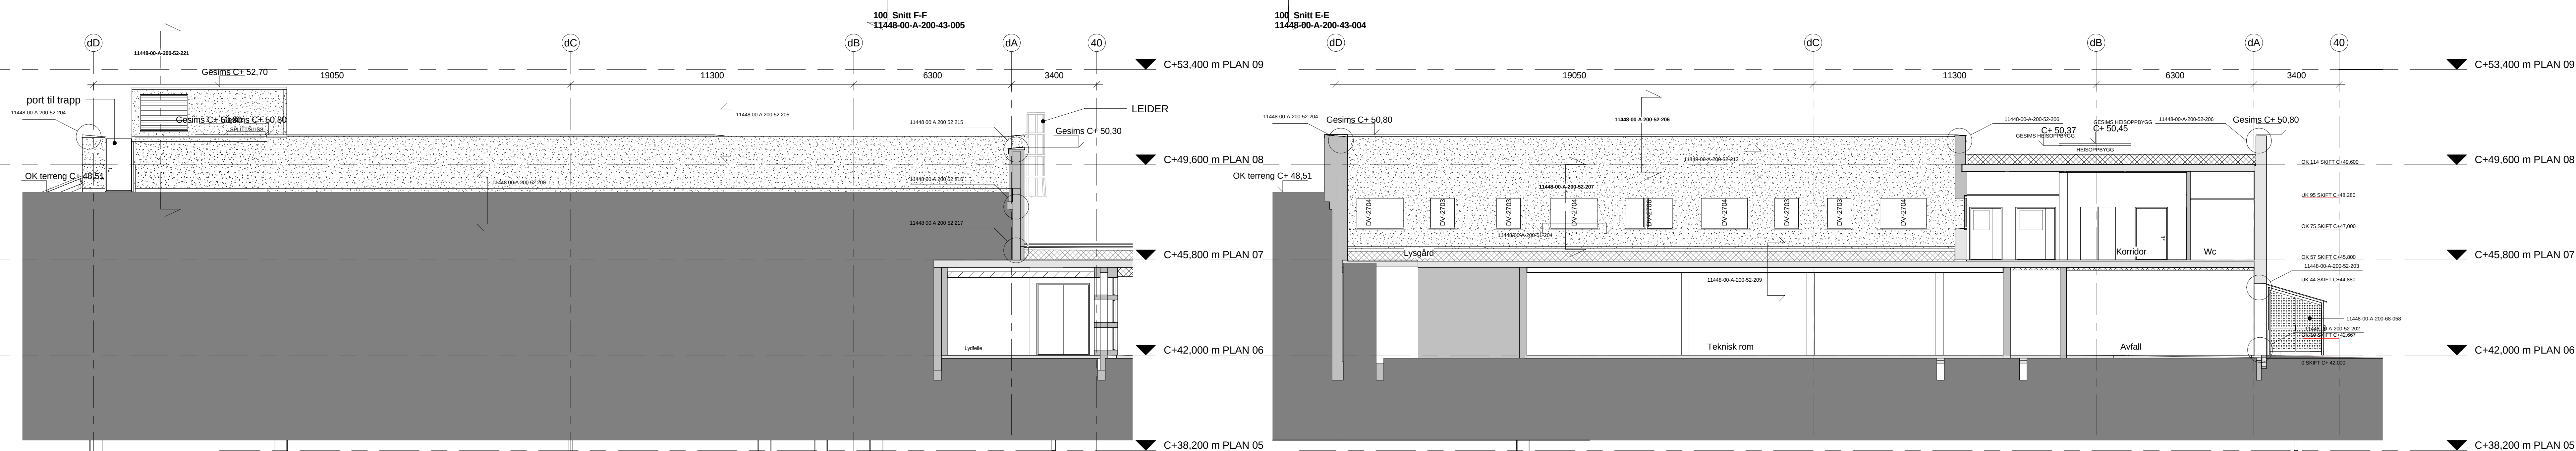

3. FASADE NORDVEST AKM akse H

4. FASADE NORDVEST AKM gjennom lysgård

- TEGLKLEDDNING
- TREKLEDDNING
- PUSSET TEGLKLEDDNING

NB: FOR DETALJ- OG SKJEMAHENVISNINGER
PÅ SNITT, SE SNITT-TEGNINGER.

L	23.03.18	SOM BYGGET	KB	SS
Rev	Dato	Beskrivelse	Tegn	Korr.
3406-11448-00-A-200-47-001	Z-01			


- Prosjektinformasjon
- ARKUTOP (A): RATIO Arkitekt AS ○ LARK (L): Ejeberg & Lindheim AS
- RIE (E): COWI AS ○ RIB (B): COWI AS
- RIB (F): COWI AS ○ RIV (V): COWI AS
- RIAK (C): COWI AS ○ RIG (G): COWI AS

RATIO **Herbert Rasmussen** **COWI**

Oppmåling 13001, 0277 Dato


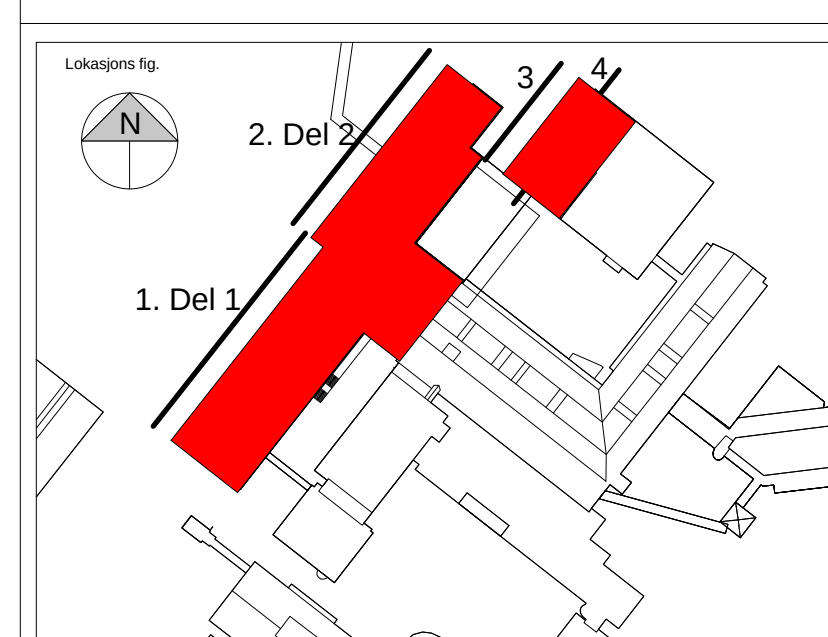

Universitetet i Tromsø MH2
G.NR. 124 / B.NR. 28

STATSBYGG
Postboks 8106 Dep
0625 Oslo
Tlf: 815 55 045
www.statsbygg.no

Fase	Saks nr.	Prosjekt	Opprettet	Revisjon
SOM BYGGET	G	AM	10.04.2015	IL

Fasade Nordvest

L	23.03.18	SOM BYGGET	KB	SS
Rev	Dato	Beskrivelse	Tegn	Korr.
3406-11448-00-A-200-47-001	Z-01			