




1. FASADE SØRØST DEL 1

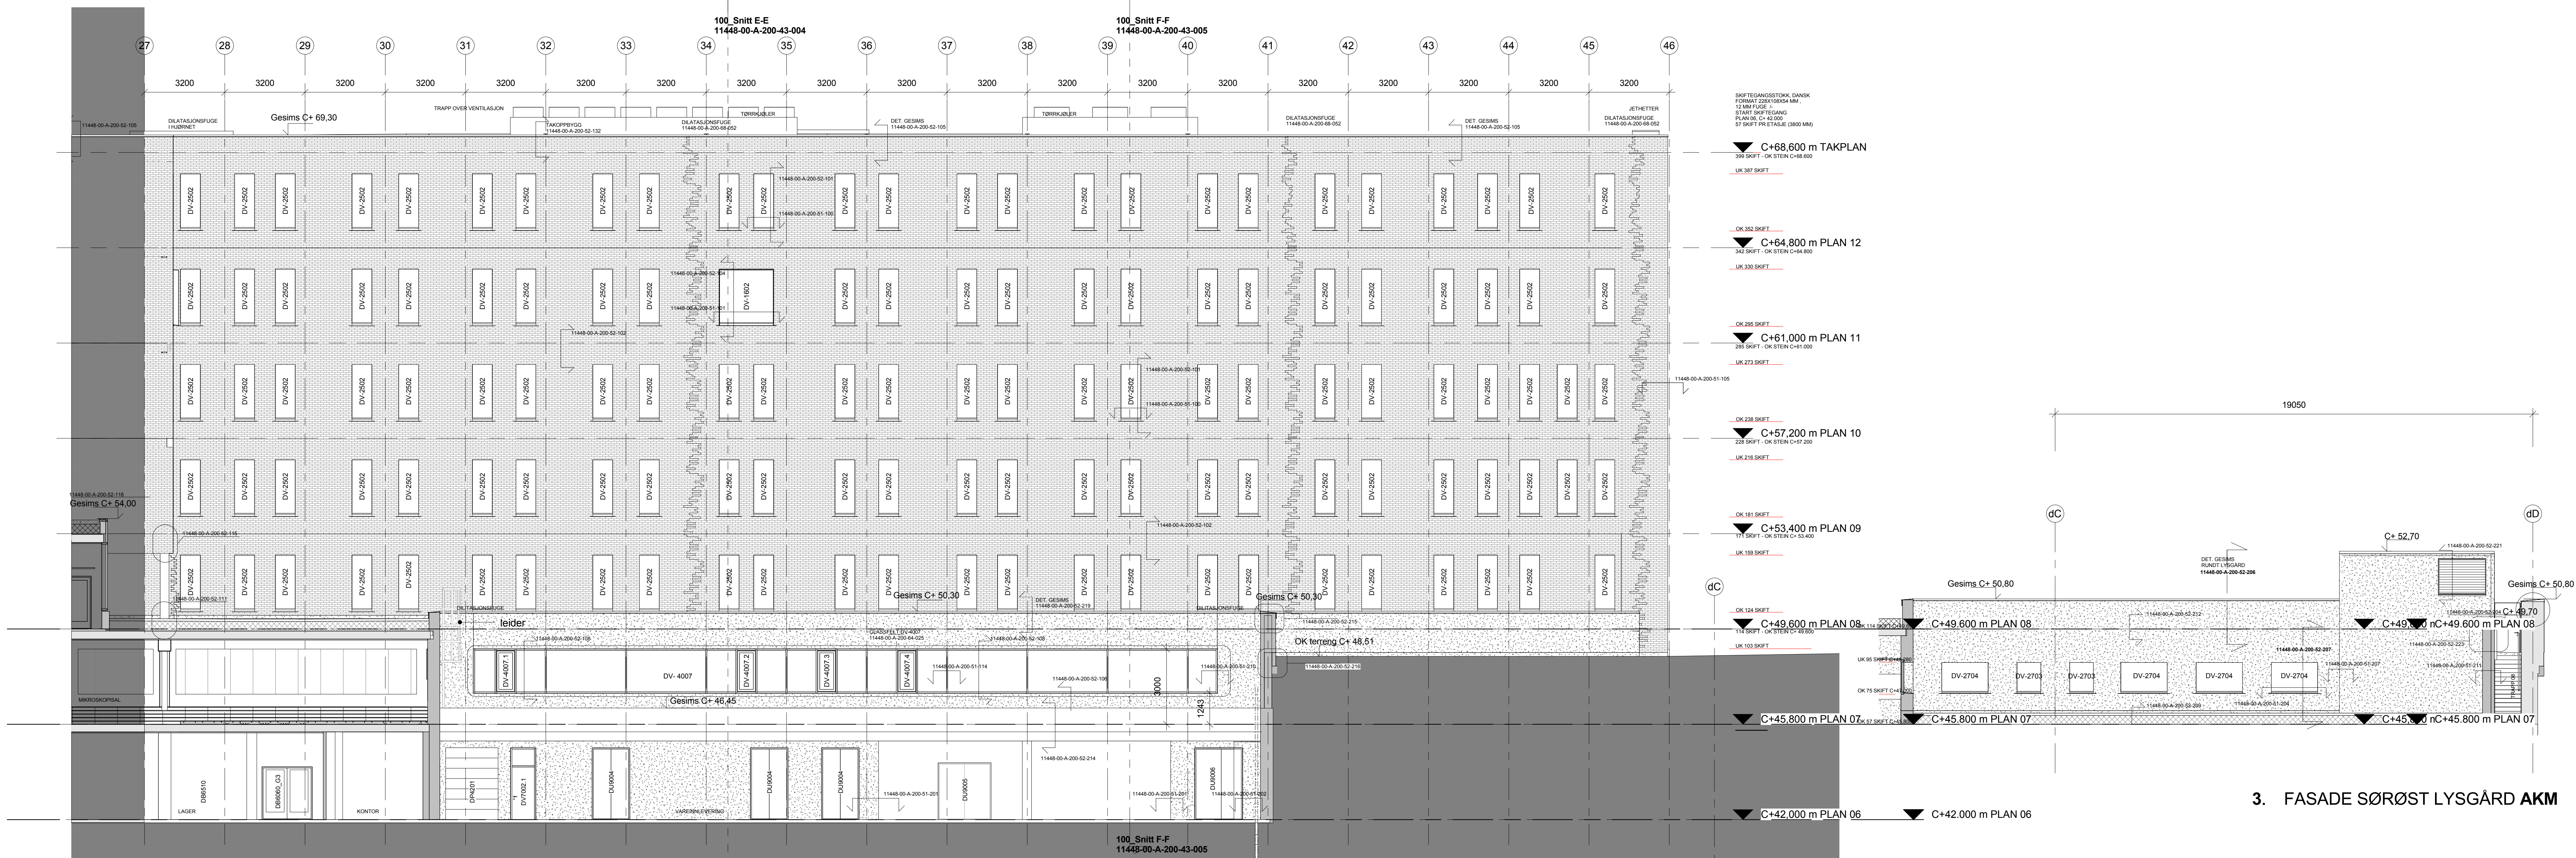

2. FASADE SØRØST DEL 2

3. FASADE SØRØST LYSGÅRD AKM

- TEGLKLEDNING
TREKLEDNING
PUSSET TEGLKLEDNING

NB: FOR DETALJ- OG SKJEMAHENVISNINGER
PÅ SNITT, SE SNITT-TEGNINGER.

Rev	Dato	Beskrivelse	KS	SS
-----	------	-------------	----	----


Kompleks: Bygget
3406-11448-00-A-200-47-002
Z-01

- Prosjektleder:
● ARKIFOR (A): RATIO Arkitekt AS
○ LARK (L): Ejebekk & Lundheim AS
○ RIE (E): COWI AS
○ RIB (B): COWI AS
○ RIBV (F): COWI AS
○ RIV (V): COWI AS
○ RIA (C): COWI AS
○ RIG (G): COWI AS

RATIO

COWI
Ole Hovland 12,
0277 Dato

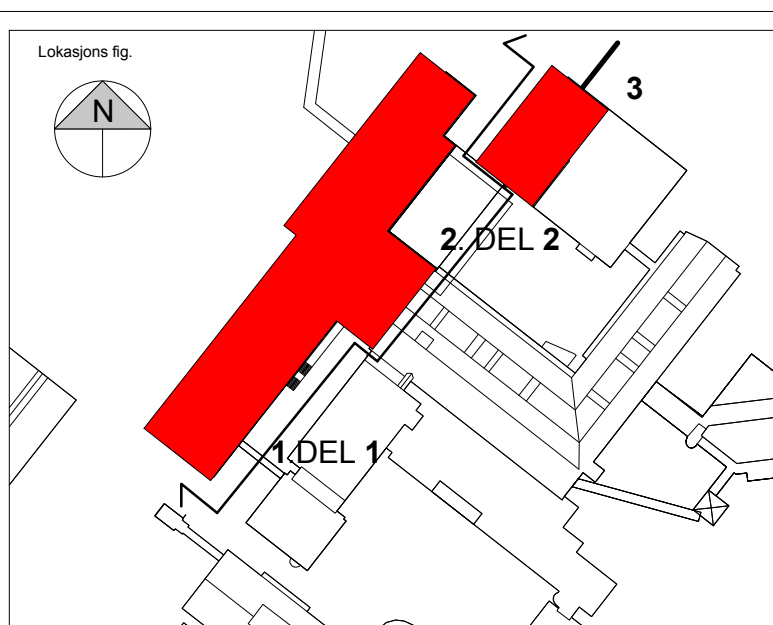

Universitetet i Tromsø MH2
G.NR. 124 / B.NR. 28

STATSBYGG
Postboks 8106 Dep
0625 Oslo
Tlf: 815 55 645
www.statbygg.no

Fase	Spalte	Fig	Form	Kommentar
SOM BYGGET	G	AM	SS	
Prosjekt nr:	1017801	Prosjekt nr. prosj.	Dato opprettet	10.04.2015
Prosjekt nr.	3107	Prosjekt nr. prosj.	Skala	1 : 100
Prosjekt nr.	3107	Prosjekt nr. prosj.	Format	A0

Fasade Sørøst

Kompleks	Bygget	Fig	Form	Levert	Rev.
3406-11448-00-A-200-47-002	Z-01				