




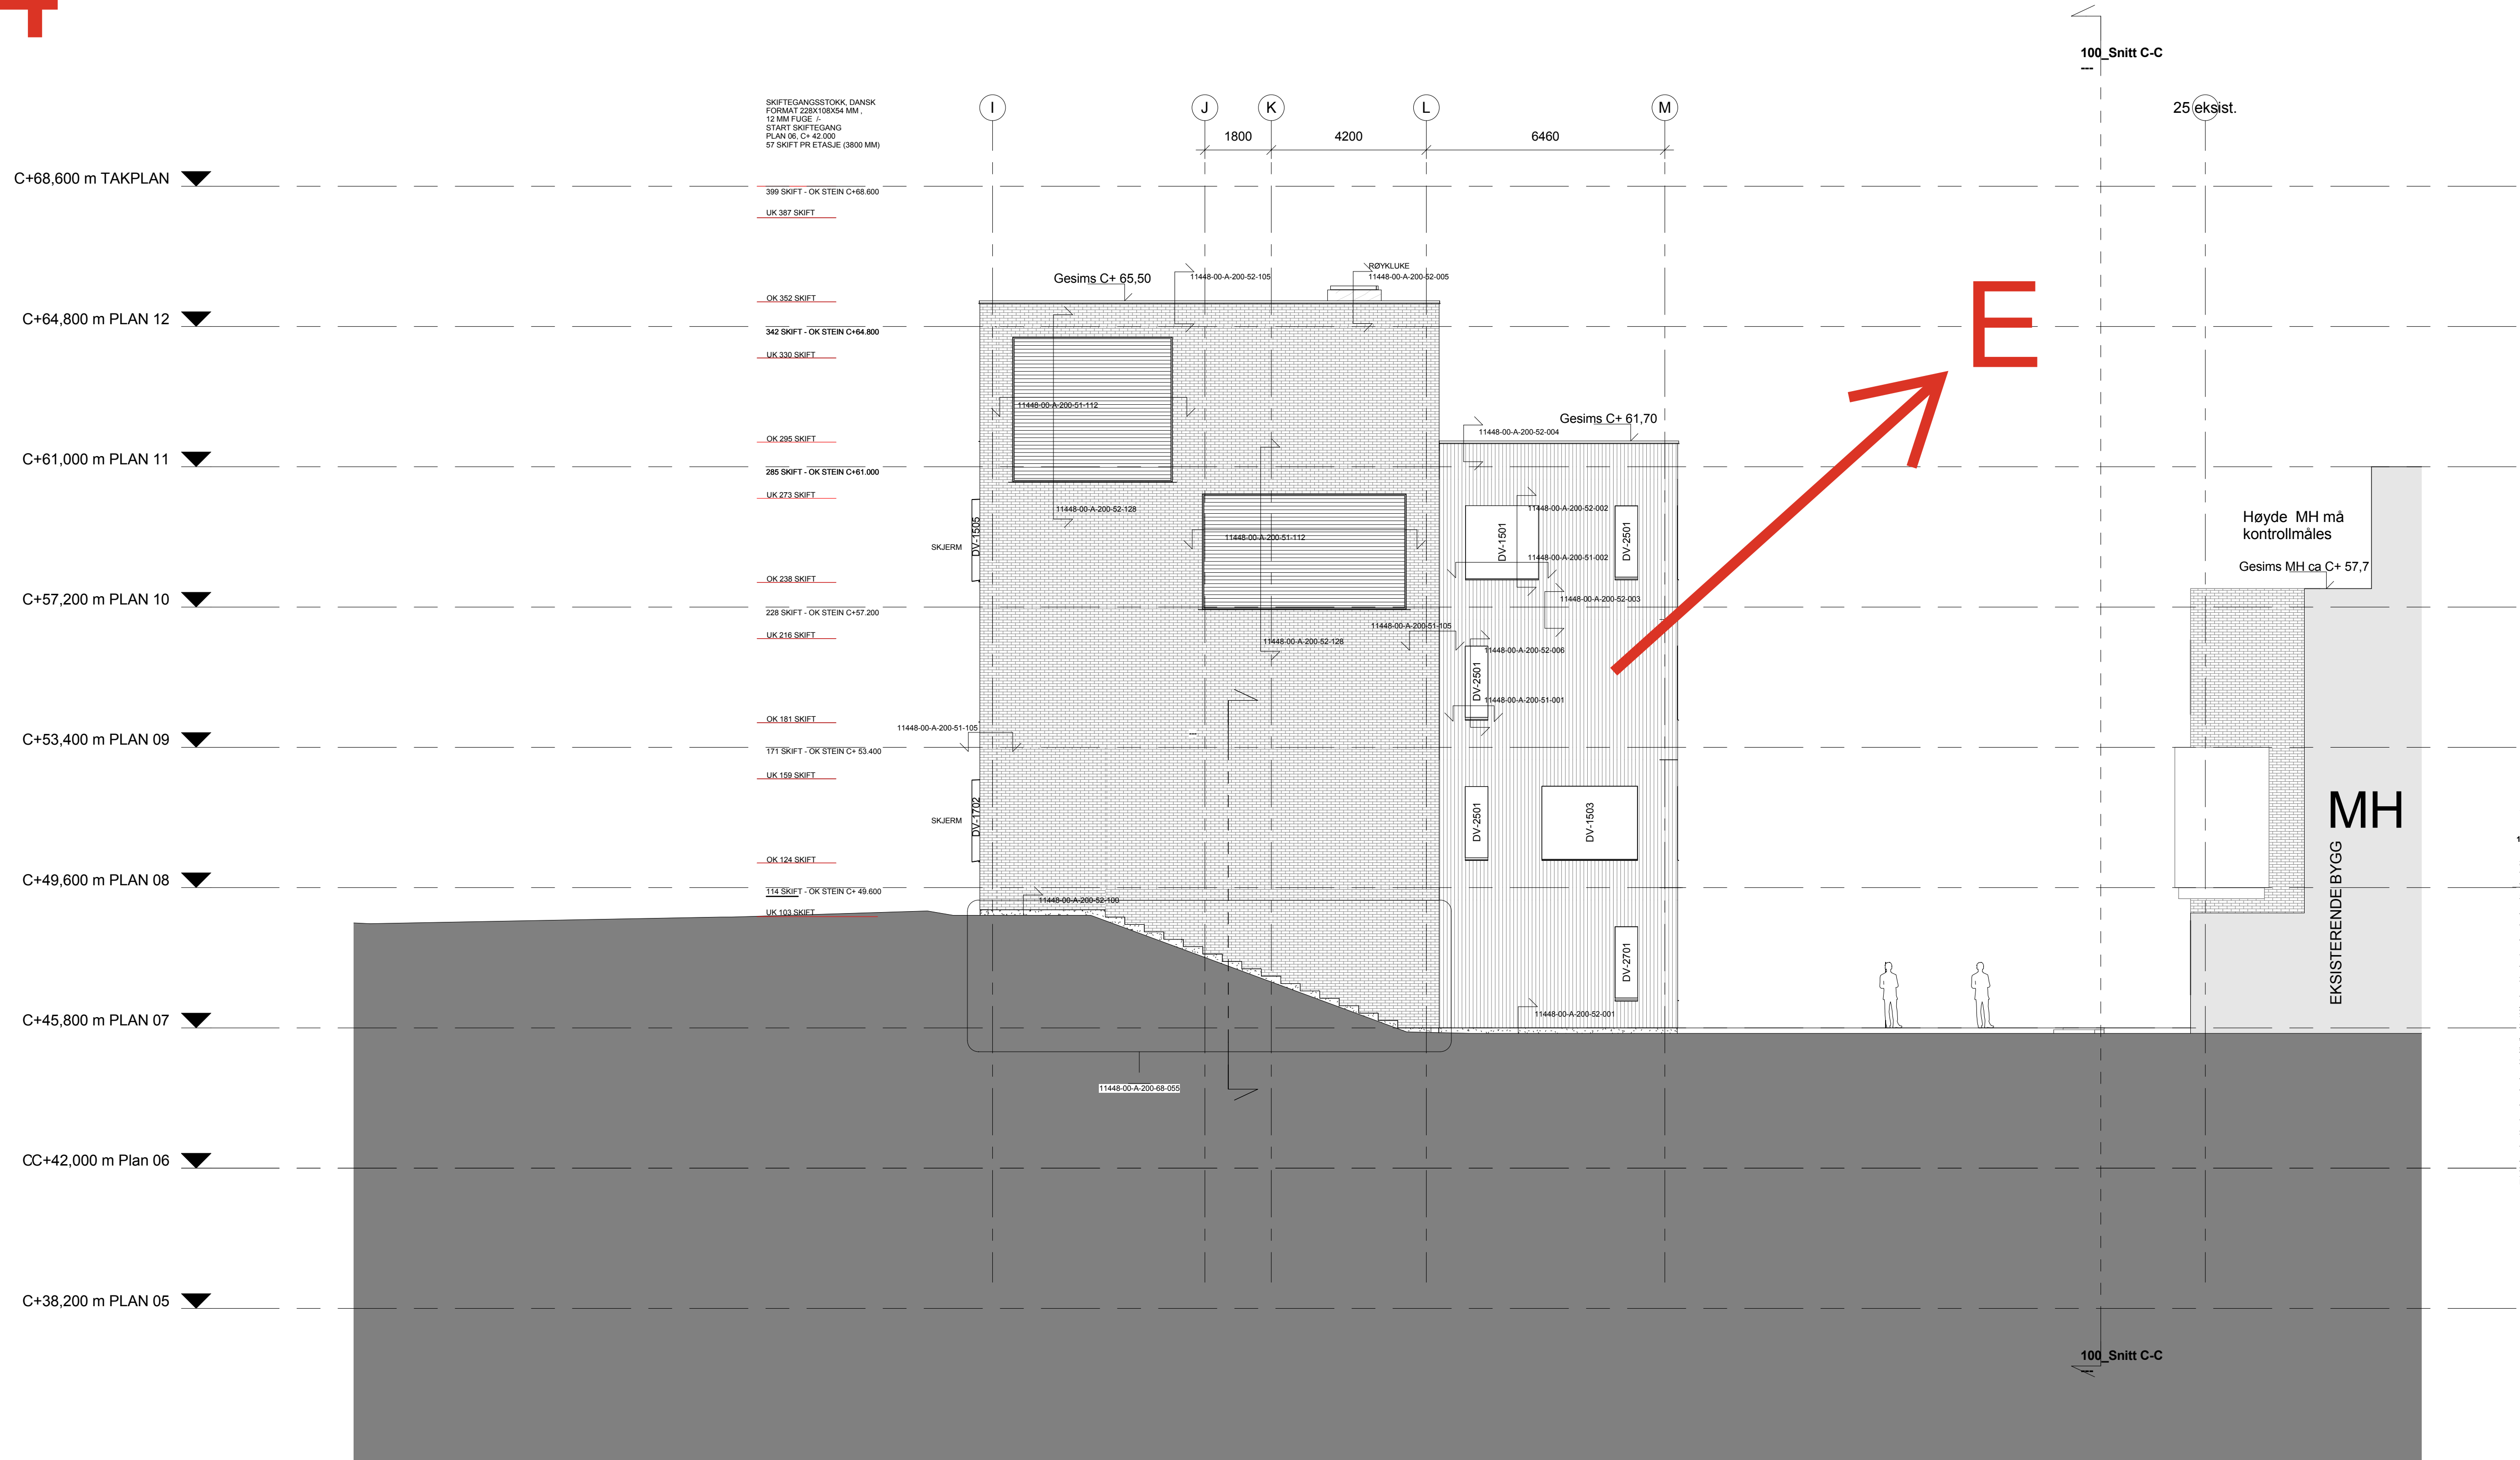

1. FASADE SØRVEST AKSE 1

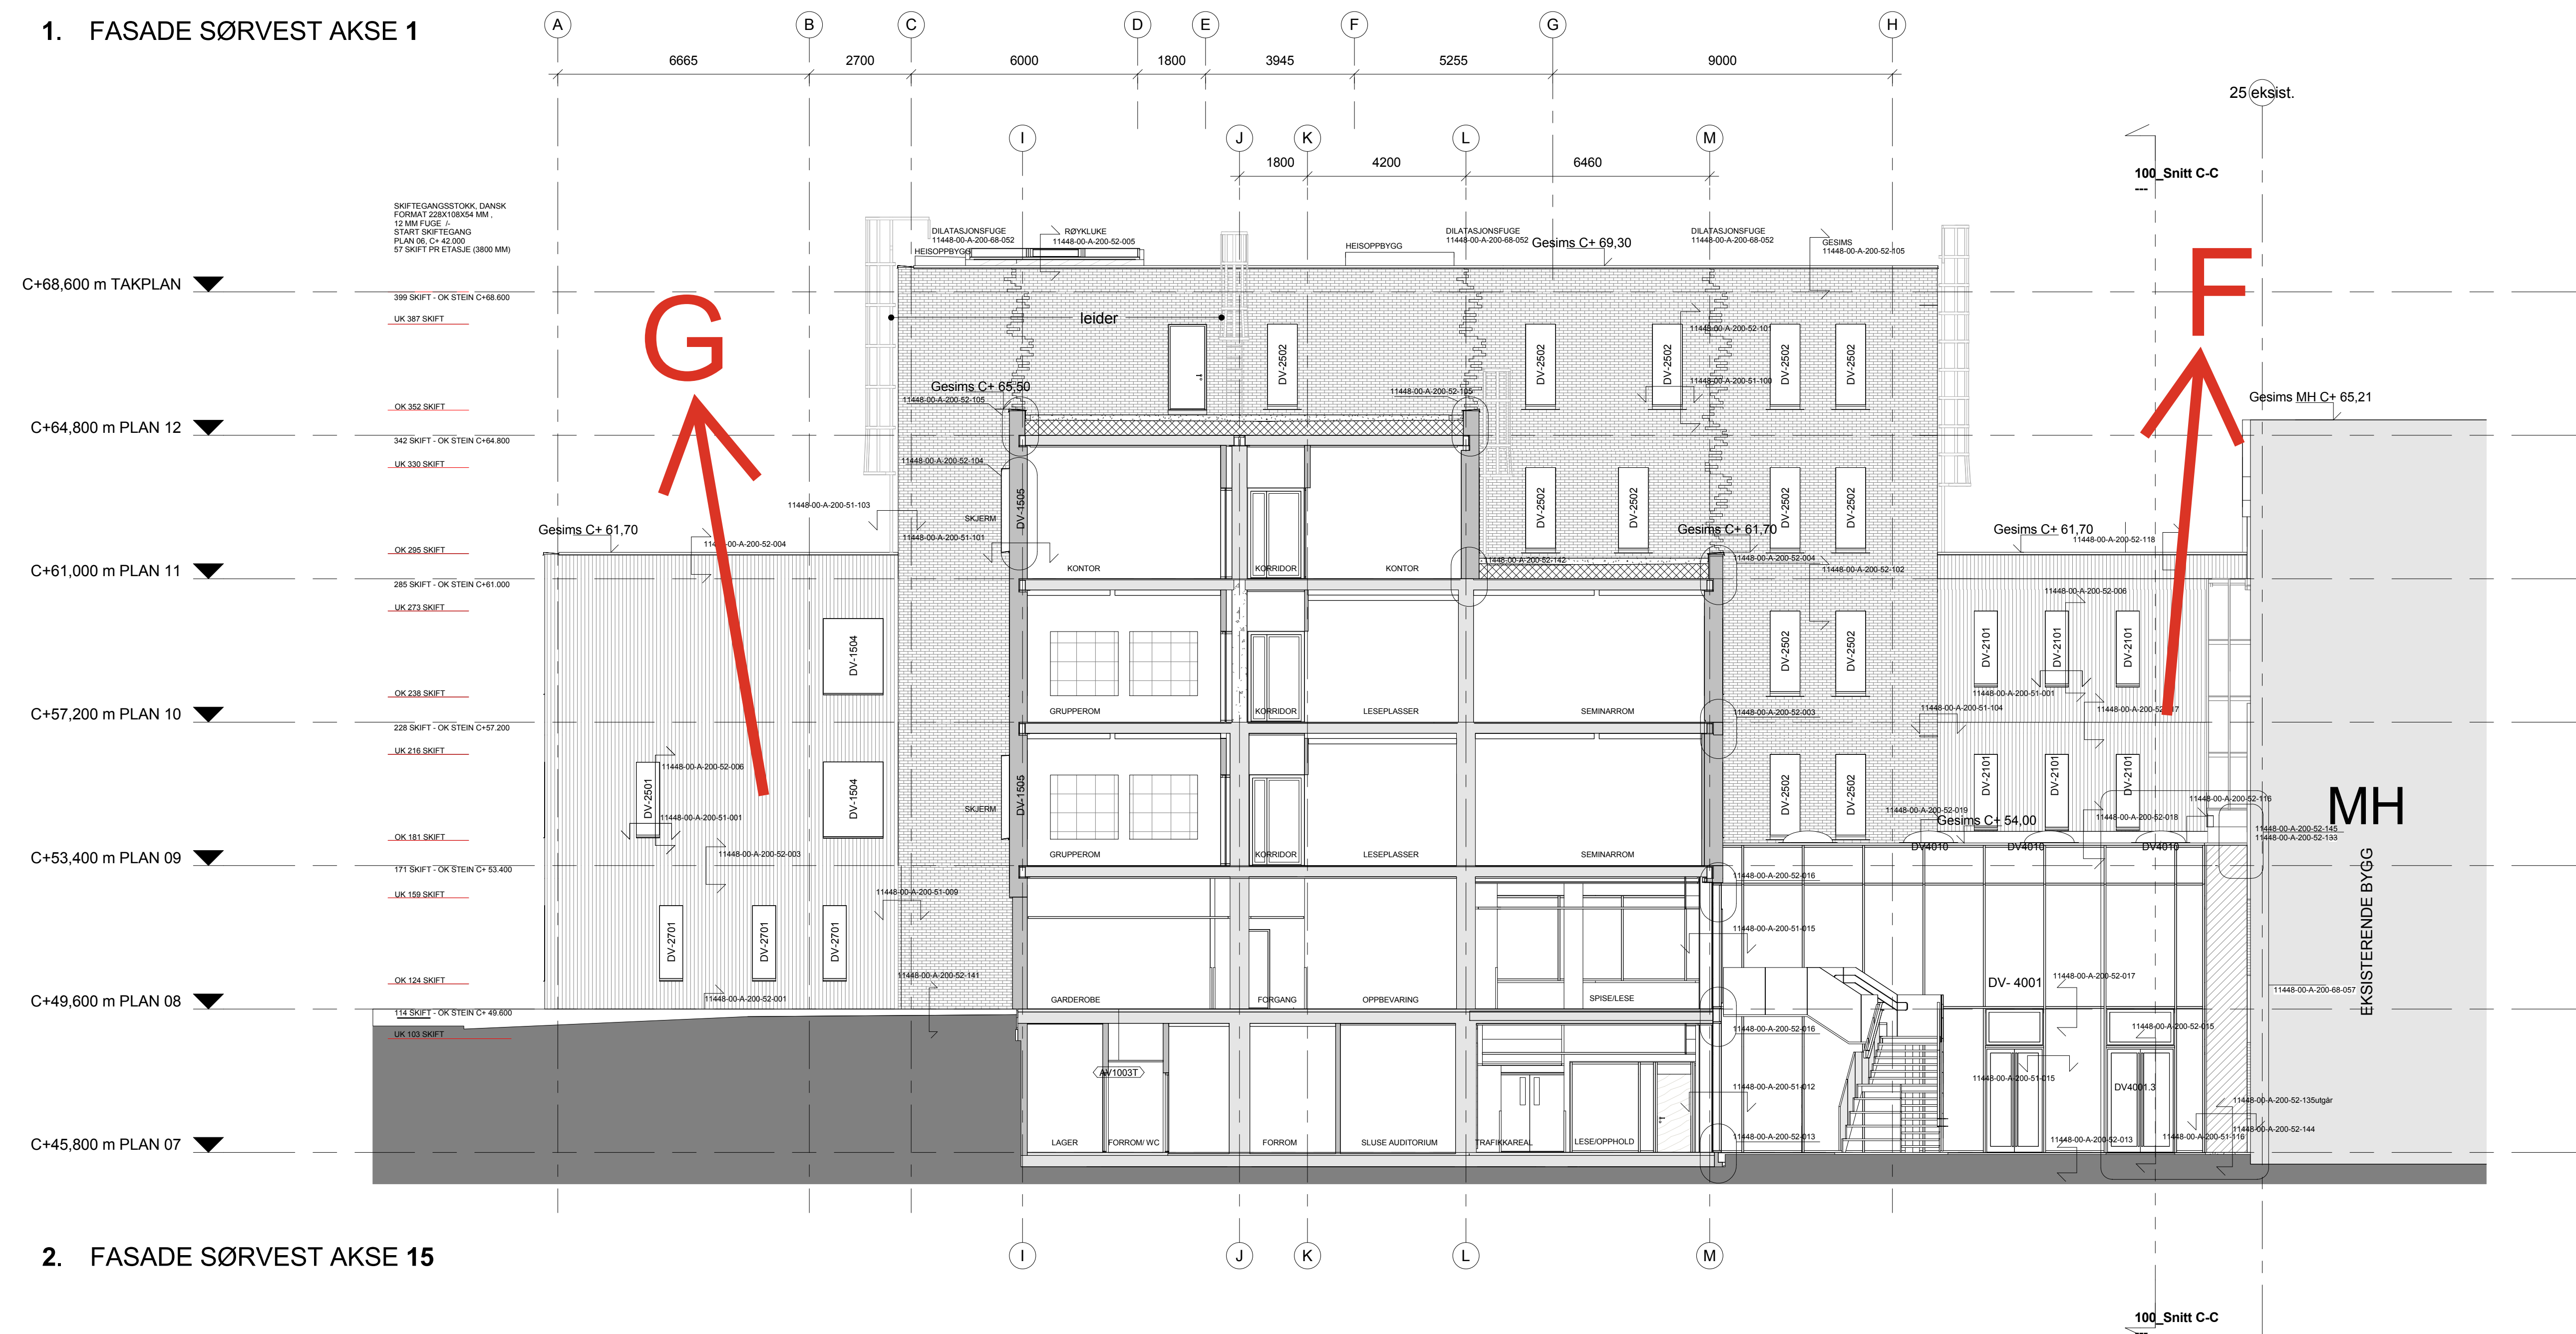


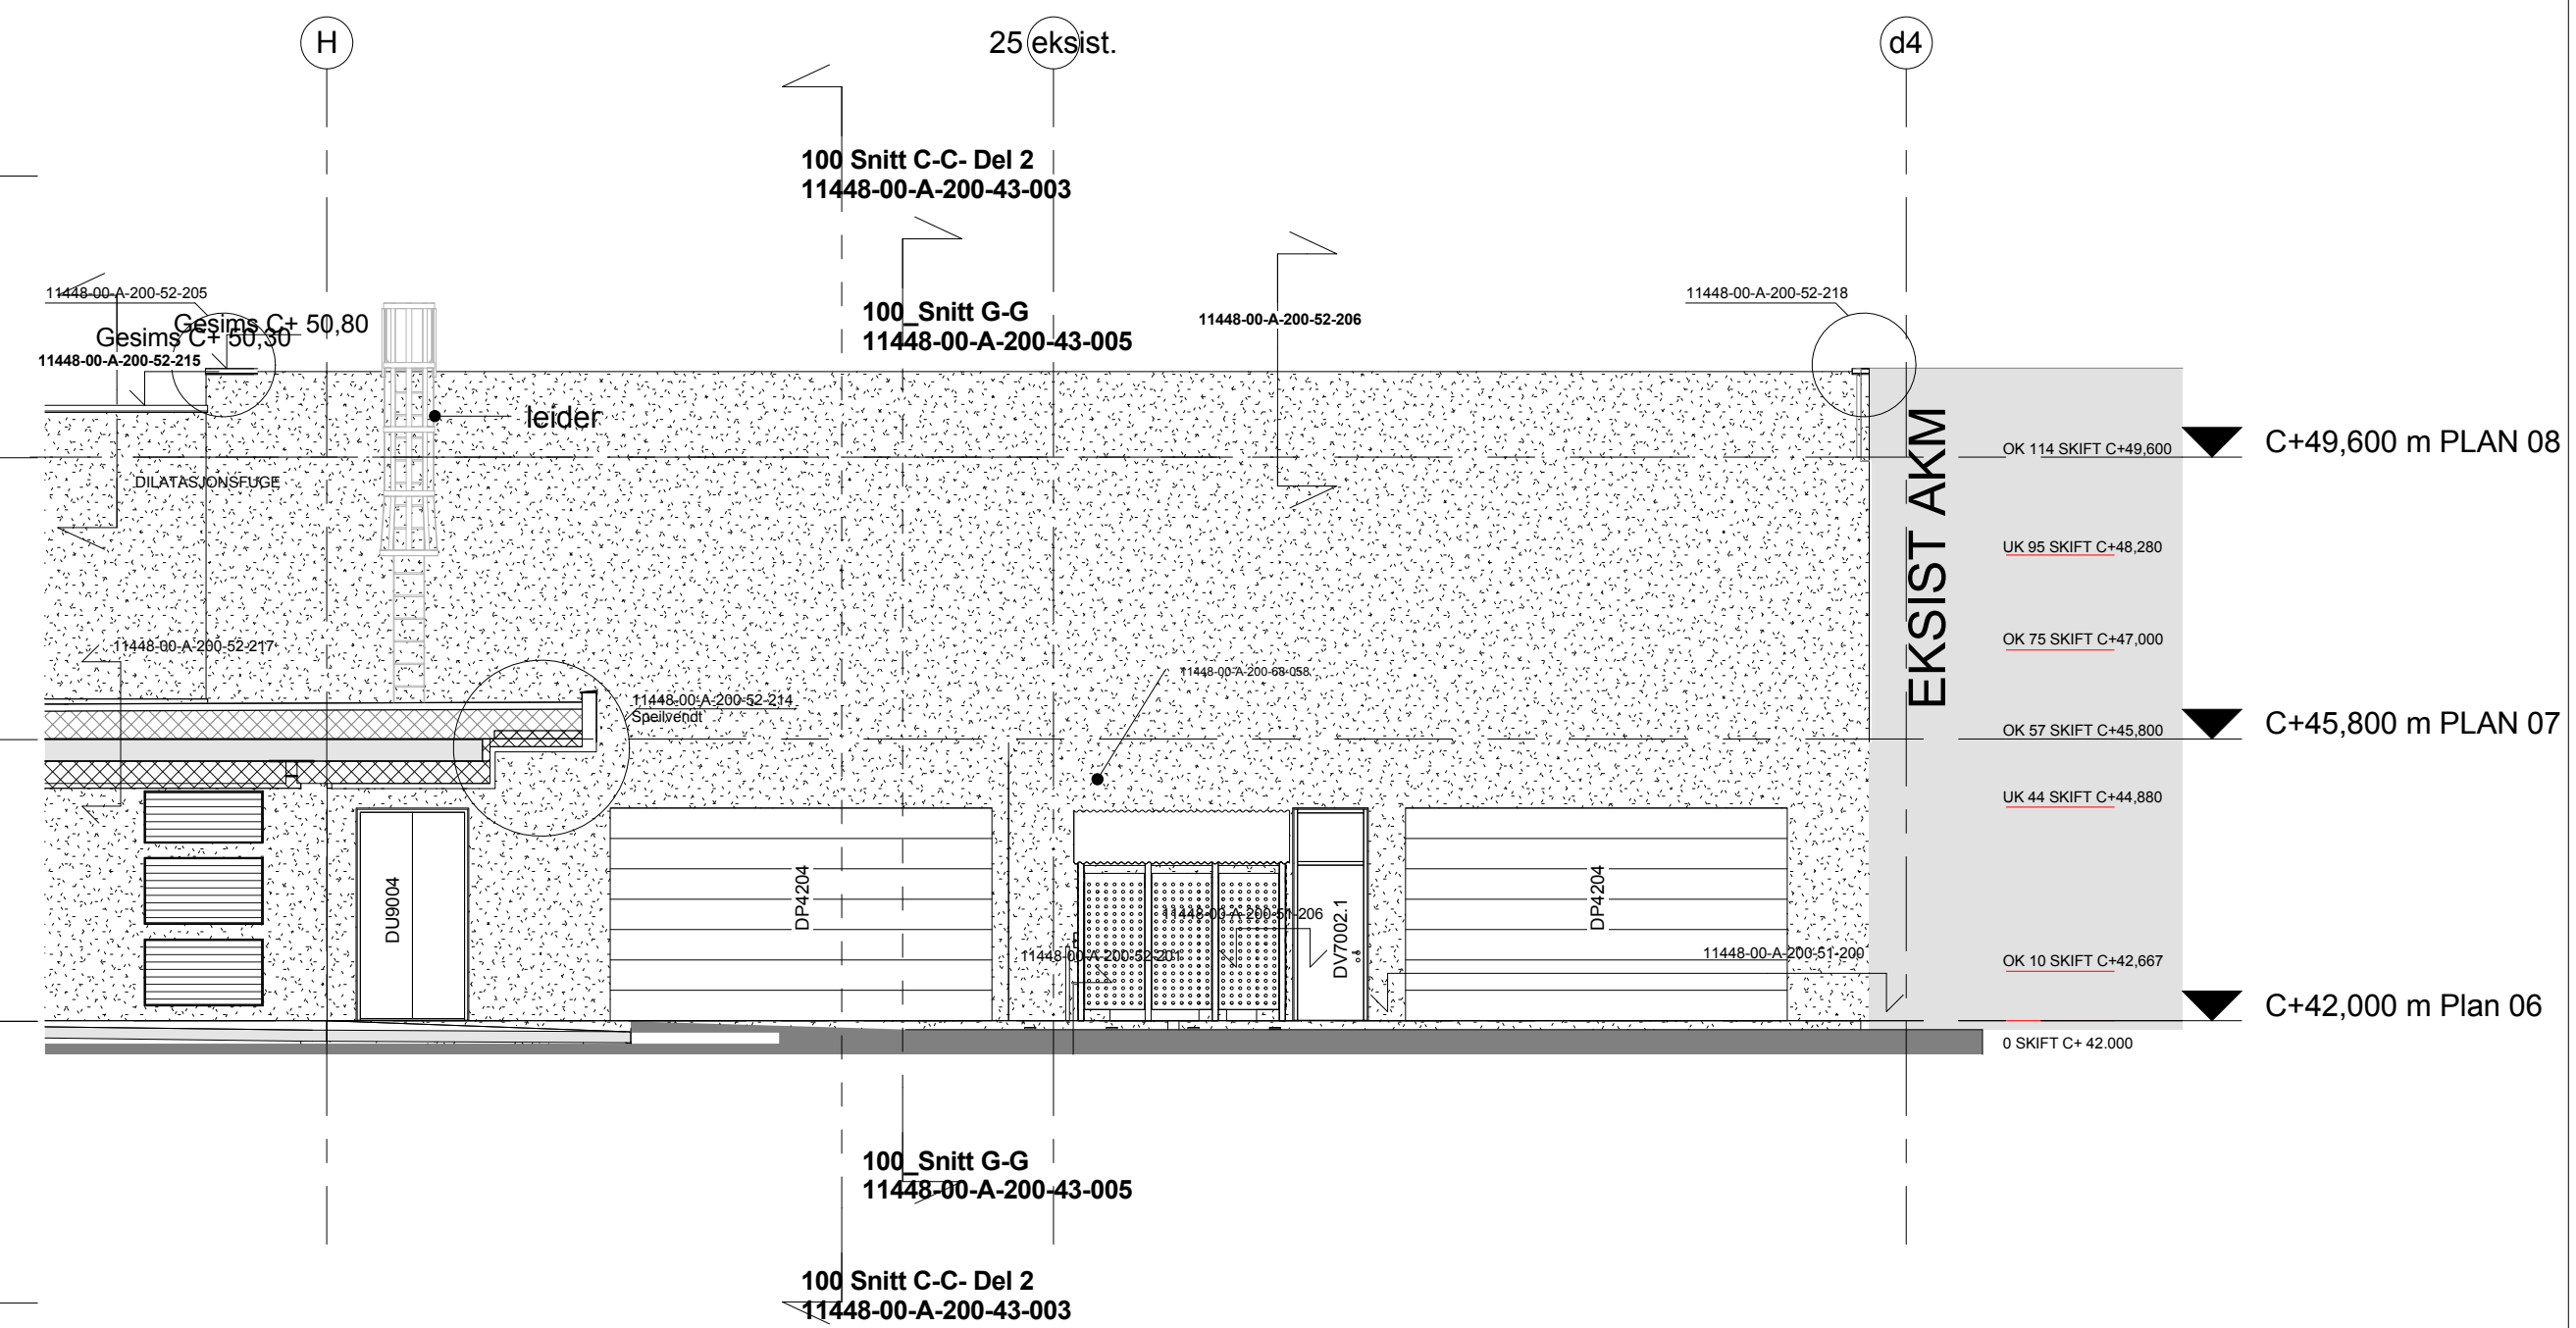

3. FASADE SØRVEST AKM


- TEGLKLEDNING
- TREKLEDNING
- PUSSET TEGLKLEDNING

NB: FOR DETALJ- OG SKJEMAHENVISNINGER
PÅ SNITT, SE SNITT-TEGNINGER.

Rev	Dato	Beskrivelse	KB	SS
1	23.03.18	SOM BYGGET		

Kompleks	Bygg	Etage	Fag	Fagkode	Type	Løpnr	Rev.
3406-11448-00-A-200-47-004	Z-01						

- ARKFOR (A): RATIO Arkitekt AS
- LARK (L): Lark & Lunde AS
- RIE (E): COWI AS
- RIB (B): COWI AS
- RIV (F): COWI AS
- REV (V): COWI AS
- RIA (C): COWI AS
- RIG (G): COWI AS

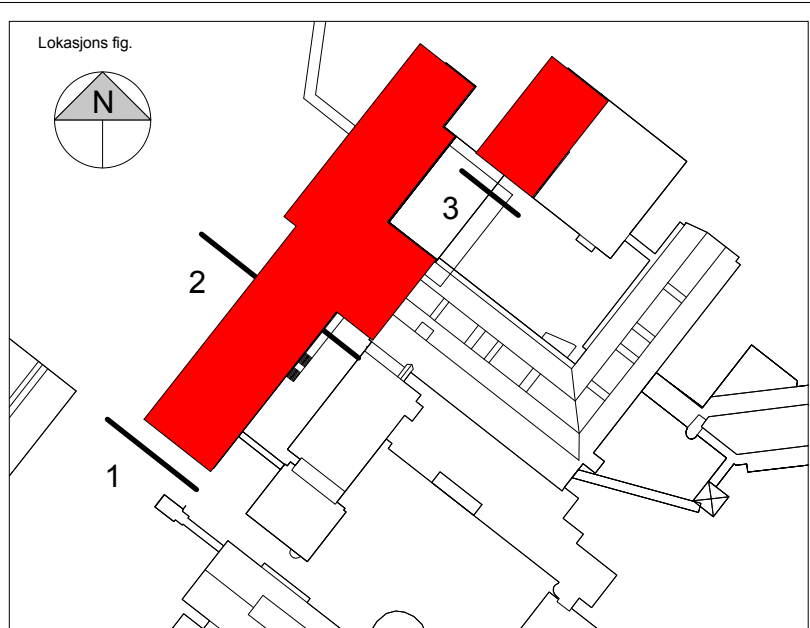

Universitetet i Tromsø MH2 G.NR. 124 / B.NR. 28		Postboks 9106 Dep 6023 Oslo Tlf: 815 55 045 www.statsbygg.no	
Fase:	SOM BYGGET	Skala:	G
Prosjekt nr:	1017801	Prosjekt nr. for prosj.	3107
Dato opprettet:	10.04.2015	Modifisert:	1.100
Format:	A0	Format:	A0

Fasade Sørvest

Kompleks	Bygg	Etage	Fag	Fagkode	Type	Løpnr	Rev.
3406-11448-00-A-200-47-004	Z-01						