



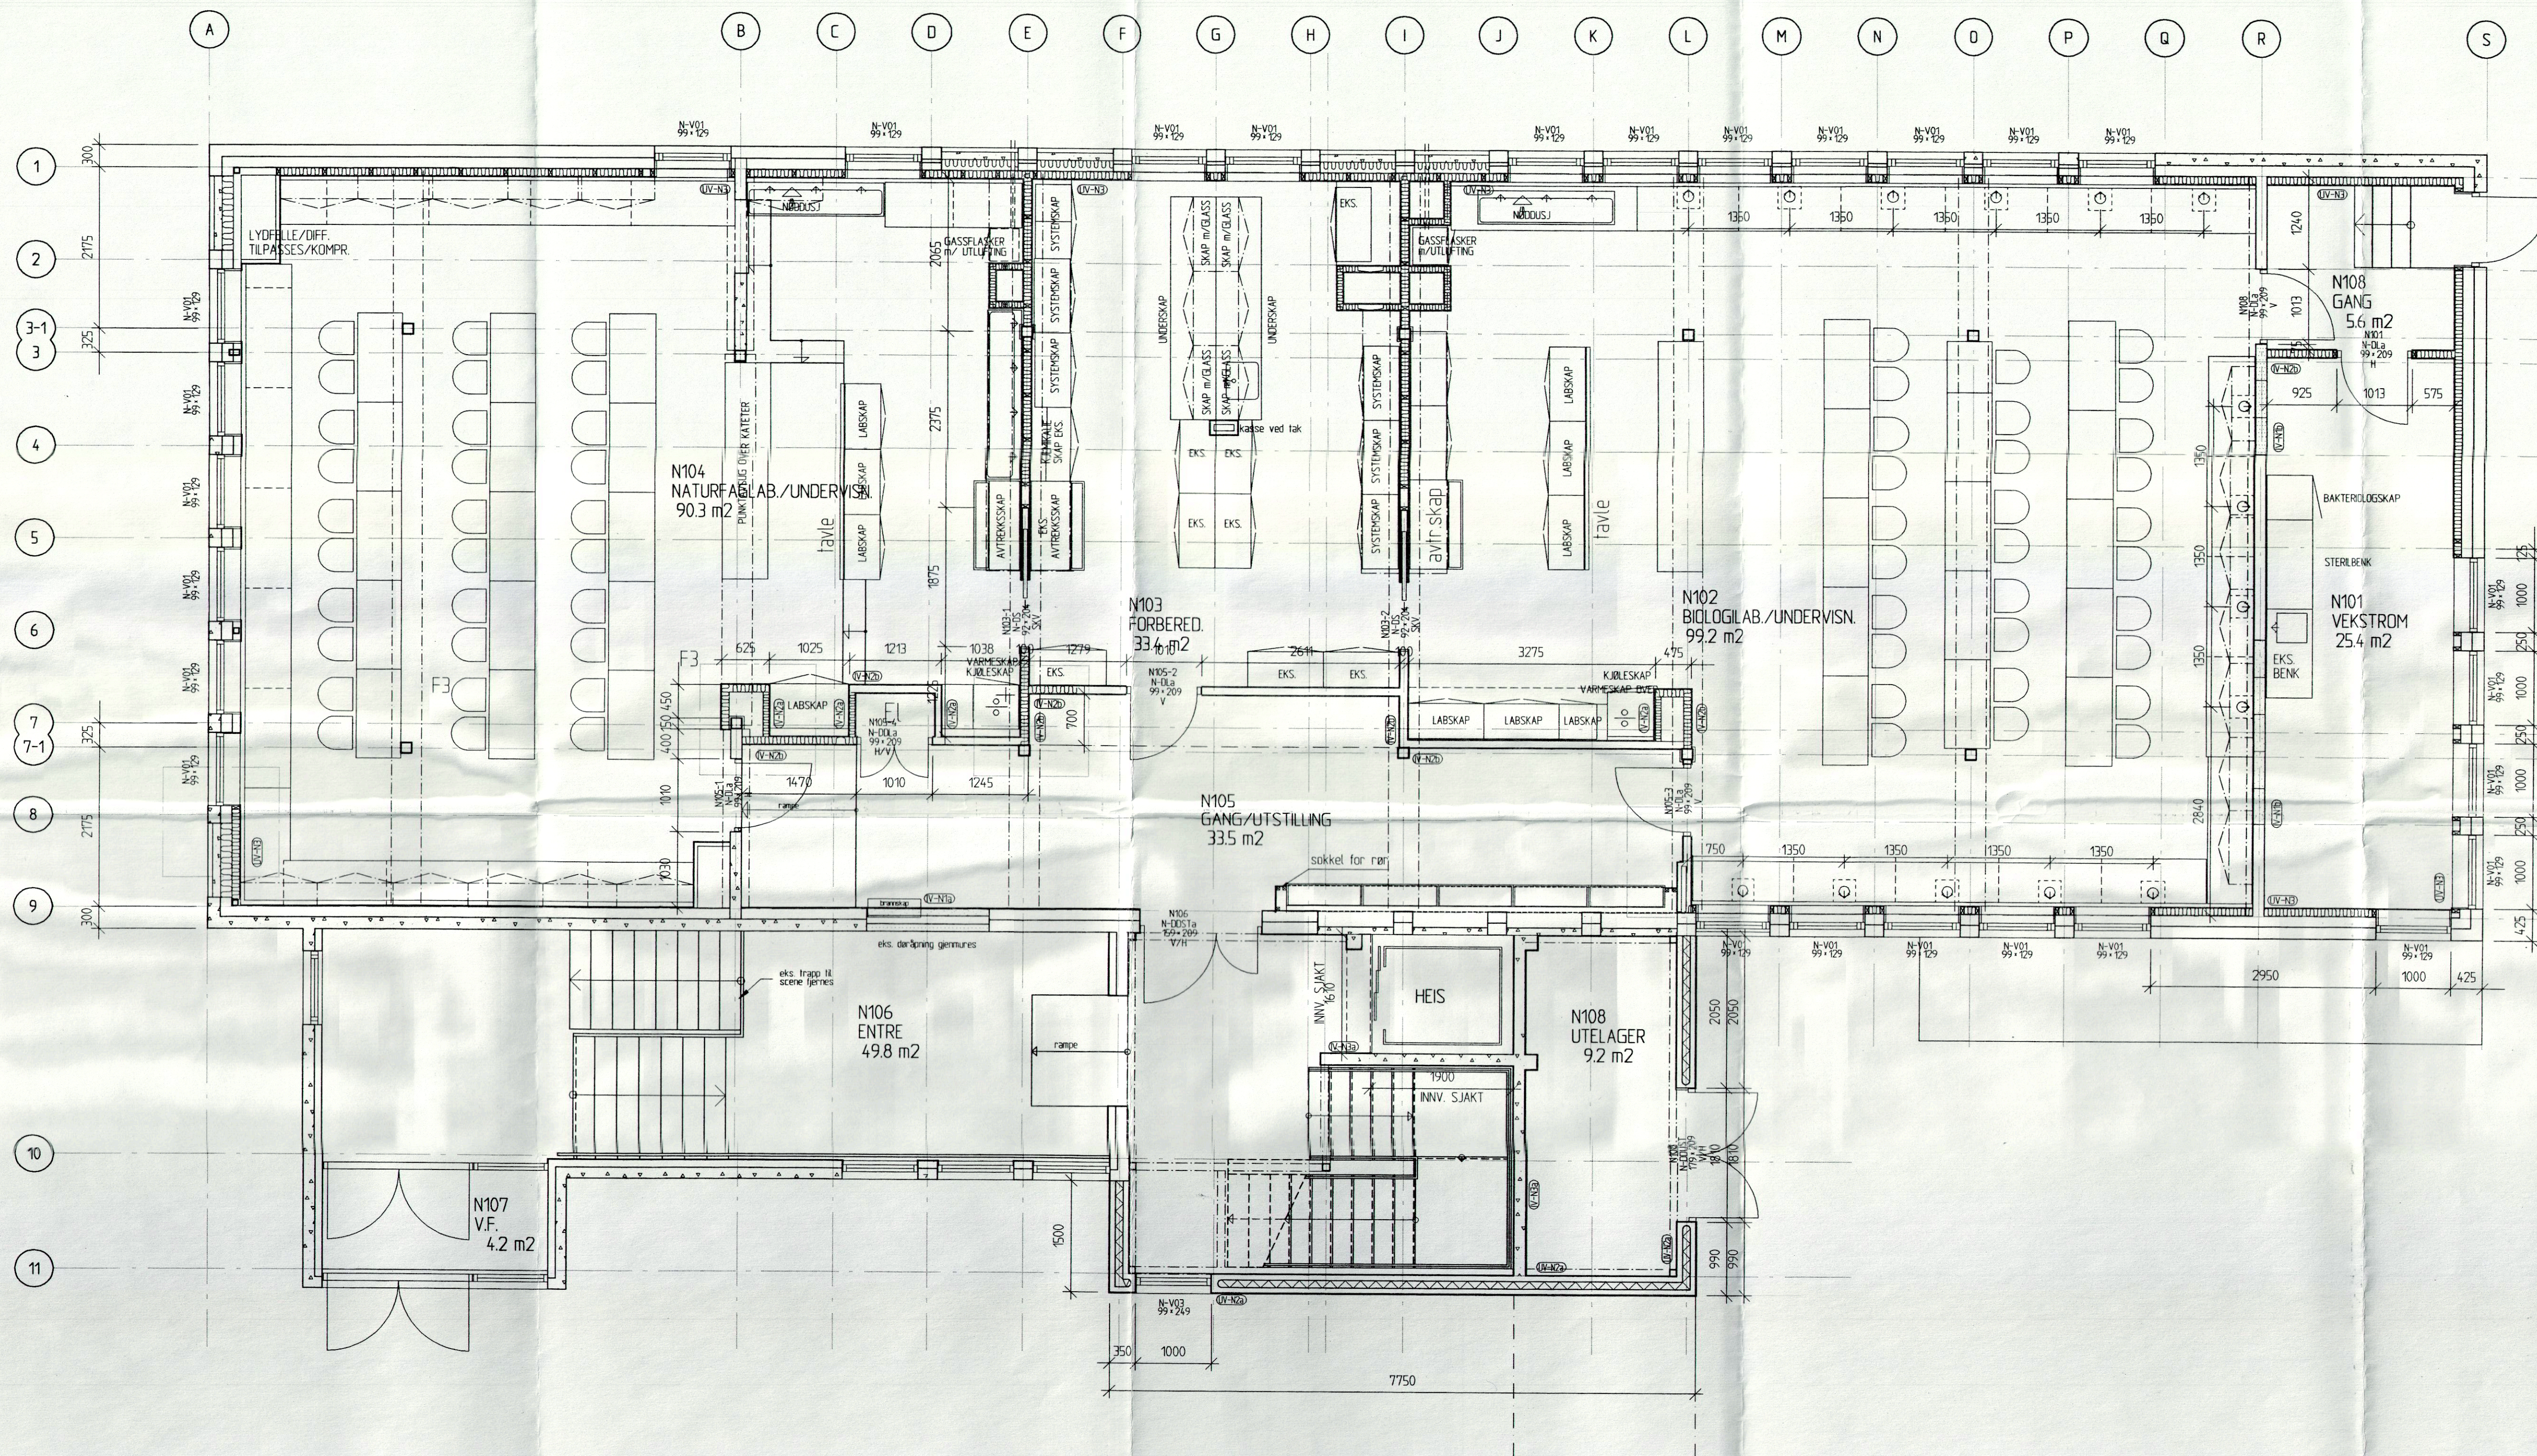

REV.NR.	DATE	REVISJON	SIGN.
A	N	201	G
SOM BYGGET			

Øvrebyen videregående skole

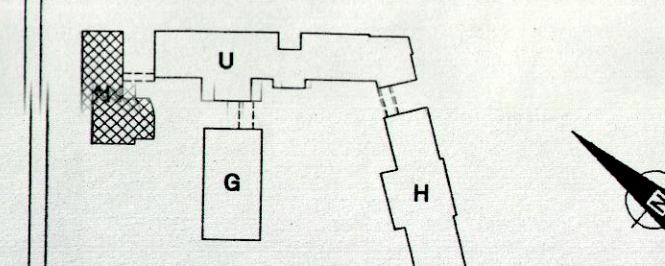

Sjøberg & Stenberg arkitekter AS
Postboks 611 st.sida 2200 Kongsvinger
Tlf. 628 17520 fax 628 14767

A	HEDMARK FYLKESKOMMUNE Eiendomsavdelingen 2300 HAMAR - Telefon: 62 51 44 00 - Fax: 62 51 46 07		
	Sjøberg & Stenberg arkitekter AS Postboks 611 st.sida 2200 Kongsvinger Tlf. 62 81 75 20 fax 62 81 47 67		
K	Sjåhl & Fornæss A/S Postboks 210 2200 Kongsvinger Tlf. 62 81 99 88 fax 62 81 74 34		
E	Ing. Jon Hållås A/S Postboks 220 2400 Elverum Tlf. 62 41 24 11 fax 62 41 23 05		
V	Aalerud A/S Postboks 186 2400 Elverum Tlf. 62 41 22 00 fax 62 41 29 98		
Prosj.nr.	Finans	Konstr./Tegnet/Godkjent	Målestokk
93-200	A-N201-G	OAS OAS	1:50

**NATURFAGBYGG
PLAN 1. ETG.**