



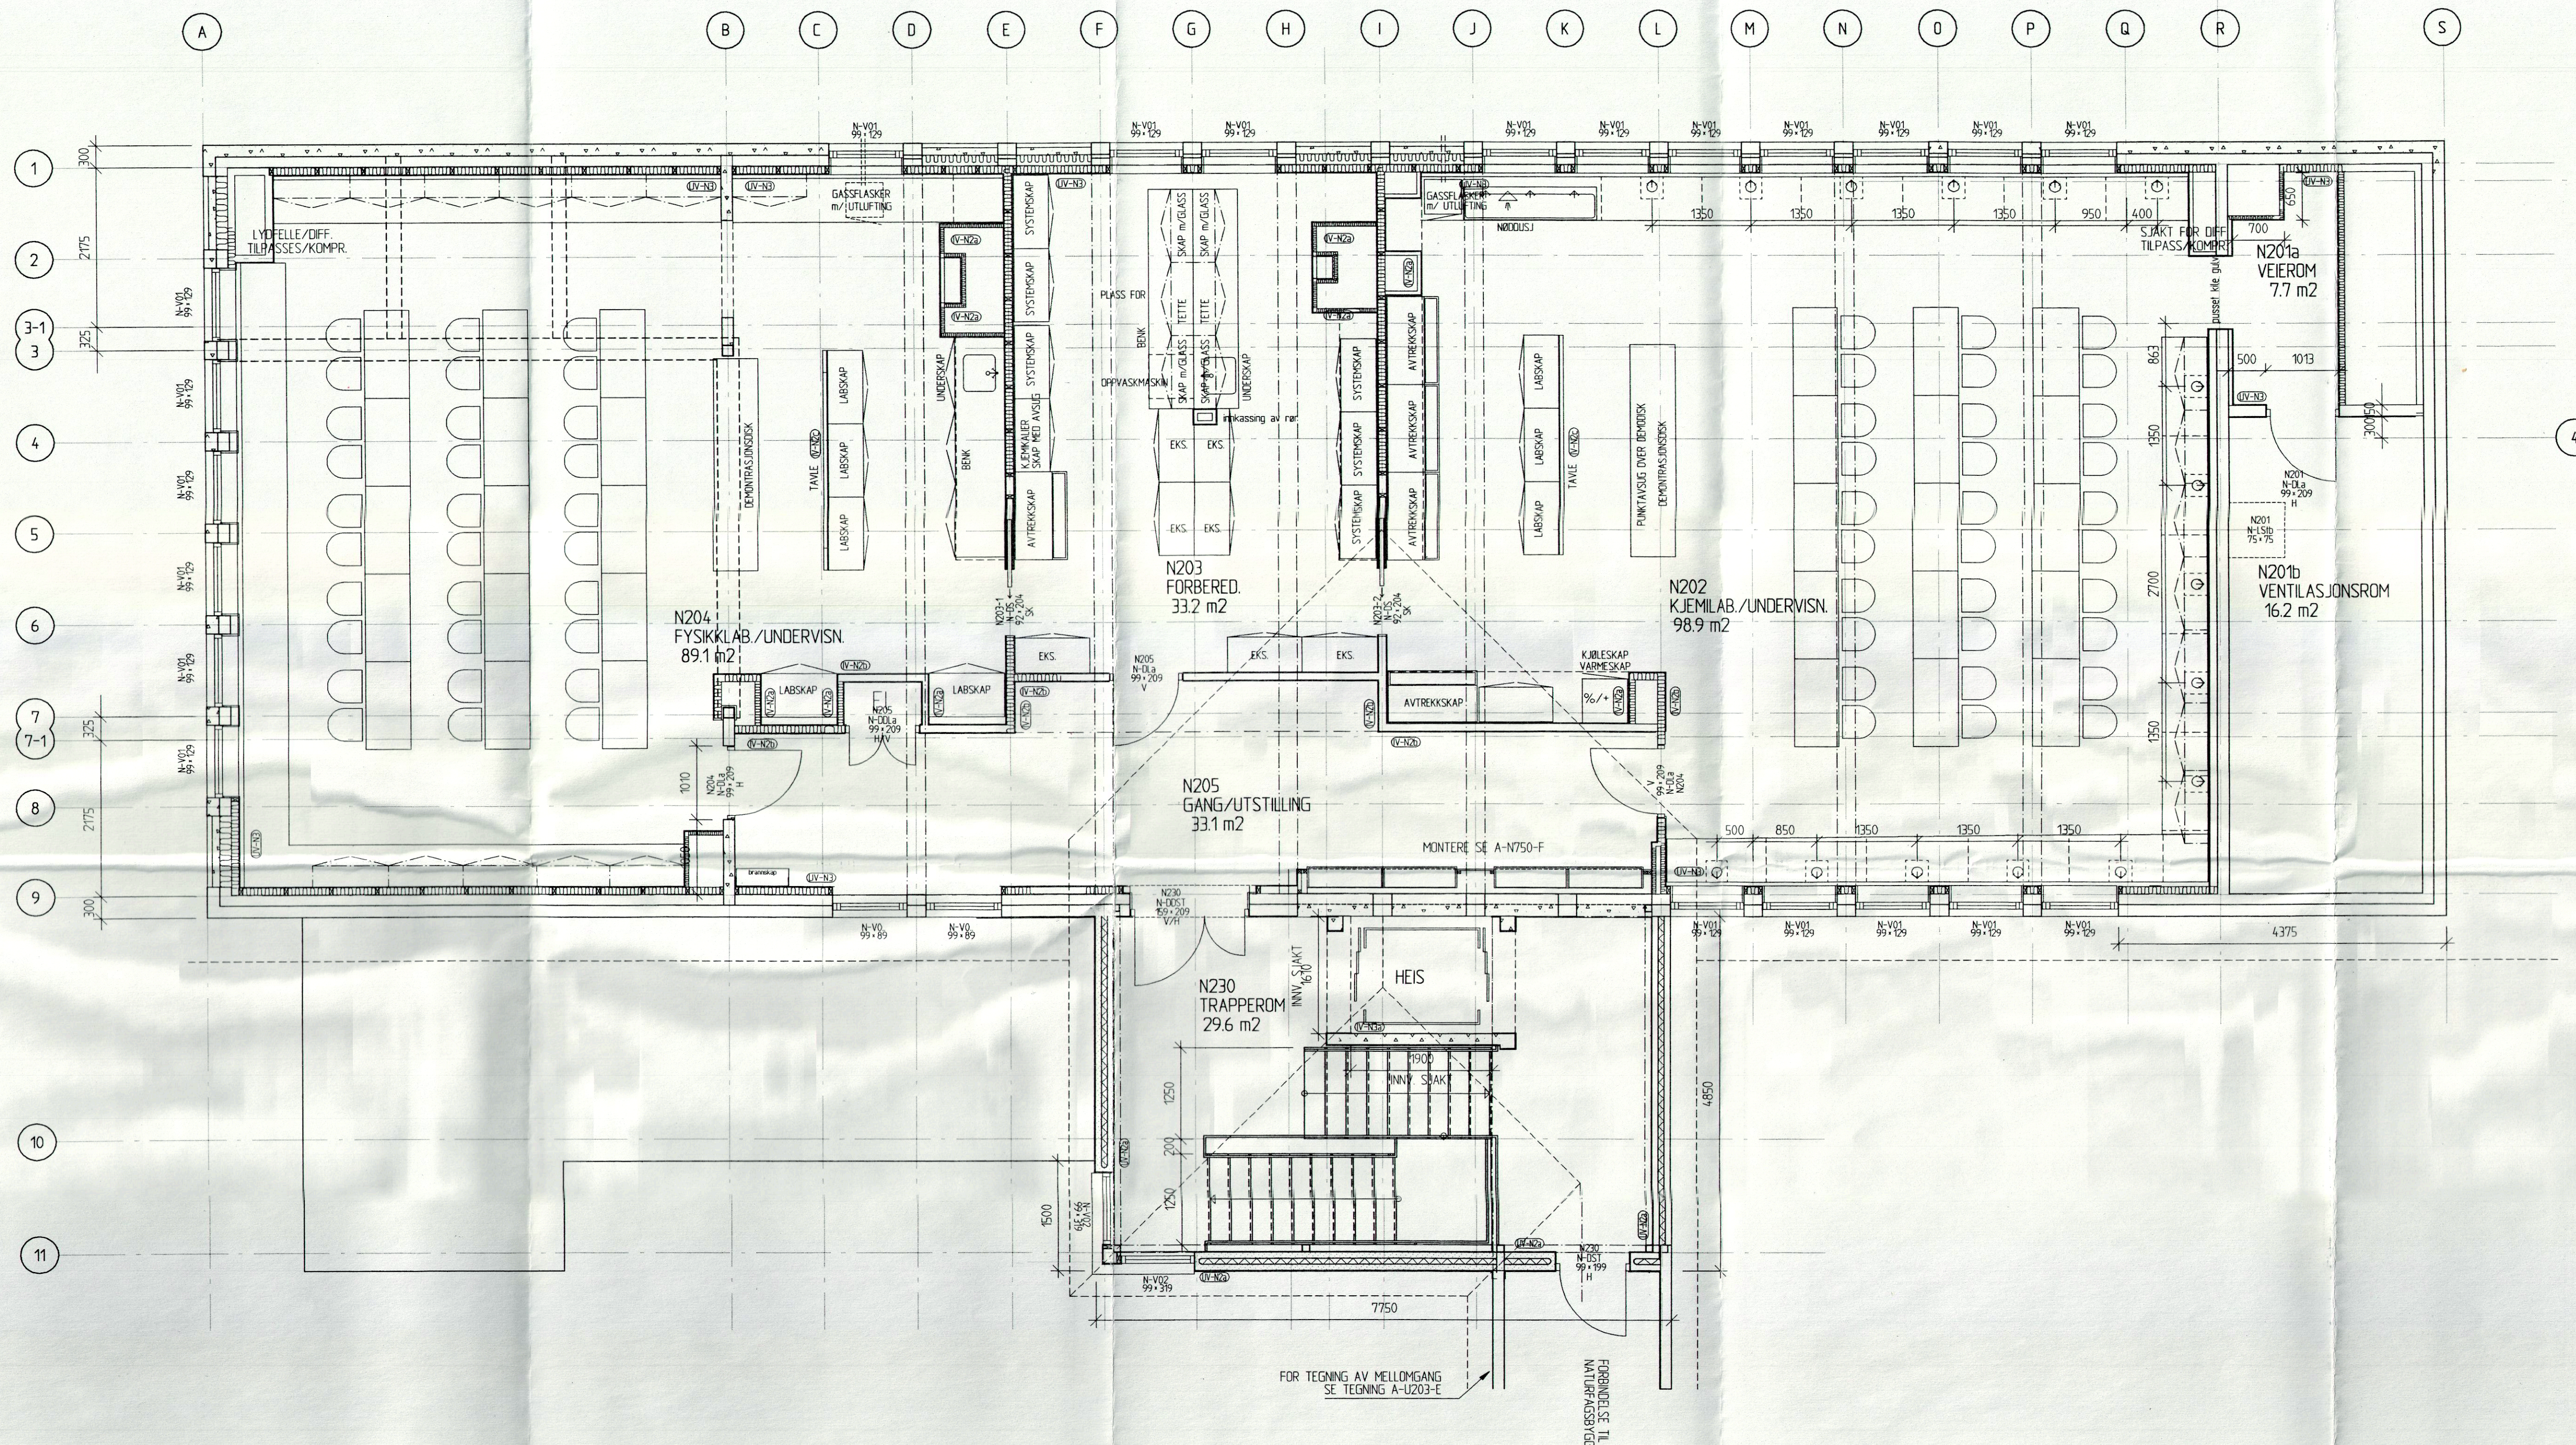

REV. NR.	DATO	REVISJON	REV.
A	N	202	G
SOM BYGGET			

Øvrebyen videregående skole

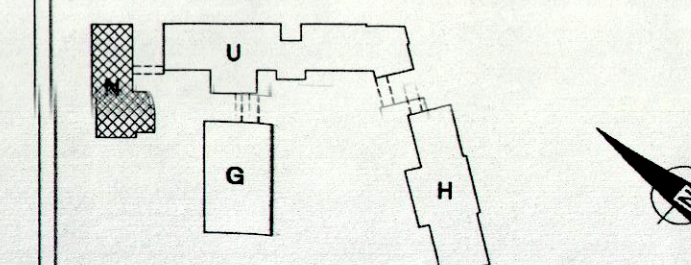

Sjøberg & Stenberg arkitekter AS
Postboks 611 st.sida 2200 Kongsvinger
Tlf. 628 17520 fax 628 14767

HEDMARK FYLKESKOMMUNE
Eiendomsavdelingen
2300 HAMAR - Telefon 82 61 44 00 - Fax 82 61 46 07

A Sjøberg & Stenberg arkitekter AS
Postboks 611 st.sida 2200 Kongsvinger
Tlf. 62 81 75 20 fax 62 81 47 67

K Sjøil & Fornæss A/S
Postboks 210 2200 Kongsvinger
Tlf. 62 81 99 88 fax 62 81 74 34

E Ing. Jon Hallås A/S
Postboks 220 2400 Elverum
Tlf. 62 41 24 11 fax 62 41 23 05

V Aalerud A/S
Postboks 186 2400 Elverum
Tlf. 62 41 22 00 fax 62 41 29 98

Prosjekt: 93-200
Filnavn: A-N202-G
Konstr./Tegnet: DAS
Godkjent: Mønstet
1:50

NATURFAGBYGG
PLAN 2. ETG.