



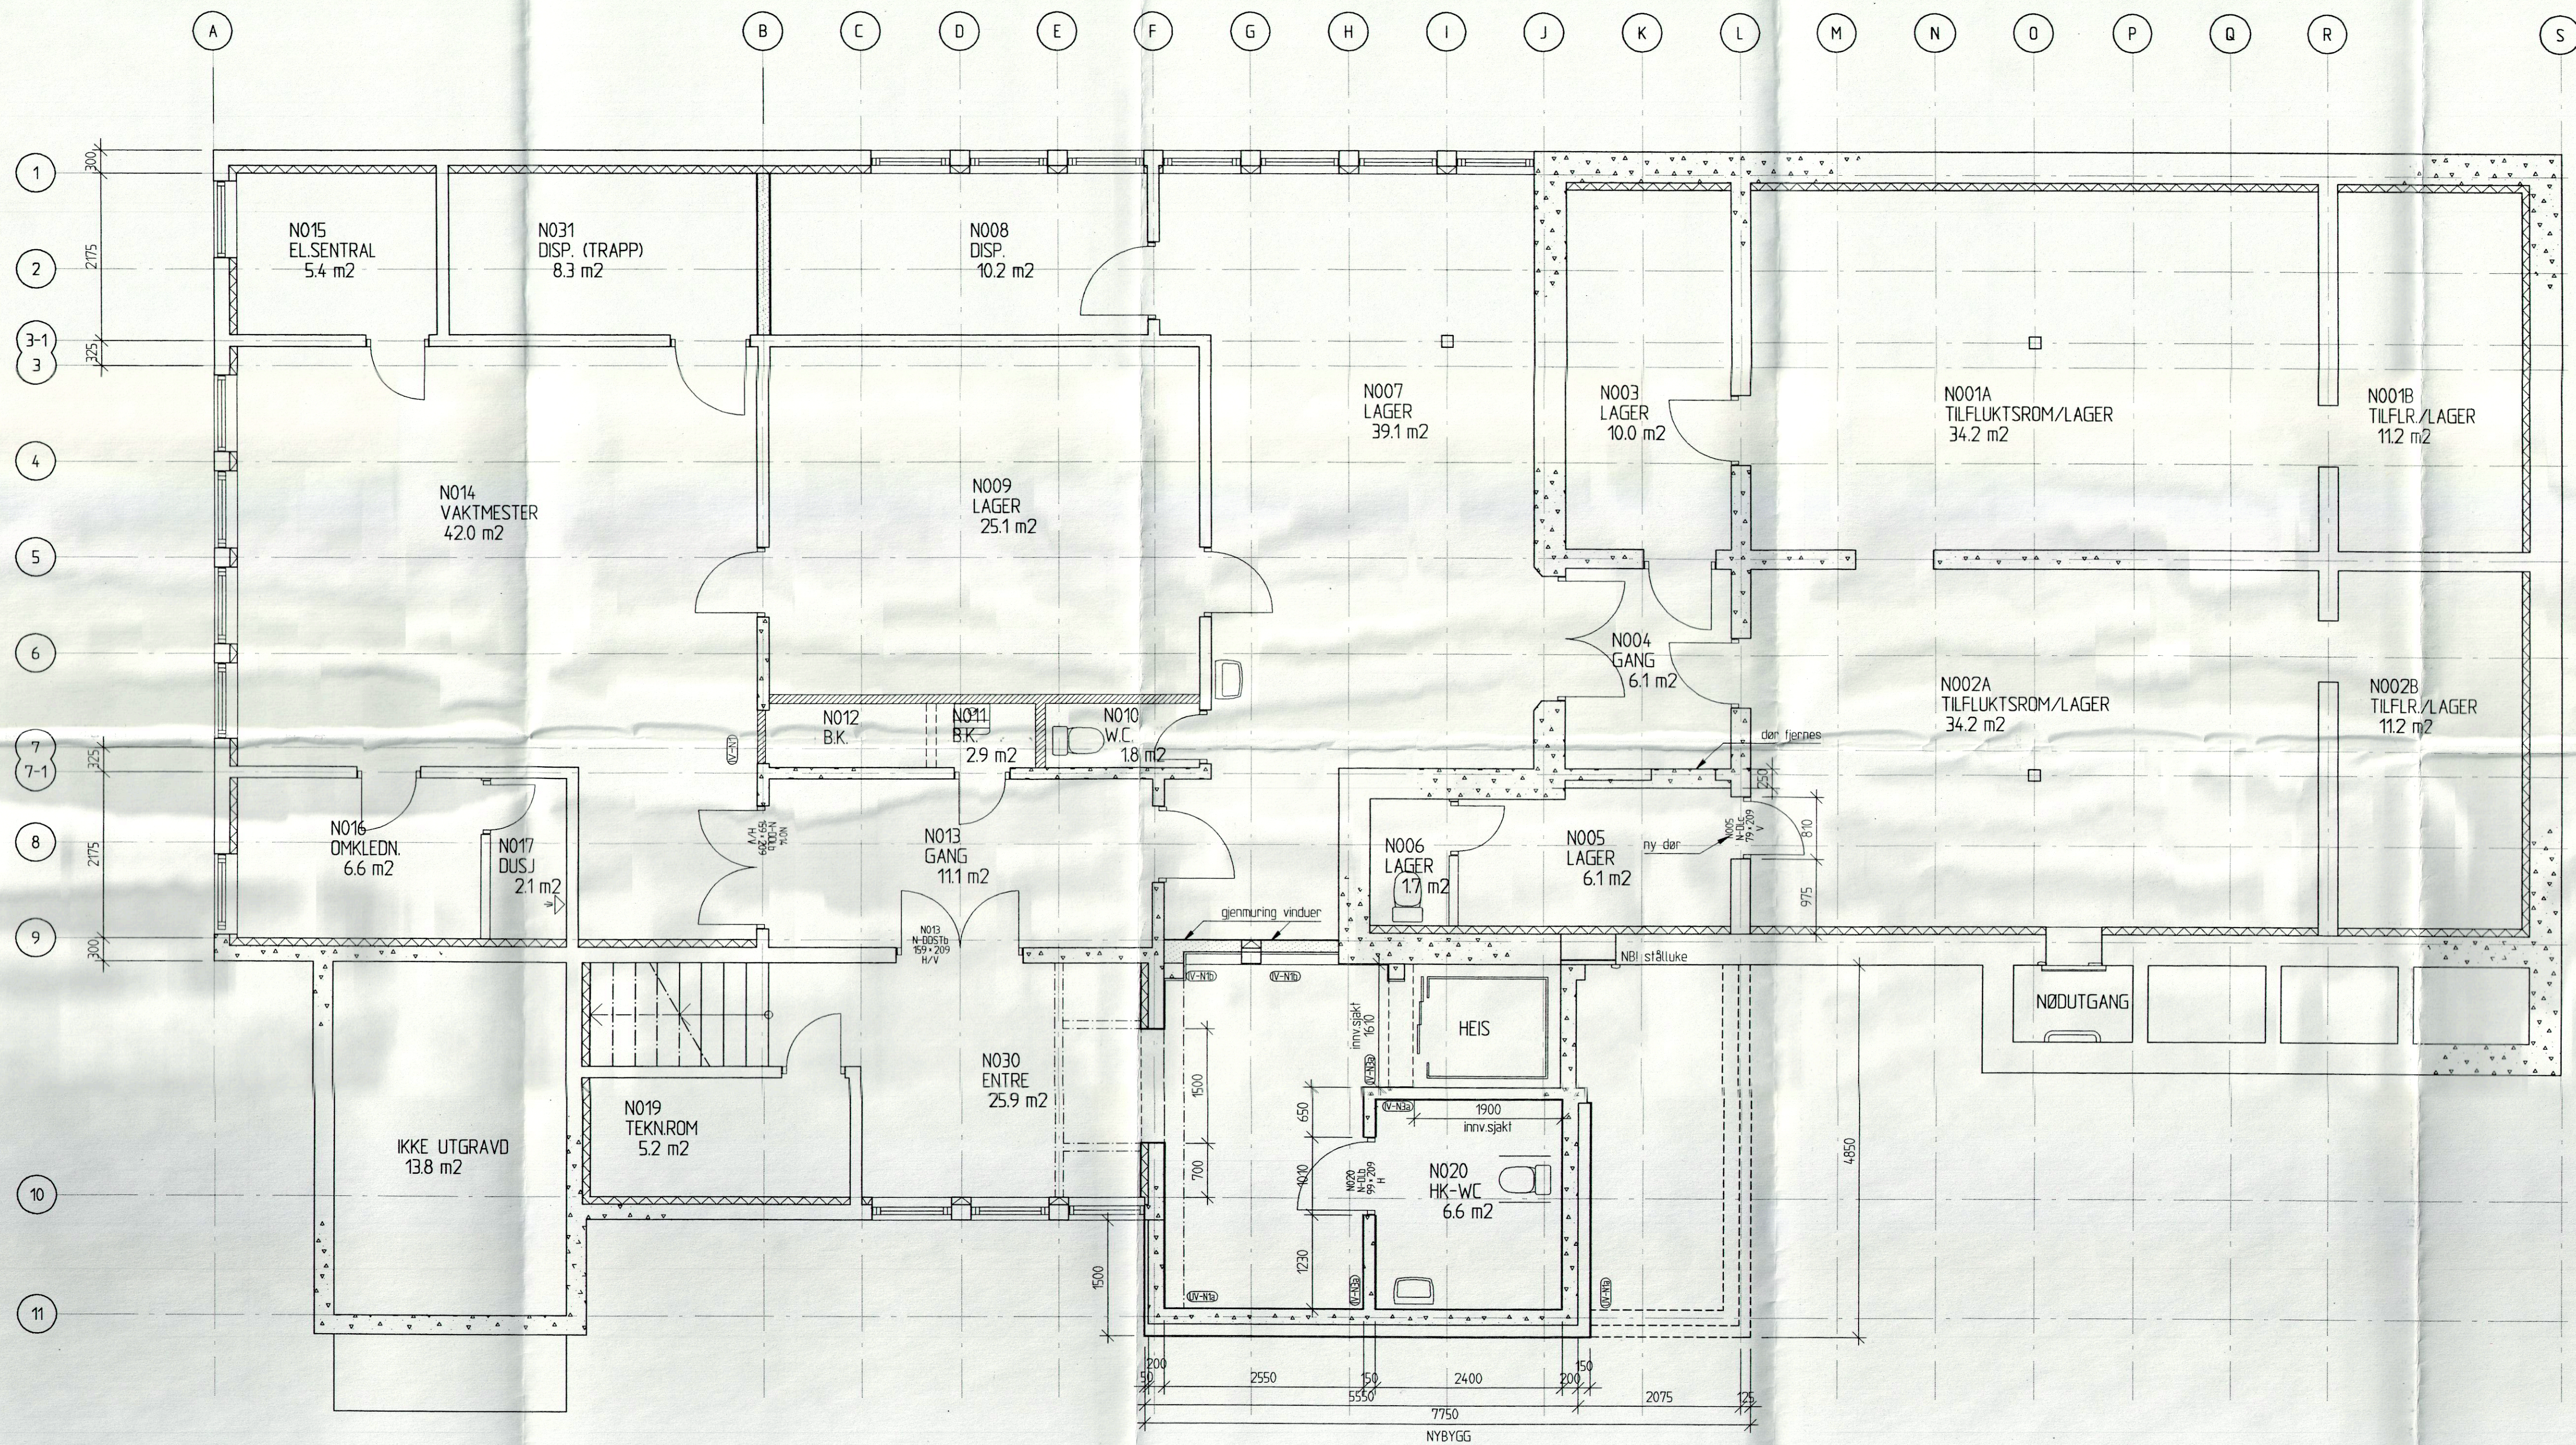

REV. NR.	15/06/98	SOM BYGGET	DAS
BYGG	TEGN. NR.	200	G
SOM BYGGET			

Øvrebyen videregående skole

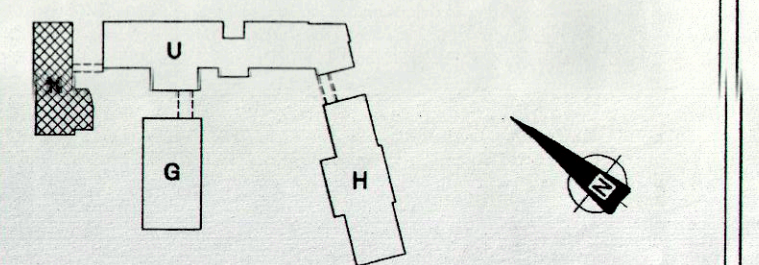

Sjøberg & Stenberg arkitekter AS
Postboks 611 st.sida 2200 Kongsvinger
Tlf. 628 17520 fax 628 14767

HEDMARK FYLKESKOMMUNE
Eiendomsavdelingen
2300 HAMAR - Telefon 62 61 44 00 - Fax 62 61 48 07

A Sjøberg & Stenberg arkitekter AS
Postboks 611 st.sida 2200 Kongsvinger
Tlf. 62 81 75 20 fax 62 81 47 67

K Sjøll & Fornæss A/S
Postboks 210 2200 Kongsvinger
Tlf. 62 81 99 88 fax 62 81 74 34

E Ing. Jon Hallås A/S
Postboks 220 2400 Elverum
Tlf. 62 41 24 11 fax 62 41 23 05

V Aalerud A/S
Postboks 186 2400 Elverum
Tlf. 62 41 22 00 fax 62 41 29 98

Prosj.nr.	93-200	Finavn	A-N200-G	Konstr./Tegnet/Godkjent	DAS	DAS	Målestokk	1:50
-----------	--------	--------	----------	-------------------------	-----	-----	-----------	------

NATURFAGBYGG
PLAN U. ETG.