
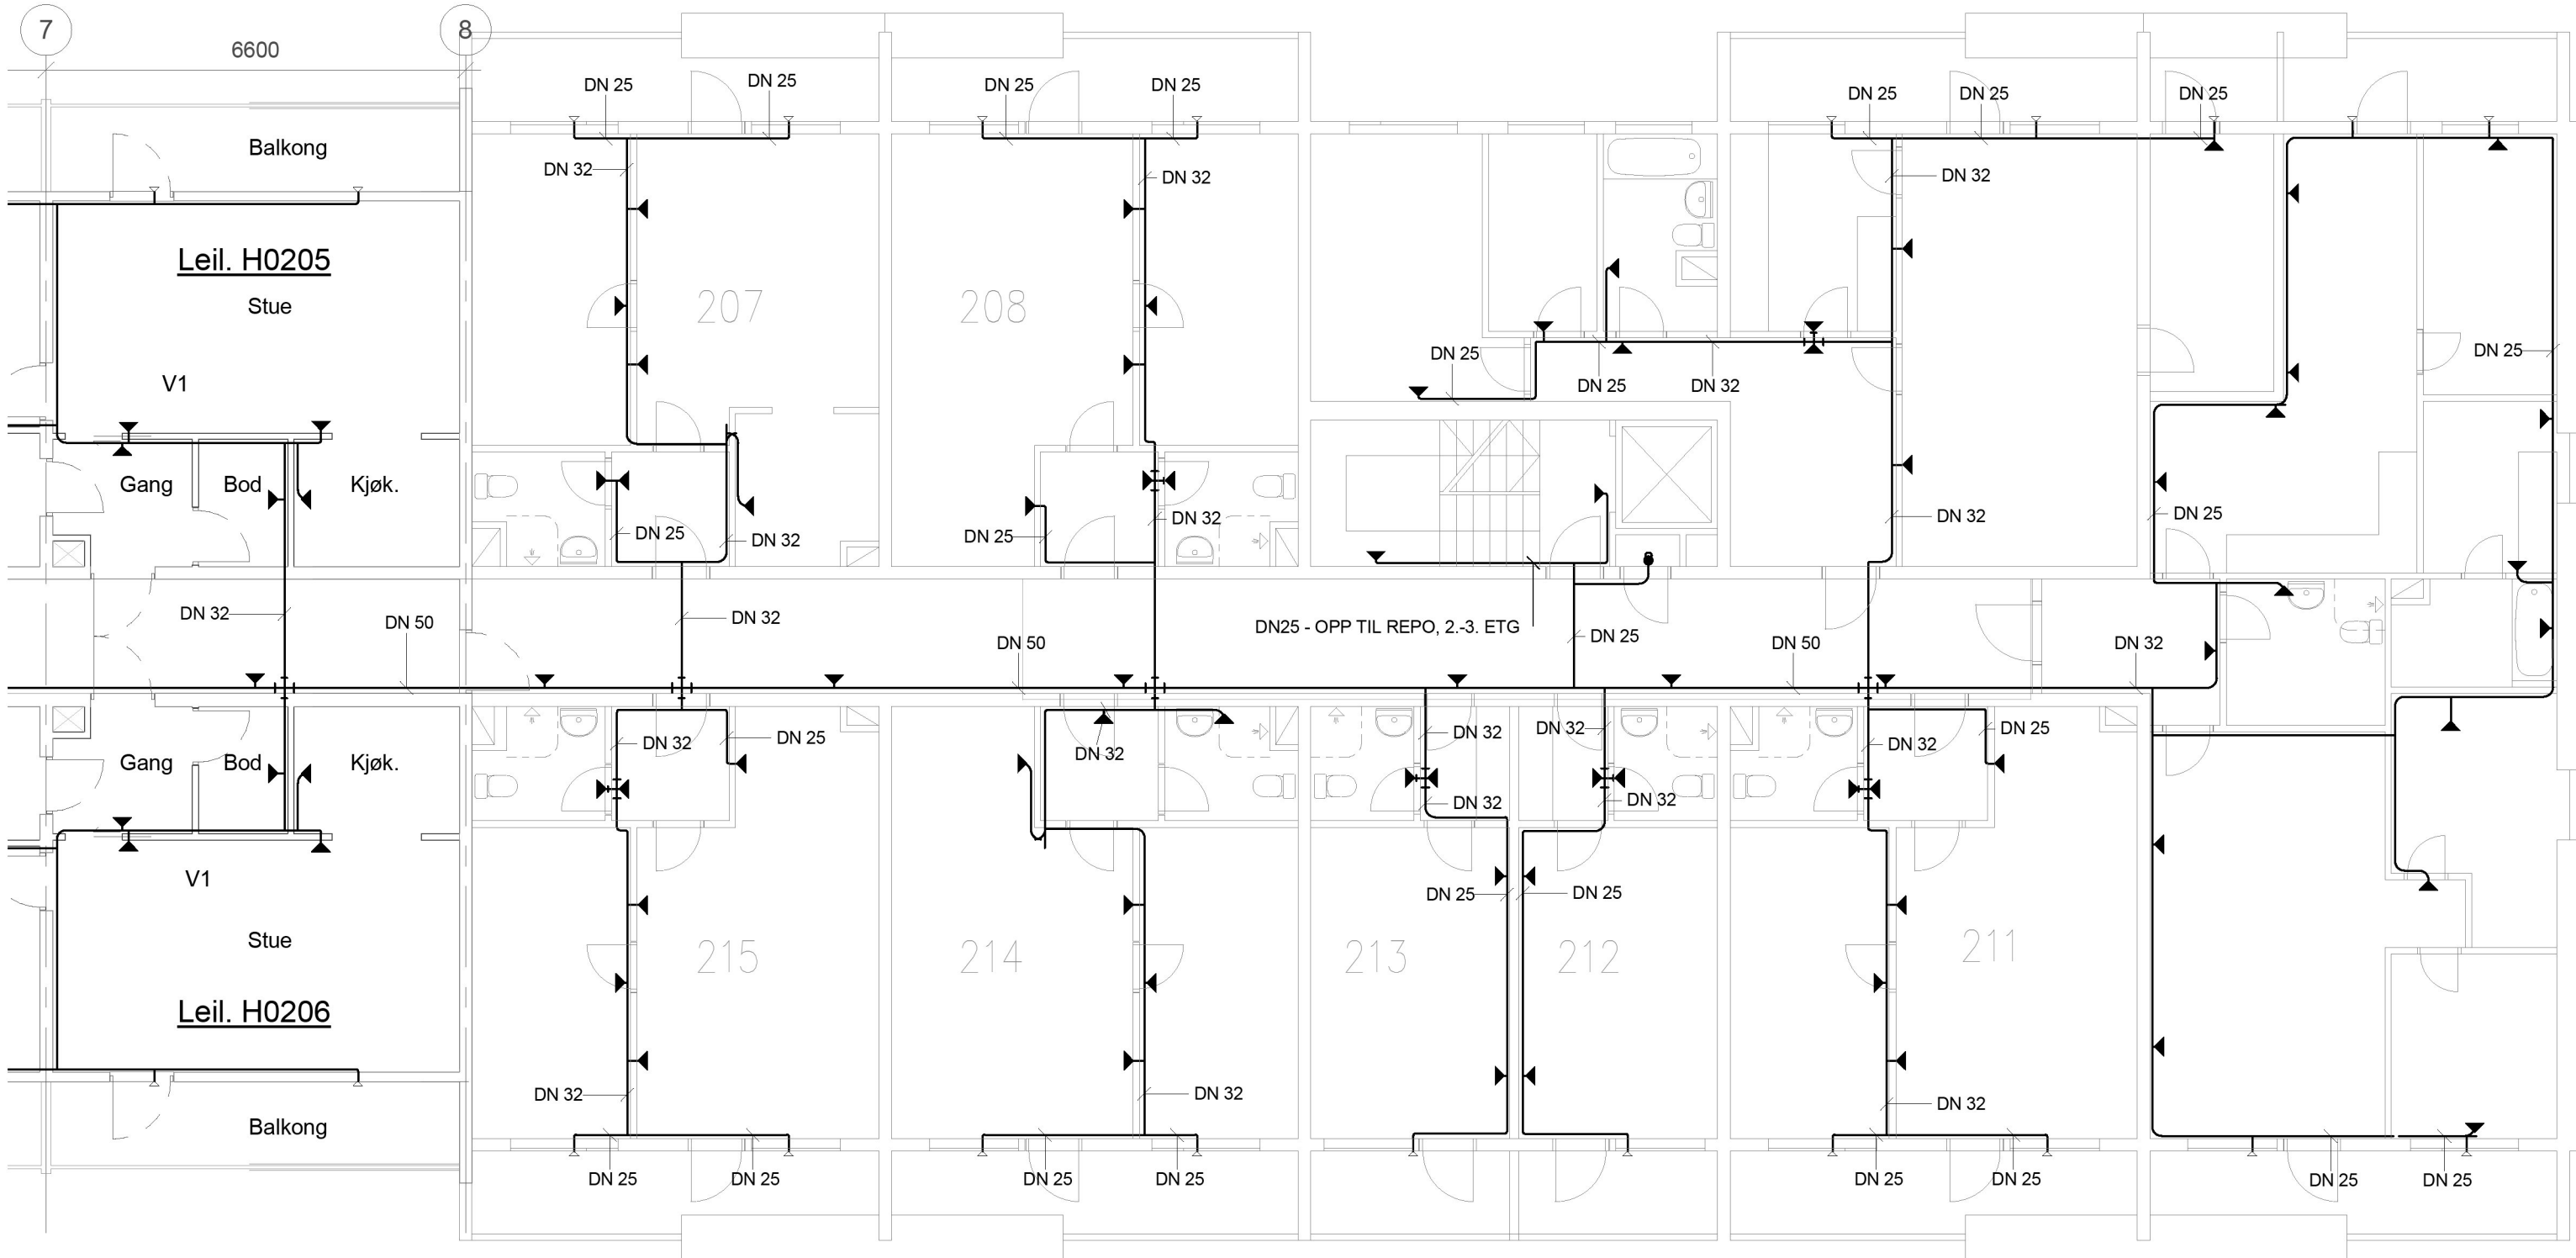


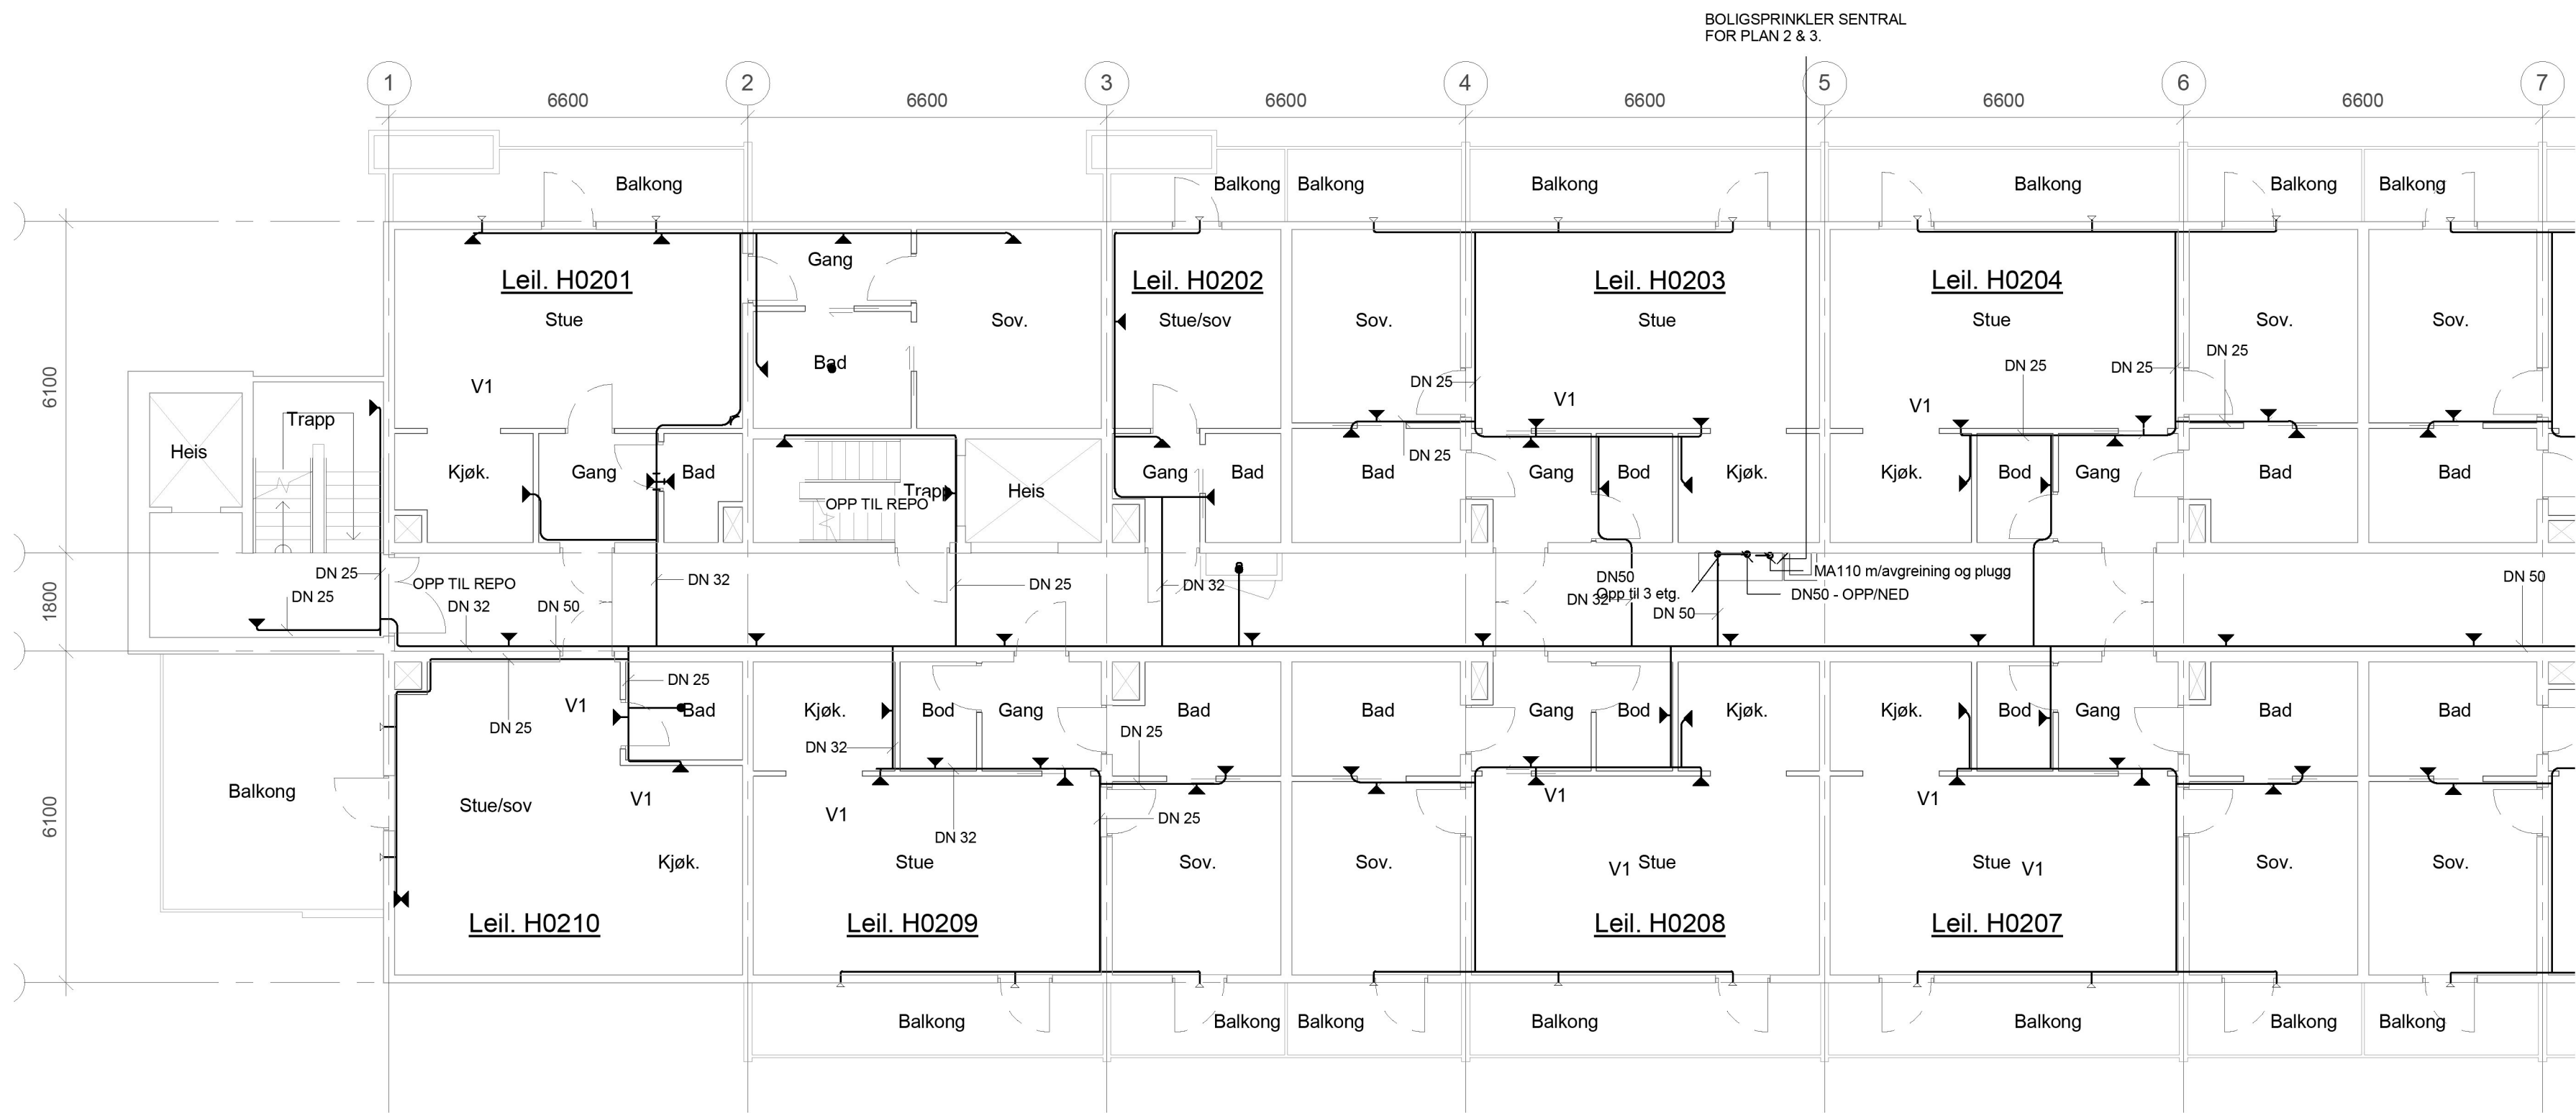

MERKNADER

Generelt:
-Boligsprinkler, NS-INSTA 900-1:2013
-Sidewall sprinklerhoder monteres 100 mm UK tak, maks 150 mm.
-Alle repo i alle trapperom skal sprinkles (Boligsprinkler).

SPRINKLERTYPER BOLIG:
▶ - Side montert sprinklerhode på vegg (Sidewall)
Viking VK486 eller tilsvarende
Quick repsons
Temperaturgense vanlig, 55-77 grader C.
K-faktor = 58 LPM/bar^{1/2}

NB! ØVRIGE ER TEKSTET MED V1 OG SKAL HA FØLGENDE EGENSKAPER:
Viking VK460 eller tilsvarende
K-faktor = 84 LPM/bar^{1/2}
Quick repsons
Temperaturgense vanlig, 55-77 grader C.

▷ - Side montert sprinklerhode på vegg (Sidewall), DRY-TYPE (Balkonger)
Sidewall - TYCO LFI Dry-Type eller tilsvarende
K-faktor = 63 LPM/bar^{1/2}
Quick repsons
Temperaturgense vanlig, 55-77 grader C.

● - Nedadrettet sprinklerhode i tak
TYCO LFI- Type eller tilsvarende
Quick repsons
Temperaturgense vanlig, 55-77 grader C.
K-faktor = 70 LPM/bar^{1/2}

00	Som bygget			TG	MB	20.06.2015
Rev	Revisjon			Uttørende	Kontrollert	Dato
Prosjektnavn				Prosjekt nr.		
Stovner senter 14-16				2773005		
05-002-V-P-0332-1				00		
Byggesnummer	Plan/etg	Teg.	Typ.	NOTIS	Løpnr.	Rev

Tegningsprodusent: ☐ ARK: ☐ RIB: ☐ LARK: ☐ FDV: ☐ RIE: ☒ RIV: ☐ BRA: ☐	Kontaktinformasjon Reinertsen A/S, Lilleakerveien 8, 0283 Oslo, Tlf: 815 52 100
---	--

Opprettet av: MB	Dato opprettet: 06/27/14	Arkistertelse ISO A1	Målestokk 1: 100
Prosjektfase: Som bygget	Anbudstegning ☐	Arbeidstegning ☐	As-built ☒
RÅDGIVER: REINERTSEN	BYGGHERRE: Oslo kommune Boligbygg Oslo KF		
Tegningsnavn: PLAN 2.ETASJE - SPRINKLER	Prosjektnavn: Stovner senter 14-16		
	Filnavn: 05-002-V-P-0332-1		Rev: 00