
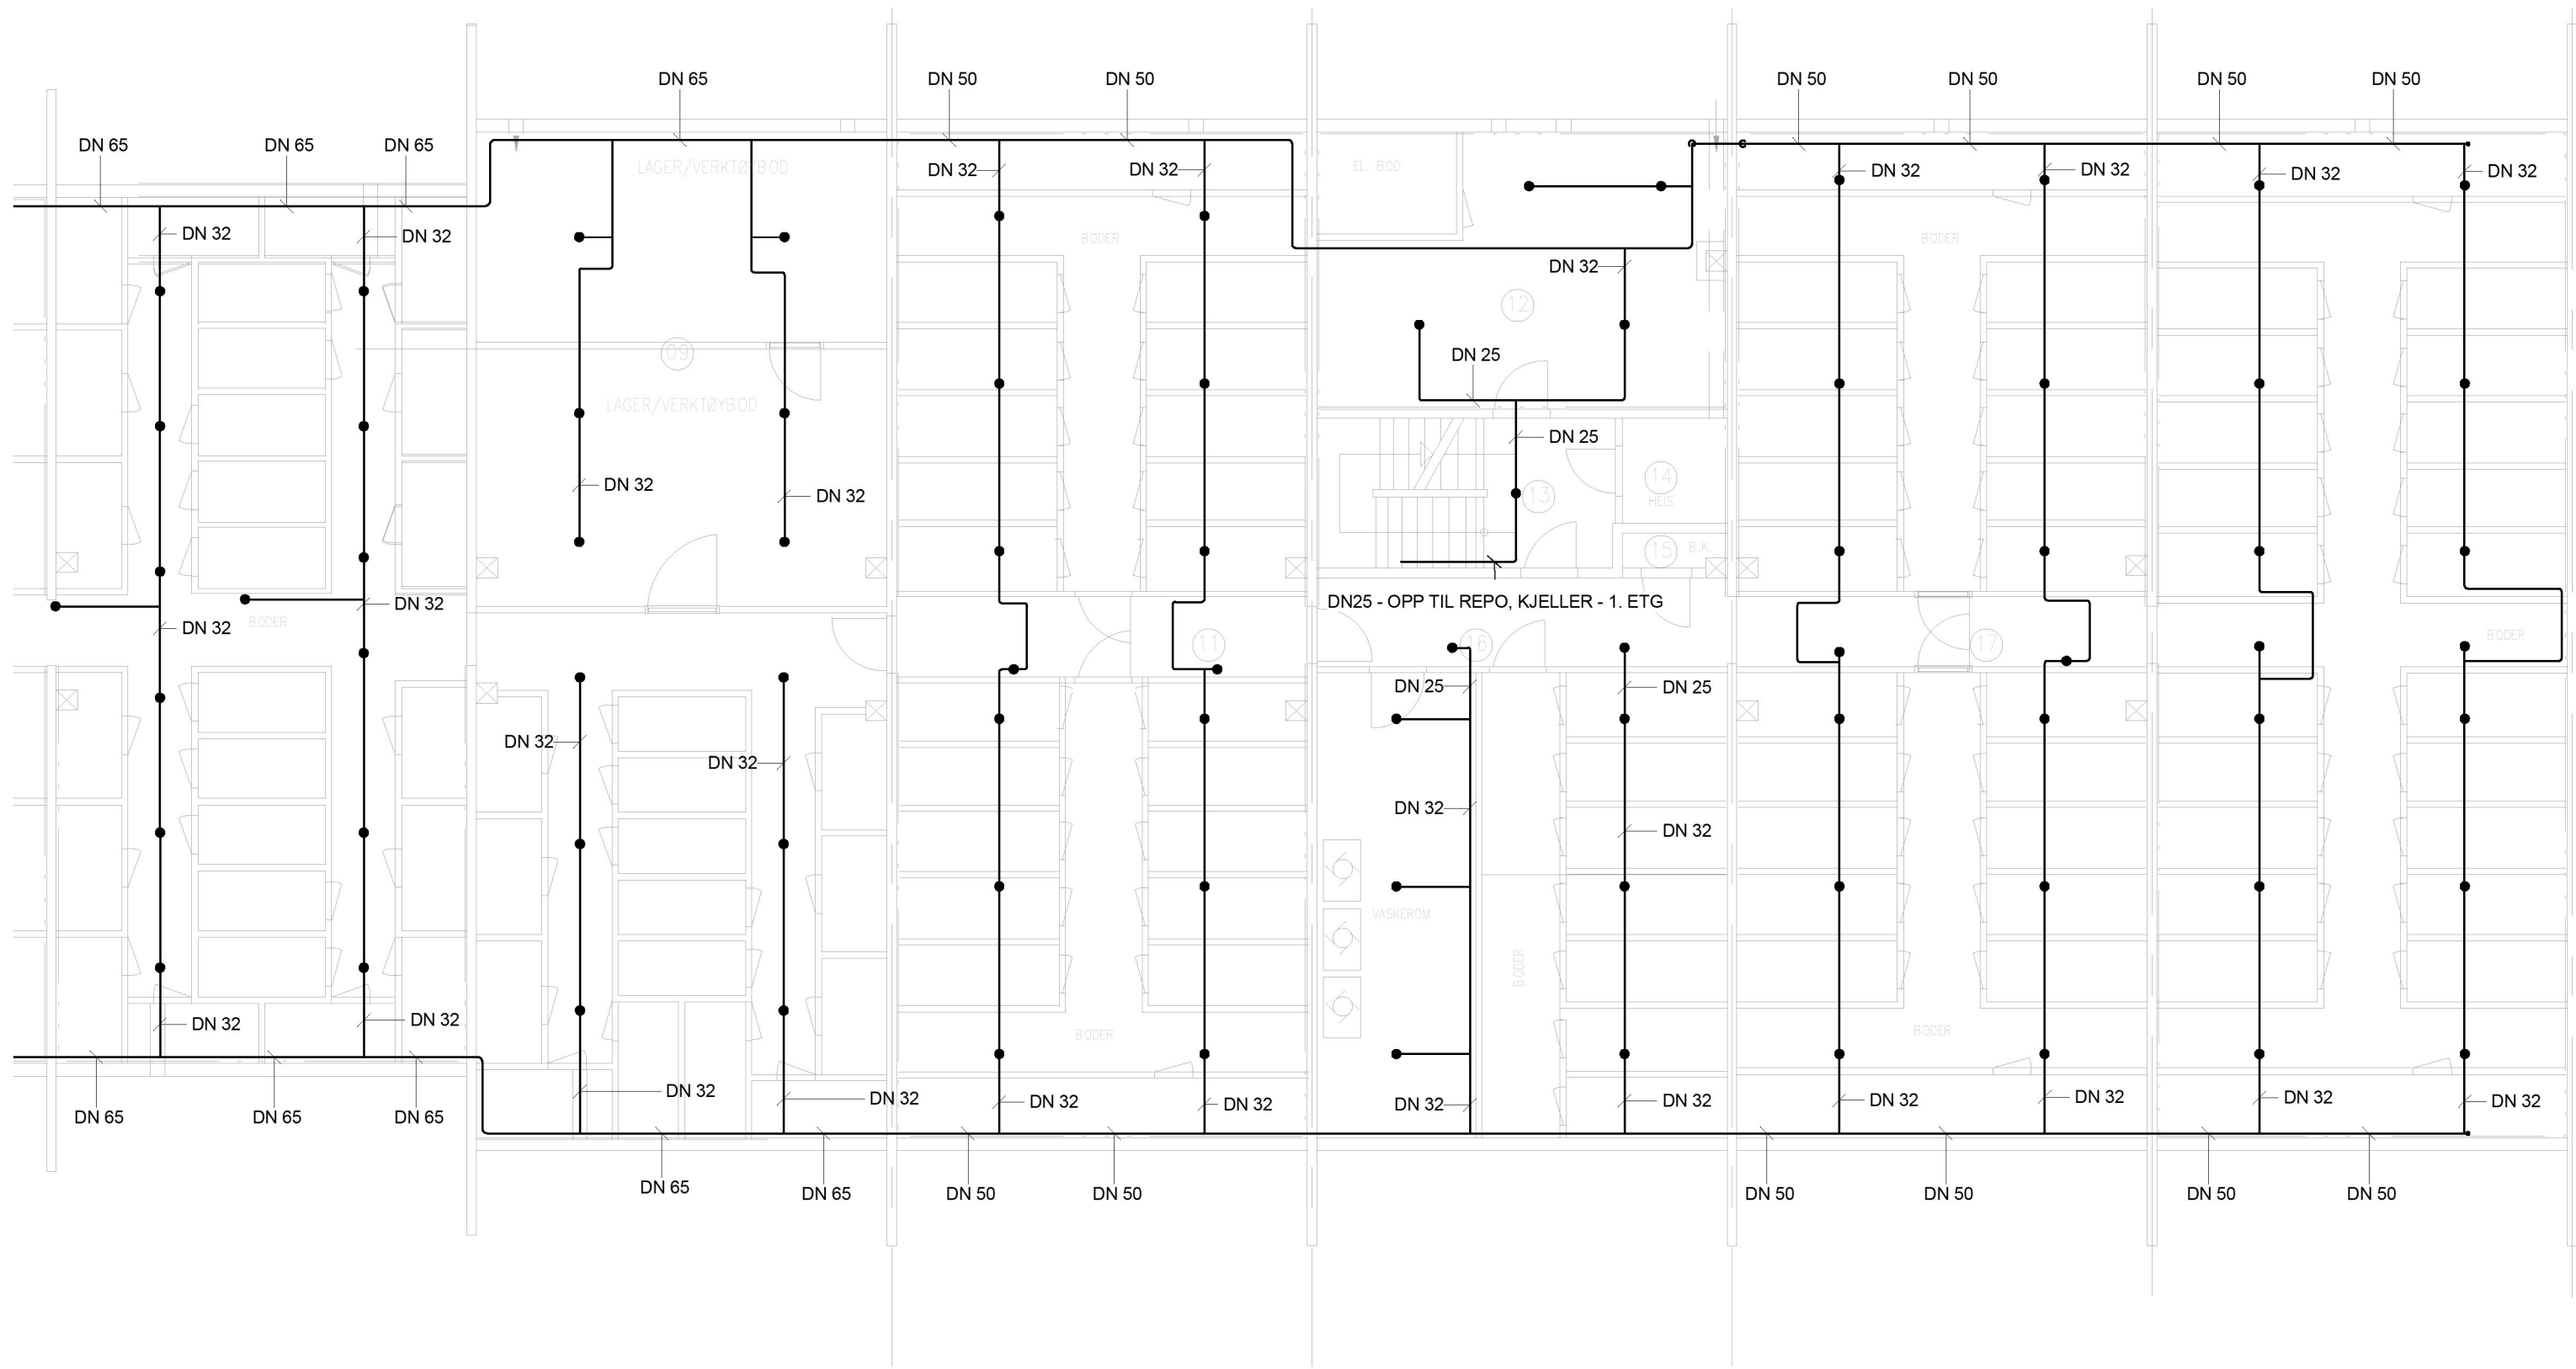
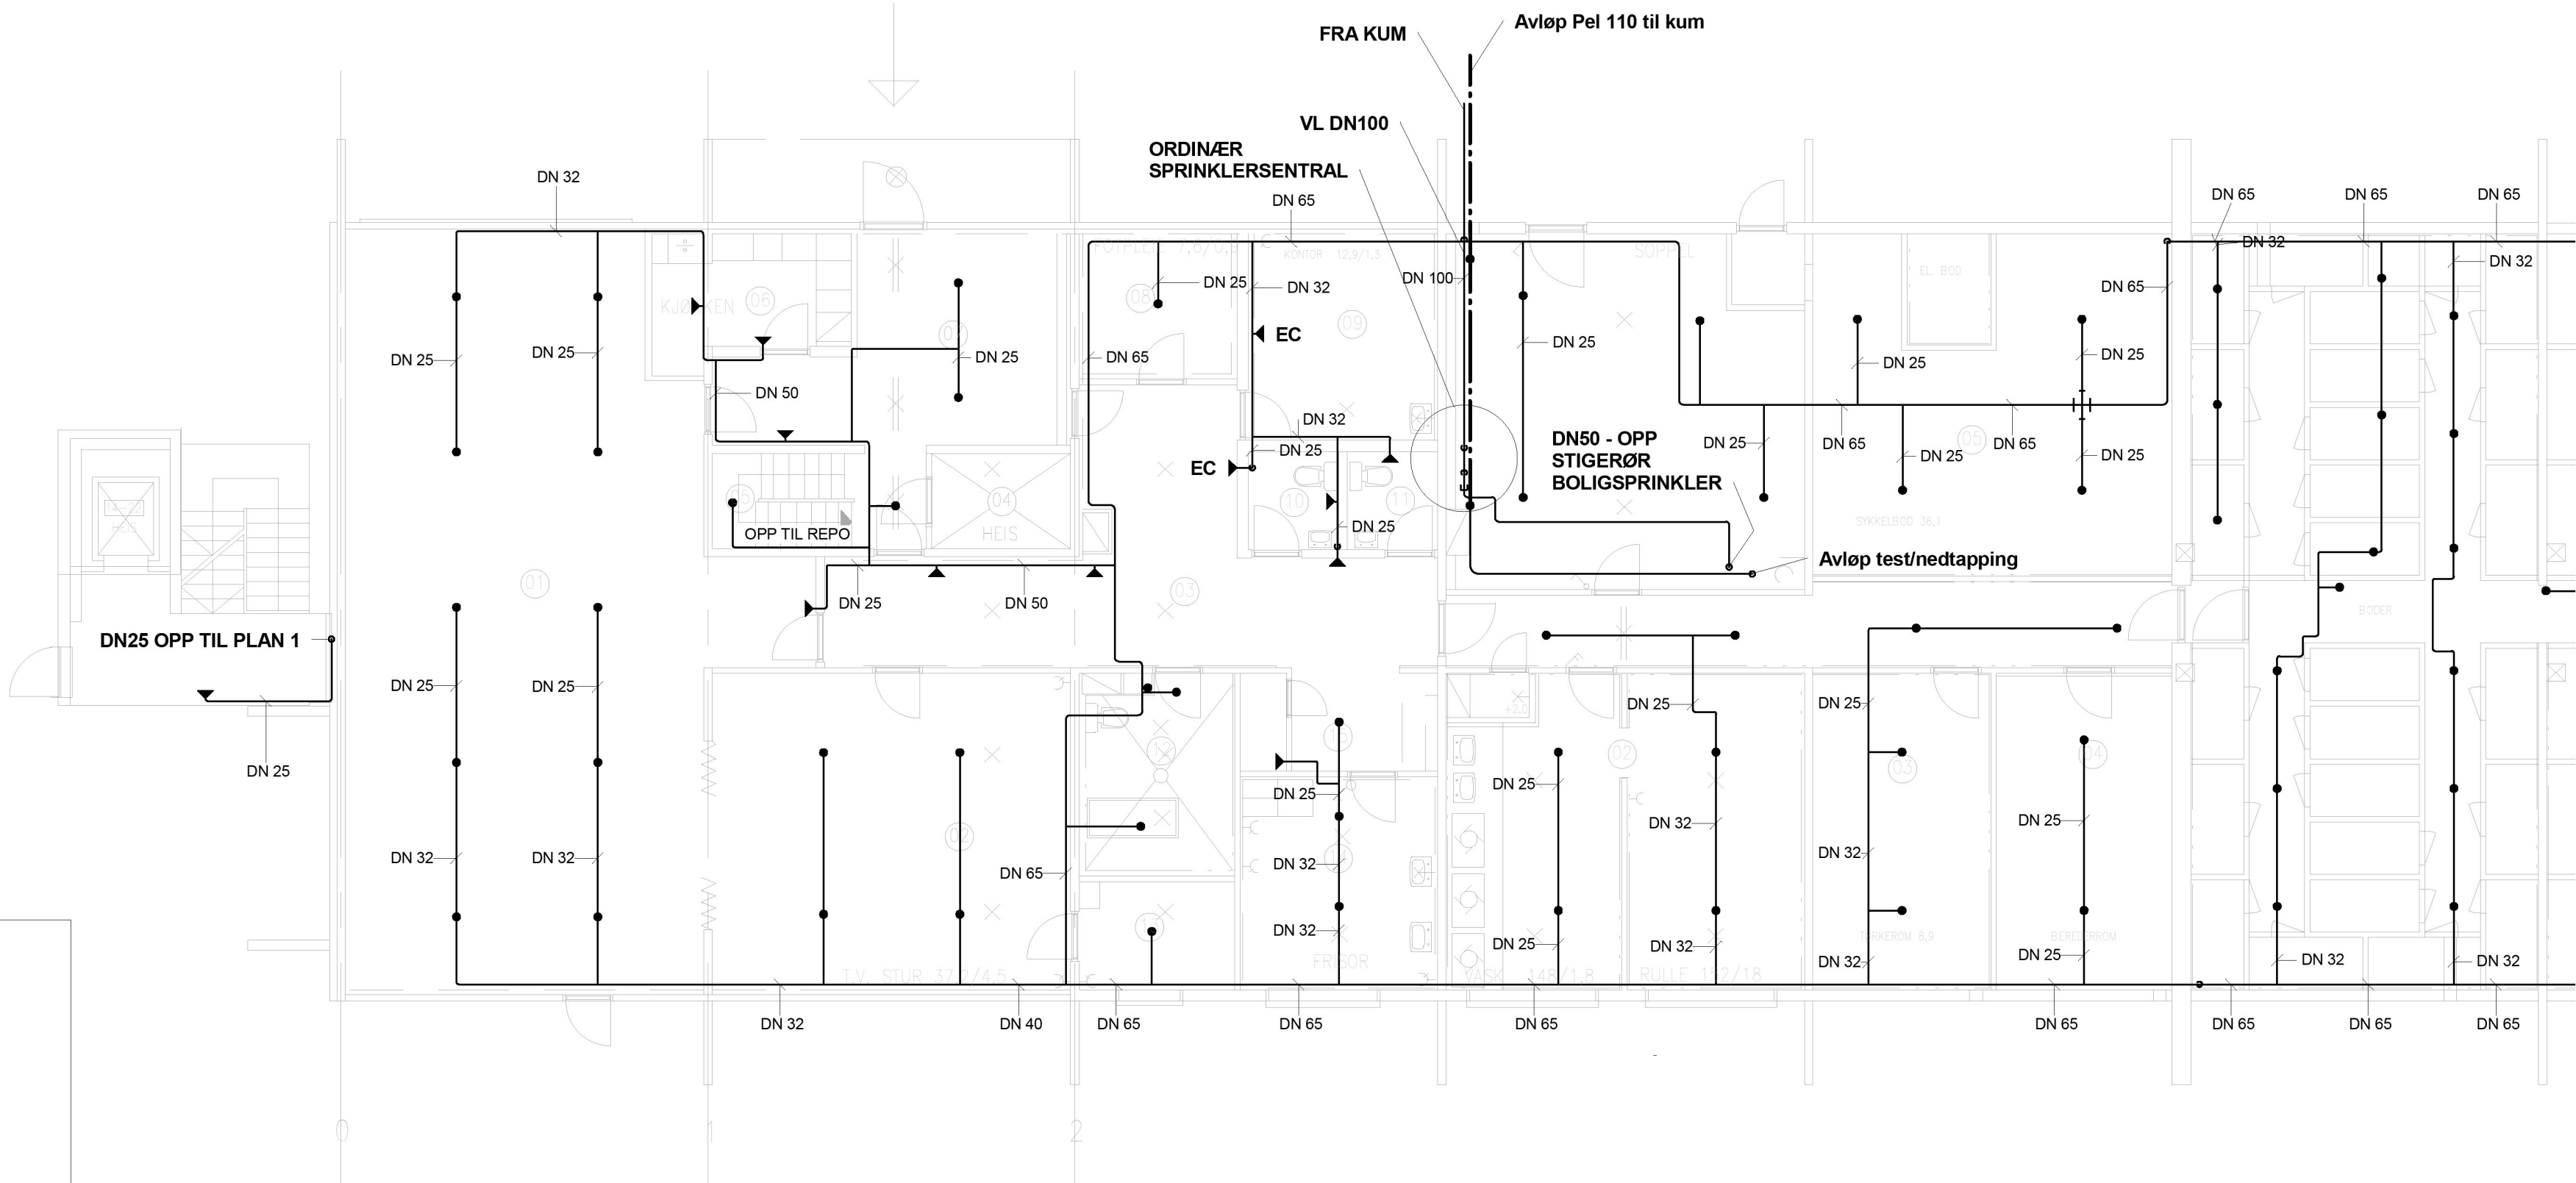


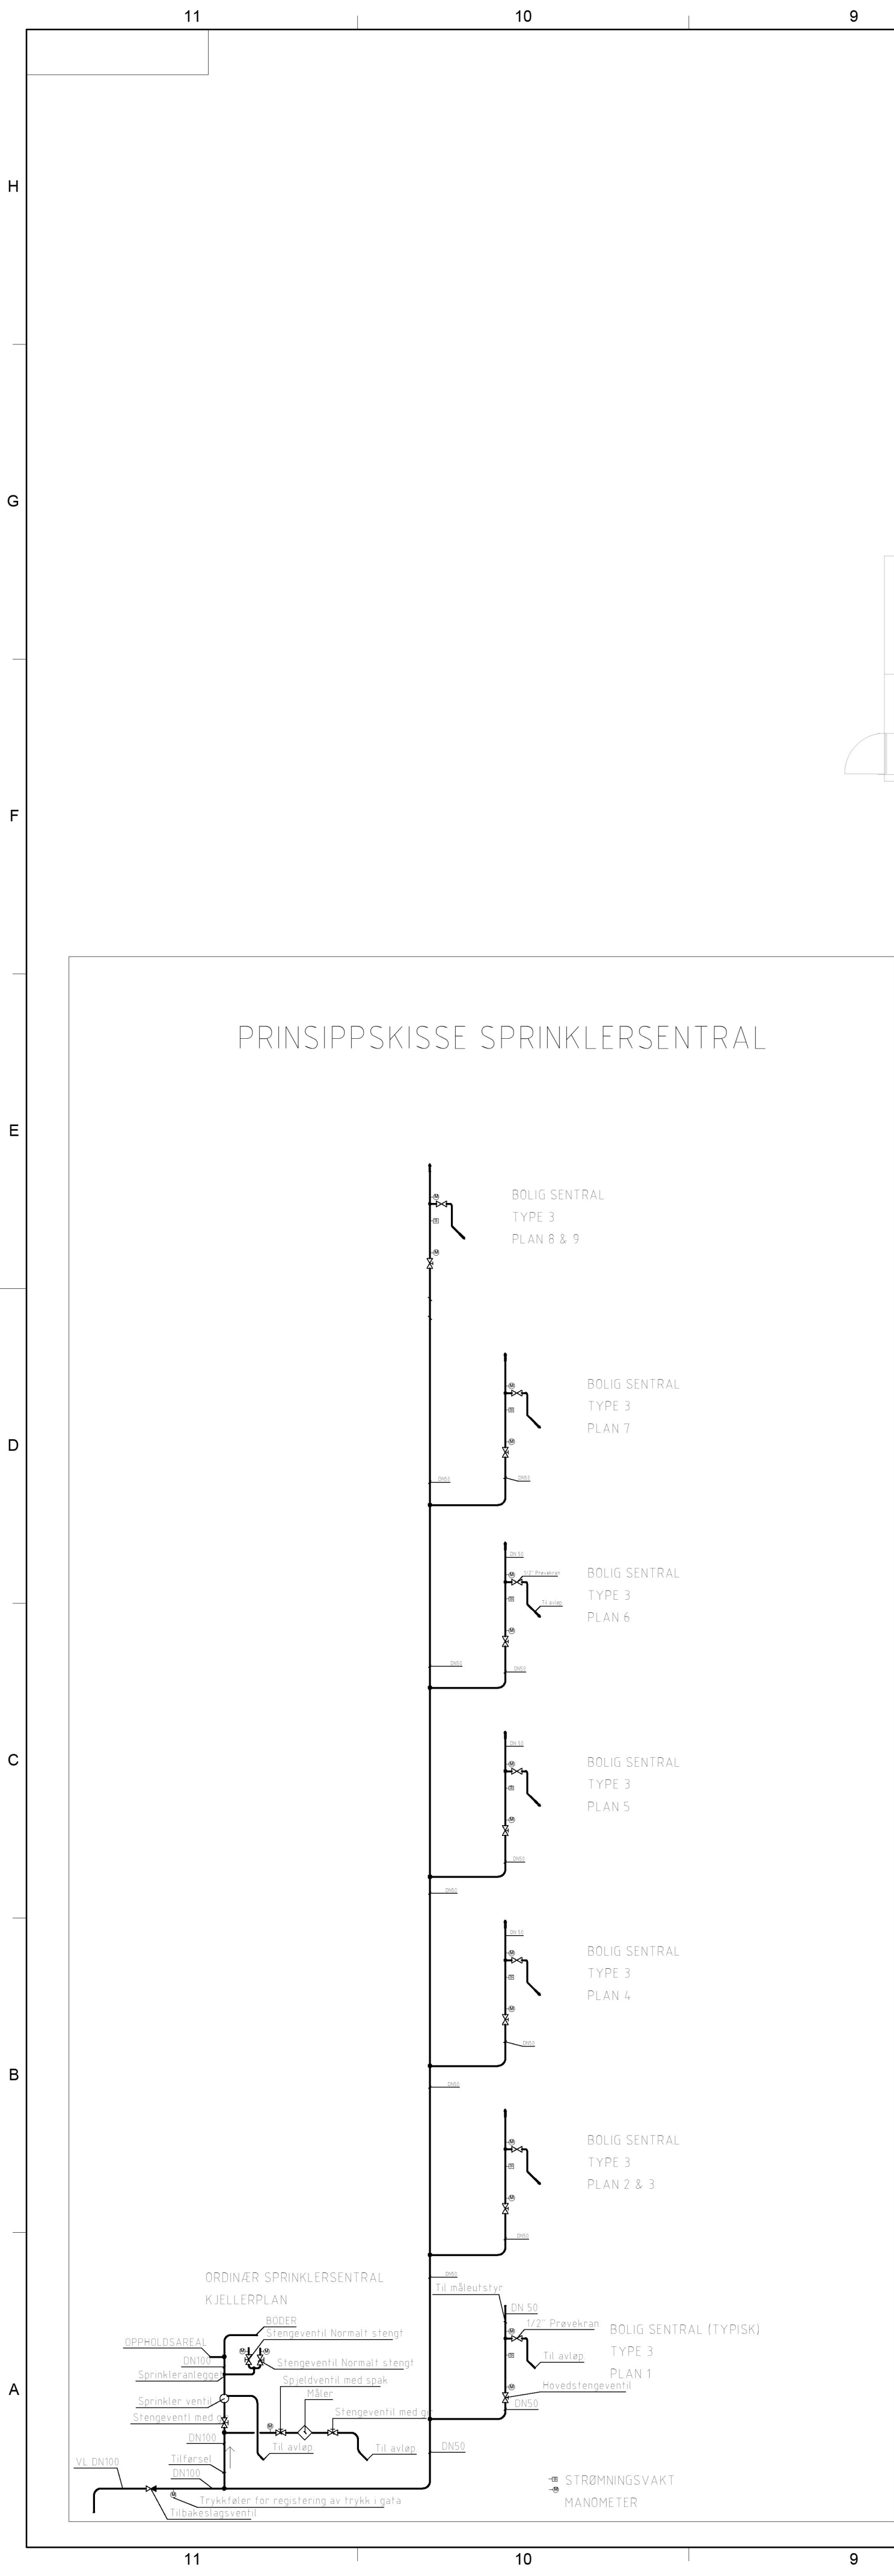

MERKNADER

- Generelt:**
- Vanninlegg VL-DN100
 - Kjelleretasje NS-EN 12845:2004 + A2:2009. Våtanlegg
 - Boder/lagringsområde, fareklasse: OH3
 - Oppholdsareal/stue/kantine/øvrig, fareklasse: OH1
 - Sprinklerør i kjeller skal tilstrebes og monteres så høyt det lar seg gjøre under dekke/himling. Montasje skal utføres i henhold til gjeldende regelverk.
- SPRINKLERHODER KJELLERPLAN:**
- - Nedadrettet sprinklerhode, OH
 - Standard respons
 - Temperaturgense, vanlig 55-77 grader C
 - K-faktor = 80 LPM/bar^(1/2)
 - Monter i henhold til gjeldende regelverk.
 - Minste operativt trykk 0,35 bar
 - Monter 75 mm UK tak, maks 150 mm.
- - Side montert sprinklerhode på vegg (Sidewall), OH
- Standard respons
 - Temperaturgense, vanlig 55-77 grader C
 - K-faktor = 80 LPM/bar^(1/2)
 - Monter 100-150 mm UK tak.
- EC** - utvidet dekning, K80, standard repsons, min. trykk 1,51 bar

Boligsprinkler:

REGELVERK: NS-INSTA 900-1:2013

Utføres med en stigeledning DN50 for hele bygget, avgreining i enkelte etasje med komplett boligsprinklersentral i respektiv etasje. MA110-rør med avgreining etableres i de enkelte etasjer for testing av sprinkleranlegg i tilstøtende etasje.

Antall boligsprinklersentraler m/etg:

1 - Plan 1	5 - Plan 6
2 - Plan 2 & 3	6 - Plan 7
3 - Plan 4	7 - Plan 8 & 9
4 - Plan 5	

00	Som bygget	MB	KH	17.09.2015
Rev	Revisjon	Prosjekt nr.		
Prosjektet		2773005		
	Sstovner senter 14-16			
	05-K01-V-P-0332-1			00
Byggeskisse	Bygget	Bygget	Bygget	Bygget

Tegningsprodusent:	Kontaktinformasjon
☐ ARK: ☐ RIB: ☐ LARK: ☐ FDV: ☐ RIE: ☒ RIV: ☐ BRA: ☐	Reinertsen A/S, Lilleakerveien 8, 0283 Oslo, Tlf. 815 52 100

Opprettet av:	Dato opprettet:	Arkivert:	Målestokk:
MB	25.06.2014	ISO A1	1:100
Prosjektfase:	Anbudstegning	Arbeidstegning	As-built
Som bygget	☐	☐	☒
RÅDGIVER:	BYGGHERRE:		
REINERTSEN	BOLIGBYGG		
Tegningsnavn:	Prosjektnavn:		
PLAN KJELLER ETASJE- SPRINKLER	Sstovner senter 14-16		
	05-K01-V-P-0332-1		00