

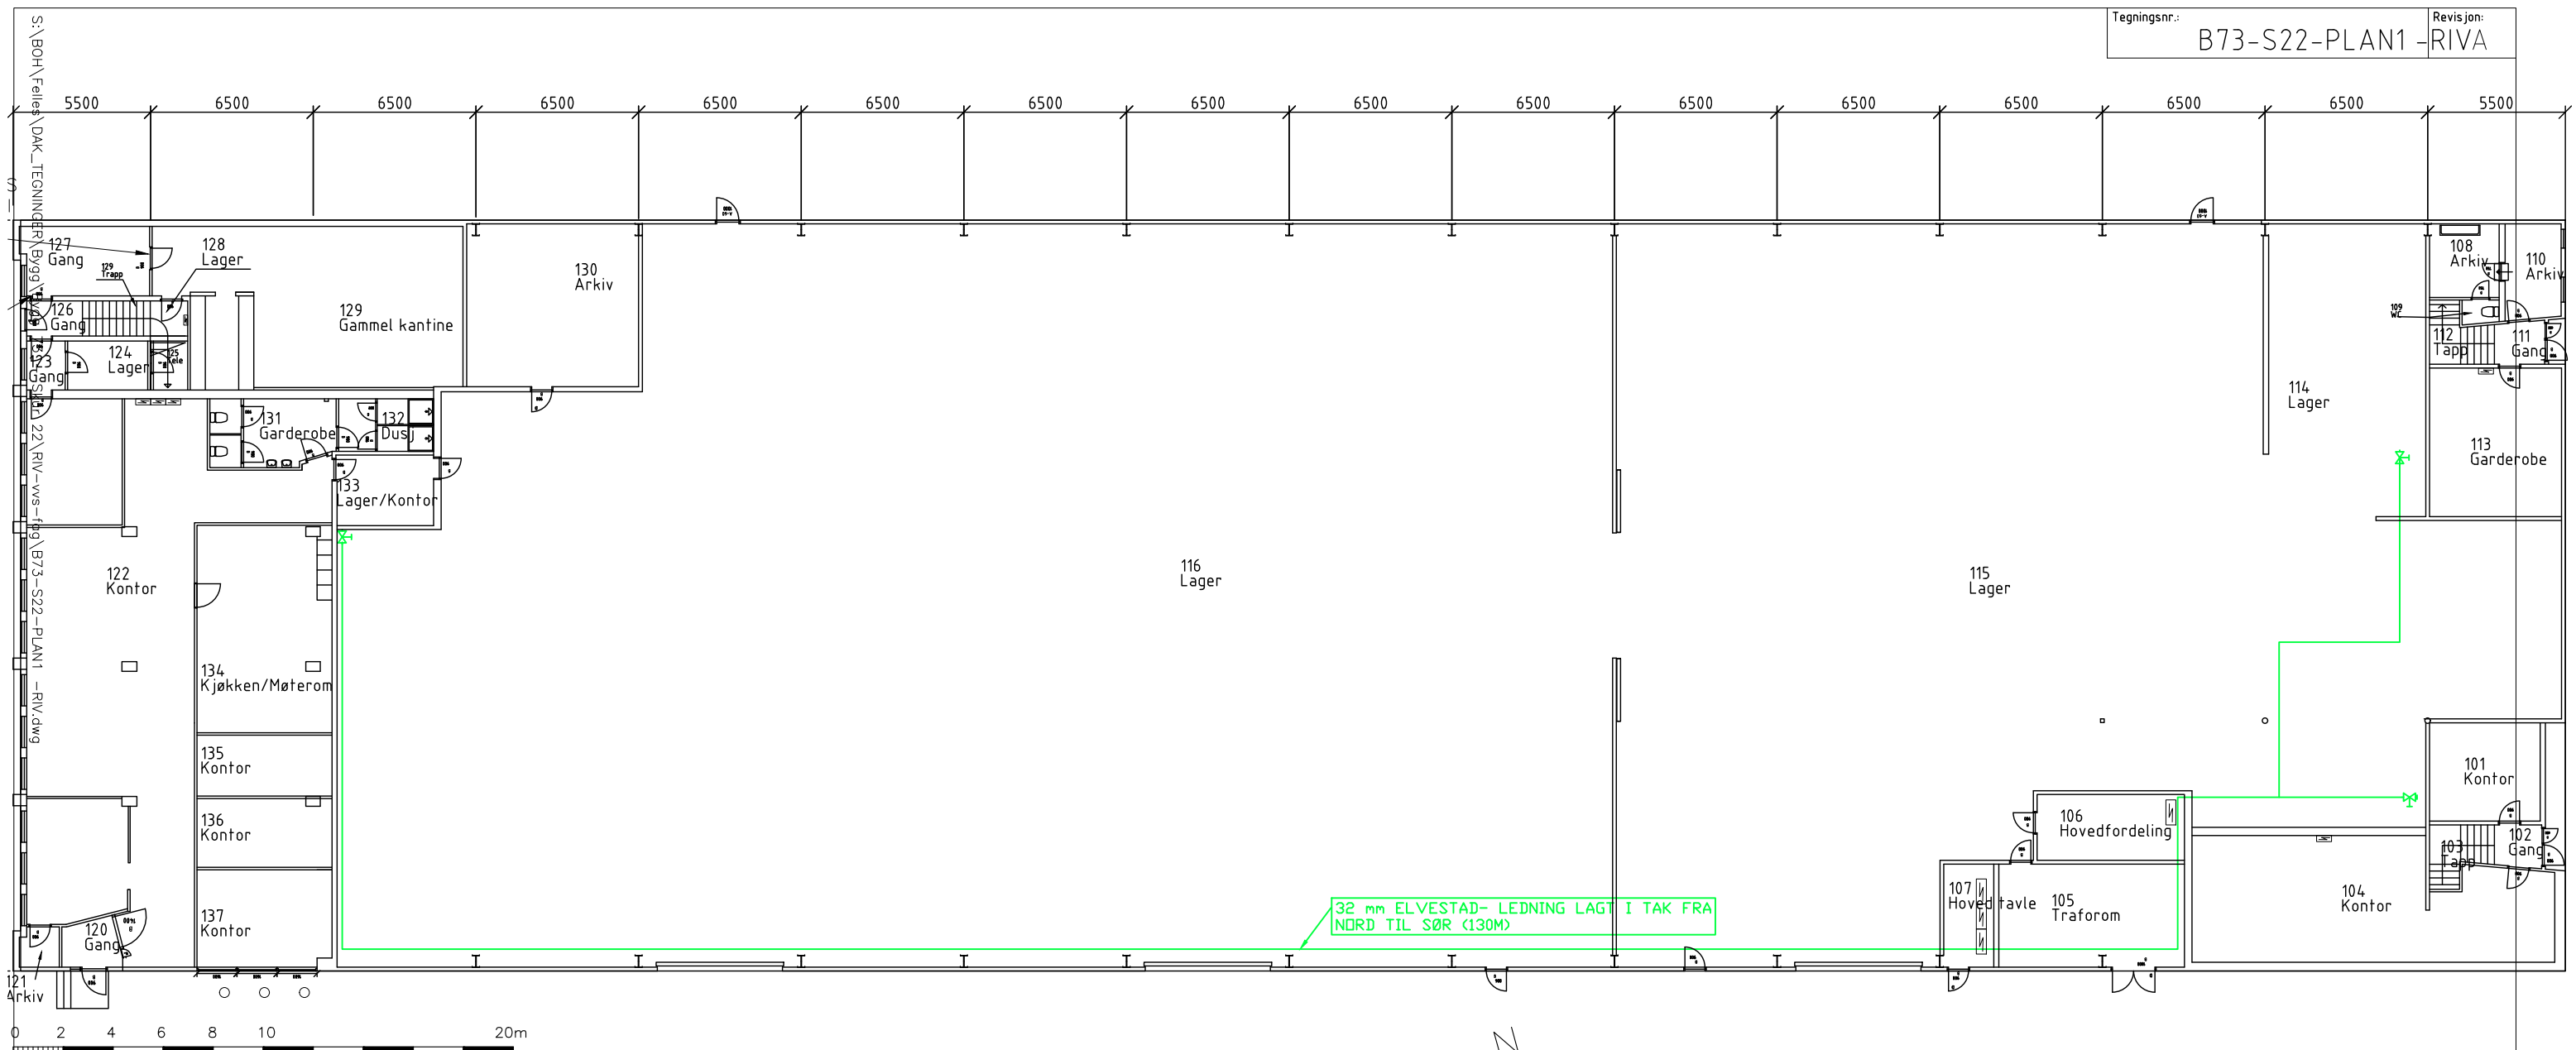


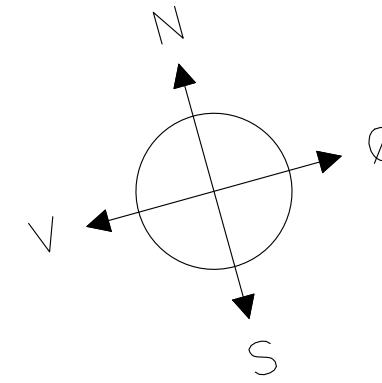

Bygg 73
Skur 22

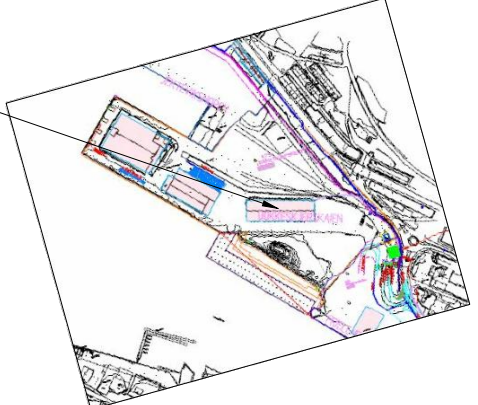

Byggherre: BERGEN OG OMLAND HAVNEVESEN Nøstegaten 30, 5010 BERGEN Tlf.:55568950 Fax.:55568986				Prosjektnavn: Bygg 73 Skur 22	
Prosj. nr.		Filnavn: B73-S22-PLAN1 -RIV.dwg		Godkjent	
Rådgiver:		Beskrivelse: RIV VVS tegning Plan 1		Konstruert:	
				Tegnet: SG	
				Målestokk 1:250	
REV.		REVISJONEN GJELDER:		Dato:	
				Tegningsnr.: B73-S22-PLAN1 -RIV	
				Revisjon: A	
A		Klargjort for FDV web		03.01.2017	
SG		SIGN.		KONTR.	
Prosj. nr.		Tegningsstatus: Som bygget		fanenavn (model tab) A3 L	