



\\Flodm07\felles3\BOH\Felless\DAK_TEGNINGER\Dot_intern\MALFILER\A3 L_tittel.dwg

vest

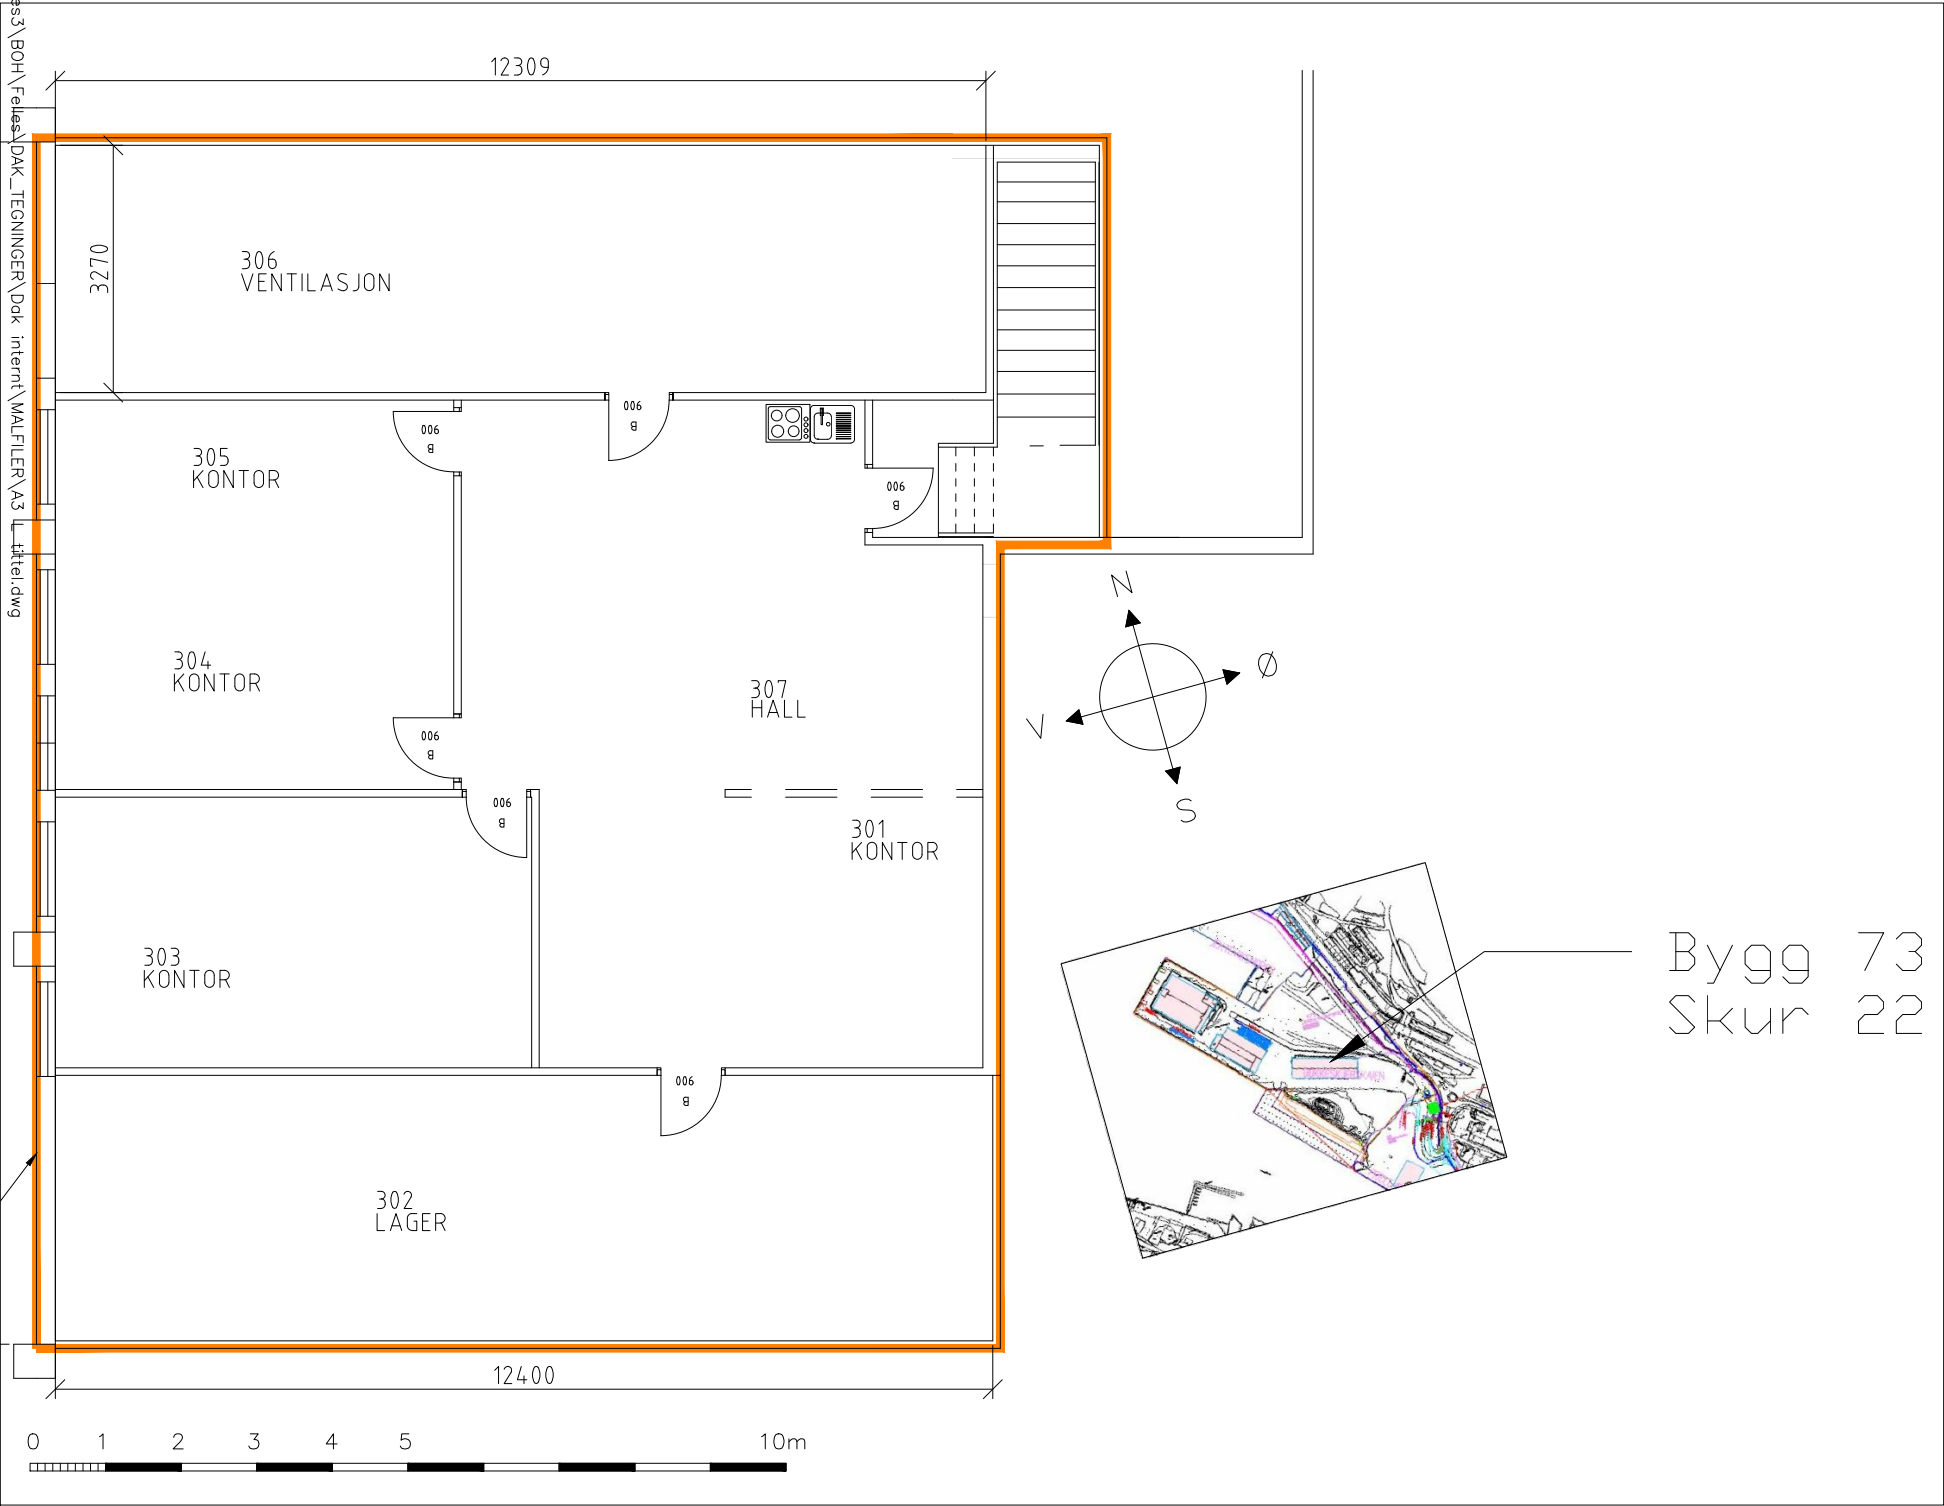

øst

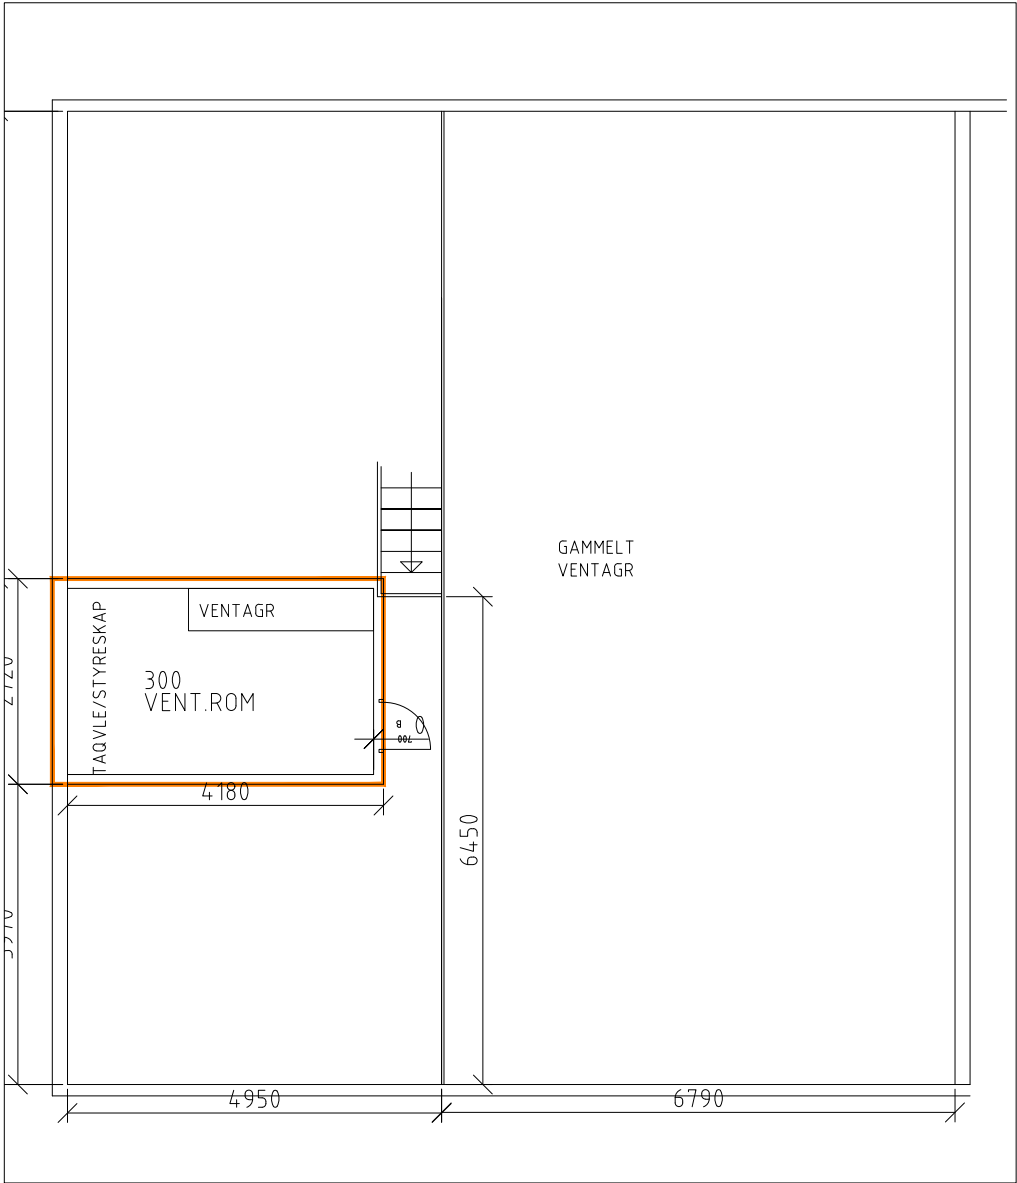

Bygg 73
Skur 22

Byggherre: BERGEN OG OMLAND HAVNEVESEN Nøstegaten 30, 5010 BERGEN Tlf:55568950 Fax:55568986				Prosjektnavn: Bygg 73 skur 22	
Prosj. nr.	Filnavn: B73-S22-PLAN3-RIV.dwg	Godkjent	Konstruert:	Tegnet: SG	Målestokk: 1:100
Beskrivelse: Plan 3 RIV-VVS		Dato: 01.09.06		Tegningsnr.: B73-S22-PLAN3-RIV	
Rådgiver:		Tegningsstatus: SOM BYGGET		Revisjon: A	
A		KLARLAGT FOR FDV WEB		03.01.2017	
REV.		REVISJONEN GJELDER:		DATO	
SIGN.		KONTR.		Pros. nr.	

UTSKRIFT I FRA AUTOCAD:03.01.2017