



- 60 dB
- 50 dB
- 48 dB
- 44 dB
- 37 dB
- 35 dB
- 34 dB
- 24 dB
- 35 DØR LYDKLASSE i dB

C01	15.10.07	AS BUILT	MD
INDEX:	DATO:	KORREKSJON:	SIGN: E-LISTE
TEGNINGSNUMMER:	MÅL:	INDEX:	C01
A 1	2 9 0 0 1	1:200	


TEGNING:
LYDPLAN 1.ETASJE

HARAM KOMMUNE


HARAM
KOMMUNE

PROSJEKT:
04007 BRATTVÅG BARNESKULE

FAG	FIRMA/ ADRESSE	TLF FAX
A Arkitekt	HUS ARKITEKTER TRONDHEIM AS NORDRE GT. 10, 7011 TRONDHEIM	73 10 10 60 73 10 10 61
B Bygn. Teknikk (RIB)	SIVILINGENIØRENE HARBOE OG LEGANGER Elveg. 7, 7012 Trondheim	73 99 28 31 73 99 28 40
V VVS-Teknikk (RIV)	SWECO GRØNER AS Brattørgata 5, Postboks 744 Sentrum, 7407 Trondheim	73 83 36 00 73 83 36 10
E EL-Teknikk (RIE)	SWECO GRØNER AS Brattørgata 5, Postboks 744 Sentrum, 7407 Trondheim	73 83 36 00 73 83 36 10
L Landskap (LARK)	PLAN ARKITEKTER PLAN arkitekter AS Fljordgata 50, 7010 Trondheim	73 83 82 00 73 83 82 01

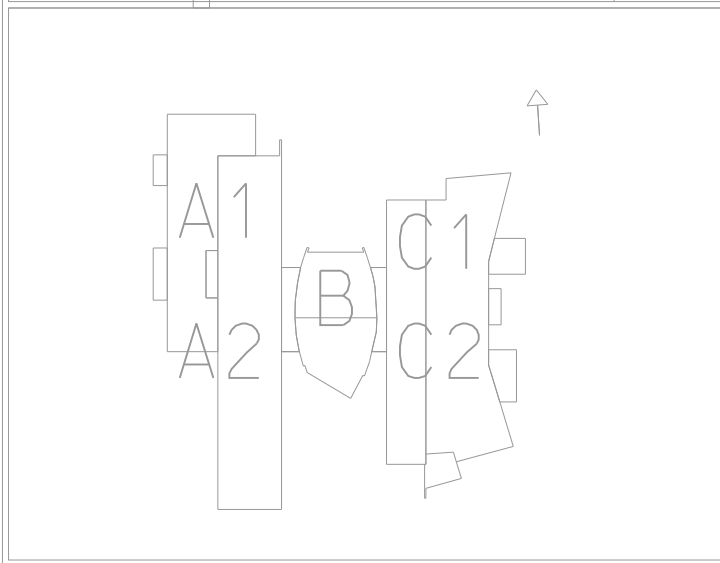

TEGNING: LYDPLAN 1.ETASJE	TEGNET: KONTR.: MD TF
	DATO: 20.12.05
AS BUILT	MÅL: 1:200
TEGNINGSNUMMER: A 1 2 9 0 0 1	INDEX: C01
lag bolk etg.	bygn.dell lag.r lag.p lag.p