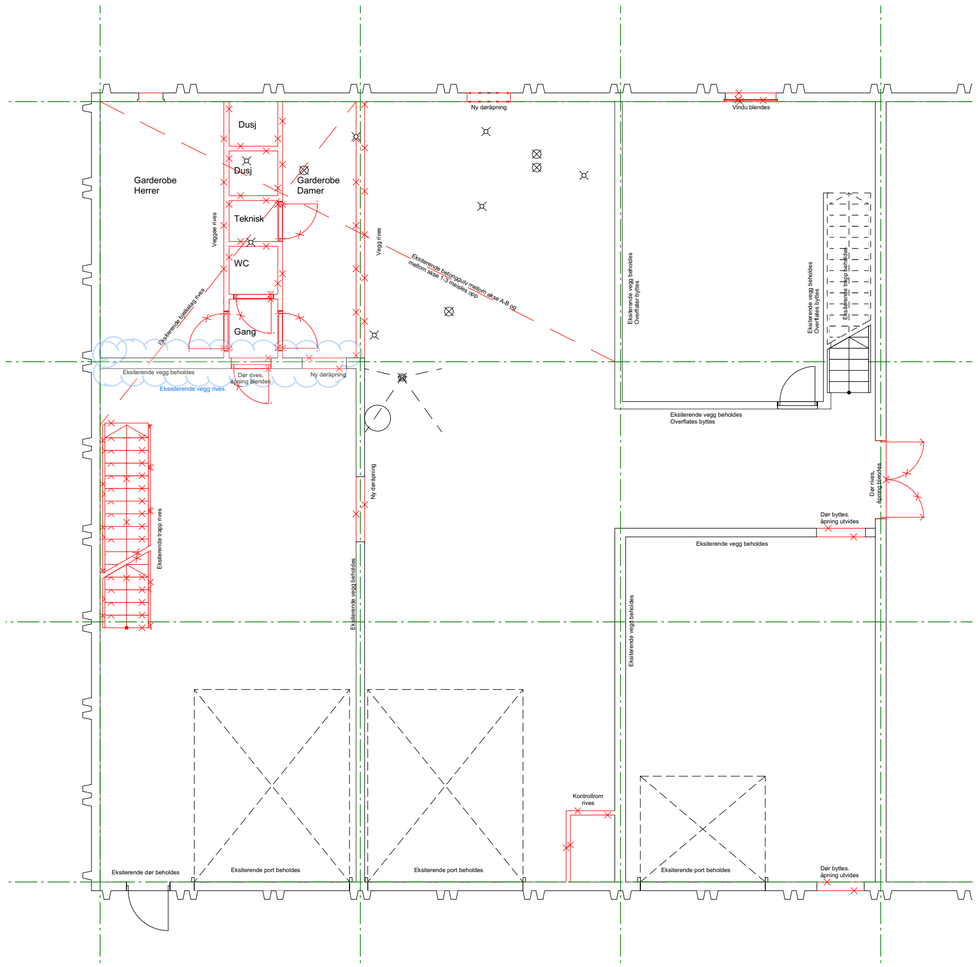

1. etasje- Rives 1:100

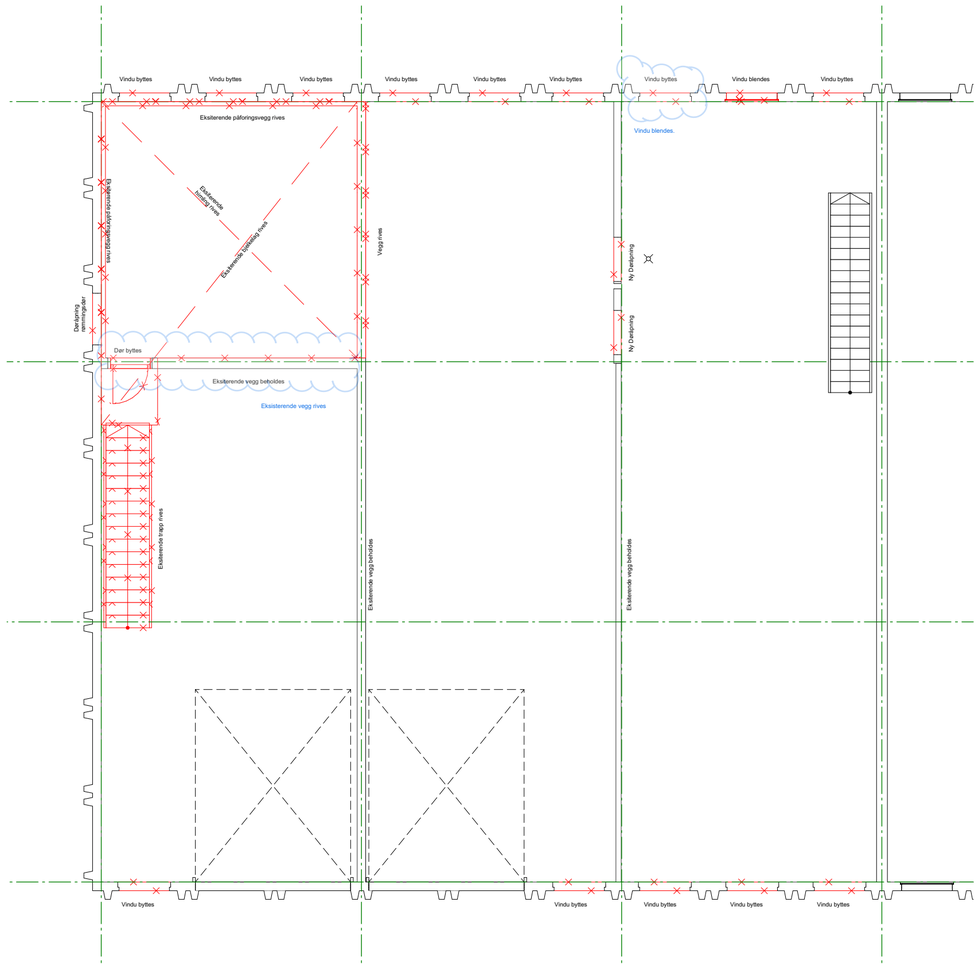

2. etasje - Rives 1:100

Prosjekt: Anbud Brannstasjon, sivilforsvar Heddeland Marnardal 13282-25	**Kontroll prosjekt:** **Sign.:**	**Kontroll:**	**Godkjent av:**	**Tiltakshaver:** Lindesnes Kommune	**Gnr./Bnr./Festenr.:**	**Målestokk:** 1:100 **Tegningsnr.:** A117	**Rev.:** .	**Tegning:** Riveplan	**Dato:** 08.05.2026 Dato fase: **08.05.26**

© Alle rettigheter tilhører utførende for prosjektering, kopiering eller bruk av disse tegningene er forbudt uten skriftlig samtykke

Prosjekterende:
Stav Arkitekter Sør
Audnedalsveien 4379
4529 Byremo
STAV ARKITEKTER