


PERSPEKTIV SETT FRA NORD ØST

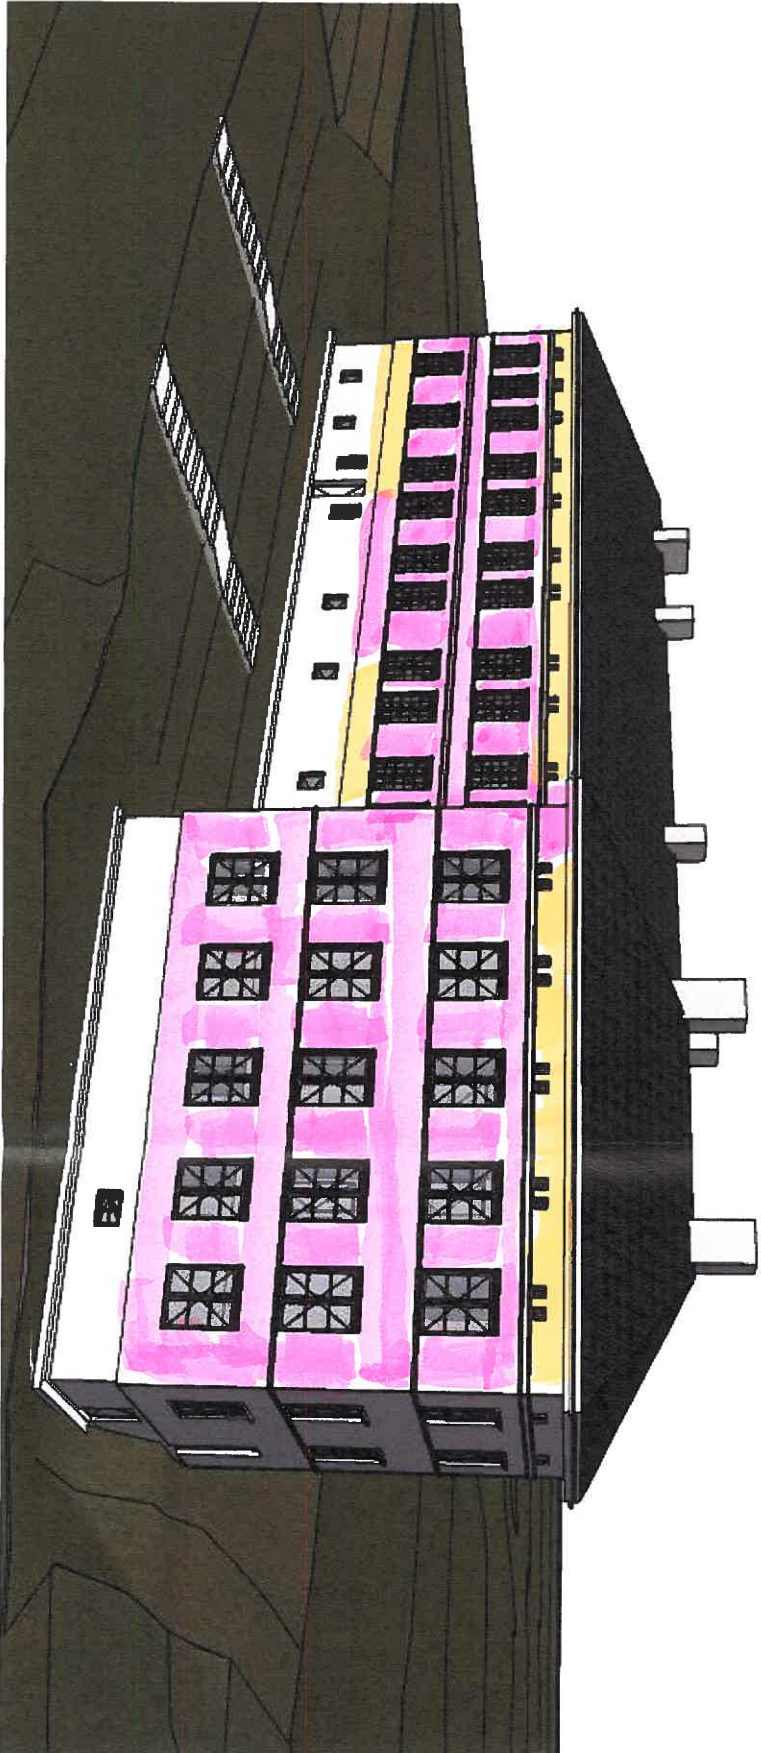

PERSPEKTIV SETT FRA SØR ØST

Tegning:	A40-04	Rev.
Tegning:	Perspektiver	
		E9

ALLUMMEGARDEN / MALINIS FLEKKNING.

- MEIER SETT → FULL FLEKKNING.

- DELVIS FLEKKNING / MEIER SETT / SLIPPE

- VANLIG SKRØNNING / SLIPPE.

OMFANG AV MALINIS -  
FLEKKNING PÅ FASADEN.

Prosjekt nr:	2019-05	Saker nr:	00000	Gr./Bnr:	88/1	Tegner:	MB	Oppdragsnavn:	PHB	Kont:	PHB	Prosjekt Adresse:	LINDERUD GÅRD Trondheimsveien 319 593 OSLO	Side:	A40-04	Fig:	ARK	Målestokk:	15.05.2019	Ark:	A3
Utskrift nr:																					
Tittel:	Museene i Akershus PB. 168, 2011 Strømmen																				
Rev																					
Dato																					
Revision ID																					
Perspektiver														Sett Revidert:							