
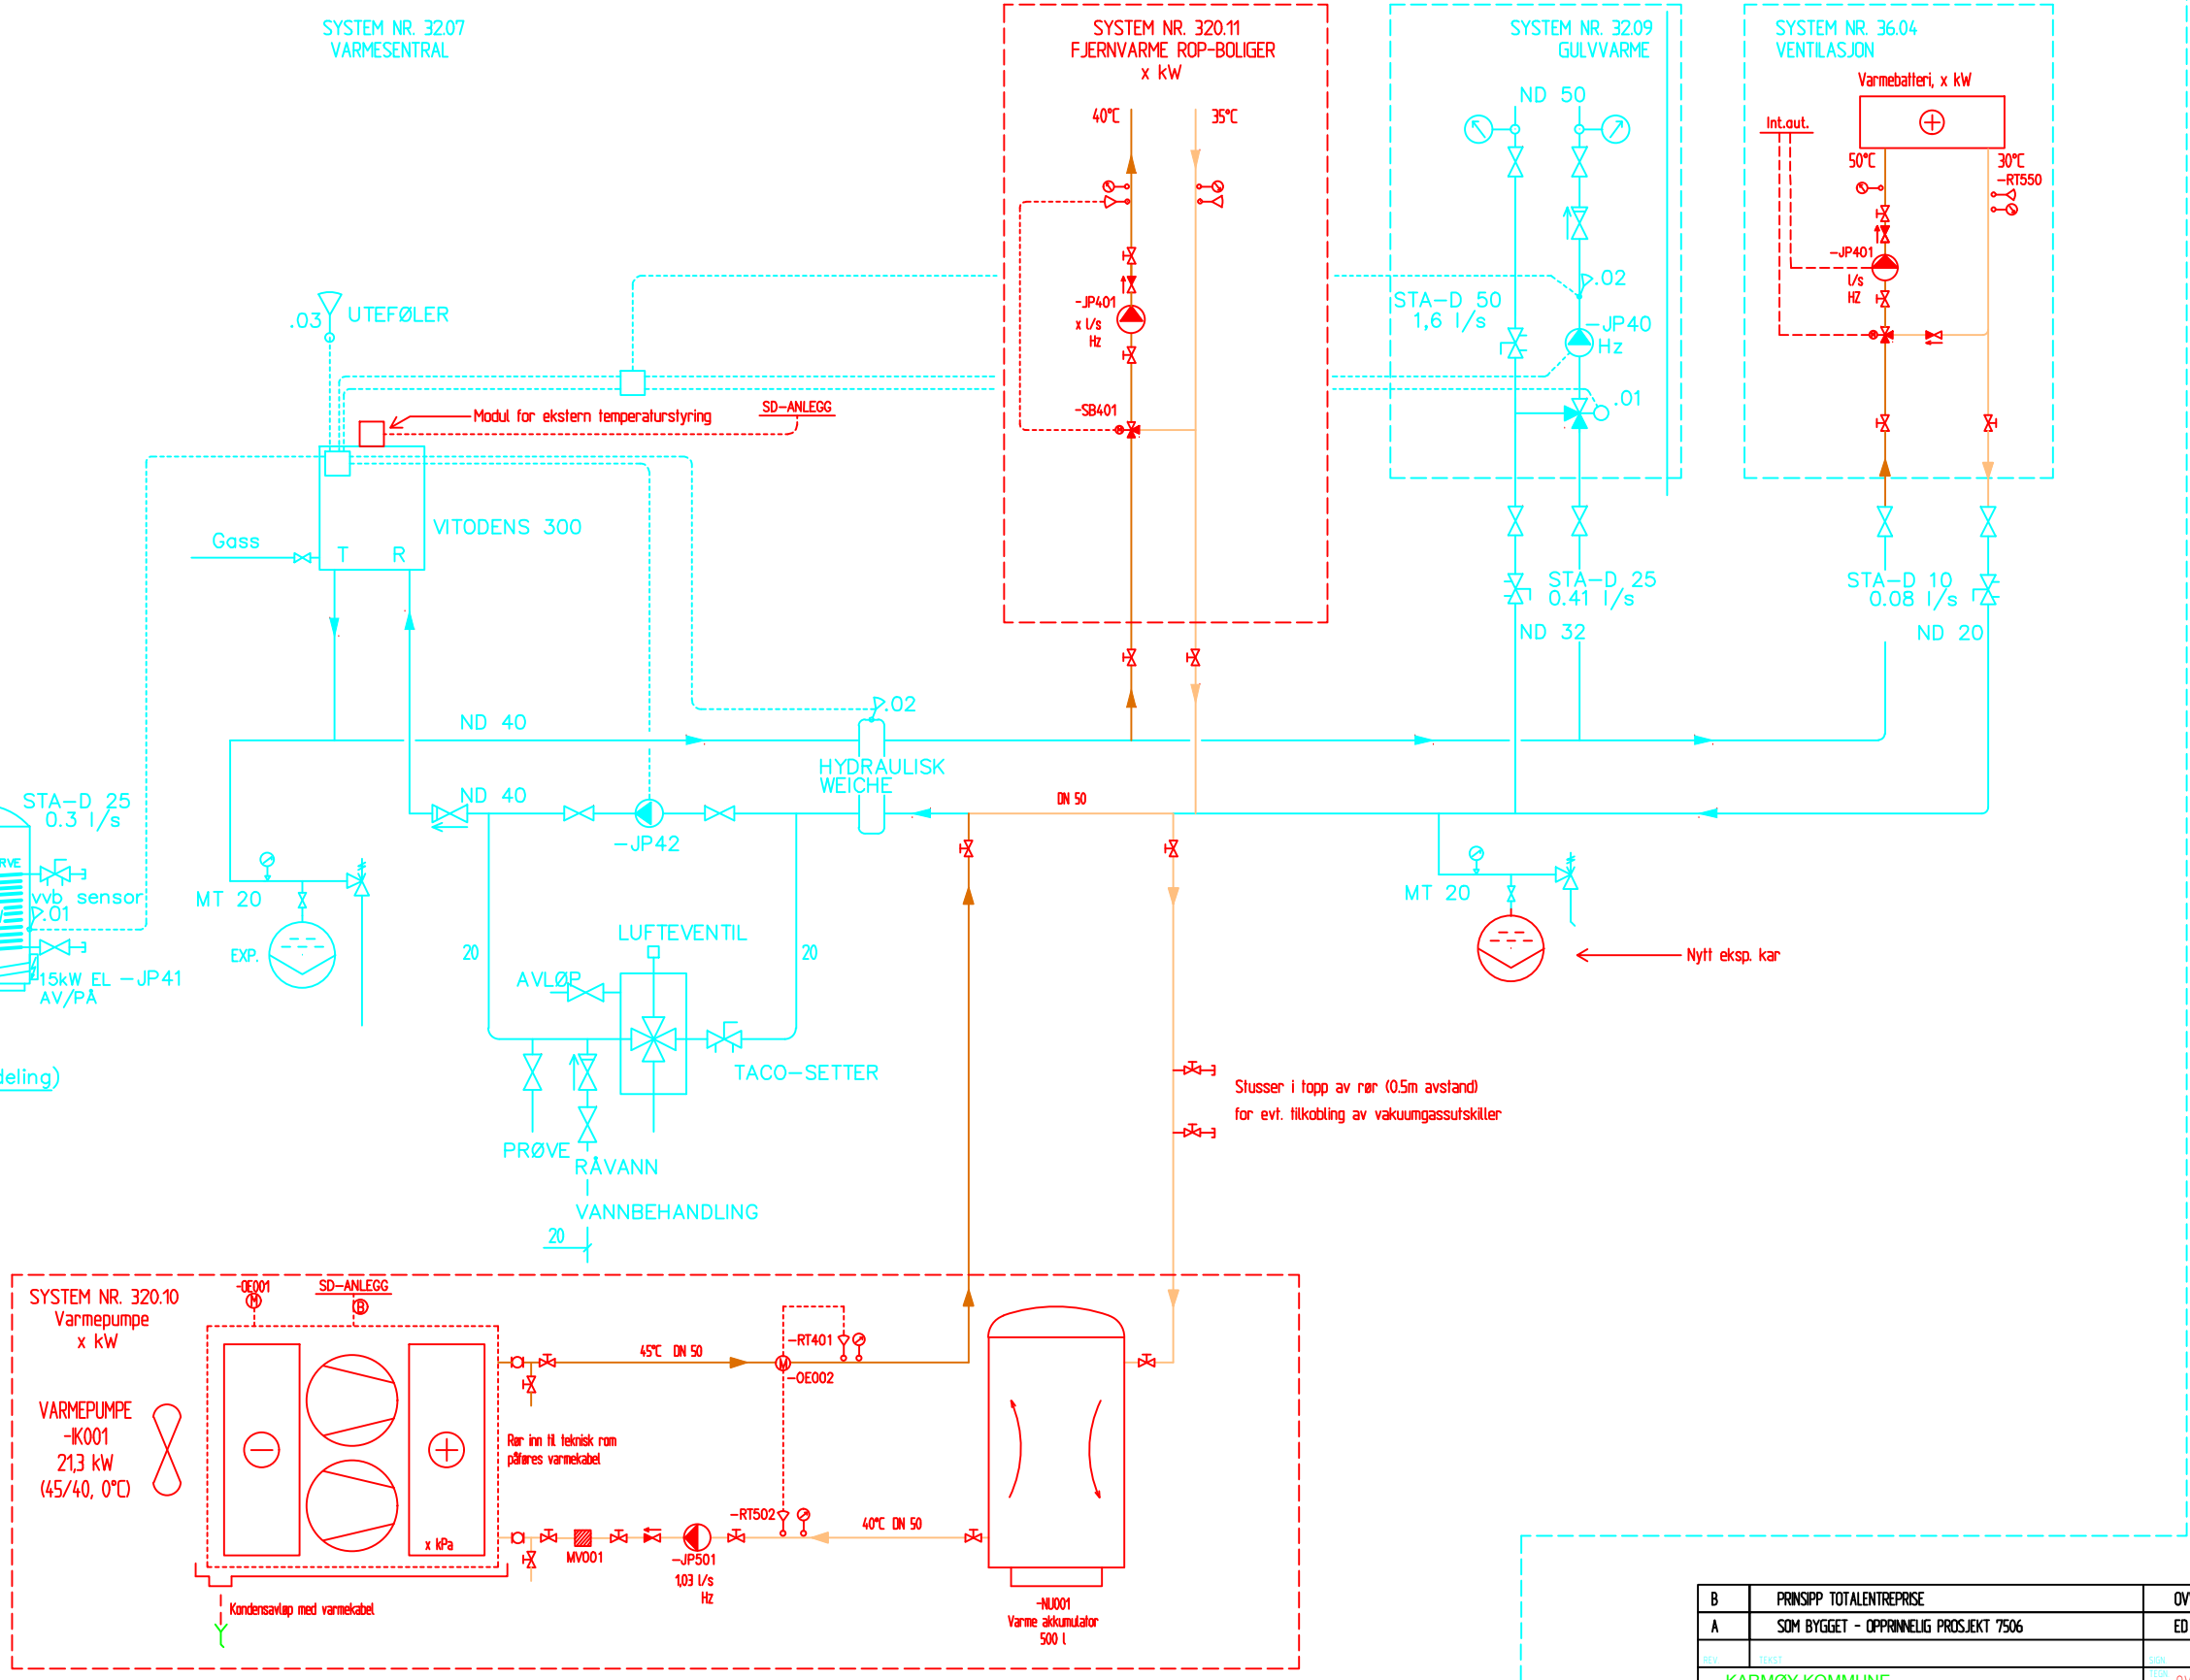


- VIFTE
- STRØMINGSGIVER
- TEMPERATURFØLER
- MANOMETER
- TERMOMETER
- MOTORVENTIL MODULERENDE
- MOTORVENTIL AV/PÅ
- REGULERINGSVENTIL
- TRYKKGIVER
- SIKKERHETSVENTIL
- VANNSØYLEMÅLER
- EKSPANSJONSKAR
- SIRKULASJONSPUMPE
- AVSTENGINGSVENTIL
- TILBAKESLAGSVENTIL

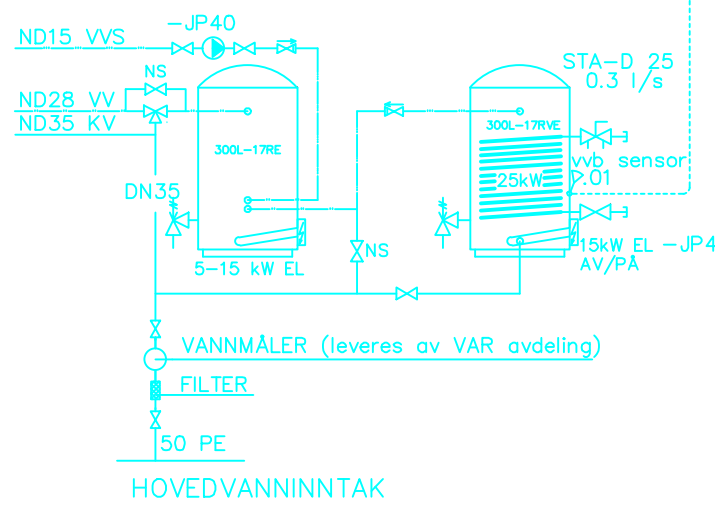

B	PRINSIPP TOTALENTRPREISE	OVV	03.03.26
A	SOM BYGGET - OPPRINNELIG PROSJEKT 7506	ED	23.04.08
BY	KARMØY KOMMUNE	OVV	24.02.26
TEK	BOFELLESKAP BYGNES, UTVIDELSE PERSONALBASE EKSISTERENDE VVS MED UTVIDELSE VVS-ARBEIDER SYSTEMSKJEMA ENERGIANLEGG	SAL	03.03.26
BYGN	Ferkingstad og Alsaker RÅDGIVENDE INGENIØRER VVS	5325	
KAR	Karlsundgt 85B - 5532 Haugesund - Tlf 52 70 53 60 - Fax 52 70 53 66	V-70-01	B