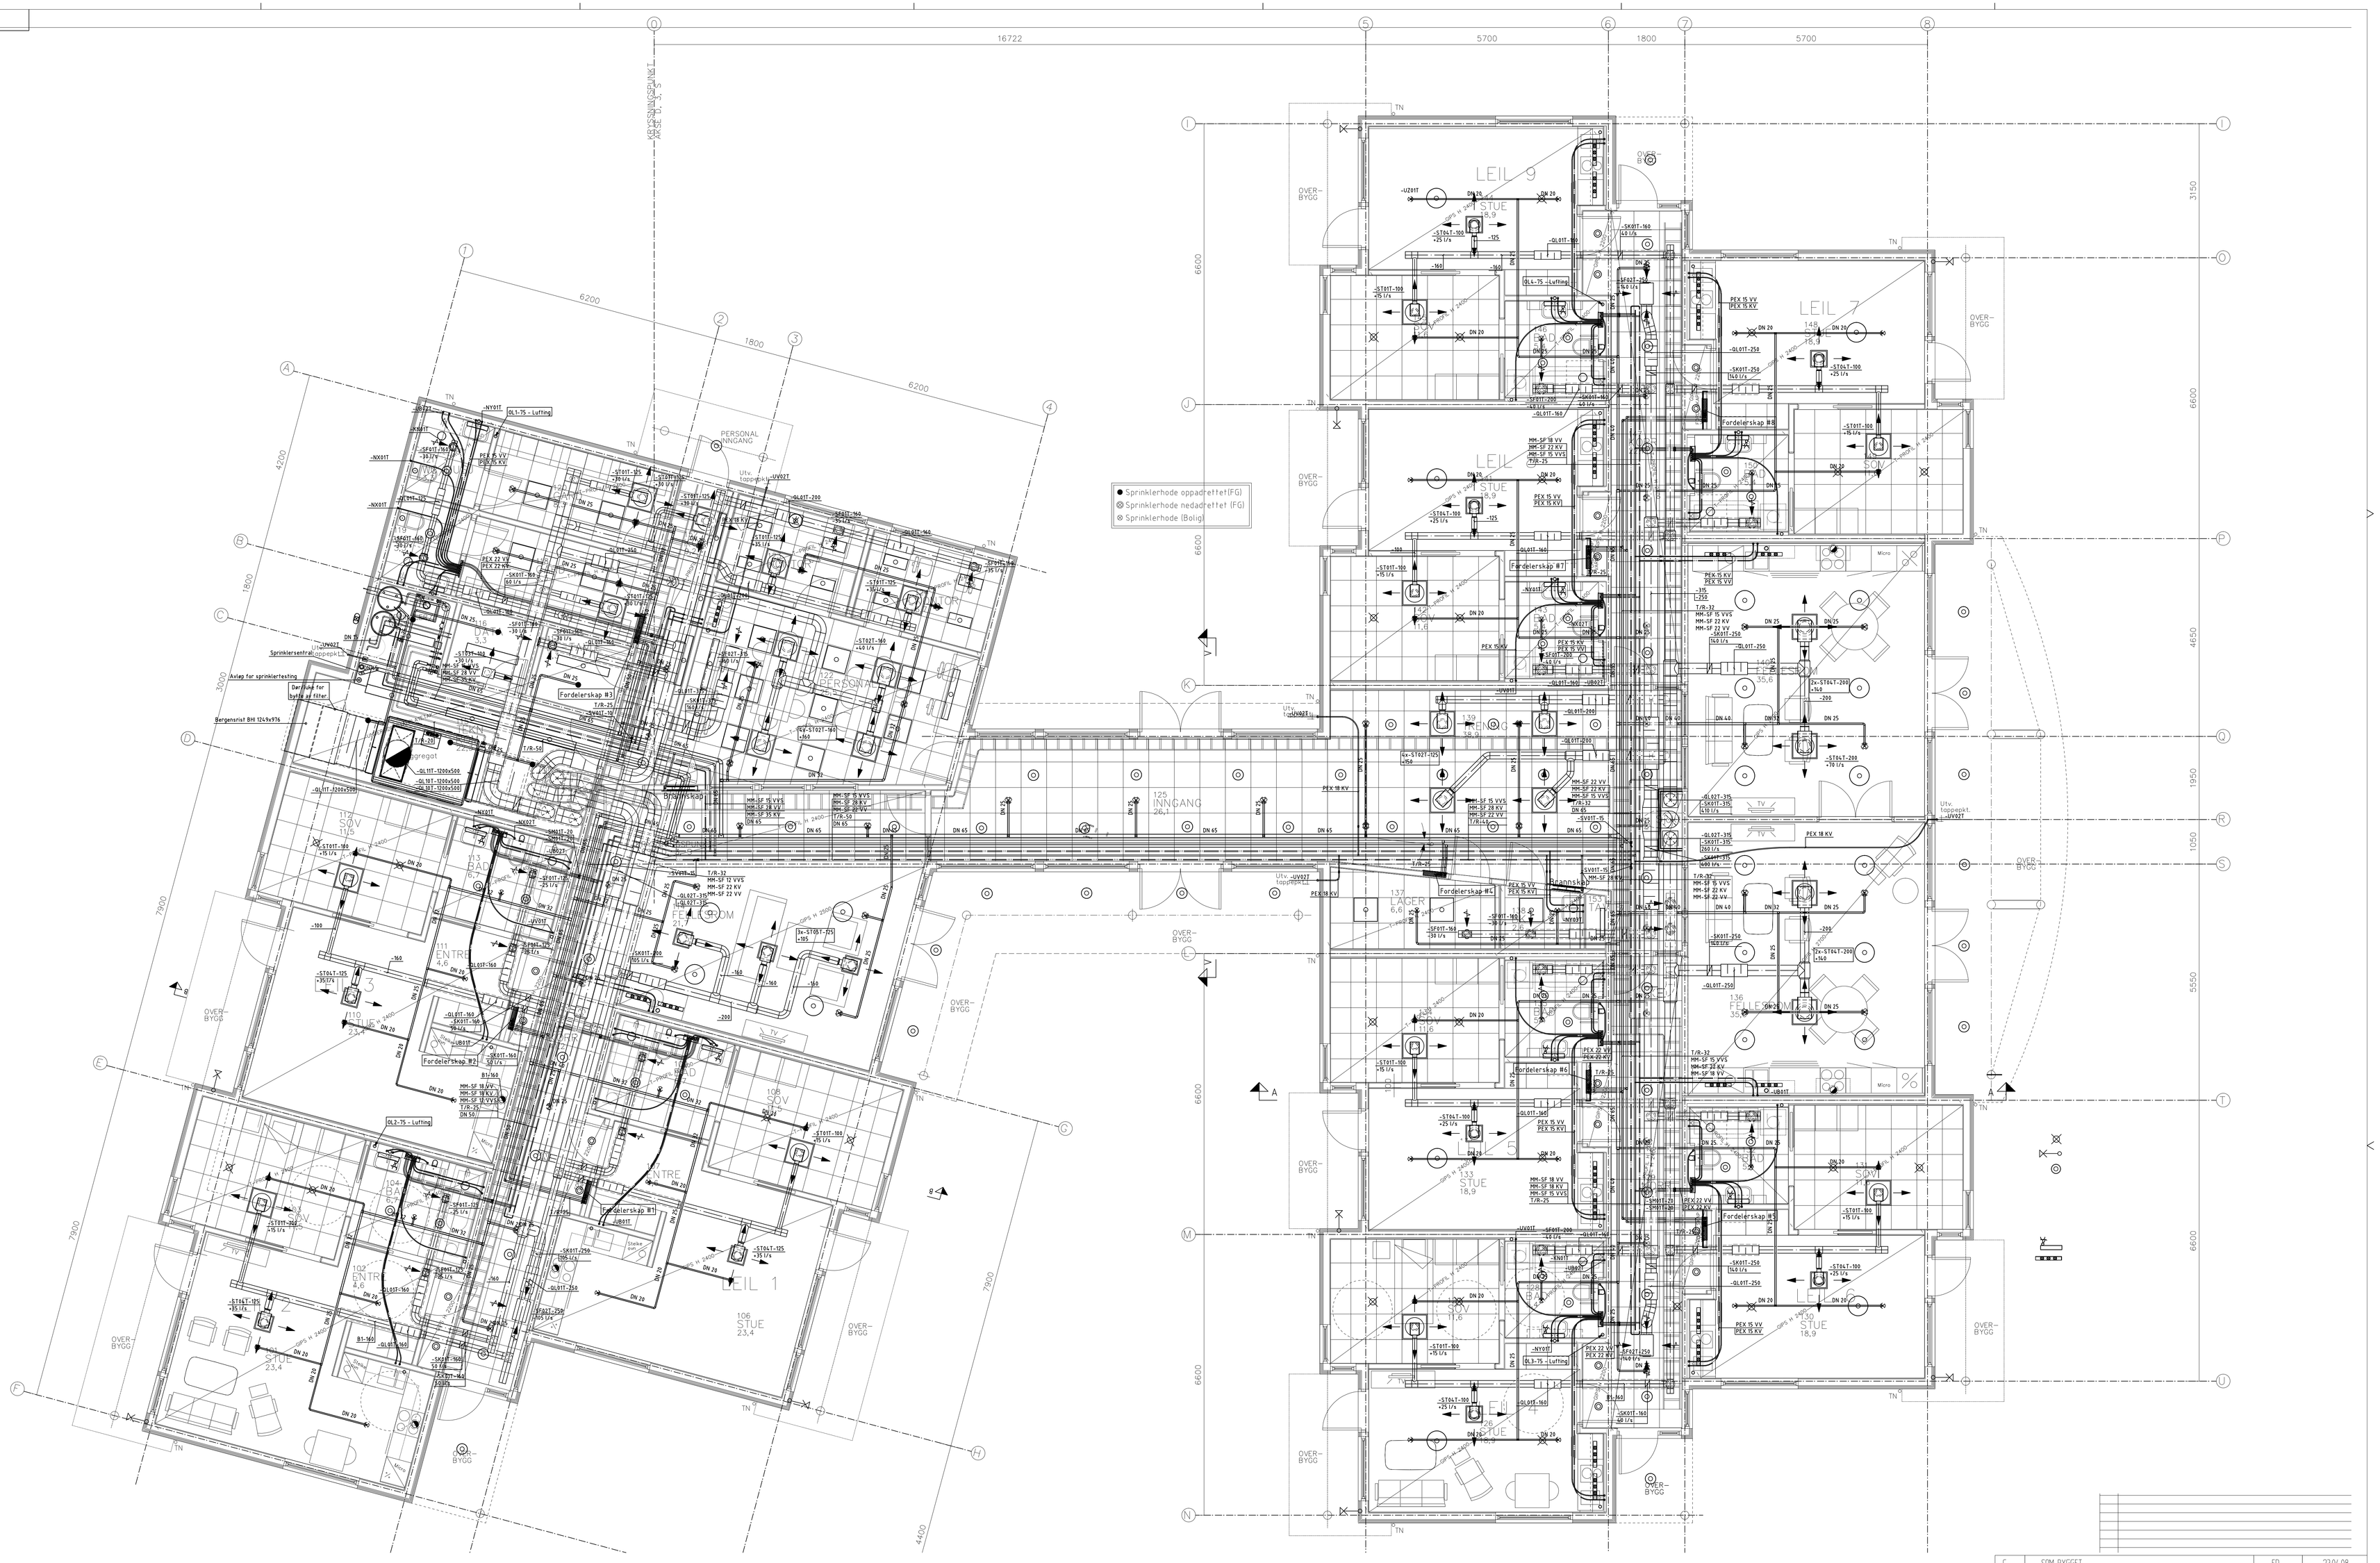

REV.	TEKST	SIGN.	DATO
C	SOM BYGGET	ED	23.04.08
B	KABELBRO JUSTERT, KOORDINERT	ED	20.09.07
A	UNDERLAG OPPDATERT	ED	04.09.07
1	ARBEIDSTEGNING	ED	23.04.07
0	TILBUDSTEGNING	ED	05.03.07

KARMØY KOMMUNE

BOFELLESSKAP BYGNES

VVS ARBEIDER
VVSARBEIDER PLAN 1ETG

TEGN.	ED	DATO	02.02.07
KONTR.		DATO	
GODKJ.		DATO	
MÅ.	1:50	FILNAVN	vbl.dwg

Ferkingstad og Alsaker
RÅDGIVENDE INGENIØRER VVS
Karmsundgt 119 - 5022 Haugesund - Tlf 52 70 53 60 - Fax 52 70 53 66

Prosjnr	Tegn nr	Rev.
7506	03	C