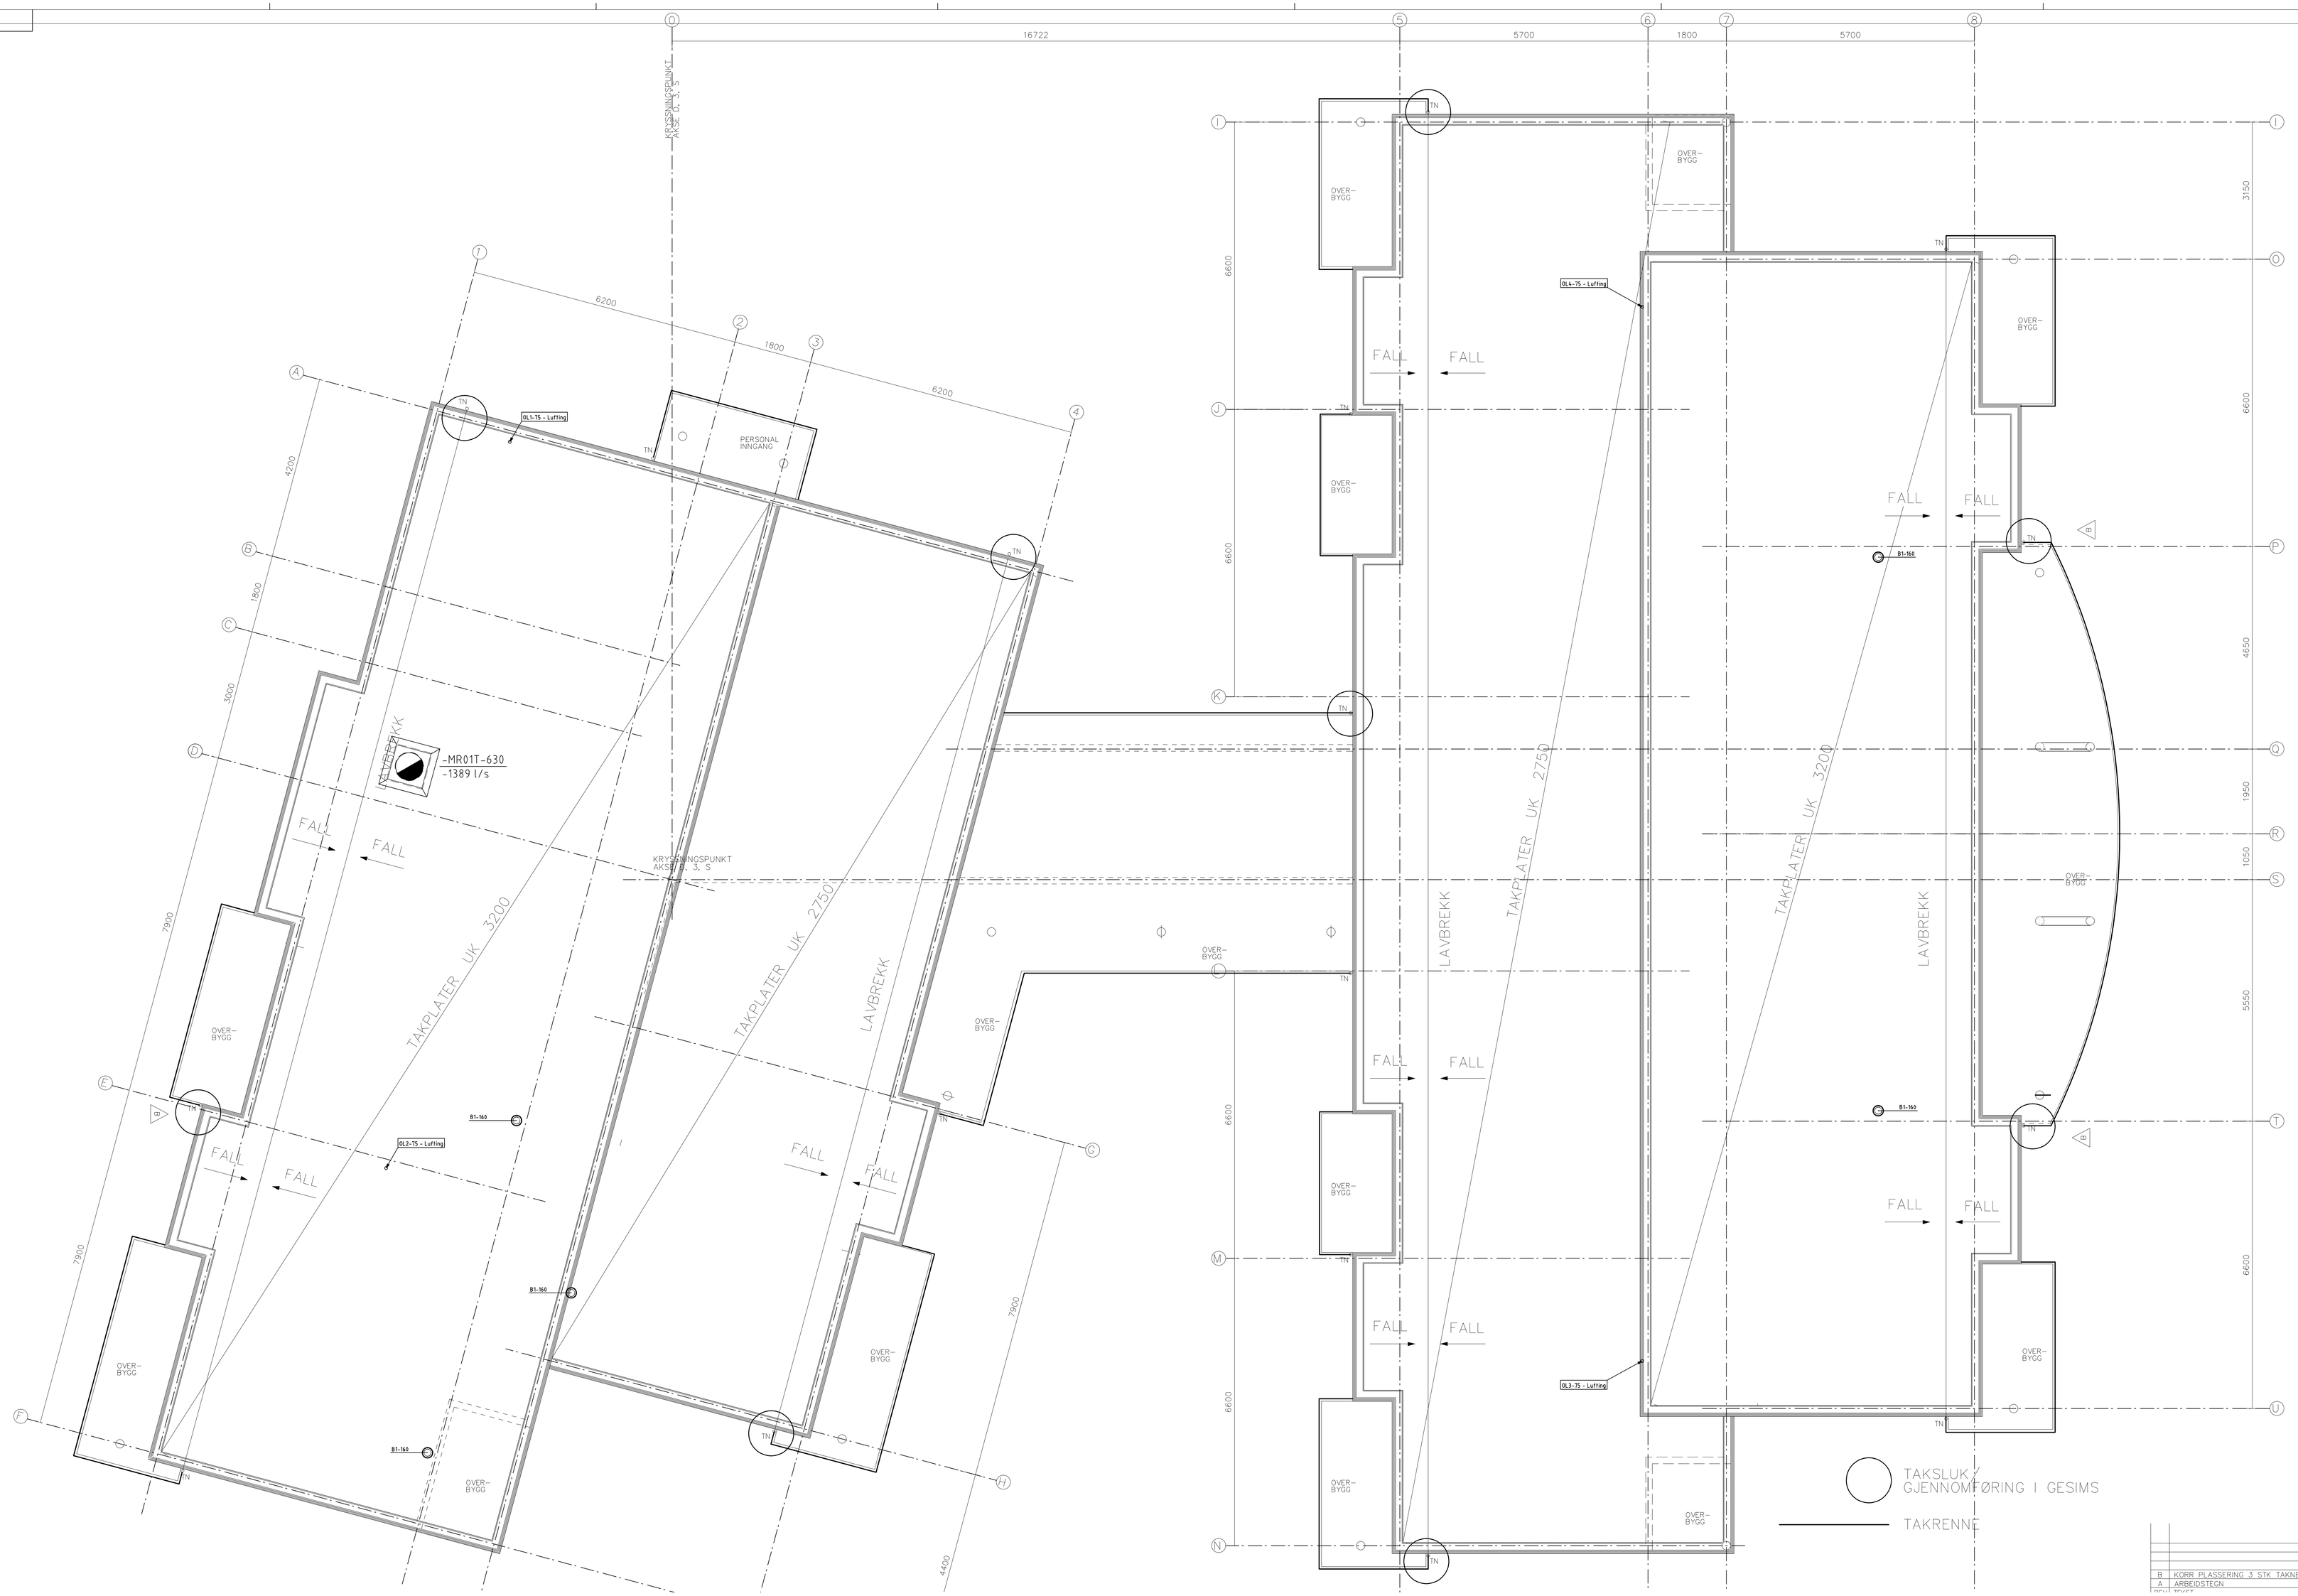

B	KORR PLASSERING 3 STK TAKNEDLØP
A	ARBEIDSTEGN

REV	TEKST	SIGN	DATO
B	SOM BYGGET	ED	23.04.08
A	UNDERLAG OPPDATERT	ED	04.09.07
1	ARBEIDSTEGNING	ED	11.05.07
0	TILBUDSTEGNING	ED	05.03.07

KARMØY KOMMUNE

BOFELLESSKAP BYGNES

VVS ARBEIDER
TAKPLAN

TEGN	ED
DATO	02.02.07
KONTR	
DATO	
GODKJ	
DATO	
MÅ	150
FILNAVN	vbl.dwg

Ferkingstad og Alsaker
RÅDGIVENDE INGENIØRER VVS
Karmsundgt 89 - 5022 Haugesund - Tlf 52 70 53 60 - Fax 52 70 53 66

Prosjnr	Tegn nr	Rev
7506	04	B