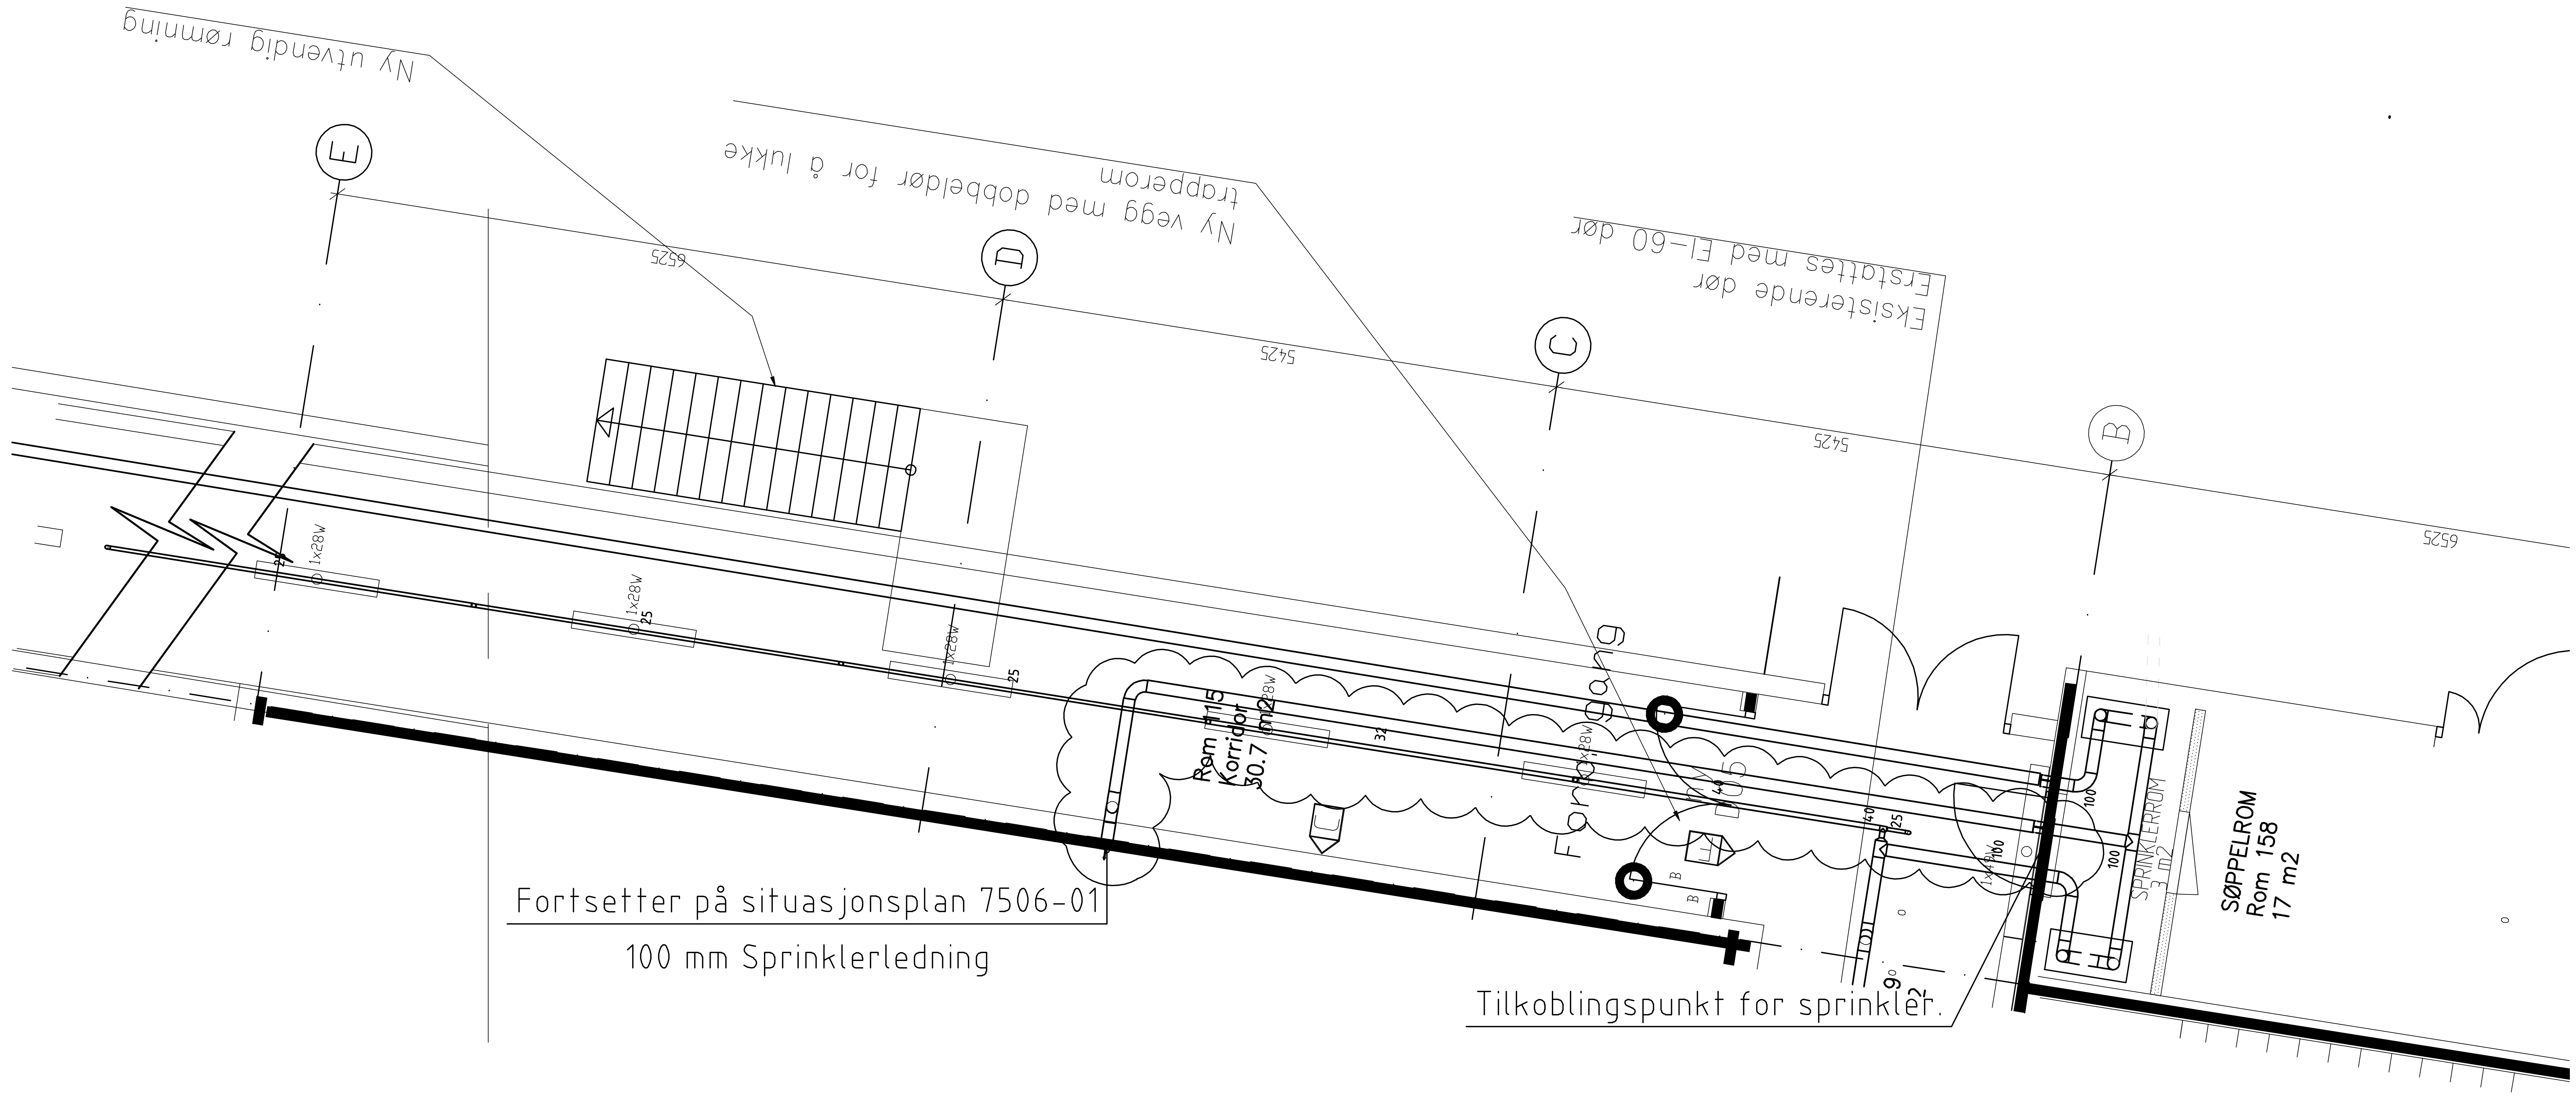

REV.	TEKST	SIGN.	DATO
B	SOM BYGGET	ED	23.04.08
1	ARBEIDSTEGNING	ED	23.04.07
0	TILBUDSTEGNING	ED	05.03.07

KARMØY KOMMUNE

BOFELLESSKAP BYGNES

VVS ARBEIDER
TILKOBLINGSPUNKT FOR SPRINKLERLEDNING

TEGN.	ED	DATO	19.02.07
KONTR.		DATO	
GODKJ.		DATO	
Mål	1:50	FILNAVN	vsit.dwg
Prosj.nr	7506	Tegn. nr	08
Rev.	A		

Ferkingstad og Alsaker
RÅDGIVENDE INGENIØRER VVS
Karmsundgt.159 - 5522 Haugesund - Tlf 52 70 53 60 - Fax 52 70 53 66