


NYE TAKFLATER ER  
MARKERT MED  
ORANSJE TEKST!

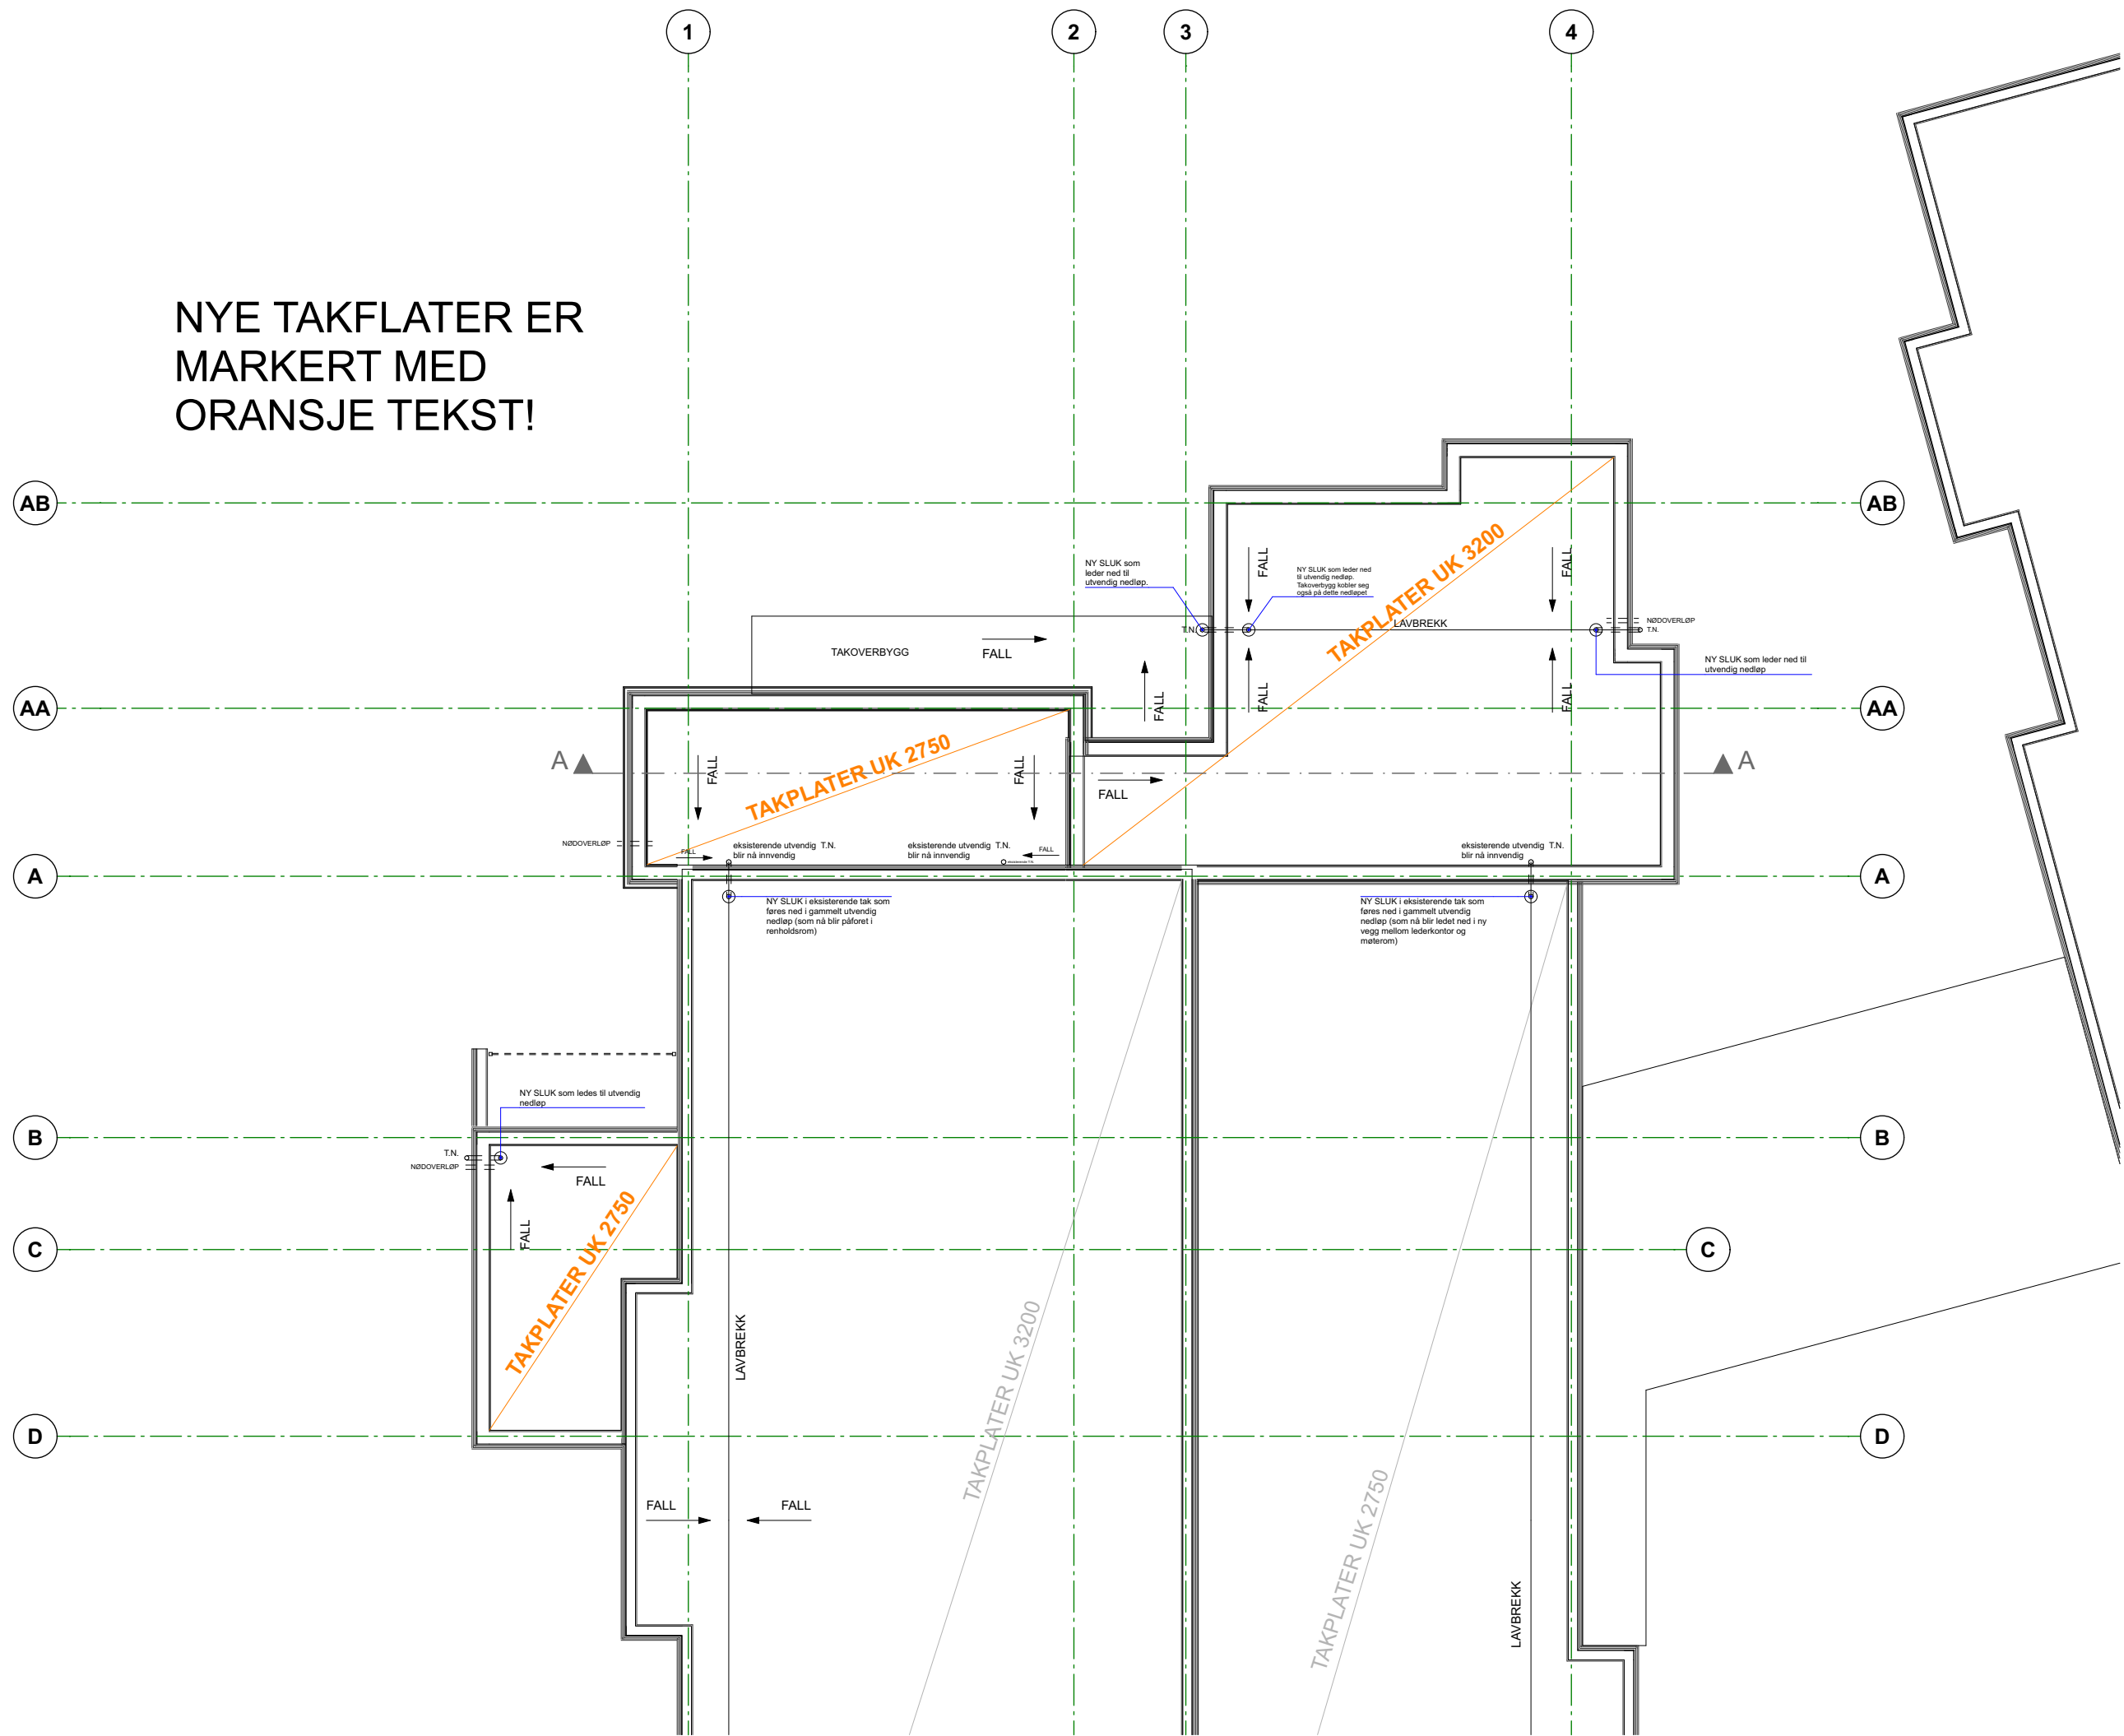

**k**  
arkitektur  
design

KAD as  
Strandgata 96  
5528 HAUGESUND  
org.nr. 931 881 965  
Kontaktperson: KIRSTI SVEINDAL sivark MNAL  
Tlf.: +47 470 17 830  
kirsti@kad.as

REV	beskrivelse	dato	sign
A	ANBLUD	09.03.2028	KS

20033  
Østremtunet  
Karmøy Kommune v/ Trugve Nordal  
476 38 746  
trmo@karmoy.kommune.no  
Karmøyvege 972  
4291 KOPERVIK  
66/489  
Karmøy kommune

A-209  
TAKPLAN personalbase  
1:100  
A3  
KS