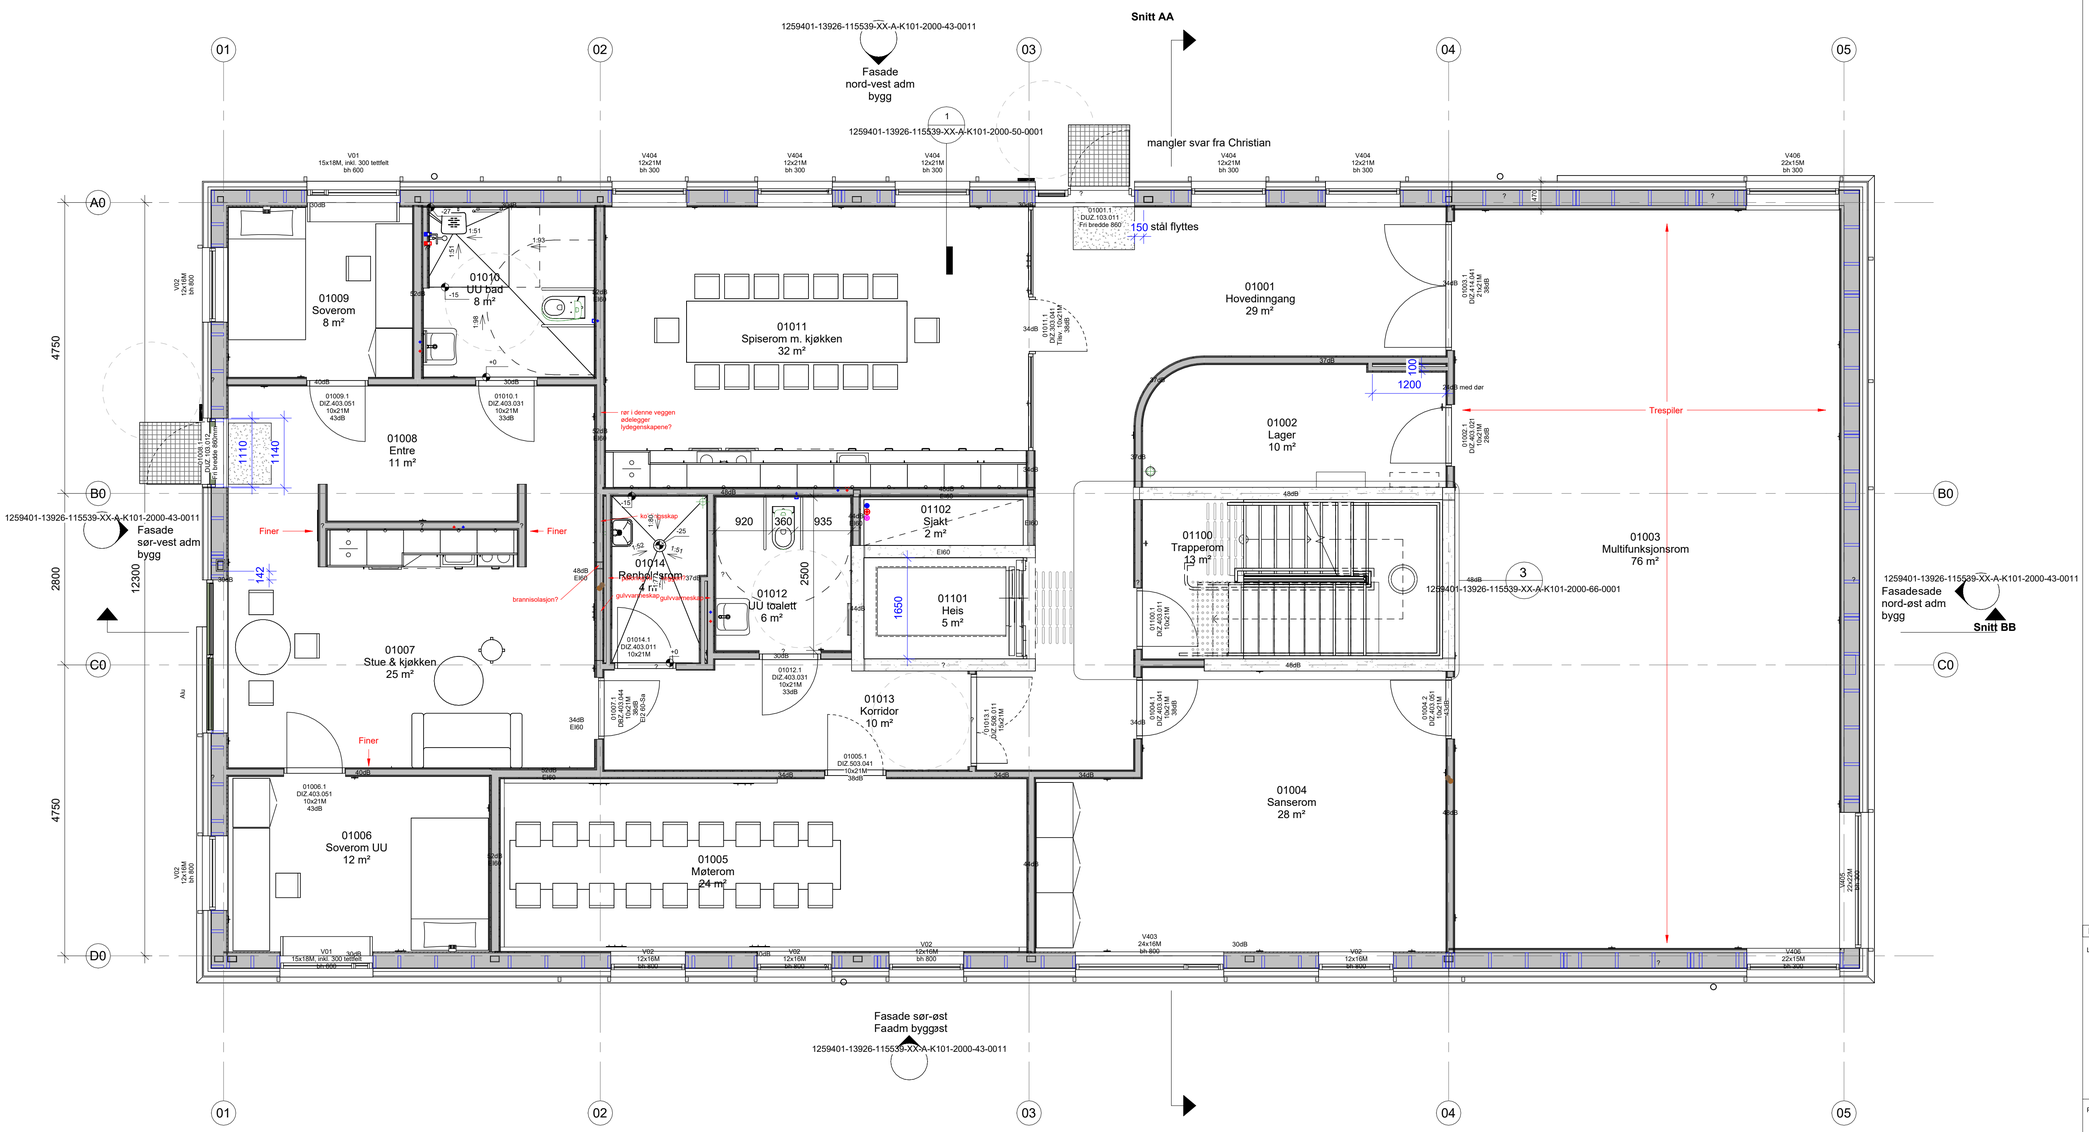

FORELØPIG
26.03.2026 16:00:44

Rev	Endring	Utført	Kontr.	Dato

Lokasjons fig.

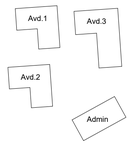

Prosjekt:

BUF Lierfoss
Gnr 171 / Bnr 40

Tiltakshaver:

Statsbygg

ARKITEKTGRUPPEN lille frøen as

Fase:		Tegnet:	Kontrollert:
DETALJPROSJEKT		Author	Checker
Prosjekt nr:	**Dato:**	**Fag:**	**Målestokk:** / **Format:**
1259401		ARK	1 : 50 / A1

Arbeidstegning plan 01 adm.bygg — Rev.

Tegningsnummer: (Etasje, Fag, Systemkode, Tegn.type, Løpenummer)

1259401-13926-115539-01-A-K101-2000-20-0001