
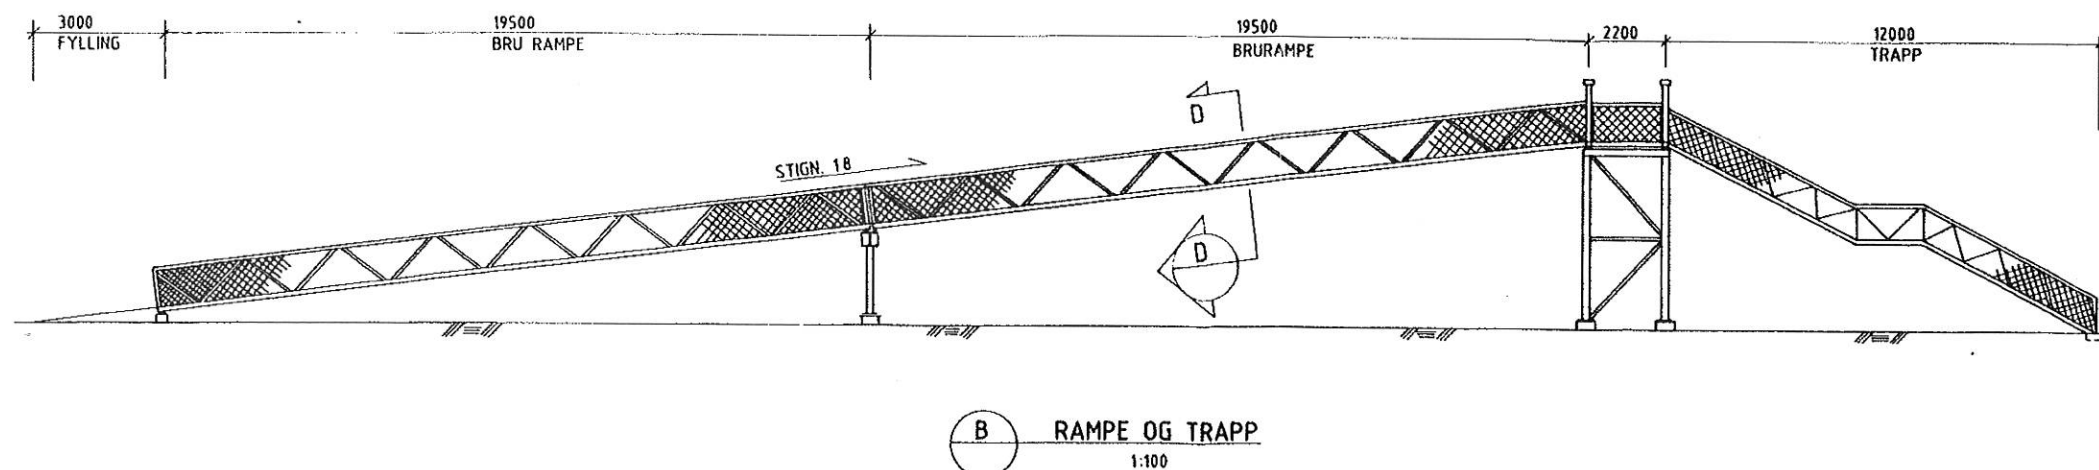
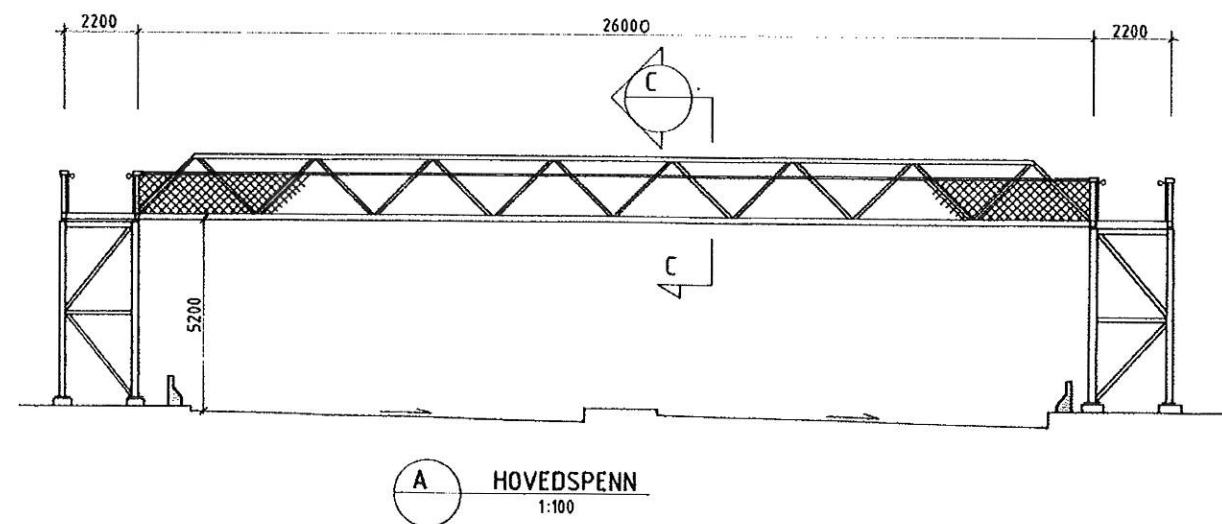
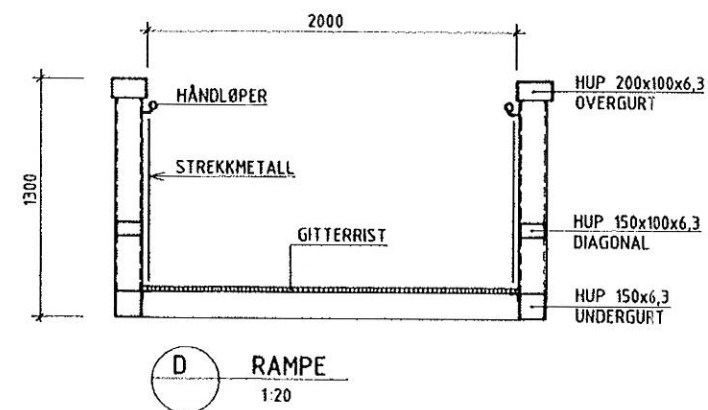
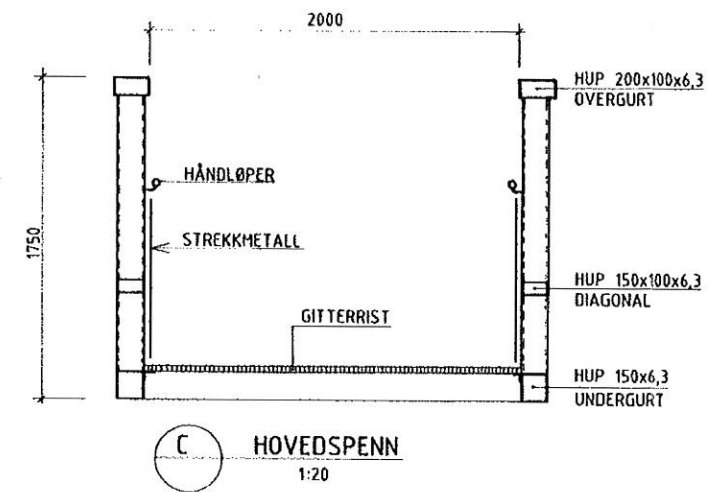


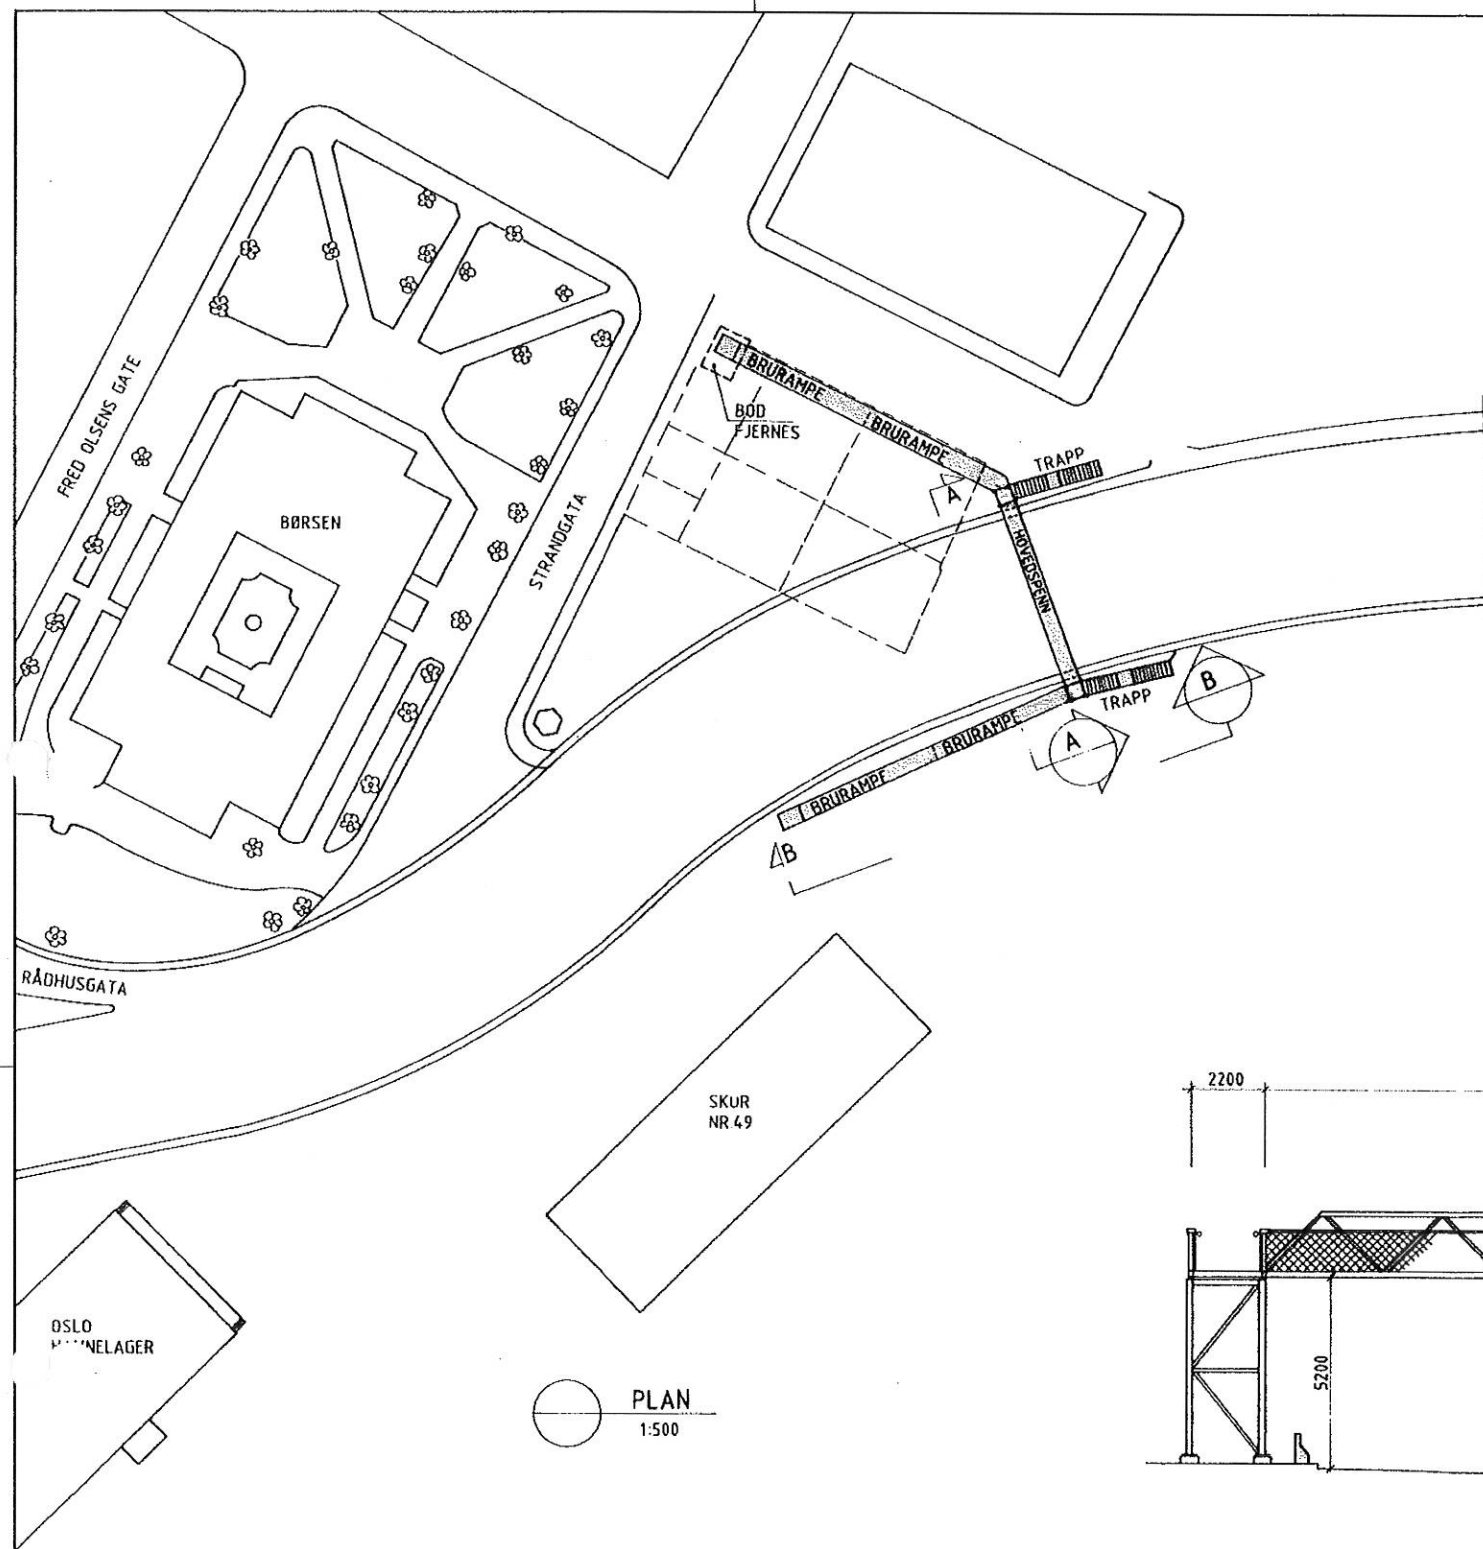

C FERDIGTEGNING	13.02.95	TA	4/1	1:100
B OMTEGNET	01.05.87	TA		
A OMTEGNET	14.01.87	TA		
Rev.	Endring - avsetning	Dato	Tegn.	Kontr.
OSLO VEVESEN				
KONSULENTGRUPPEN FOR FJELLINJEN ORNER MØRCHSEN A&S-JANSEN		DATO.	20.03.87	
		TEGN.	T. Ørime	
		KONTR.		
		SIGN.		
		Målestokk	1:500, 100, 20	
		PROSJEKT NR.	2507	
		Arkiv nr.	1077	
E18 GJENNOM OSLO PARSELL FESTNINGEN ØST-BISPELOKKET		Tegn. nr.		Rev.
GANGBRU VED BØRSEN PLAN, SNITT			K5-01	C