

Dato: 21.01.2025

ADRESSE:


KIRKEVEIEN 161

Avsender/Søker

AFRY

ILTAK:

FJERNING AV NYERE TAKOVERBYGG
VED HOVEDINNANG OG OPPFØRING
AV NYTT INNGANGSPARTI. FOR TILGJENGELIGHET
FOR RULLESTOLBRUKERE O.L.

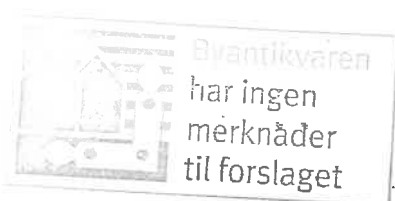

-PÅ BAKGRUNN AV KJERDEDE ENDRET
SITUASJON OG UNIVERSELL TILGJENGELIGHET.

i SAMPÅB m/TORA HAY WALDENG
Janina Samuelsen.



Figur 2. Eksisterende situasjon foran vareheis.

21/1/25
J.S.

BYANTIKVAREN I OSLO
Maridalsveien 3, 0178 Oslo
Pb. 2094 Grünerløkka
0505 OSLO



Figur 1 Forestått løsning med nytt tak og glassvegg foran vareheis

21/1/25
J.S.

BYANTIKVAREN I OSLO
Maridalsveien 3, 0178 Oslo
Pb 2094 Grünerløkka
0505 OSLO



Figur 3. Oppriss fra modell

21/1/25
js.

BYANTIKVAREN i OSLO
Maridalsveien 3, 0178 Oslo
Pb. 2094 Grünerløkka
0505 OSLO