


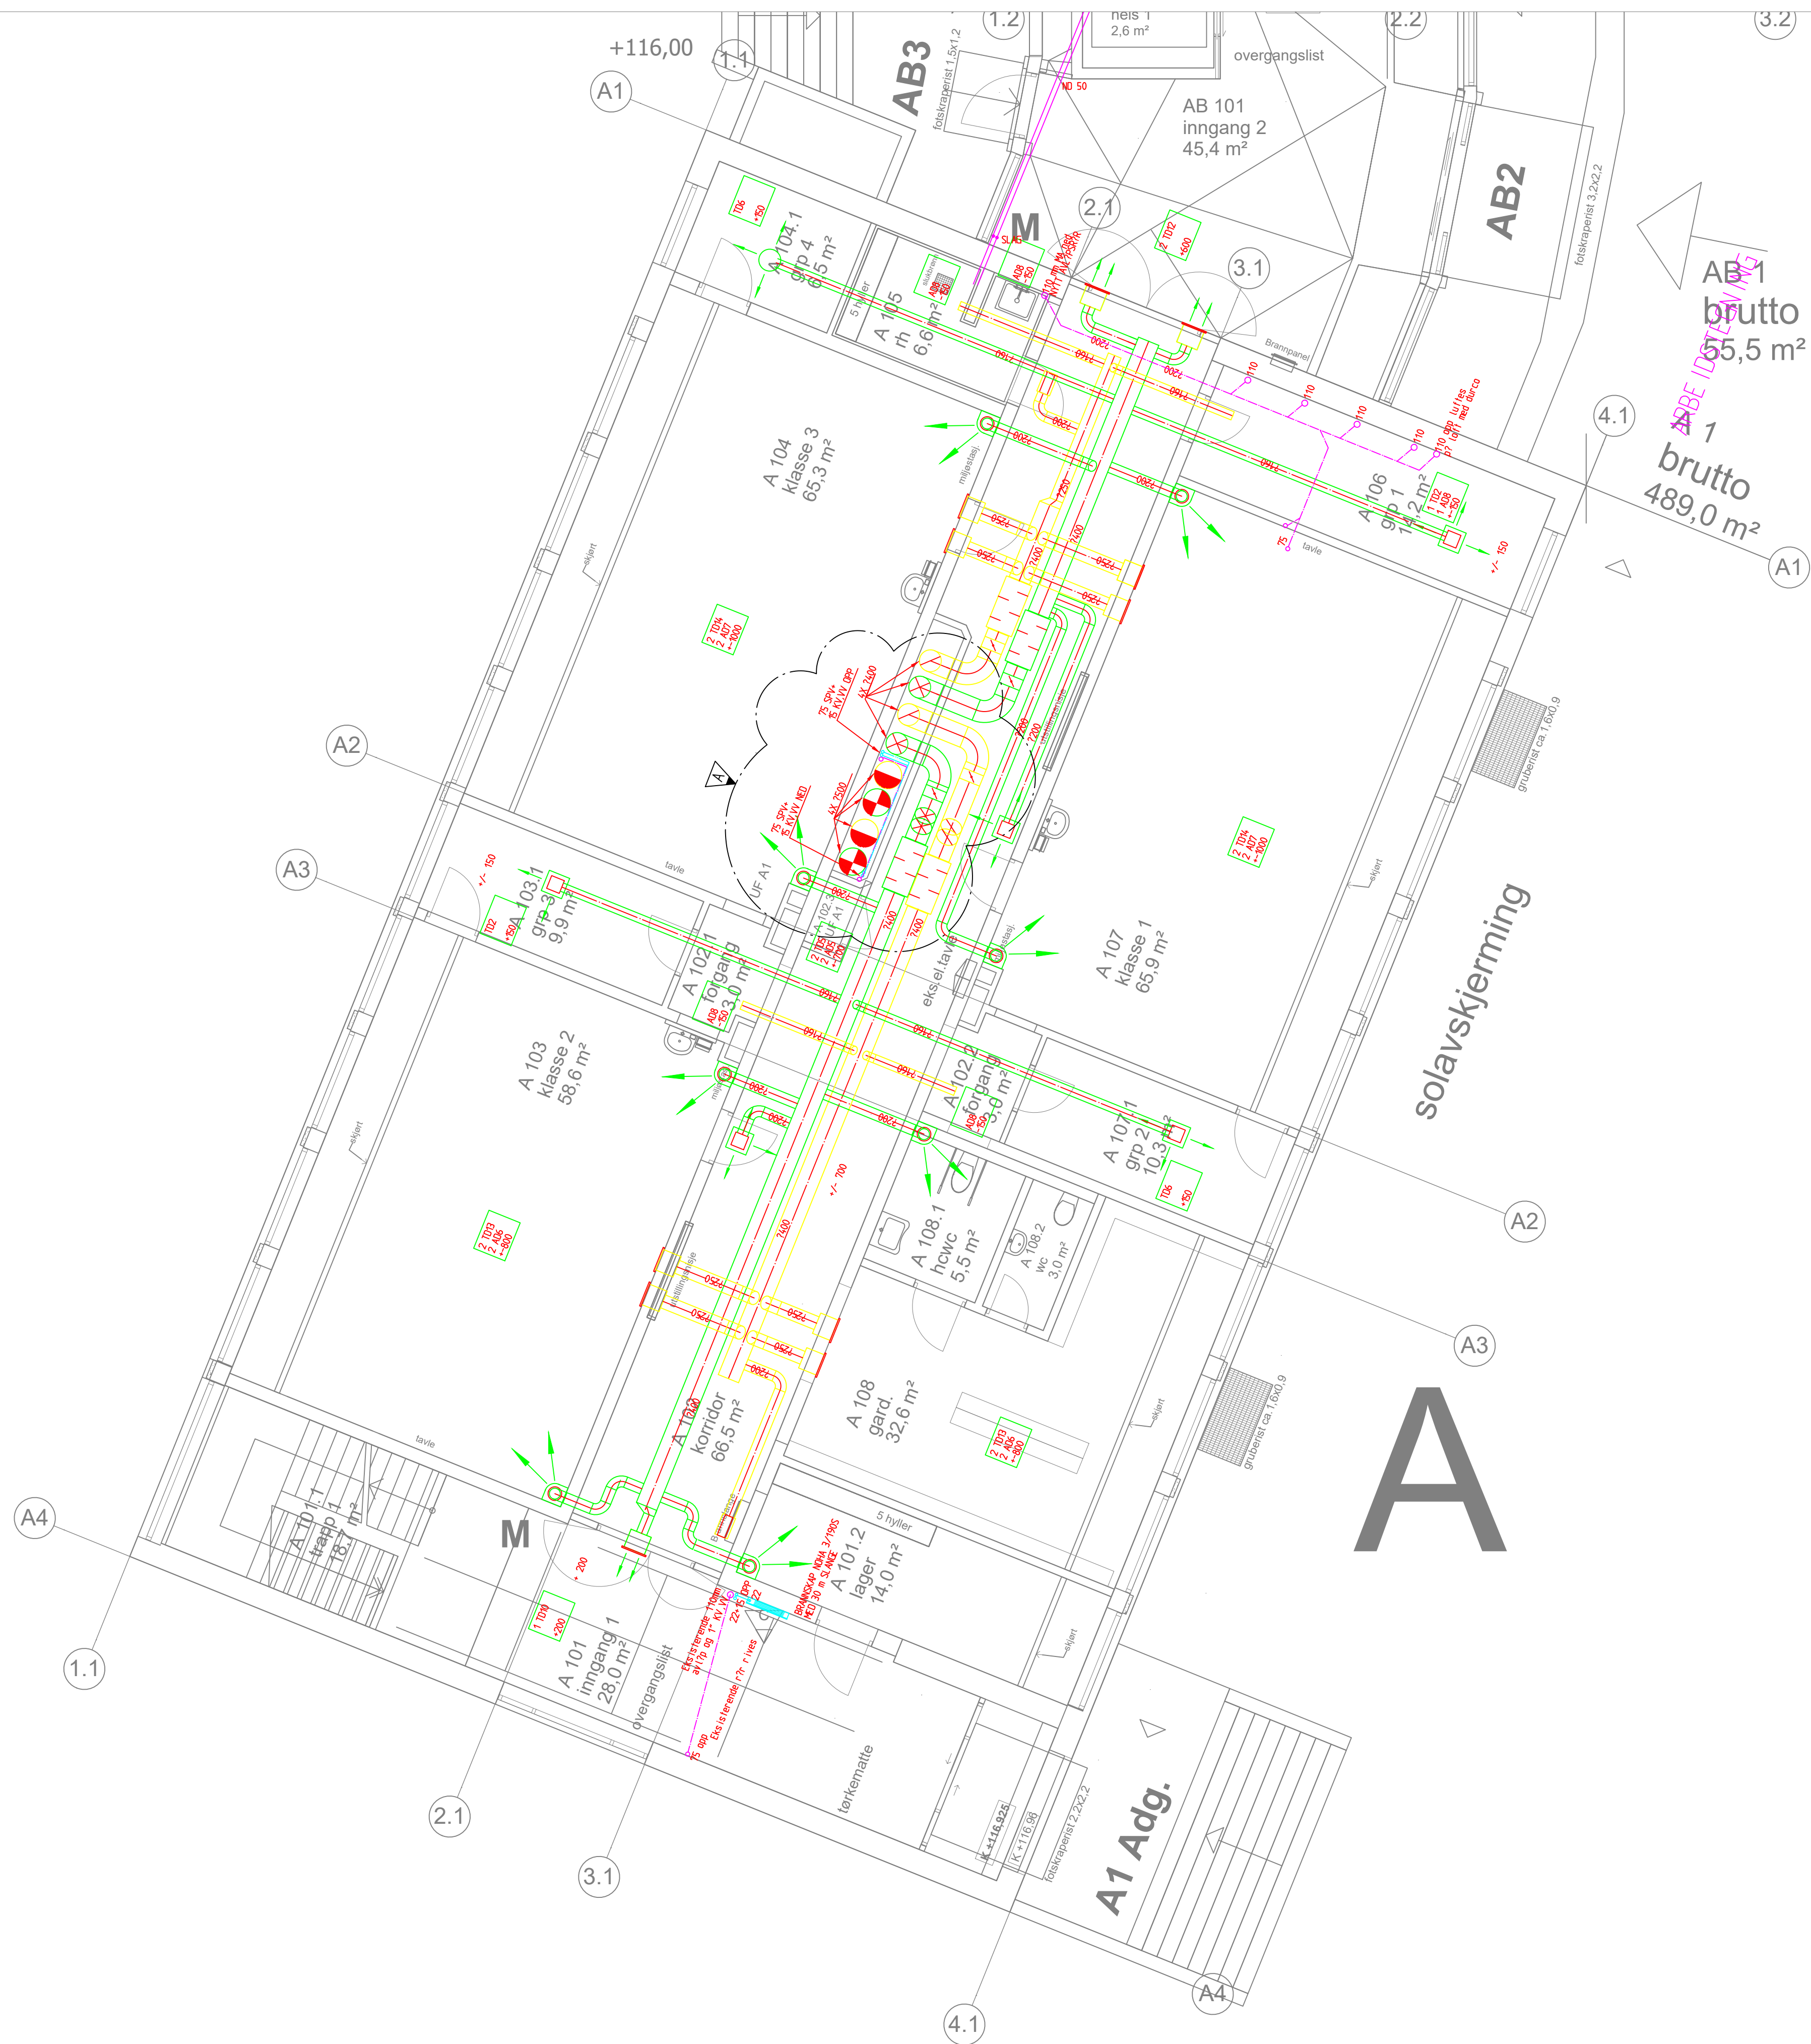

AB

Snitt i korridor
etter 1. sjakt
Mål 1:50

011 KDR 30V DG VAV.

AB 1
brutto
55,5 m²

AB 1
brutto
489,0 m²

A

A1 Adg.