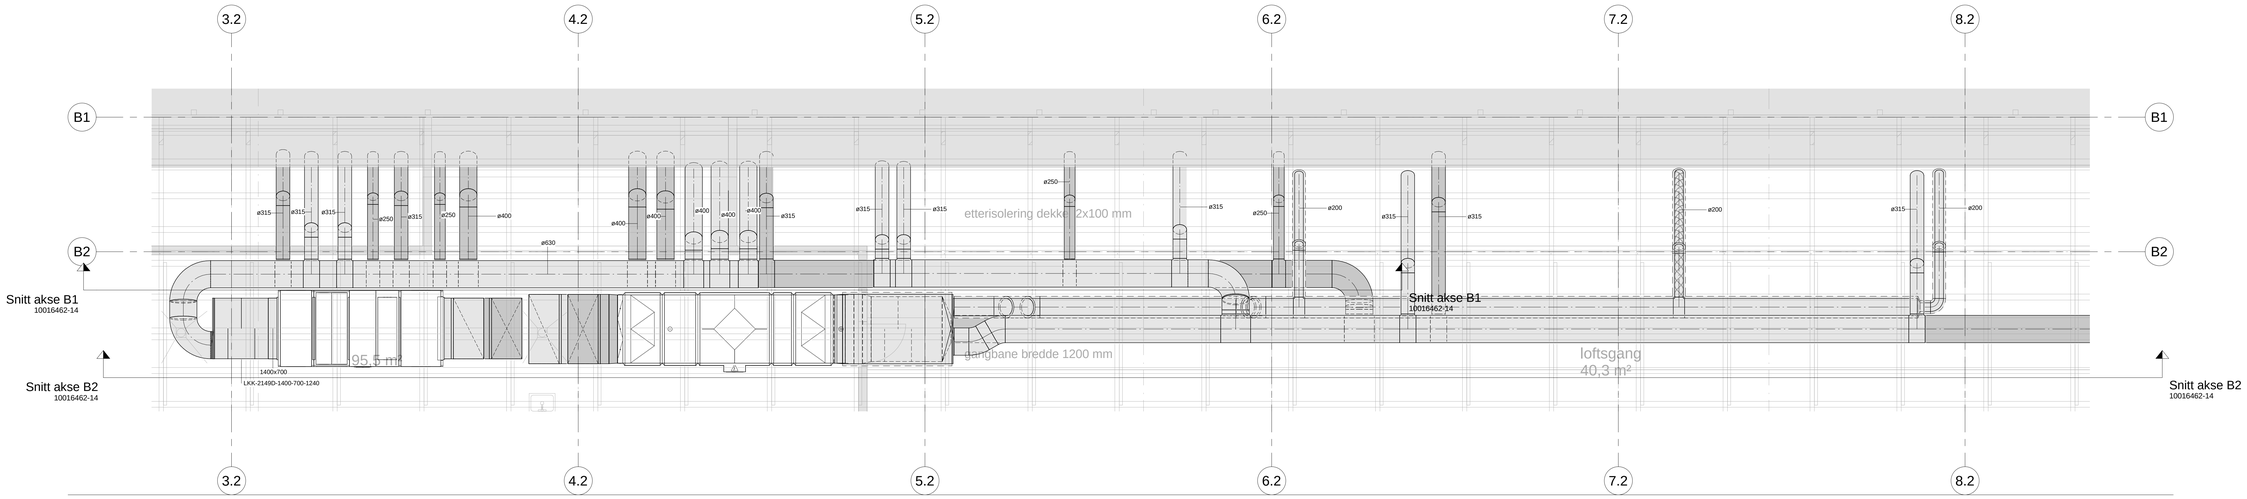

Snitt akse B2

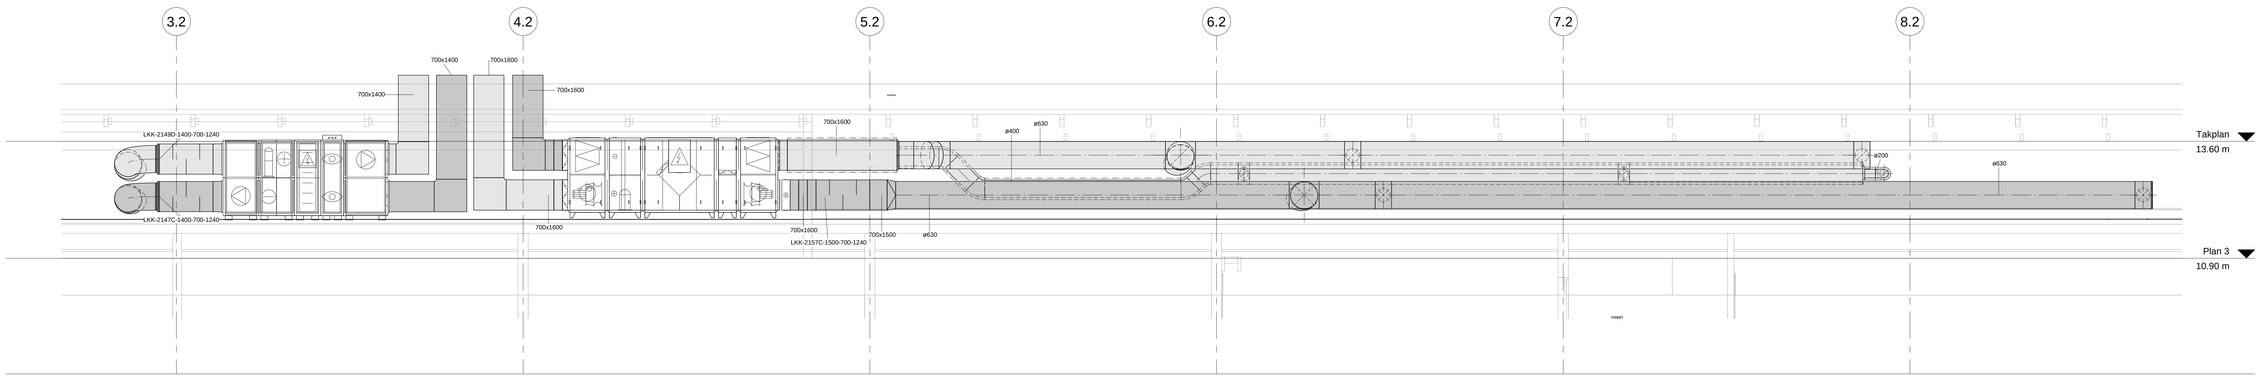

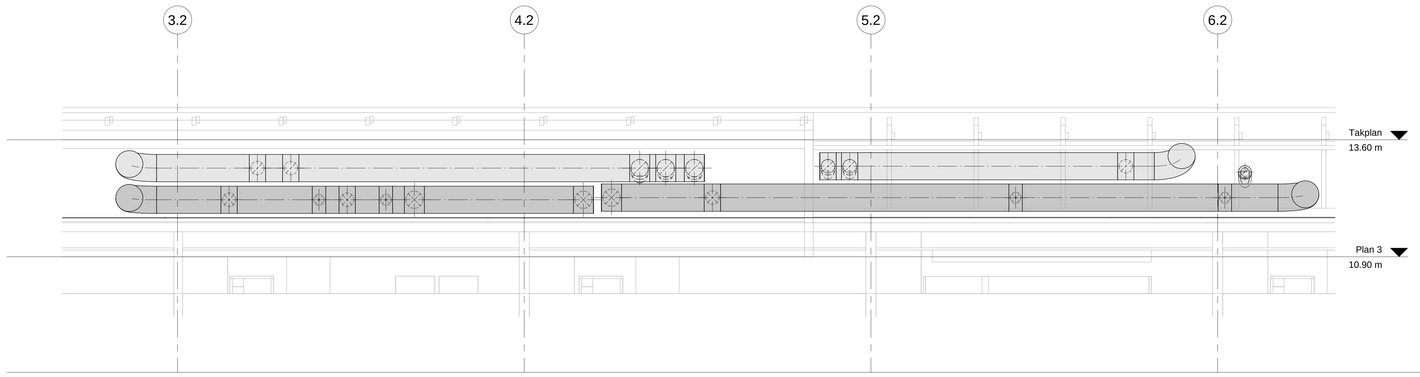

Rev	Endring	Dato	Utført	Kontr.

TEGNING:	TEGNNR:	REV.
Teknisk rom	10016462-14	

Notodden barne og ungdomsskole

Notodden Kommune

GK Notodden
Merdeveien 12B
3676 Notodden
TLF: 35 02 58 50
www.gk.no

PROJEKTNR:	DISIPLIN:	STATUS:	TEGN.AV:	KONTR:	DATO:	MÅLESTOKK:
10016462	RIV	SOM BYGGET	CL	GS	27/07/18	1:50 (A0)

TEGNING:	TEGNNR:	REV.
Teknisk rom	10016462-14	