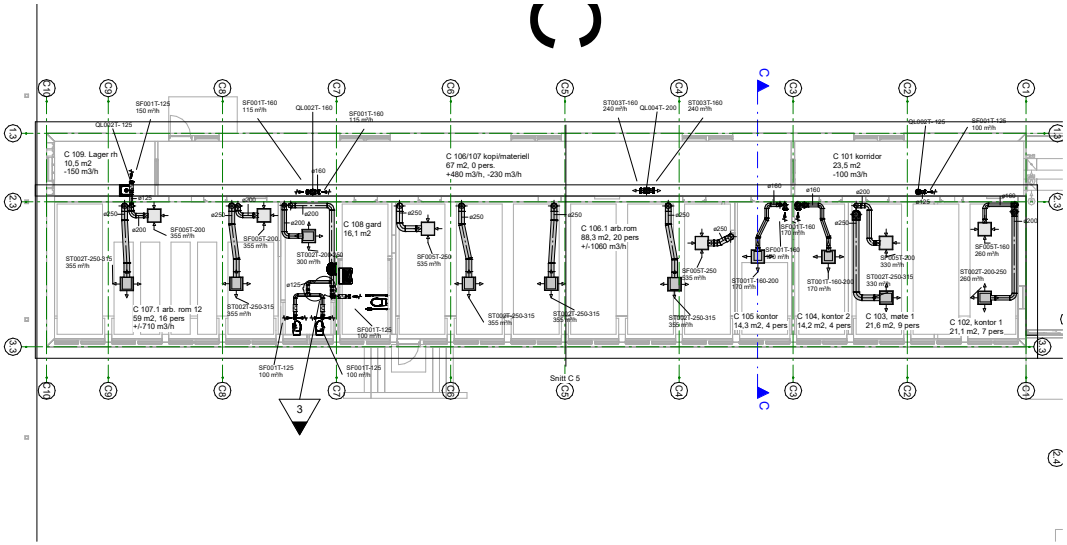

Legend component	Revit 3D image	Description	magiUserCode
		ATD for displacement ventilation	ST006T
		ATD for panneld ceiling	ST002T
		ATD for panneld ceiling	ST001T
		ATD for wall mounting	ST003T
		Circular netting grill, EKO-NR	
		Exhaust diffusor.	SF003T
		Exhaust diffusor.	SF001T
		Extract air device	SF005T
		Supply air diffusor	ST005T
		Transfer unit	ST004T

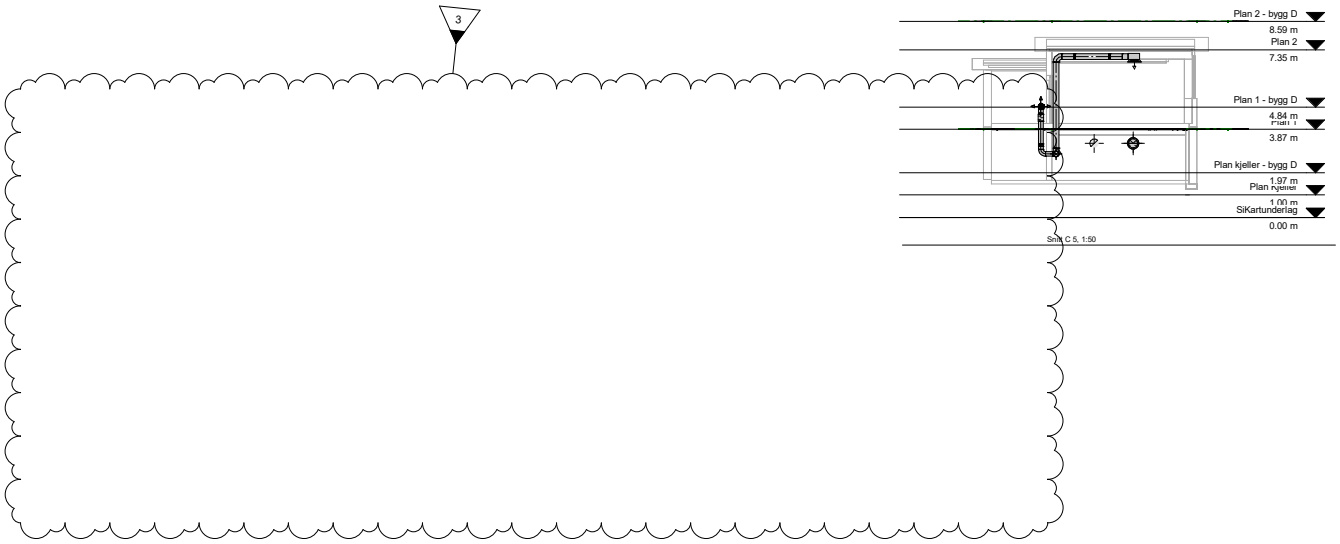

Rev.	Endring	Dato	Utført	Kontr.
3	Plan kjeller tatt ut av tegning. Legges på eget tegningsnummer med rev 1. Endret spjeld	24.10.17	BL	
2	Oppdatert iht kommentarer. Ventiler justert etter himling/lys/skinneplan	22.09.17	BL	
1	For kommentar/godkjenning.	5/9	BL	

TEGNING:	TEGNNR:	REV.
A1-Bygg C. 1 etg	10016462-01	3

Notodden barne og ungdomsskole

Notodden Kommune

GK Inneklima AS
Gateadresse 1
Postnummer, Sted
TLF: 22 97 47 00
www.gk.no

PROJEKTNR:	DISIPLIN:	STATUS:	TEGN.AV:	KONTR:	DATO:	MÅLESTOKK:
10016462	RIV		BL	MS	05.09.17	1:100

TEGNING:	TEGNNR:	REV.
A1-Bygg C. 1 etg	10016462-01	3