


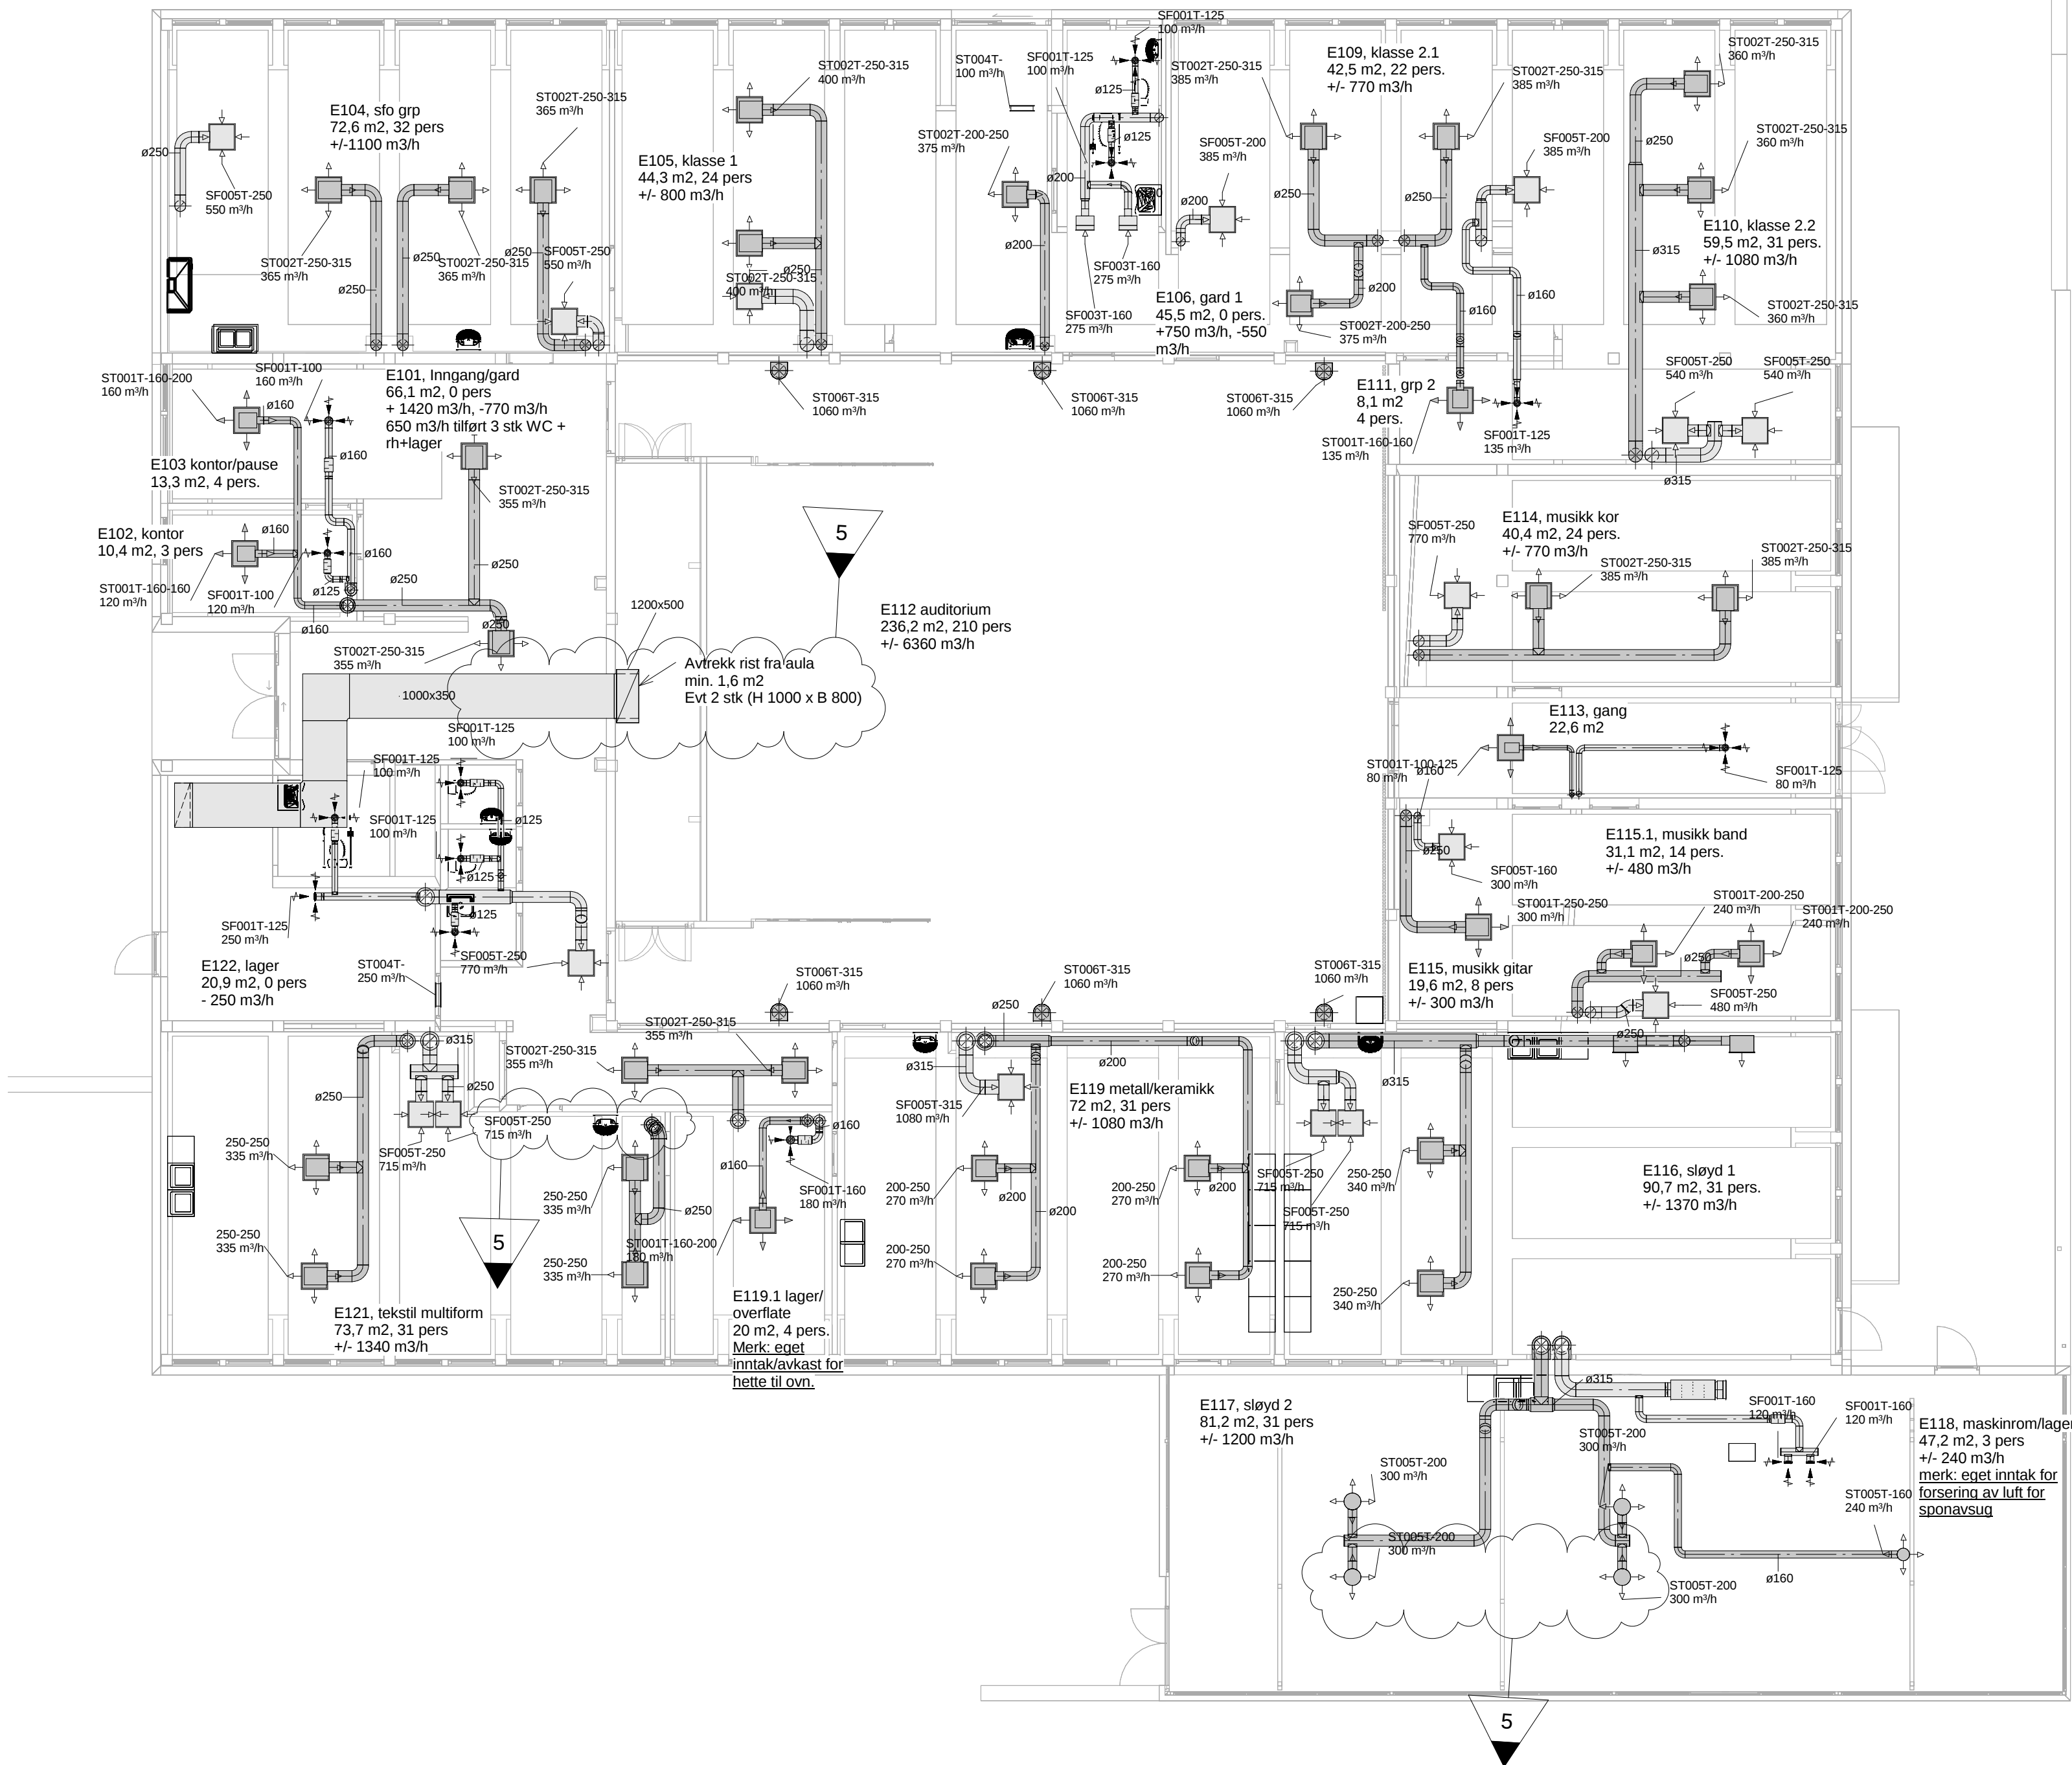

Legend component	Revit 3D image	Description	magiUserCode
D		ATD for displacement ventilation	ST006T
		ATD for panneld ceiling	ST002T
		ATD for panneld ceiling	ST001T
		ATD for wall mounting	ST003T
		Circular netting grill, EKO-NR	
		Exhaust diffuser.	SF003T
		Exhaust diffuser.	SF001T
		Extract air device	SF005T
		Supply air diffuser	ST005T
		Transfer unit	ST004T

5	Flyttet til luft m/ventiler rom E121, justert ventilplassering rom E117, flyttet byfelle+sjeld aula.	15.12.17	BL	
4	Endret ventilasjon fra åpent anlegg i rom E116, E119, E119.1 og E121	20.11.17	BL	
3	Oppdatert tekst, endret ventilstørrelse, reulert rør	23.10.17	BL	
2	Oppdatert iht kommentarer, Ventiler justert iht lys/skinnplan	22.09.17	BL	
1	For kommentar/godkjenning	7.9	BL	

Rev	Endring	Dato	Utført	Kontr.
TEGNING:	TEGNNR:			REV.
A1-Bbygg E-1 etasje	10016462-02			5

Notodden barne og ungdomsskole

Notodden Kommune



GK Inneklima AS
Gateadresse 1
Postnummer, Sted
TLF: 22 97 47 00
www.gk.no

PROJEKTNR:	DISIPLIN:	STATUS:	TEGN. AV:	KONTR:	DATO:	MÅLESTOKK:
10016462	RIV		BL	MS	07.09.17	1:100
TEGNING:	TEGNNR:					REV.
A1-Bbygg E-1 etasje	10016462-02					5